


Sambýkkt þann
29 OCT 2019
Byggingarkulturninn / Hefnarírdi
F.h. Sigurður Steinar Jónsson

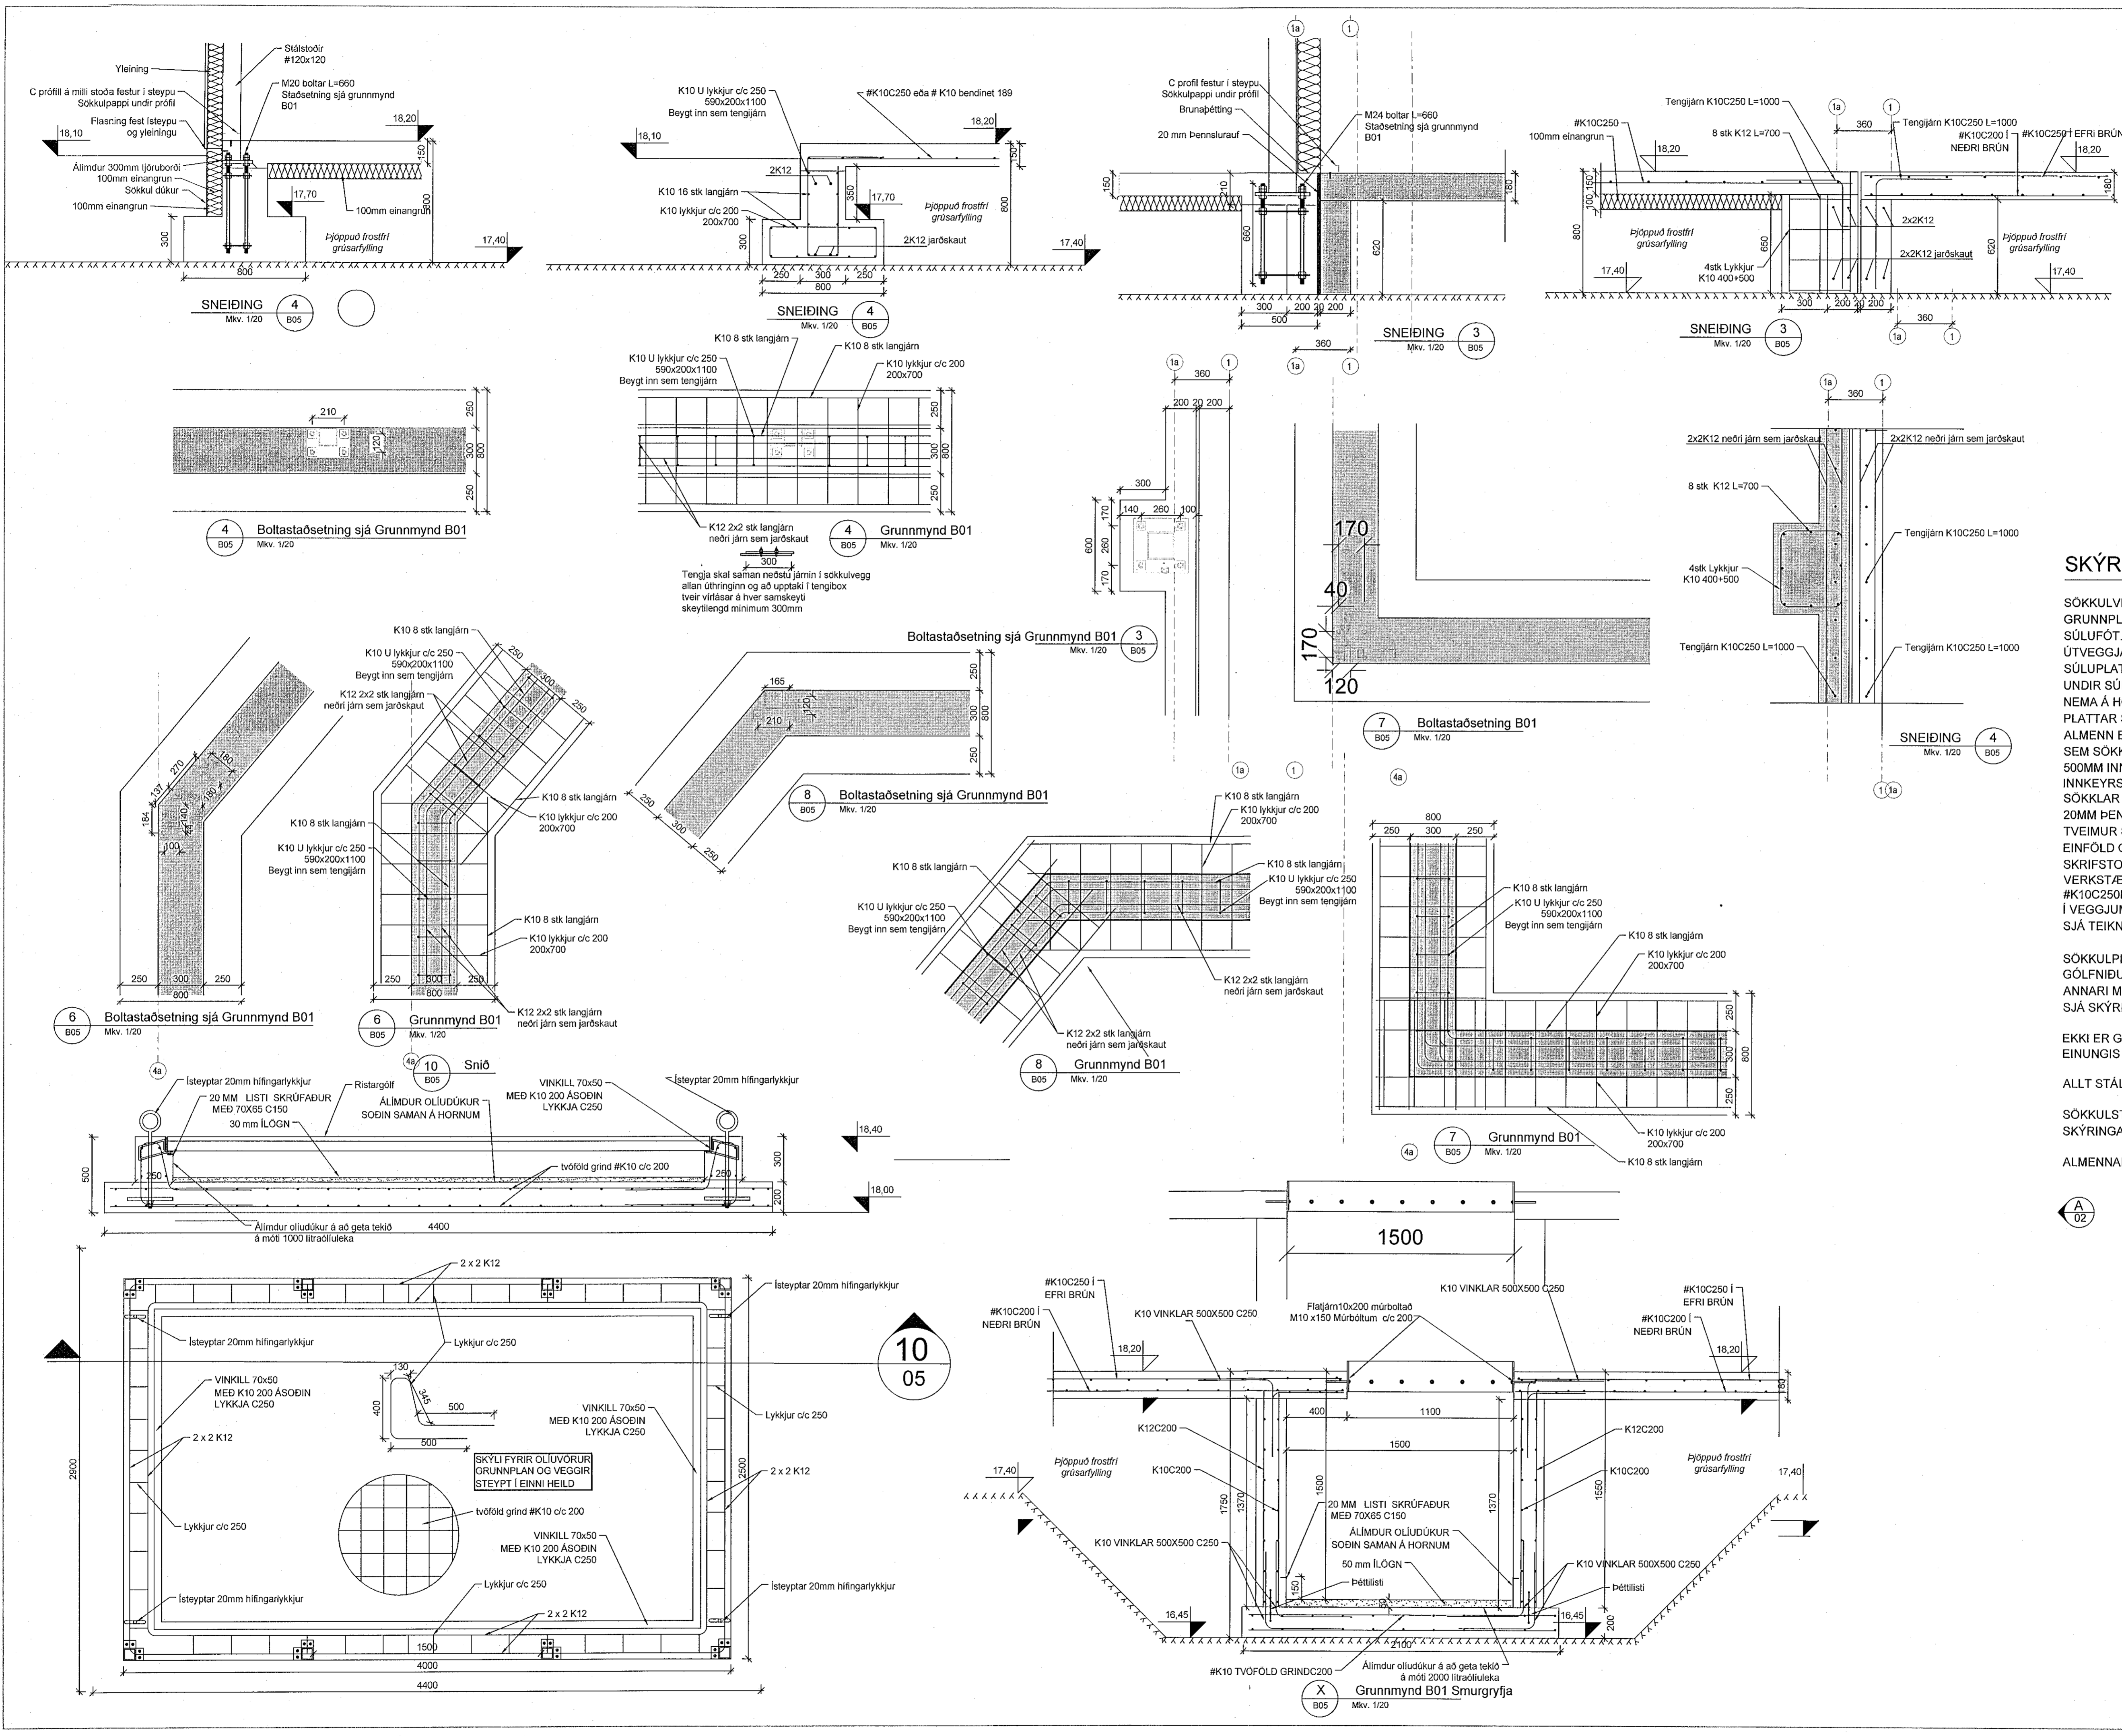

SKÝRINGAR

SÖKKULVEGGIR ERU 200MM OG SITJA YMIST Á STEYPTUM GRUNNPLÖTTUM EÐA Á BURÐAR FYLINGU OG TENGDIR VIÐ SÚLUFÓT. GRUNNPLATTAR SKRIFSTOFU ERU 300X800 UNDIR ÚTVEGGJASÖKKULUM EN MILLIVEGGJA SÖKKULL Á FYLINGU OG SÚLUPLATTI VERKSTÆÐIS SJÁ TEIKN. B01 OG B05. UNDIR SÚLUFÆTUR VERKSTÆÐIS ERU PLATTAR 400X1800X1800 NEMA Á HORNUM GRID A1 OG E1 EN ÞAR ERU 400X800X800 PLATTAR SJÁ TEIKNINGU B02 B03 OG B04. ALMENN BENDING SÖKKULVEGGJA ER 4 STK K12 NEDRIJÄRN SEM SÖKKULSKAUT ÁSAMT K10C250 TENGIJÄRN SEM NÁ < 500MM INN Á PLÖTU. 3 STK K12 L= 5M ER BÆTT INN VIÐ INNKEYRSLUDYR. SÖKKLAR SKRIFSTOFU OG VERKSTÆÐIS ERU ADGREINDIR MED 20MM PENNSLURAUUF EN SÖKKULSKAUT TENG SAMAN Á TVEIMUR STÖÐUM SJÁ SNID 1-B04. EINFÖLD GRIND #K10C250 KEMUR Í MIÐJA 150MM SÖKKULPLÖTU SKRIFSTOFU EN TVÖFÖLD GRIND Í 180MM SÖKKULPLÖTU VERKSTÆÐIS NEDRI GRIND #K10C200 EN EFRI GRIND #K10C250MM Í VEGGJUM SMURGRYFJU OG PLÖTU ER TVÖFÖLD JÄRNAGRIND SJÁ TEIKN. B05 SJÁ EINNIG PLÖTU ÖLIUSKÝLIS Á TEIKN.

SÖKKULPLÖTURNAR ERU STEYPTAR MED 7 $\frac{1}{16}$ TIL 15 $\frac{1}{16}$ HALLA Í GÖLFNIDURFÖLL OG EFTIR SLÍPUN ER EKKI GERT RÁÐ FYRIR ANNARI MEÐHÖNDLUN EN FLÖTUN Á SKRIFSTOFU. SJÁ SKÝRINGARBALD VARDANDI STEYPUGÆÐI.

EKKI ER GERT RÁÐ FYRIR ÞYKKRI ILOGN Á SKRIFSTOFU HELDUR EINUNGIS CA. 5-10MM FLÖTI.

ALLT STÁL ER SUDUHÆFT BENDISTÁL Ks500

SÖKKULSTEYPA OG SÖKKULPLÖTUSTEYPA ER C25/C3 (SJÁ SKÝRINGARBLAD B-00).

ALMENNAR SKÝRINGAR SJÁ BL. NR. B-00

MERKIR SNID A SEM SYNT ER Á TEIKNINGU NÚMER B-02

Febrúar 2019 Leiðréttað kótahæðir
Febrúar 2019 Leiðréttað smurgrýfja

BR.	DAGS.	TEXTI
UNNID EFTIR TEIKNINGUM FRÁ ARKITEKT AFHENTAR:		
ÁRITUN HÖNNUNARSTJÓRA:		
Raunteikning		
Breiðhella 22 Hafnarfirði		

Sneiðingar og grunnplan oliuvöru skýli

HANNAÐ: SJ	TEIKNAD: SJ	YFIRF: KMP	DAGS: 29.05.2017
SAMBÝKKT:			KT: 130257-2409
			SKJAL: KVARÐI
Síðunnula 13, 108 Reykjavík Sími: 591 4922 verk@internet.is Kónarinn Már Þorsteinsson			BLAÐ NR. B-05