



SNID A-A Í INNTAK M 1:100

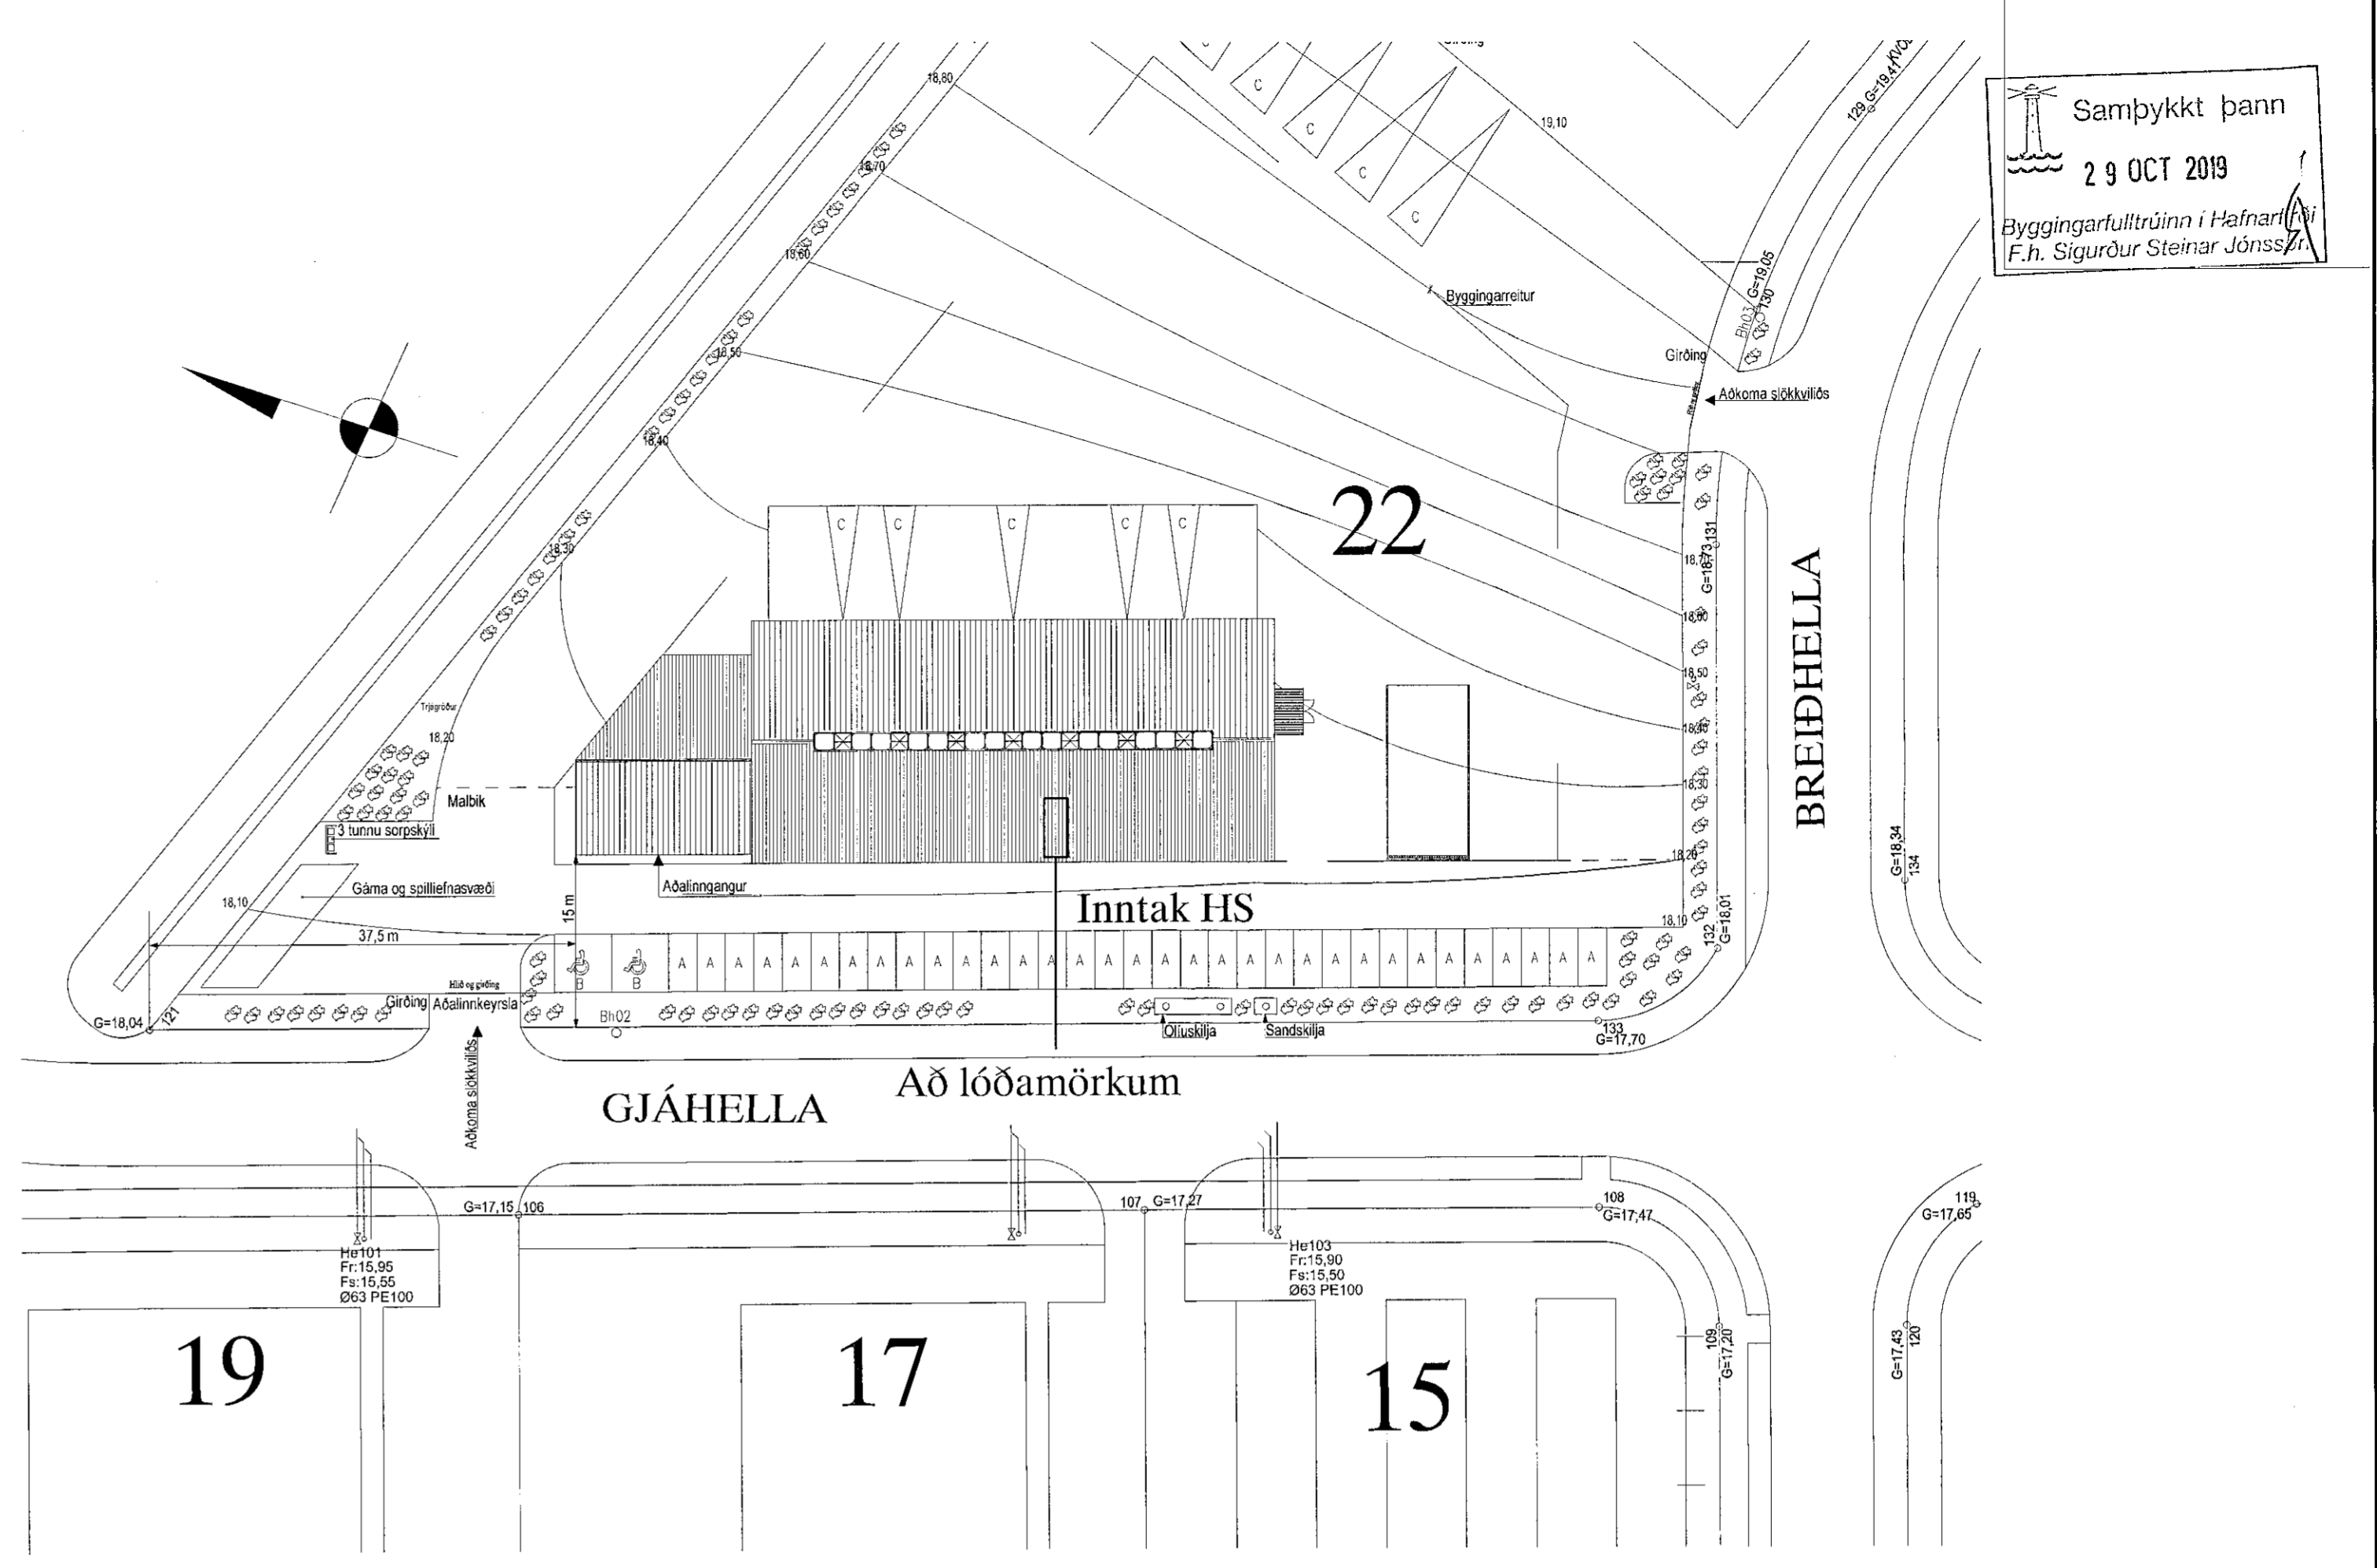

AFSTÖÐUMYND M. 1:500

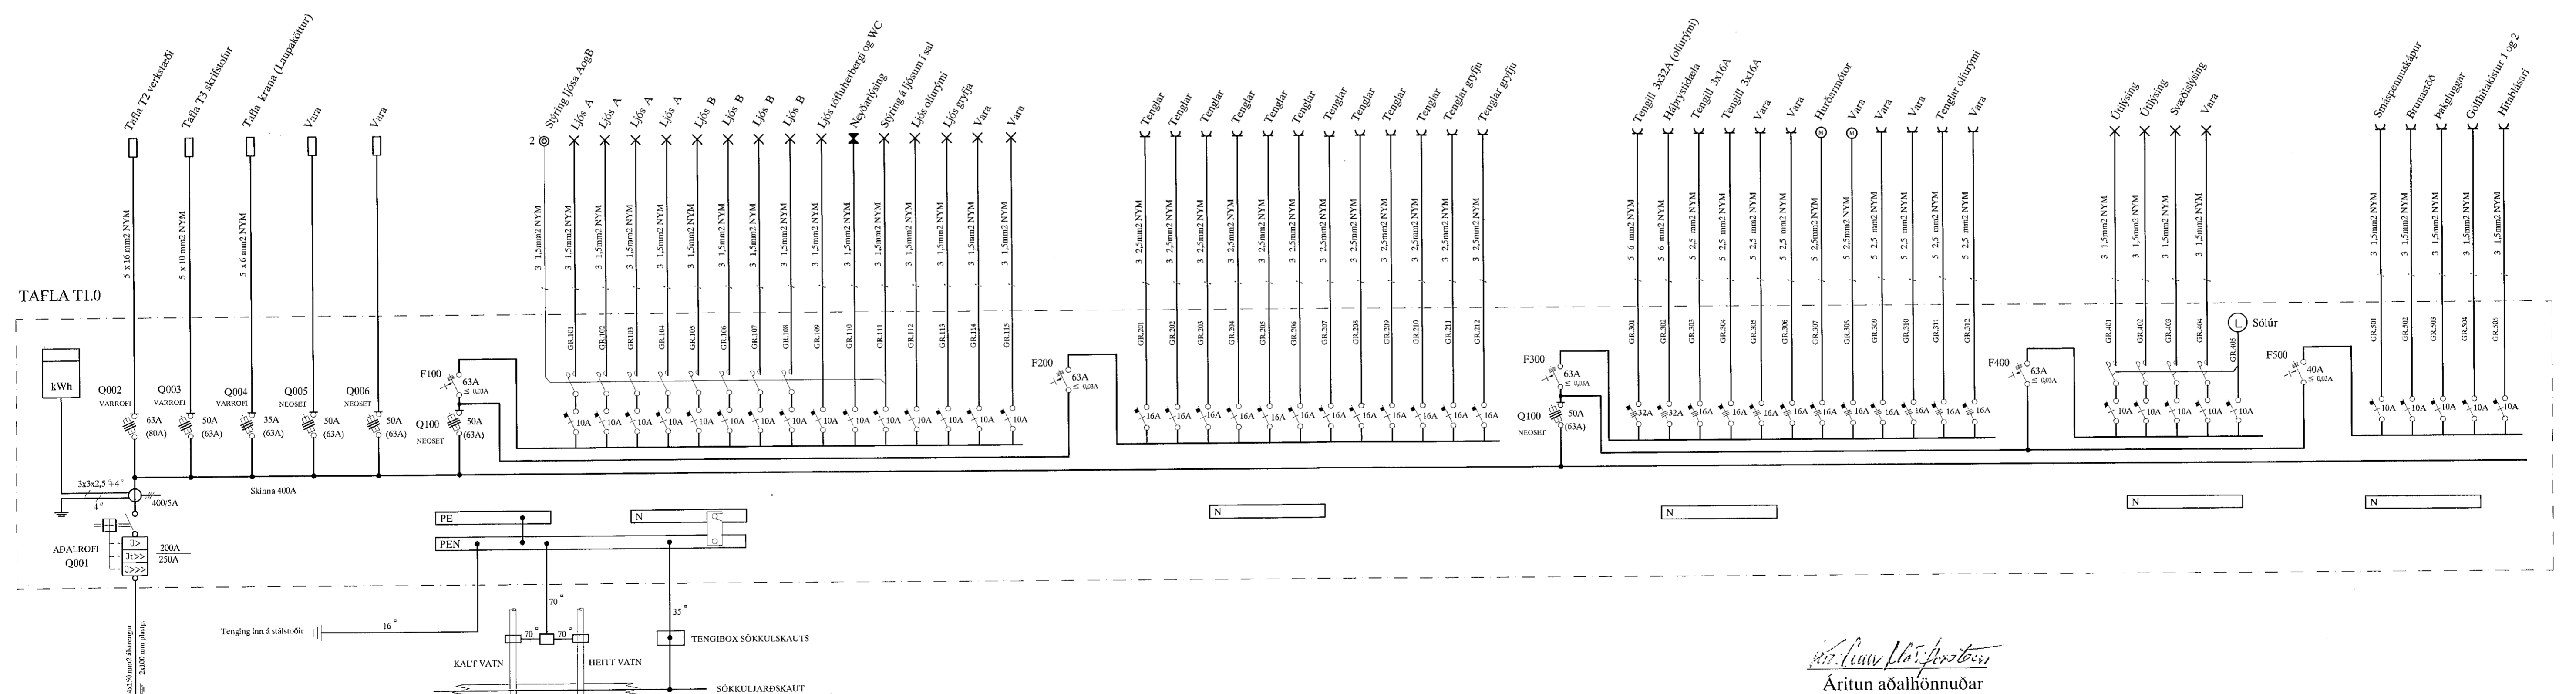

Sigrún Þórunn
Áritun aðalhönnuðar

BREIÐHELLA 22 HAFNARFIRÐI		MNV: 1:100	
NÝBYGGING		TEKNSNR. 1	
AFSTAÐA, SNID OG ADALTAFLA		SÍÐASTA TSNL	
B	19-01-03	REYNDARTEIKNING	B.P.T. T.S.
A	18-02-15	HEIMTAUGAR OG FULLNADARTEIKNING	B.P.T. T.S.
ÚTG.	DAGS.	TEKNI.	HANNAÐ
		SAMPYKKT	
		KENNITALA	
		220146-2439	
		220146-2439	
		RAFMAGNSVERKFRÆÐISTOFA	
		SÍMÍ 582788	
		TRÁUSTI SVEINBJÖRNSSON	
		RAFMAGNSDÉNIFR. SÍMÍ 899223	
		T.S. 1 AF 9	
		UTG. 17-014 B	