


Samþykkt þann
29 OCT 2019
Þeggingarfulltrúiinn í Hafnarfirði
F.Þ. Sigurður Steinar Jónsson

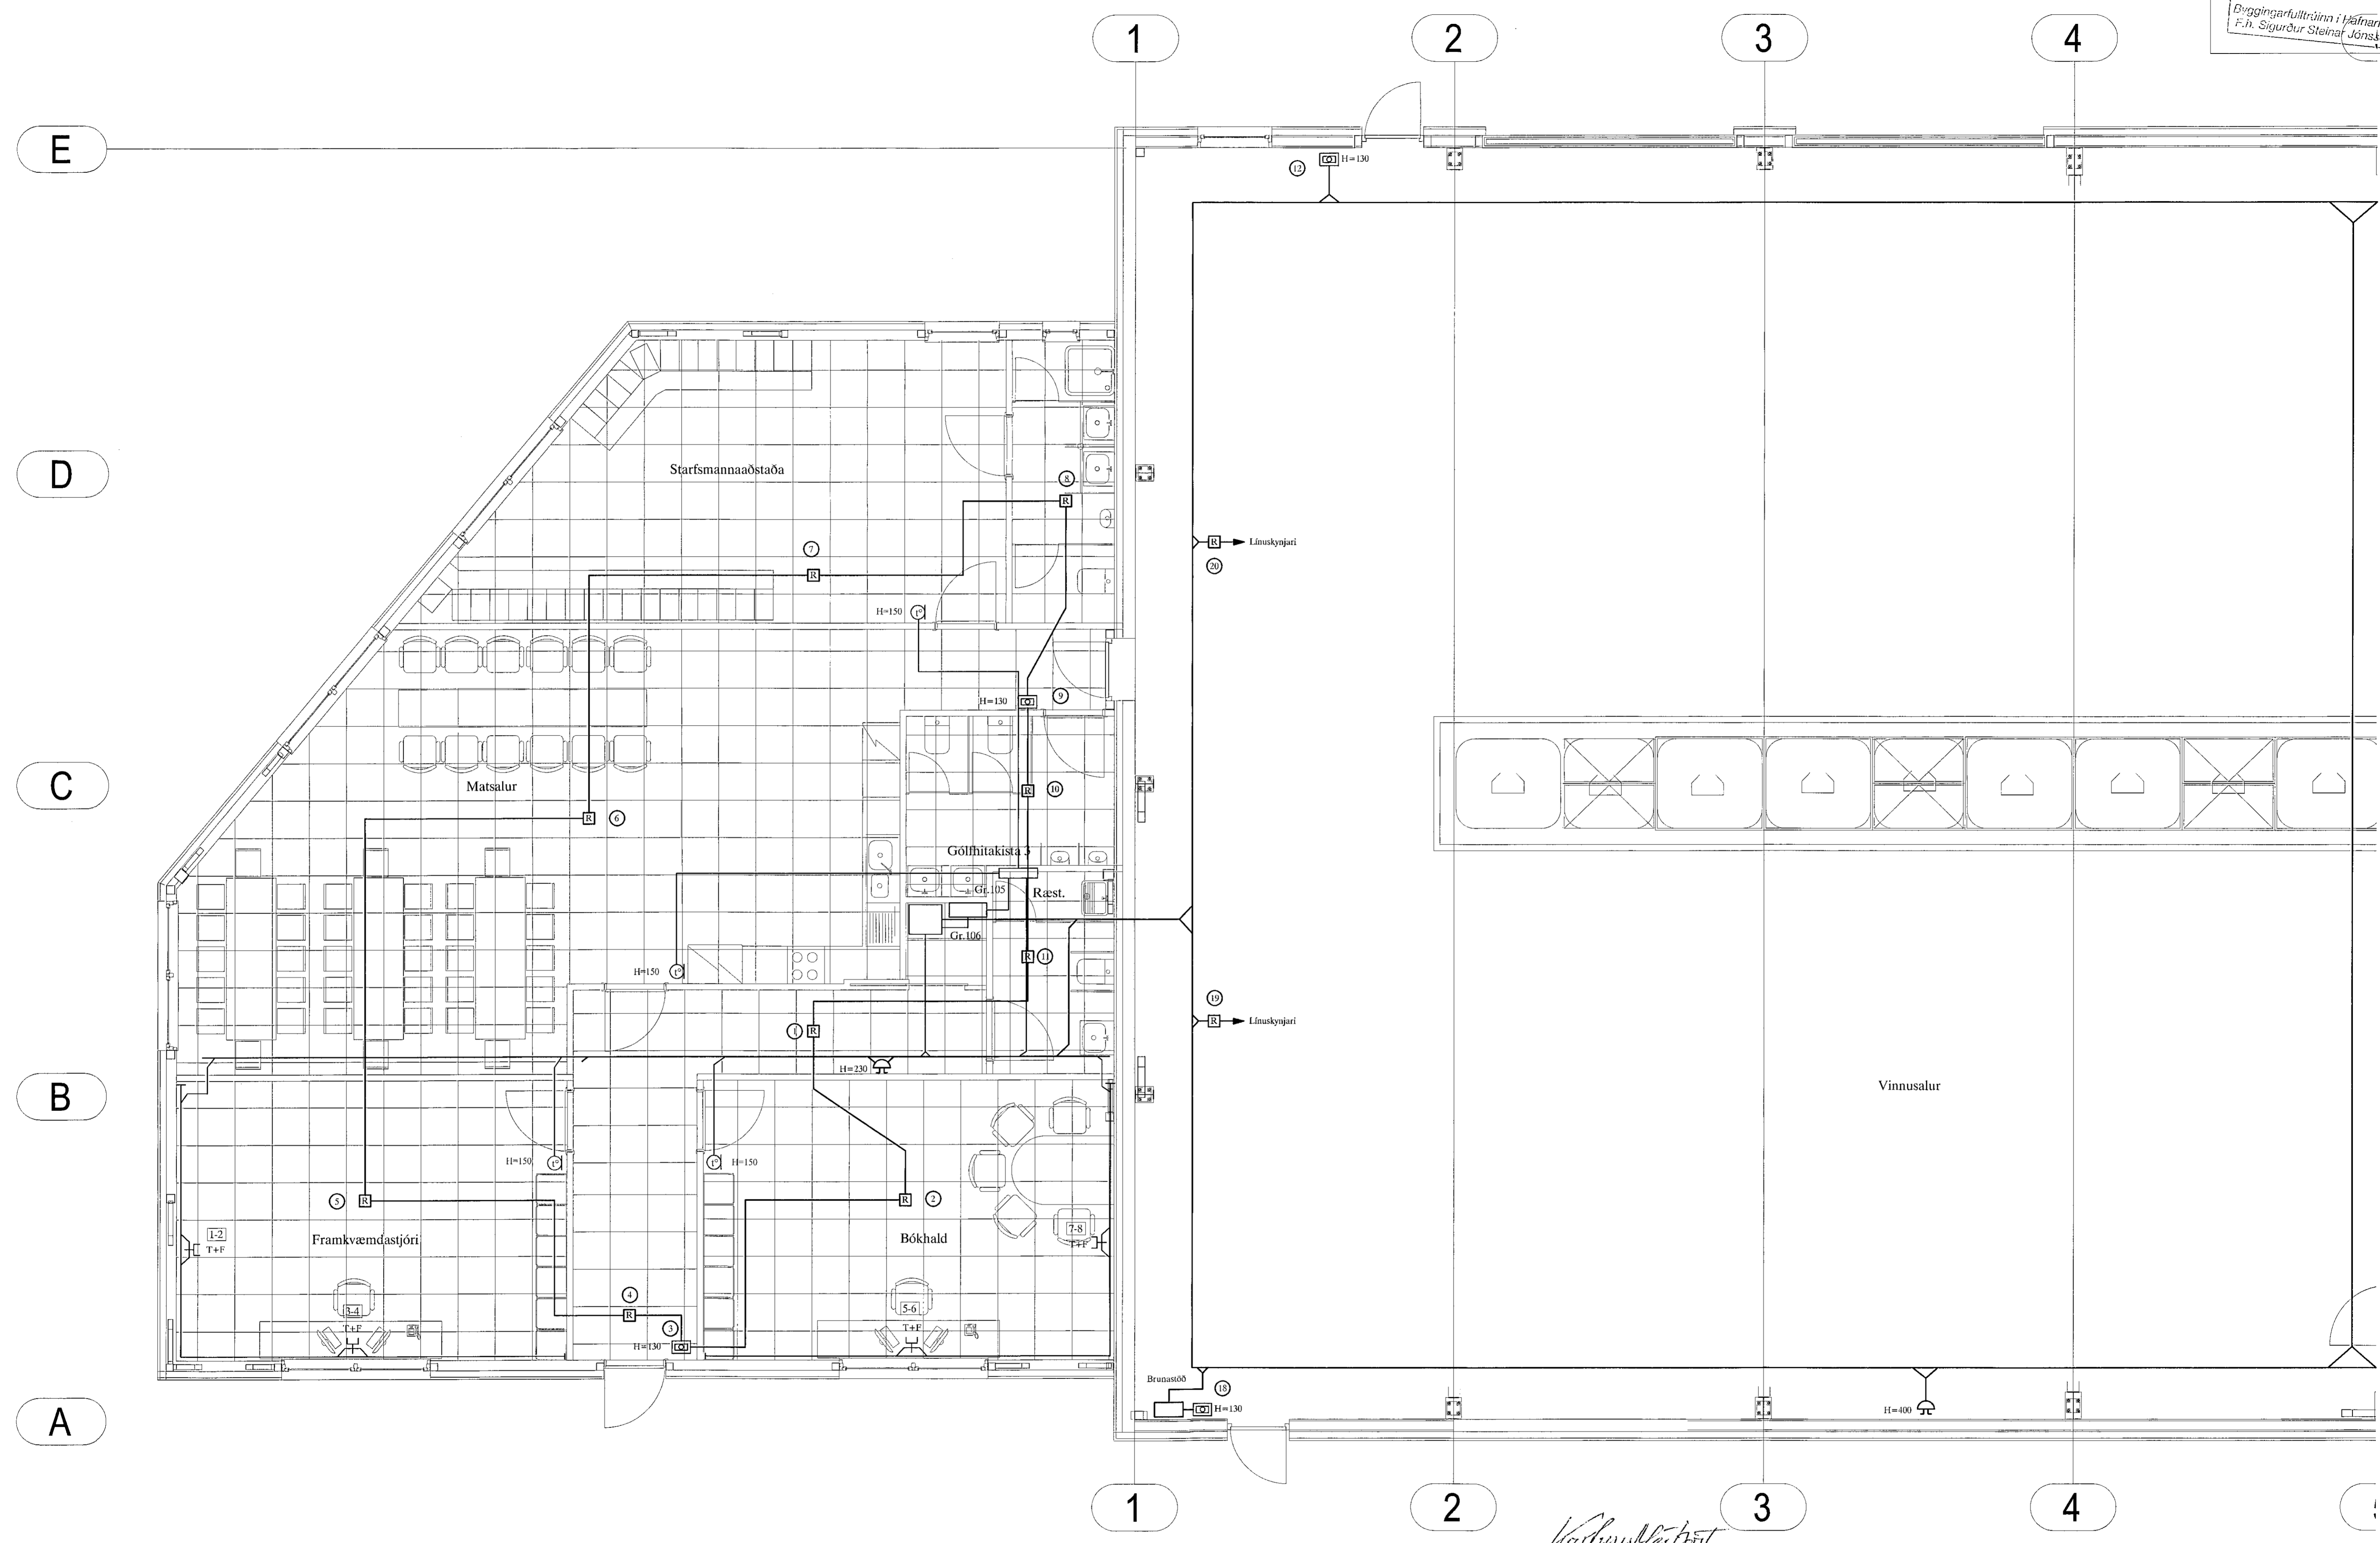

Kristinn Magnússon
Aritun aðalhönnuðar

B		19-01-03	REYNDARTEIKNING	B.P.T.	T.S.	<i>Kristinn Magnússon</i>	220146-2439	BREIÐHELLA 22 HAFNARFIRÐI NÝBYGGING SMÁSPENNA OG BRUNAKERFI 1	SKV. 1:50
A		18-02-14	HEIMTAUGAR- OG FULLNÁÐARTEIKNING	B.P.T.	T.S.		220146-2439		TEIKN.NR. 5
ÚTGA.	DAGS.			TEIKN.	LIANSNÁÐ	SAMÞYKKT	KENNTALA	TERA S/F	SÍÐASTA TNR. 5
								RAFMAGNISVERKFRÆÐISTOFA	TNR. 5 AF 9
								EDMUND HELLERSEN	ÚTL. B
								TRÁUSTI SVENDIRSSON	GEYMSLUNR. 17-014
								RAFMAGNISLEIÐF. SÍMÍ 5687388	
								RAFMAGNISLEIÐF. SÍMÍ 0982523	