


Samykktt þann
02 SEP 2019
Byggingarfulltrúinn í Hafnarfirði
F.h. Sigurður Steinar Jónsson


ÁRITUN HÖNNUNARSTJÓRA:

ÚTI INNI
ARKITEKTAR
BALDUR Ó. SVAVARSSON
ARKITEKT FAL SAMARK
KT: 120357-5149

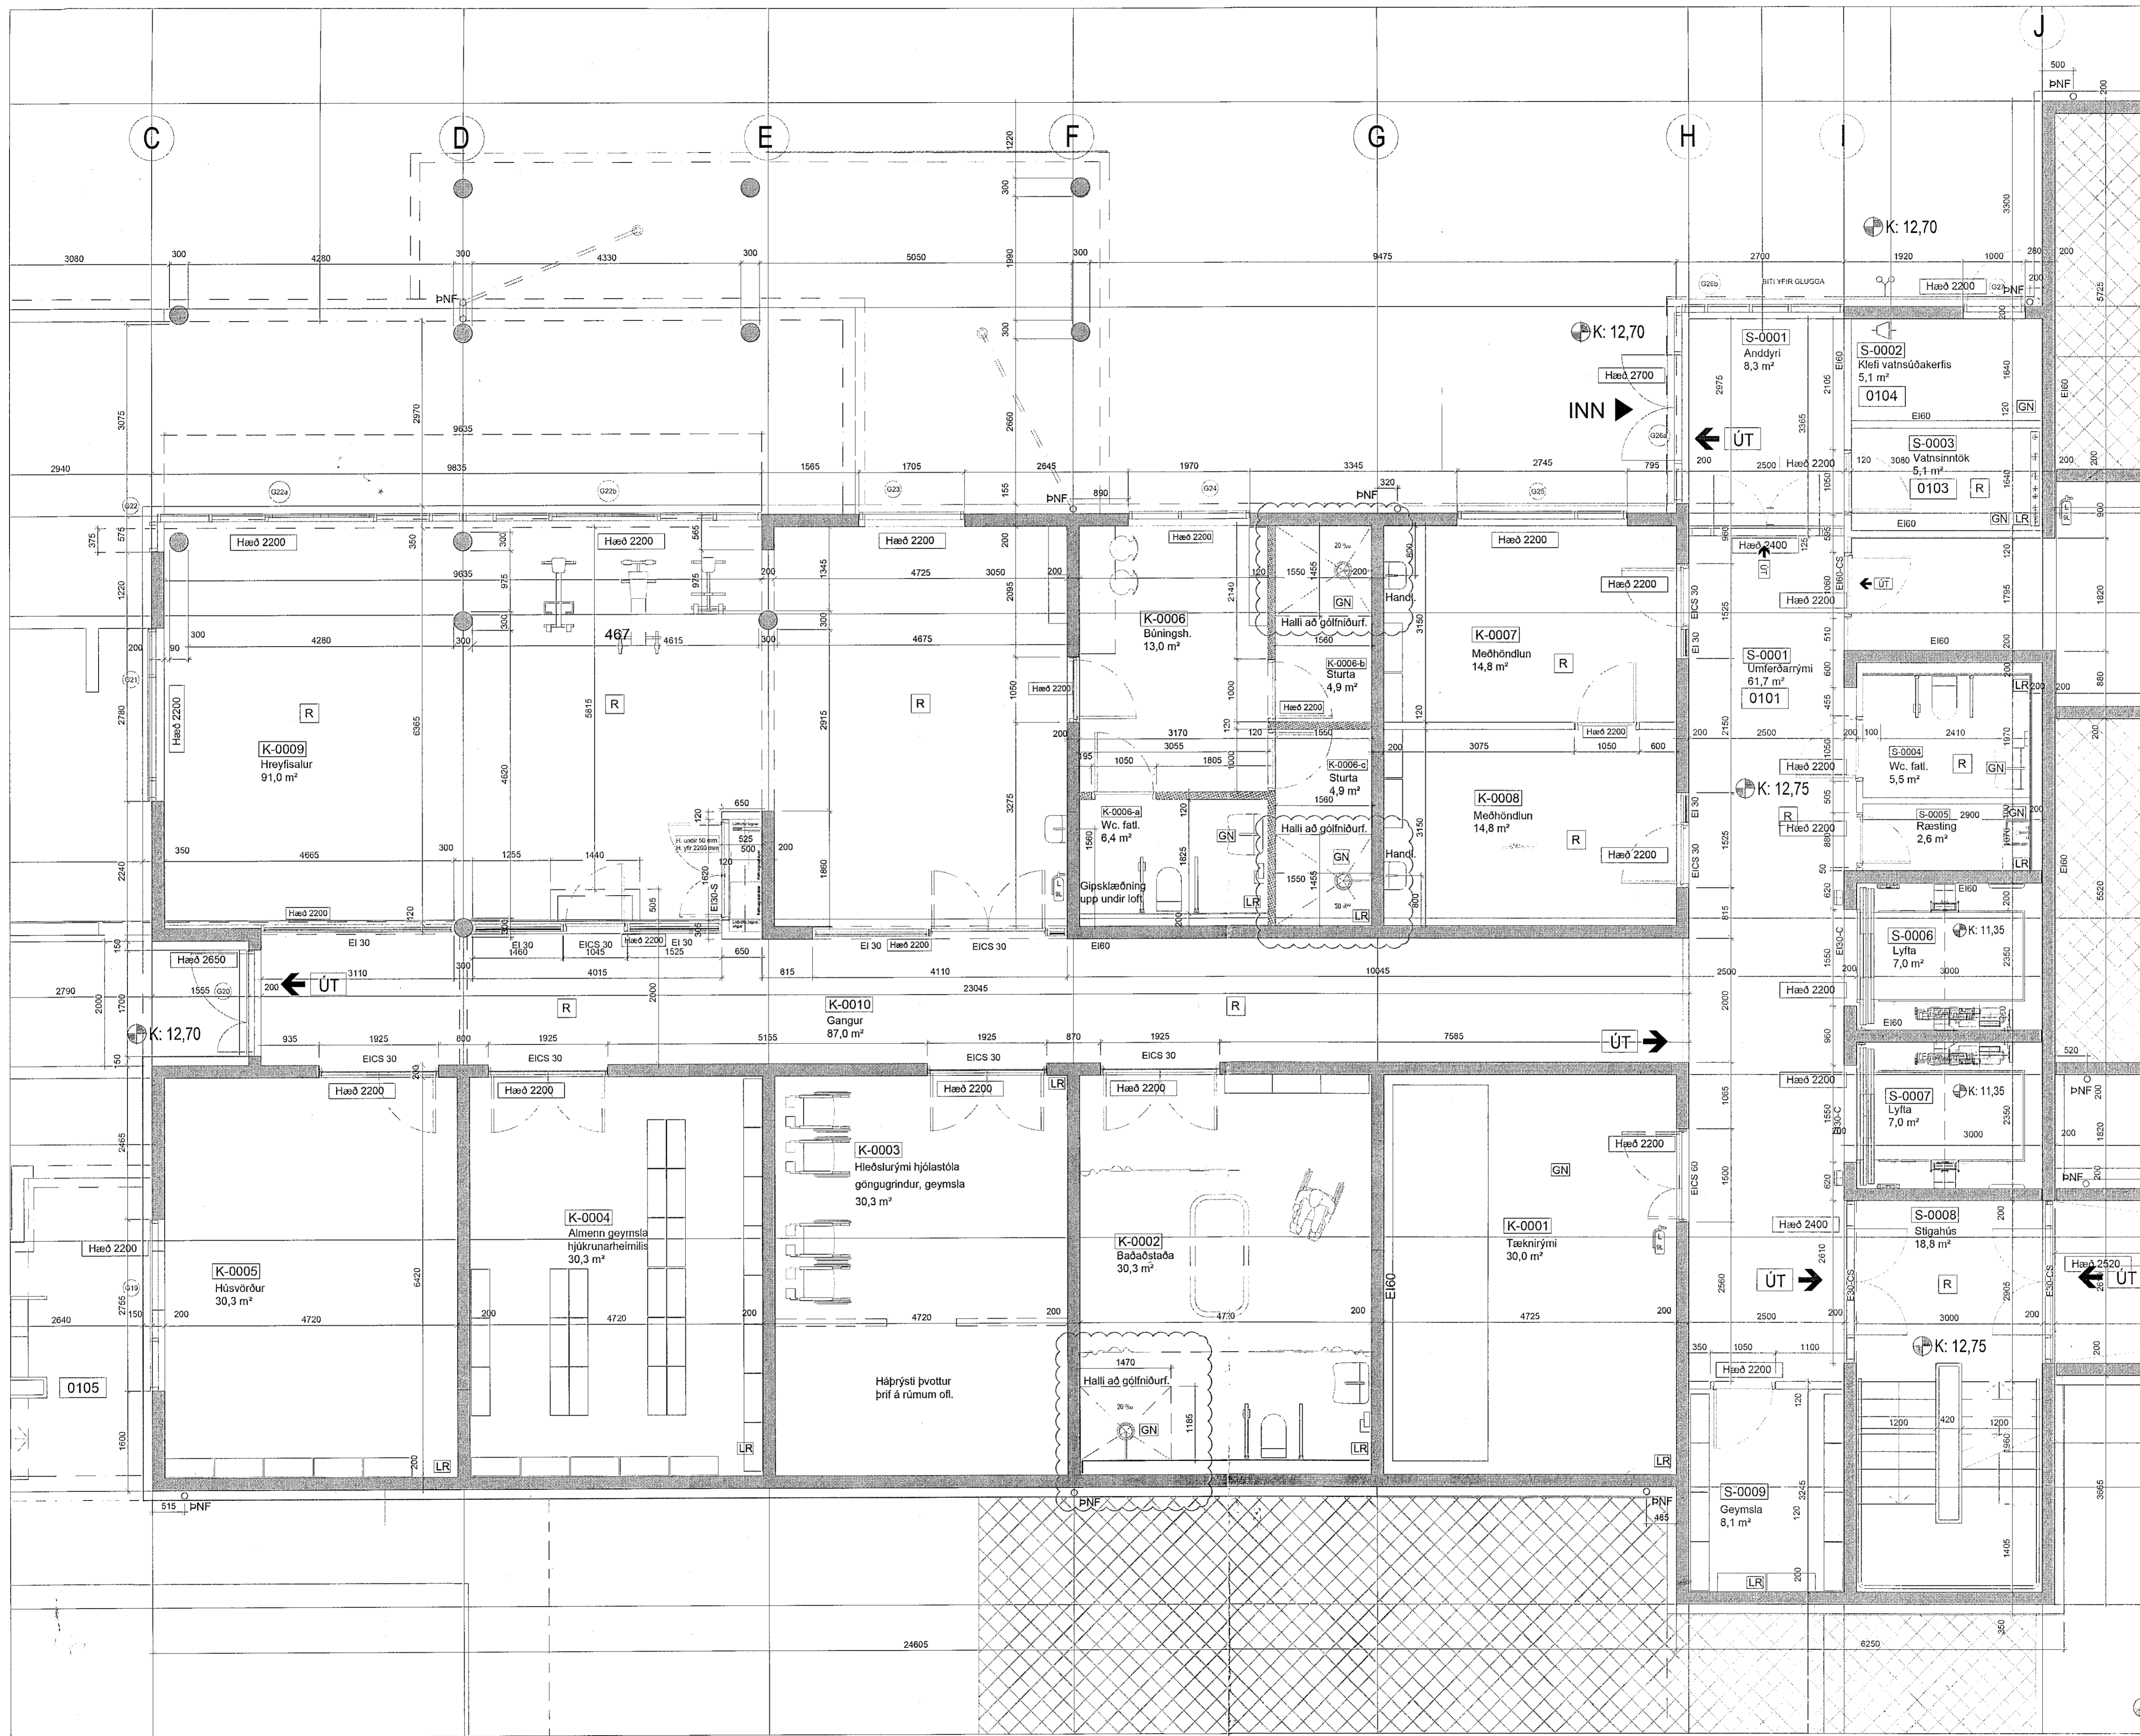

- K: Halli að niðurflokkum í herb. K-0002, K-0006-b og K-0009-c 20.08.2019.
- J: Gipsklæðningar við wc-skálar 03.10.2018.
- I: Blöndunartæki í handlaug í hreyfisal auðvelt að ná í drykkjarvatn 11.09.2018
- H: Innihúðarmerkingar leiðréttar 12.08.2018
- G: Nýr gluggafrontur að sjúkrabjálfan 25.04.2018
- F: Loftahæðum breytt og gipsbitahæðum 24.04.2018
- E: Málsetningum hurða breytt 26.11.2017
- D: Málsetningum hurða breytt
- C: Málsetn. í línu 5/C lagfærð, stöðsetn. pakniúrf. 25.09.2017
- B: Hæðir glugga úti og líni settar á grunnmyndir 04.09.17
- A: Innra skipulagi breytt 17.08.17

BREYTINGAR: DAGS:

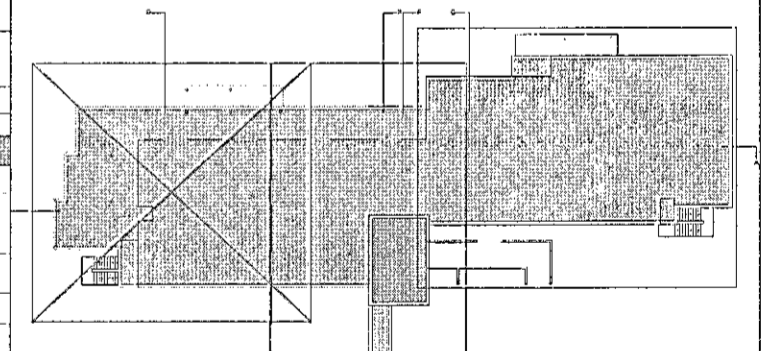

VERKTEIKNINGAR

SÖLVANGUR HJÚKRUNARHEIMILI 2016
SÖLVANGSVEGI 2 HAFNARFIRÐI
VERK: SOLV 1533
KVARDI: 1:50
DAGS: 01.03.2017
GRUNNMYND KJALLARA
1 AF 3
TEIKN: JHP
SKRÁ: 1533-Grunnur.dwg

ÚTI INNI

ARKITEKTAR
ÞINGHOLTSSTRÆTI 27 101 REYKJAVÍK
SÍMAR 5527660 & 5927660 FAX 5527661
NETFANG ul@ul.is VEFFANG www.ul.is

BALDUR Ó. SVAVARSSON ARKITEKTAR FAL
JÓN ÞÓR ÞORVALDSSON ARKITEKTAR FAL
KT: 120357-5149
KT: 021256-7579

K
A-200