


ÁRITUN HÖNNUNARSTJÓRA:

ÚTI INNI
ARKITEKTAR
BALDUR Ó. SVAVARSSON
ARKITEKT FAÍ SAMARK
KT: 120357-5149

- M: Vegg í rými D-0112-b breytt, hurðarop fært til 12.04.2019
- L: Handilsið á snýrtínum stýttur, gipsveggja merkingar upptærðar, stöku herbergjanúmer lagðar 11.09.2018
- K: Starfsmanna aðstöðu breytt 12.06.2018
- J: Hurð H10 breytt 01.06.2018
- I: Bitahúðir lagðar, nýjar hurðir 25.04.2018
- H: V-G1 breiðkaður í 147 mm. Nív. V-G1 br. í V-G1a 18.01.2018
- G: Fleiri málsetningar, innihúðarm. hallapl. svala 26.11.2017
- F: Fleiri málsetningar, innihúðarm. 10.11.2017
- E: Fleiri málsetningar, innihúðarm. hallapl. svala 26.10.2017
- D:
- C:
- B: Bætt við málsetningum á steyptum veggjum 03.10.2017
- A: Bætt við málsetningum á svalri milli mátt. L og N 20.09.2017

BREYTINGAR: DAGS:


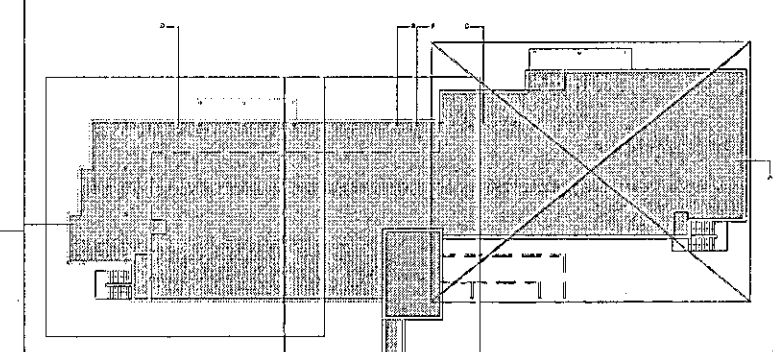


VERKTEIKNINGAR

SÓLVANGUR HJÚKRUNARHEIMILI 2016
SÓLVANGSVEGI 2 HAFNARFIRÐI
VERK: SOLV 1533
KVAFERDI: 1:50
DAGS: 01.03.2017
GRUNNMYND 1.HÆÐAR TEIKN: JBP
3 AF 3 SKRÁ: 1533-Grunnur.dwg

ÚTI INNI
ARKITEKTAR

ÞINGHOLTSTRÆTI 27 101 REYKJAVÍK
SÍMAR 5527660 & 5927660 FAX 5527661
NETFANG u@u.is VEFFANG www.u.is
BALDUR Ó. SVAVARSSON ARKITEKTAR FAÍ
120357-5149
JÓN ÞÓR ÞORVALDSSON ARKITEKTAR FAÍ
021256-7579

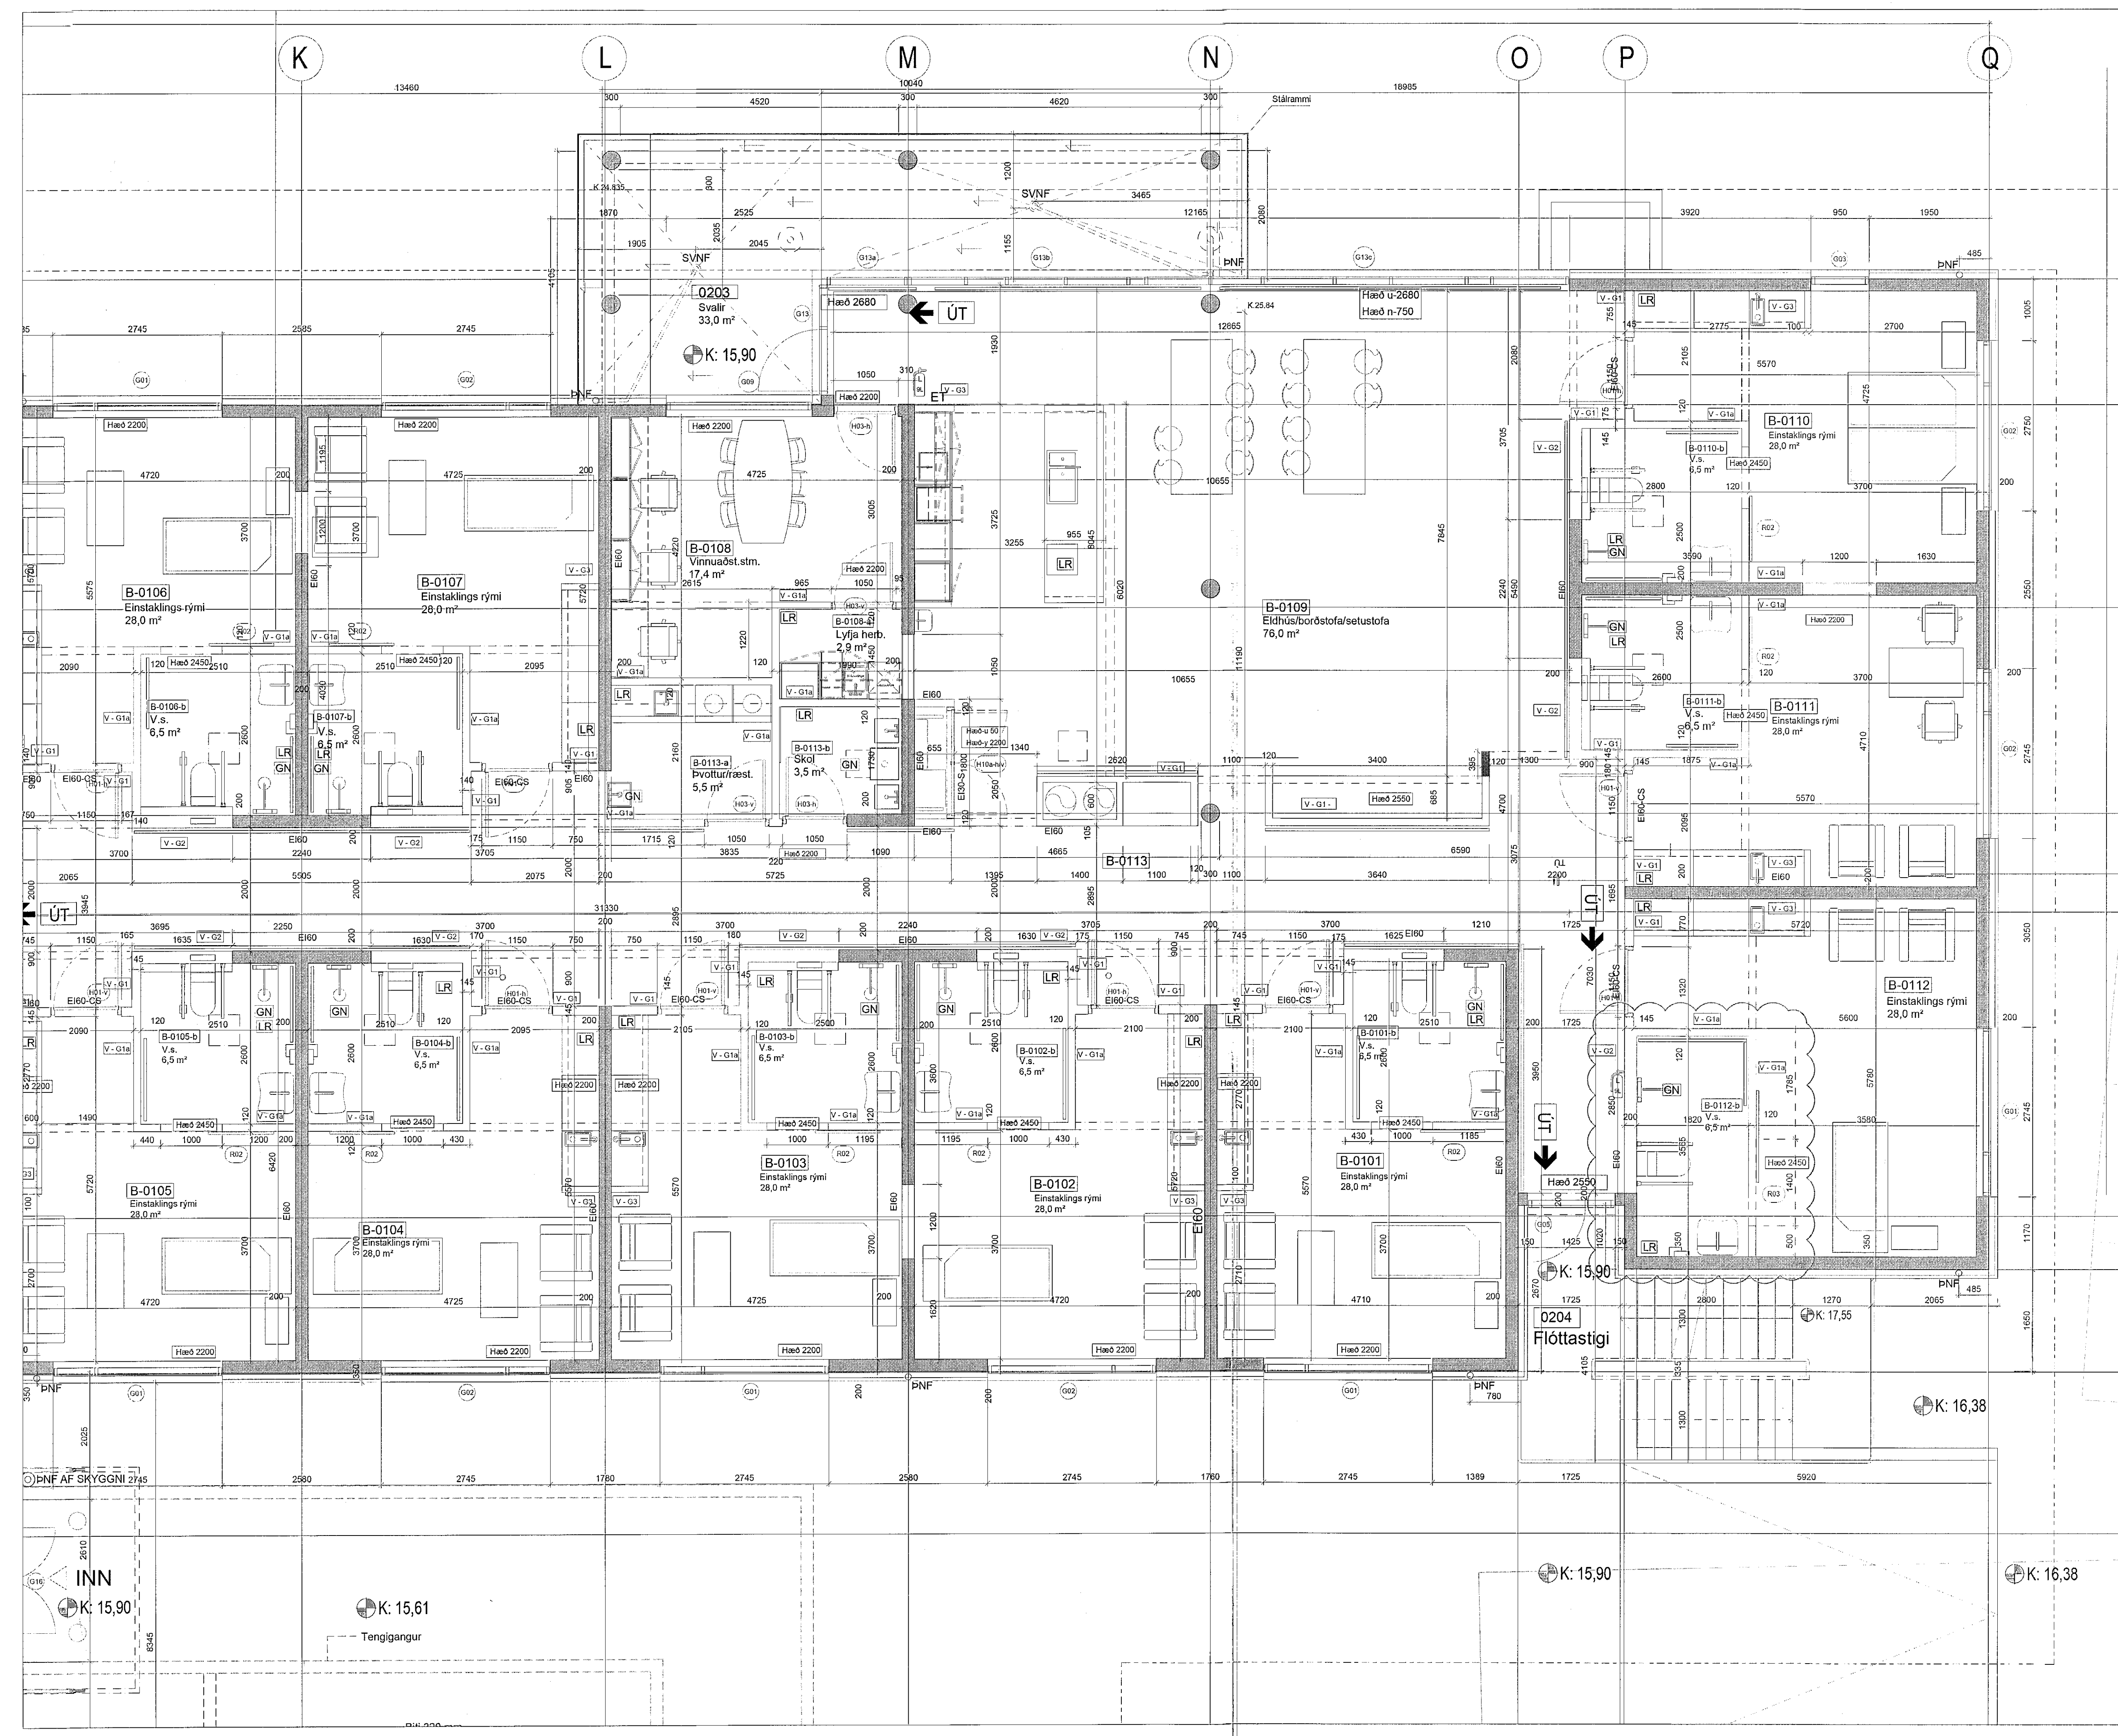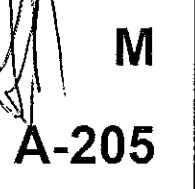

INN
K: 15,90
Tengingangur

K: 15,90

K: 16,38

K: 16,38

K: 15,90

K: 17,55