



Samykkt þann
02 SEP 2019
Byggingarfulltrúinn í Hafnarfirði
F.h. Sigurður Steinar Jónsson

ÁRITUN HÖNNUNARSTJÓRA:
ÚTI **INNI**
A R K I T E K T A R
BALDUR Ó. SVAVARSSON
ARKITEKT FAJ SAMARK
KT: 120357-5149

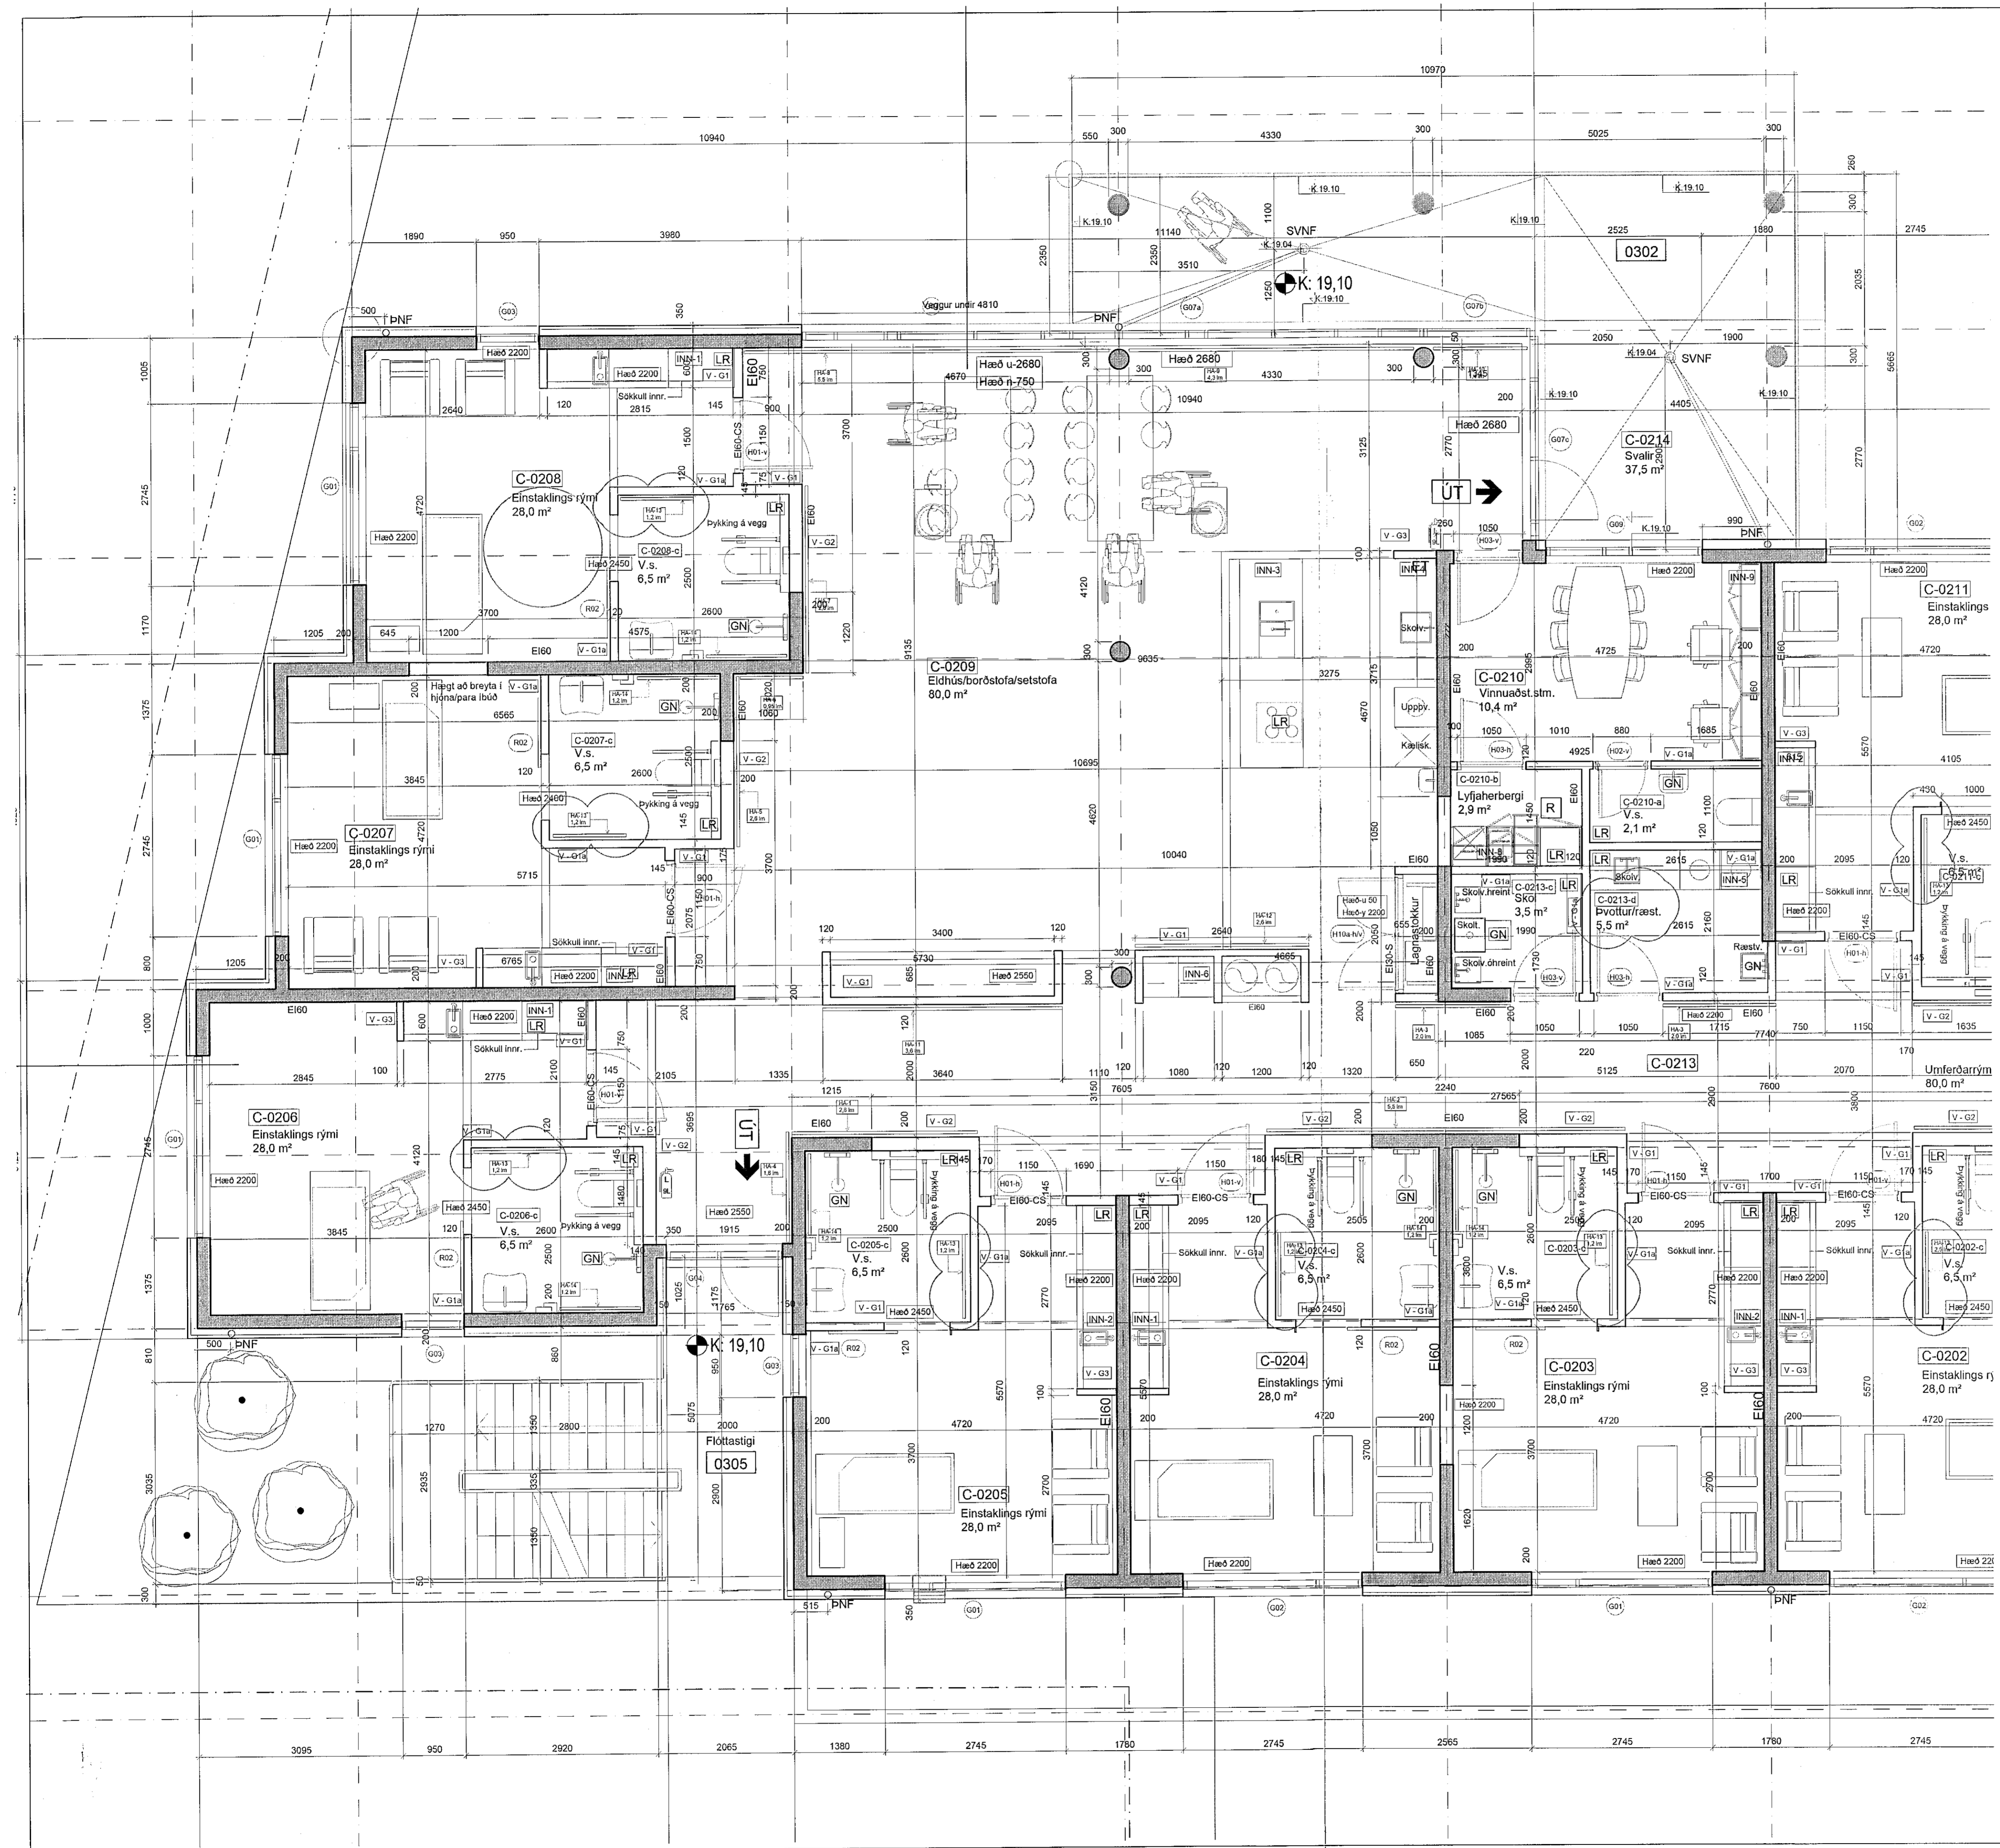

- G: Handtíði á snyrtingum styttni, gipsvegga merkingar uppfærðar, stöku herbergjanúmer lagðar 11.09.2018
- F: Starfsmanna aðstoðu breytt 12.06.2018
- E: Húð H10 breytt 01.06.2018
- D: Bitahödur lagðar, rýjar hurðir 25.04.2018
- C: V-G1 breiðkaður í 147 mm. Núv. V-G1 br. í V-G1a 18.01.2018
- B: Málsetningar hurðaroca, fleiri málsetningar, hallali. svala 26.11.2017
- A: Málsetningar hurðaroca, fleiri málsetningar, hallali. svala 26.11.2017

BREYTINGAR: DAGS:

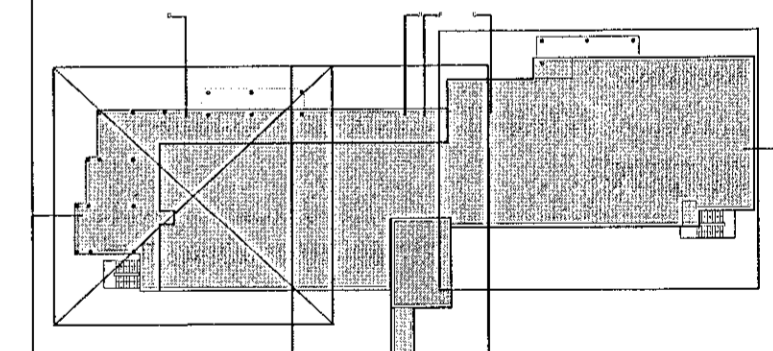

VERKTEIKNINGAR


SÖLVANGUR HJÓKRUNARHEIMILI 2016
SÖLVANGSVEGI 2 HAFNARFIRÐI
VERK: SOLV 1533
KVARDI: 1:50
DAGS: 01.03.2017
GRUNNMÝND 2.HÆÐAR
TEIKN: JPP
1 AF 3
SKRÁ: 1533-Grunnur.dwg

ÚTI **INNI**

A R K I T E K T A R

ÞINGHOLTSTRÆTI 27 101 REYKJAVÍK
SÍMAR 5527660 & 5527660 FAX 5527661
NETFANG u@u.is VEFFANG www.u.is

BALDUR Ó. SVAVARSSON ARKITEKTAR FAJ
120357-5149
JÓN ÞÓR ÞORVALDSSON ARKITEKTAR FAJ

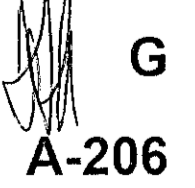

G
A-206