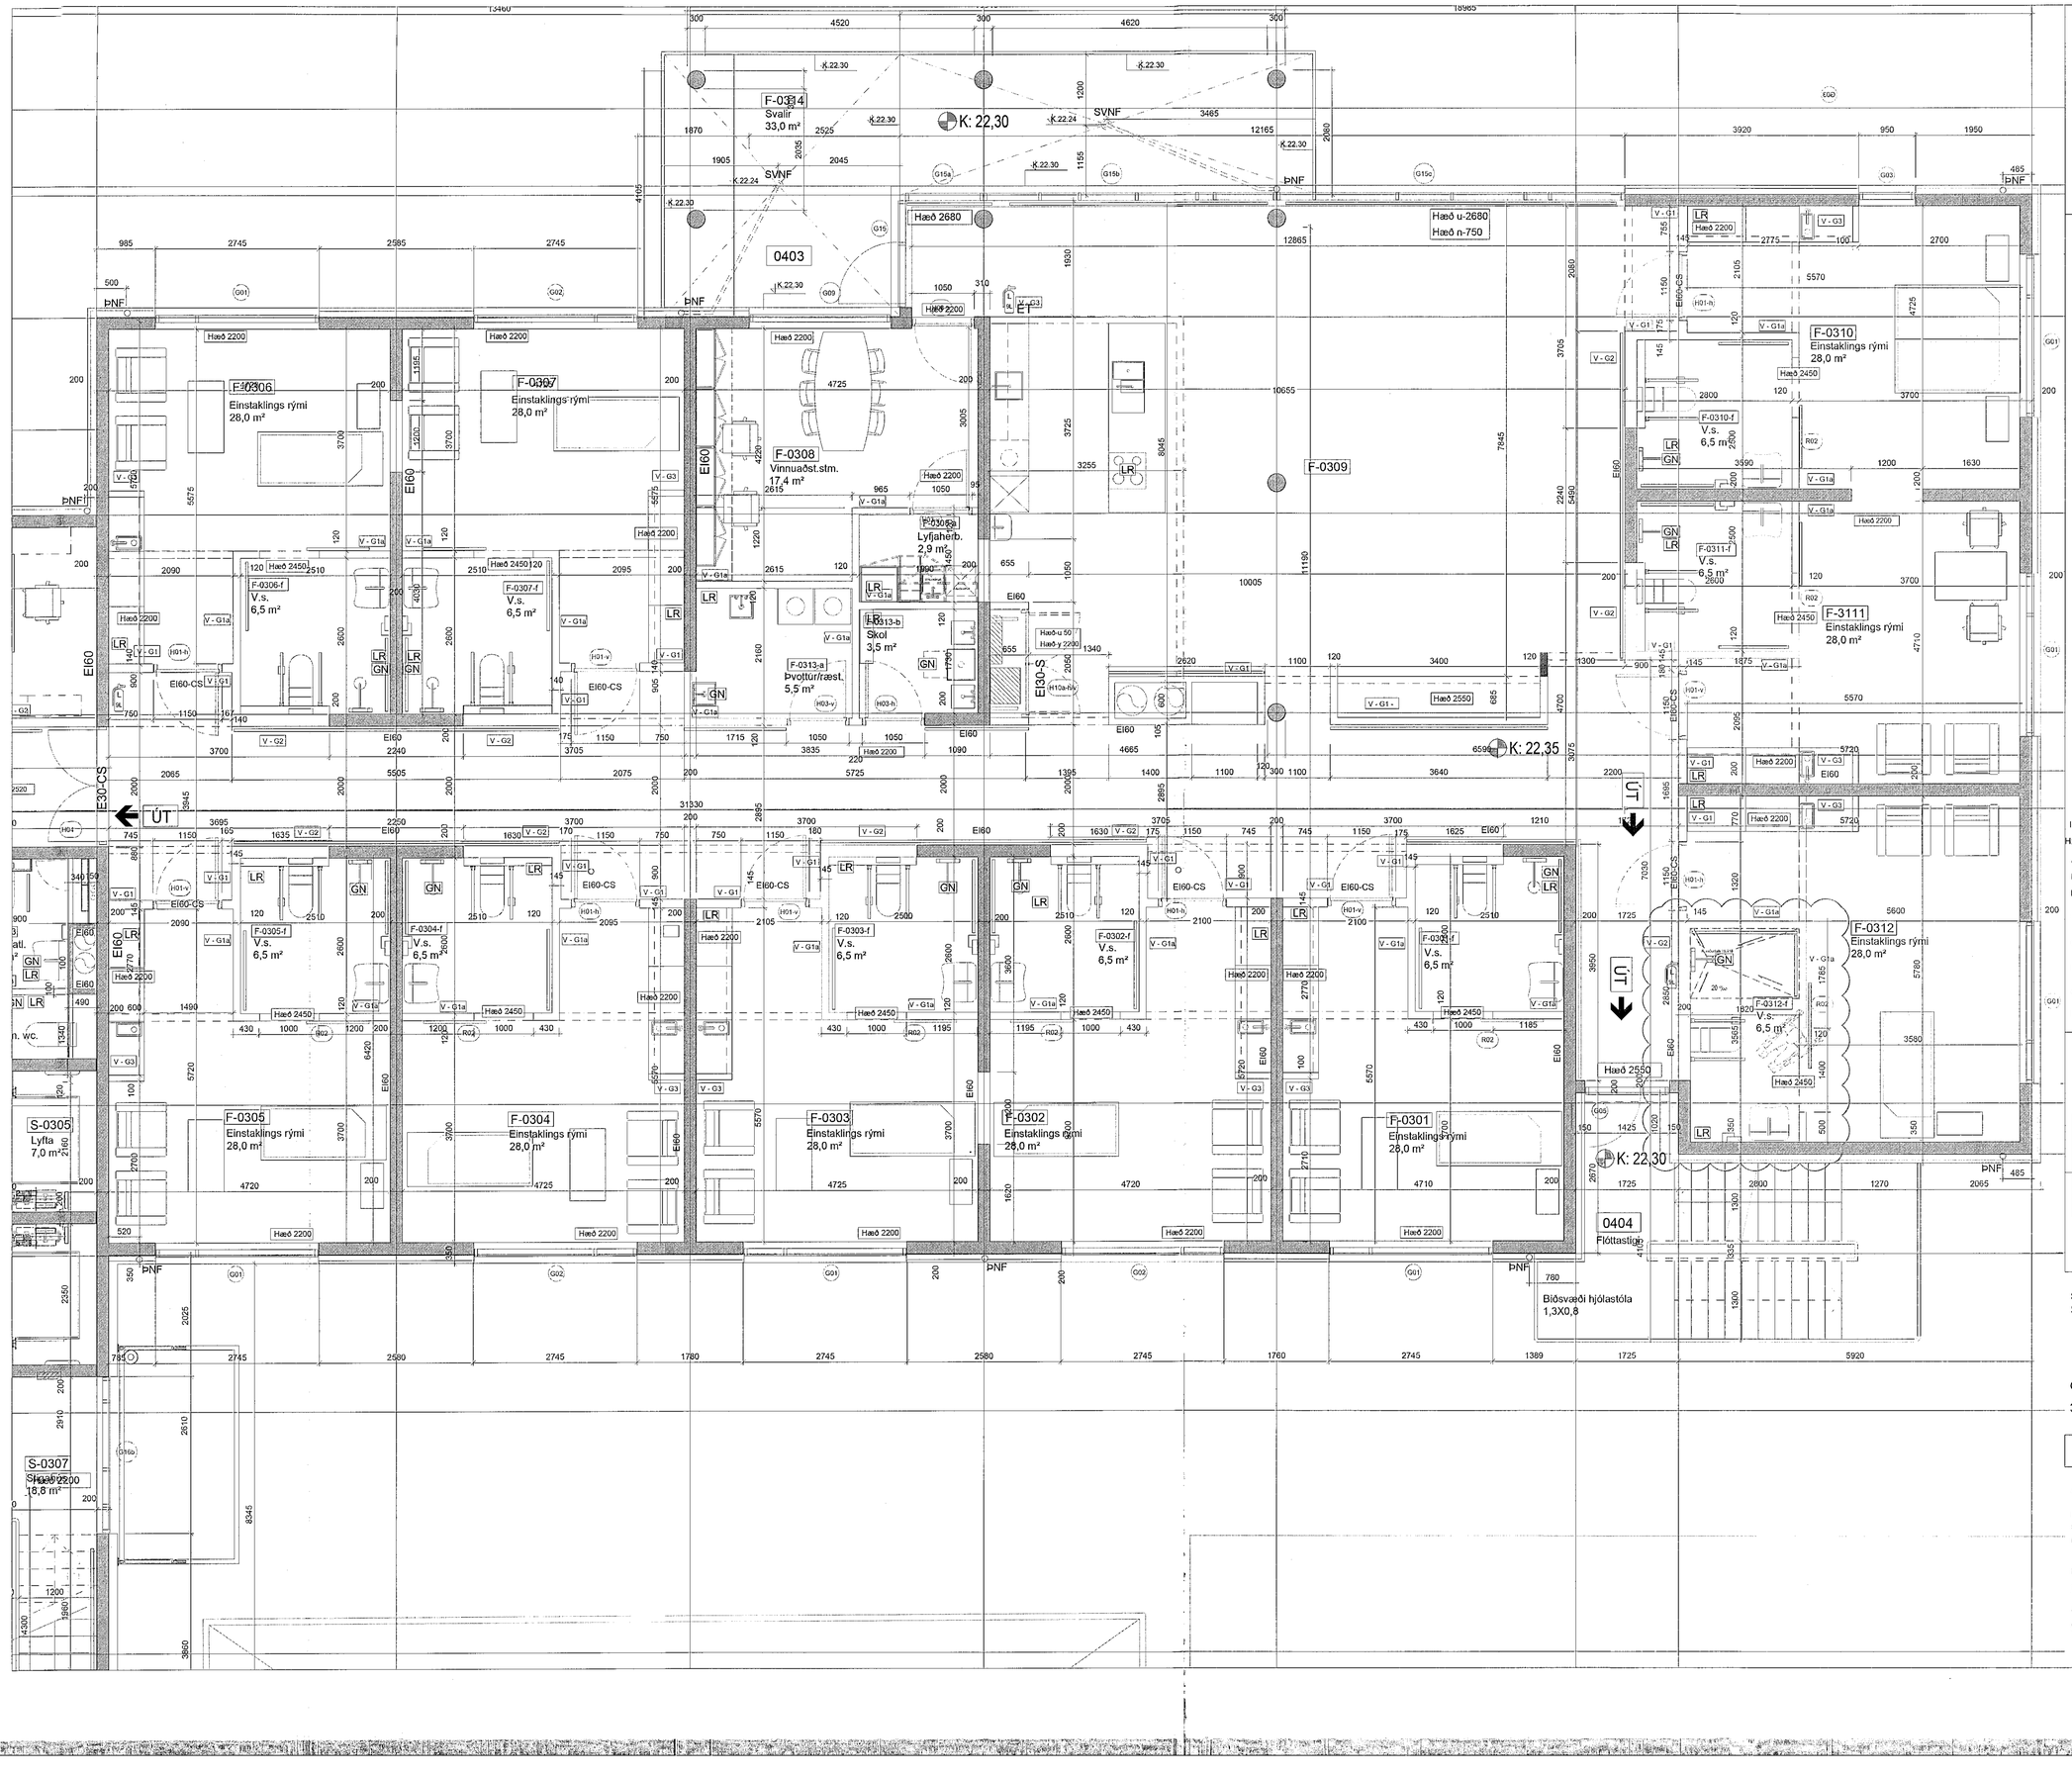

Sampykkt þann
02 SEP 2019
Byggingarfulltrúinn í Hafnarfirði
F.h. Sigurður Steinar Jónsson

ÁRITUN HÖNNUNARSTJÓRA:

ÚTI INNI
ARKITEKTAR
BALDUR Ó. SVAVARSSON
ARKITEKT FAÍ SAMARK
KT.: 120357 5149

I:	Vegg í rými D-0211-d breytt, hurðarop fært til	12.04.2019
H:	Handlisti á snyrtingum stýttur, gipsveggja merkingar uppfærðar, stóku herbergjanúmer lagfærð	11.09.2018
G:	Starfsmanna aðstöðu breytt	12.06.2018
F:	Hurð H10 breytt.	01.06.2018
E:	Bitahæðir lagfærðar, nýjar hurðir	25.04.2018
D:	V-G1 breikkaður í 147 mm. Núv. V-G1 br. í V-G1a	18.01.2018
C:	Málsetningar hurðaropa, fleiri málsetningar, hallapl. svala	26.11.2017
B:		
A:		
BREYTINGAR:		DAGS:

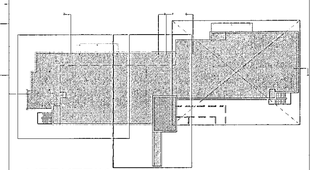

VERKTEIKNINGAR

SÓLVANGUR HJÚKRUNARHEIMILI 2016
SÓLVANGSVEGI 2 HAFNARFIRÐI

VERK:	SOLV 1533
KVARÐI:	1:50
DAGS:	01.03.2017
TEIKN:	JÞÞ
SKRÁ:	1533-Grunnur.dwg

GRUNNMYND 3.HÆÐAR
3 AF 3

ÚTI INNI
ARKITEKTAR
ÞINGHOLTSSTRÆTI 27 101 REYKJAVÍK
SÍMAR 5527660 & 5527661 FAX 5527661
NETFANG ui@ui.is VEFFANG www.ui.is
BALDUR Ó. SVAVARSSON ARKITEKTAR FAÍ
120357-5149
JÓN ÞÓR ÞORVALDSSON ARKITEKTAR FAÍ
021256-7579

I

A-211