



Samþykkt þann
02 SEP 2019
Byggingarfulltrúinn í Hafnarfirði
F.h. Sigurður Steinar Jónsson

ÁRITUN HÖNNUNARSTJÓRA:
ÚTI INNI
ARKITEKTAR
BALDUR Ó. SVAVARSSON
ARKITEKT FAI SAMASK
KT. 120357 5149

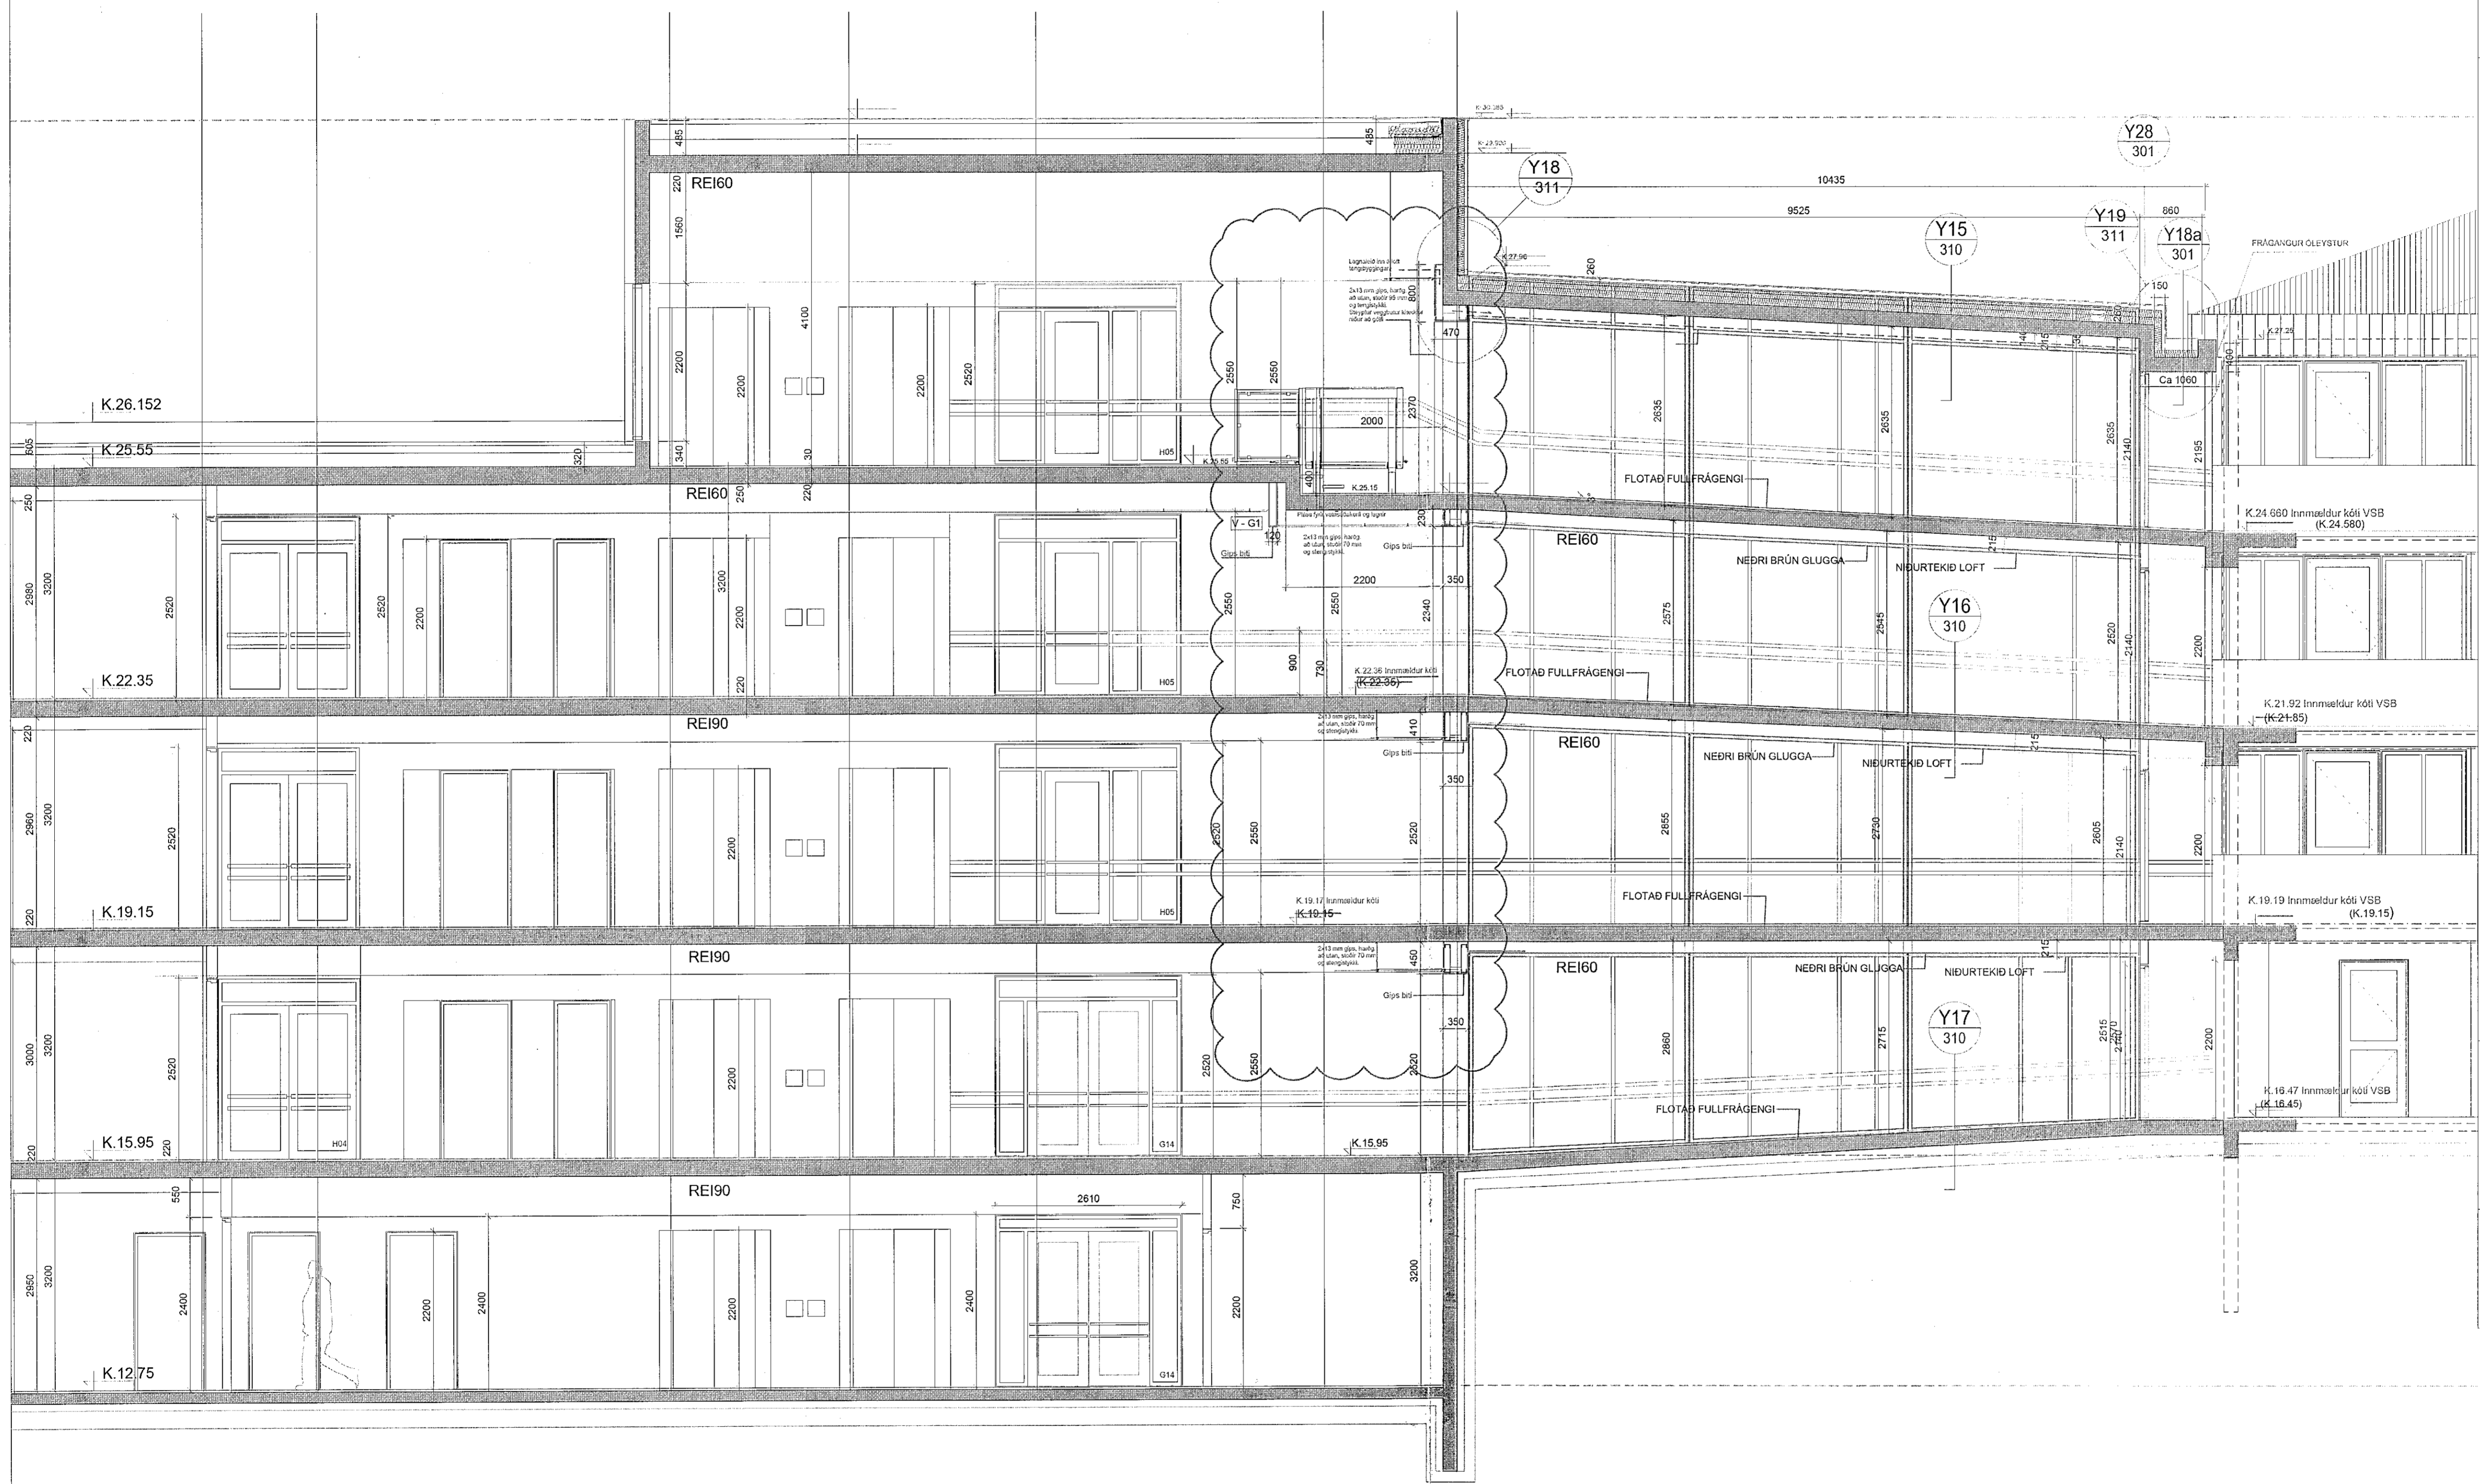

- F: Þverbitum bætt við við númerandi hús en fjarlægðir við nýb. 01.05.2019
- E: Sérhluti þaks tengingars. 06.05.2018
- D: Breyttir kótar, breyttur stigi að núv. húsi, pallalyfta. 23.05.2018
- C: Breyttir hæðarkótar á núv. uppferð snið tengingars 19.05.2018
- B: Gólfhlutum og kótum breytt á tengingars 17.04.2018
- A: Innihurðum breytt, máls. lagfærðar 23.08.2017

BREYTINGAR: DAGS:

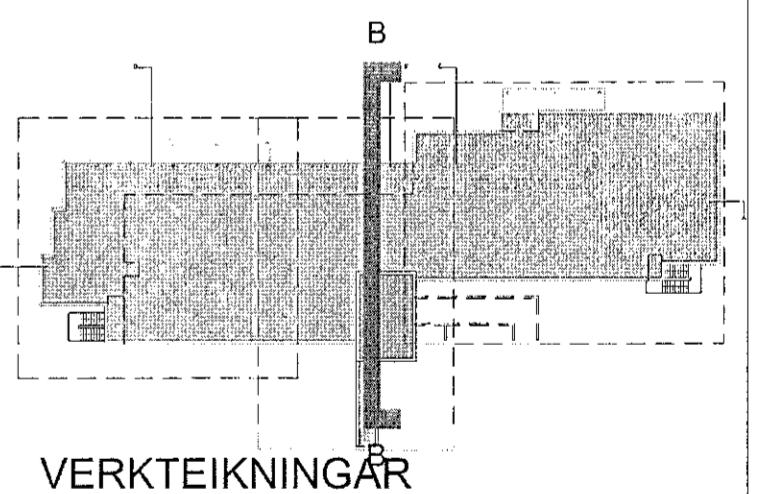

SÖLVANGUR HJÓKRUNARHEIMILI 2016
SÖLVANGSVEGI 2 HAFNARFIRÐI
VERK: SOLV 1533
KVARDI: 1:50
DAGS: 01.03.2017
TEIKN: JHP
SKRÁ: 1533-Grunnur.dwg

ÚTI INNI
ARKITEKTAR
ÞINGHOLTSSÍSTRÆTI 27 101 REYKJAVÍK
SÍMAR 5527600 & 5527601 FAX 5527661
NETFANG u@u.is VEFFANG www.u.is
BALDUR Ó. SVAVARSSON ARKITEKTAR FAI
120357-5149
JÓN ÞÓR ÞORVALDSSON ARKITEKTAR FAI
021256-7579

F
A-218