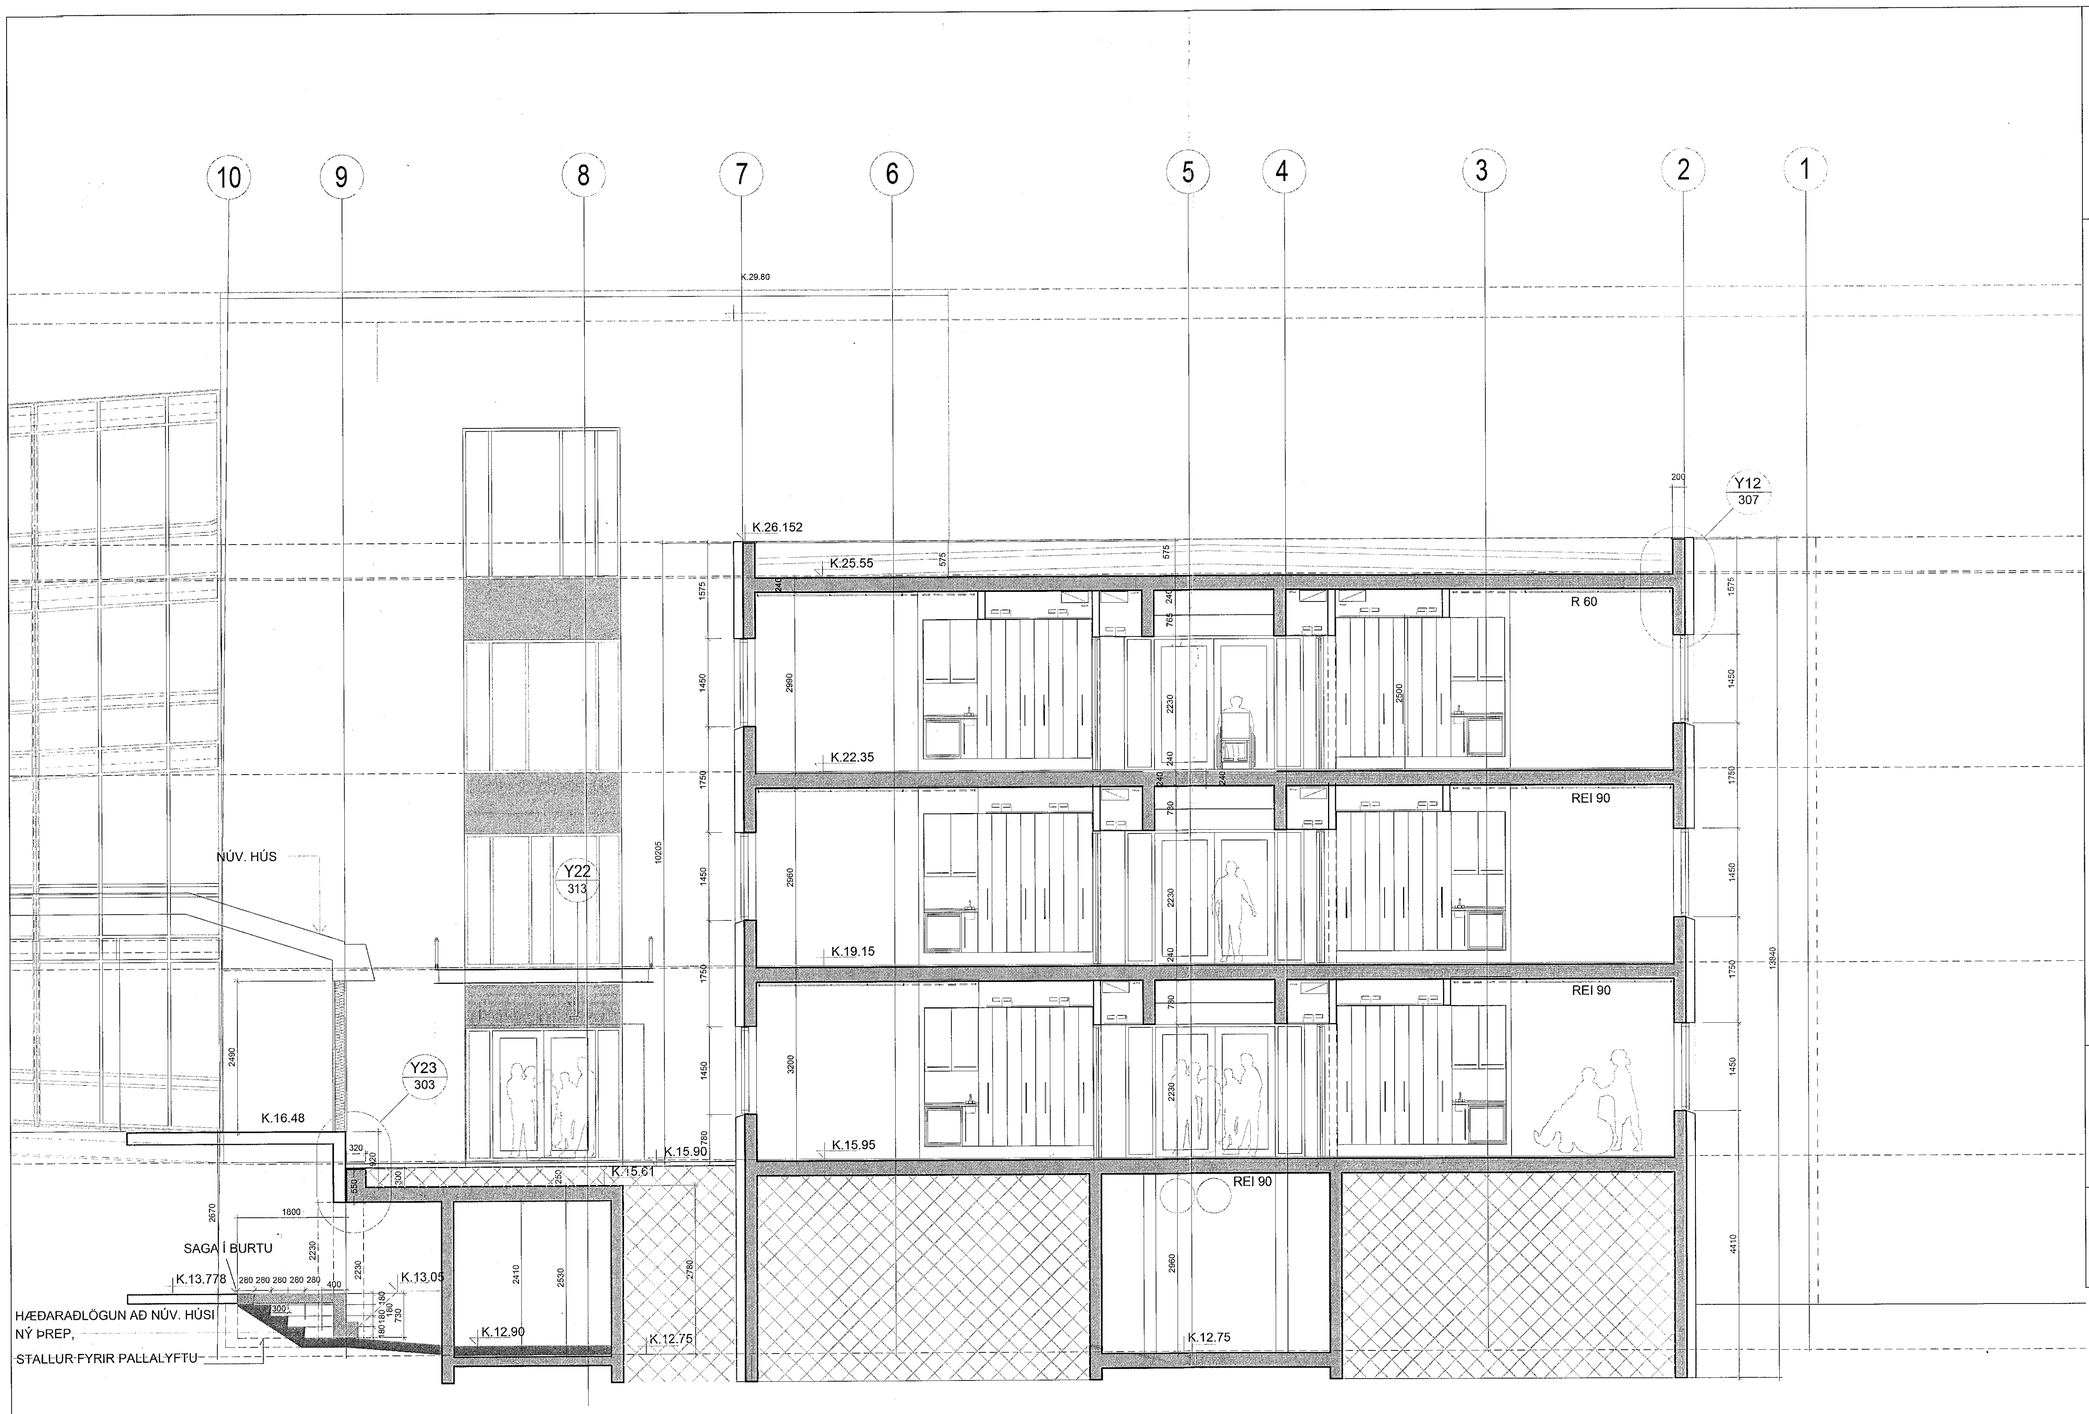

Samþykkt þann
02 SEP 2019
Byggingarfulltrúinn í Hafnarfirði
F.h. Sigurður Steinar Jónsson

ÁRITUN HÖNNUNARSTJÓRA:
ÚTI INNI
ARKITEKTAR
BALDUR Ó. SVAVARSSON
ARKITEKT FAÍ SAMARK
KT.: 120357 5149

BREYTINGAR:	DAGS:
D. Breyttir kótar, breyttur stigi að núv. húsi, pallalyfta.	22.05.2018
C: Ný séhlutamerking, núv. meira teiknuð	27.10.2017
B: Nýjar upplýsingar varðandi tengingu við heilsugæslu	26.08.2017
A: Tengigangur teiknaður inn og kótasettur	23.08.2017

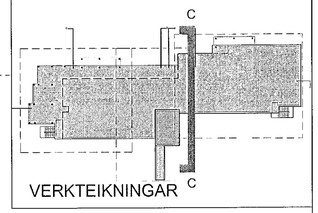

VERKTEIKNINGAR

SÓLVANGUR HJÚKRUNARHEIMILI 2016
SÓLVANGSVEGI 2 HAFNARFIRÐI

SNIÐ C-C

VERK:	SOLV 1533
KVARÐI:	1:50
DAGS:	01.03.2017
TEIKN:	JÞÞ
SKRÁ:	1533-Grunnur.dwg

ÚTI INNI
ARKITEKTAR
ÞINGHOLTSSTRÆTI 27 101 REYKJAVÍK
SÍMAR 5527660 & 5627660 FAX 5527661
NETFANG ui@ui.is VEFFANG www.ui.is
BALDUR Ó. SVAVARSSON ARKITEKTAR FAÍ
120357-5149
JÓN ÞÓR ÞORVALDSSON ARKITEKTAR FAÍ
021256-7579

D

A-219