


Samþykkt þann  
02 SEP 2019  
Byggingarfulltrúinn í Hafnarfirði  
F.h. Sigurður Steinar Jóns


ÁRITUN HÖNNUNARSTJÓRA:

ÚTI INNI  
ARKITEKTAR

BALDUR Ó. SVAVARSSON  
ARKITEKT FAI SAMARK  
KT.: 120357 5147

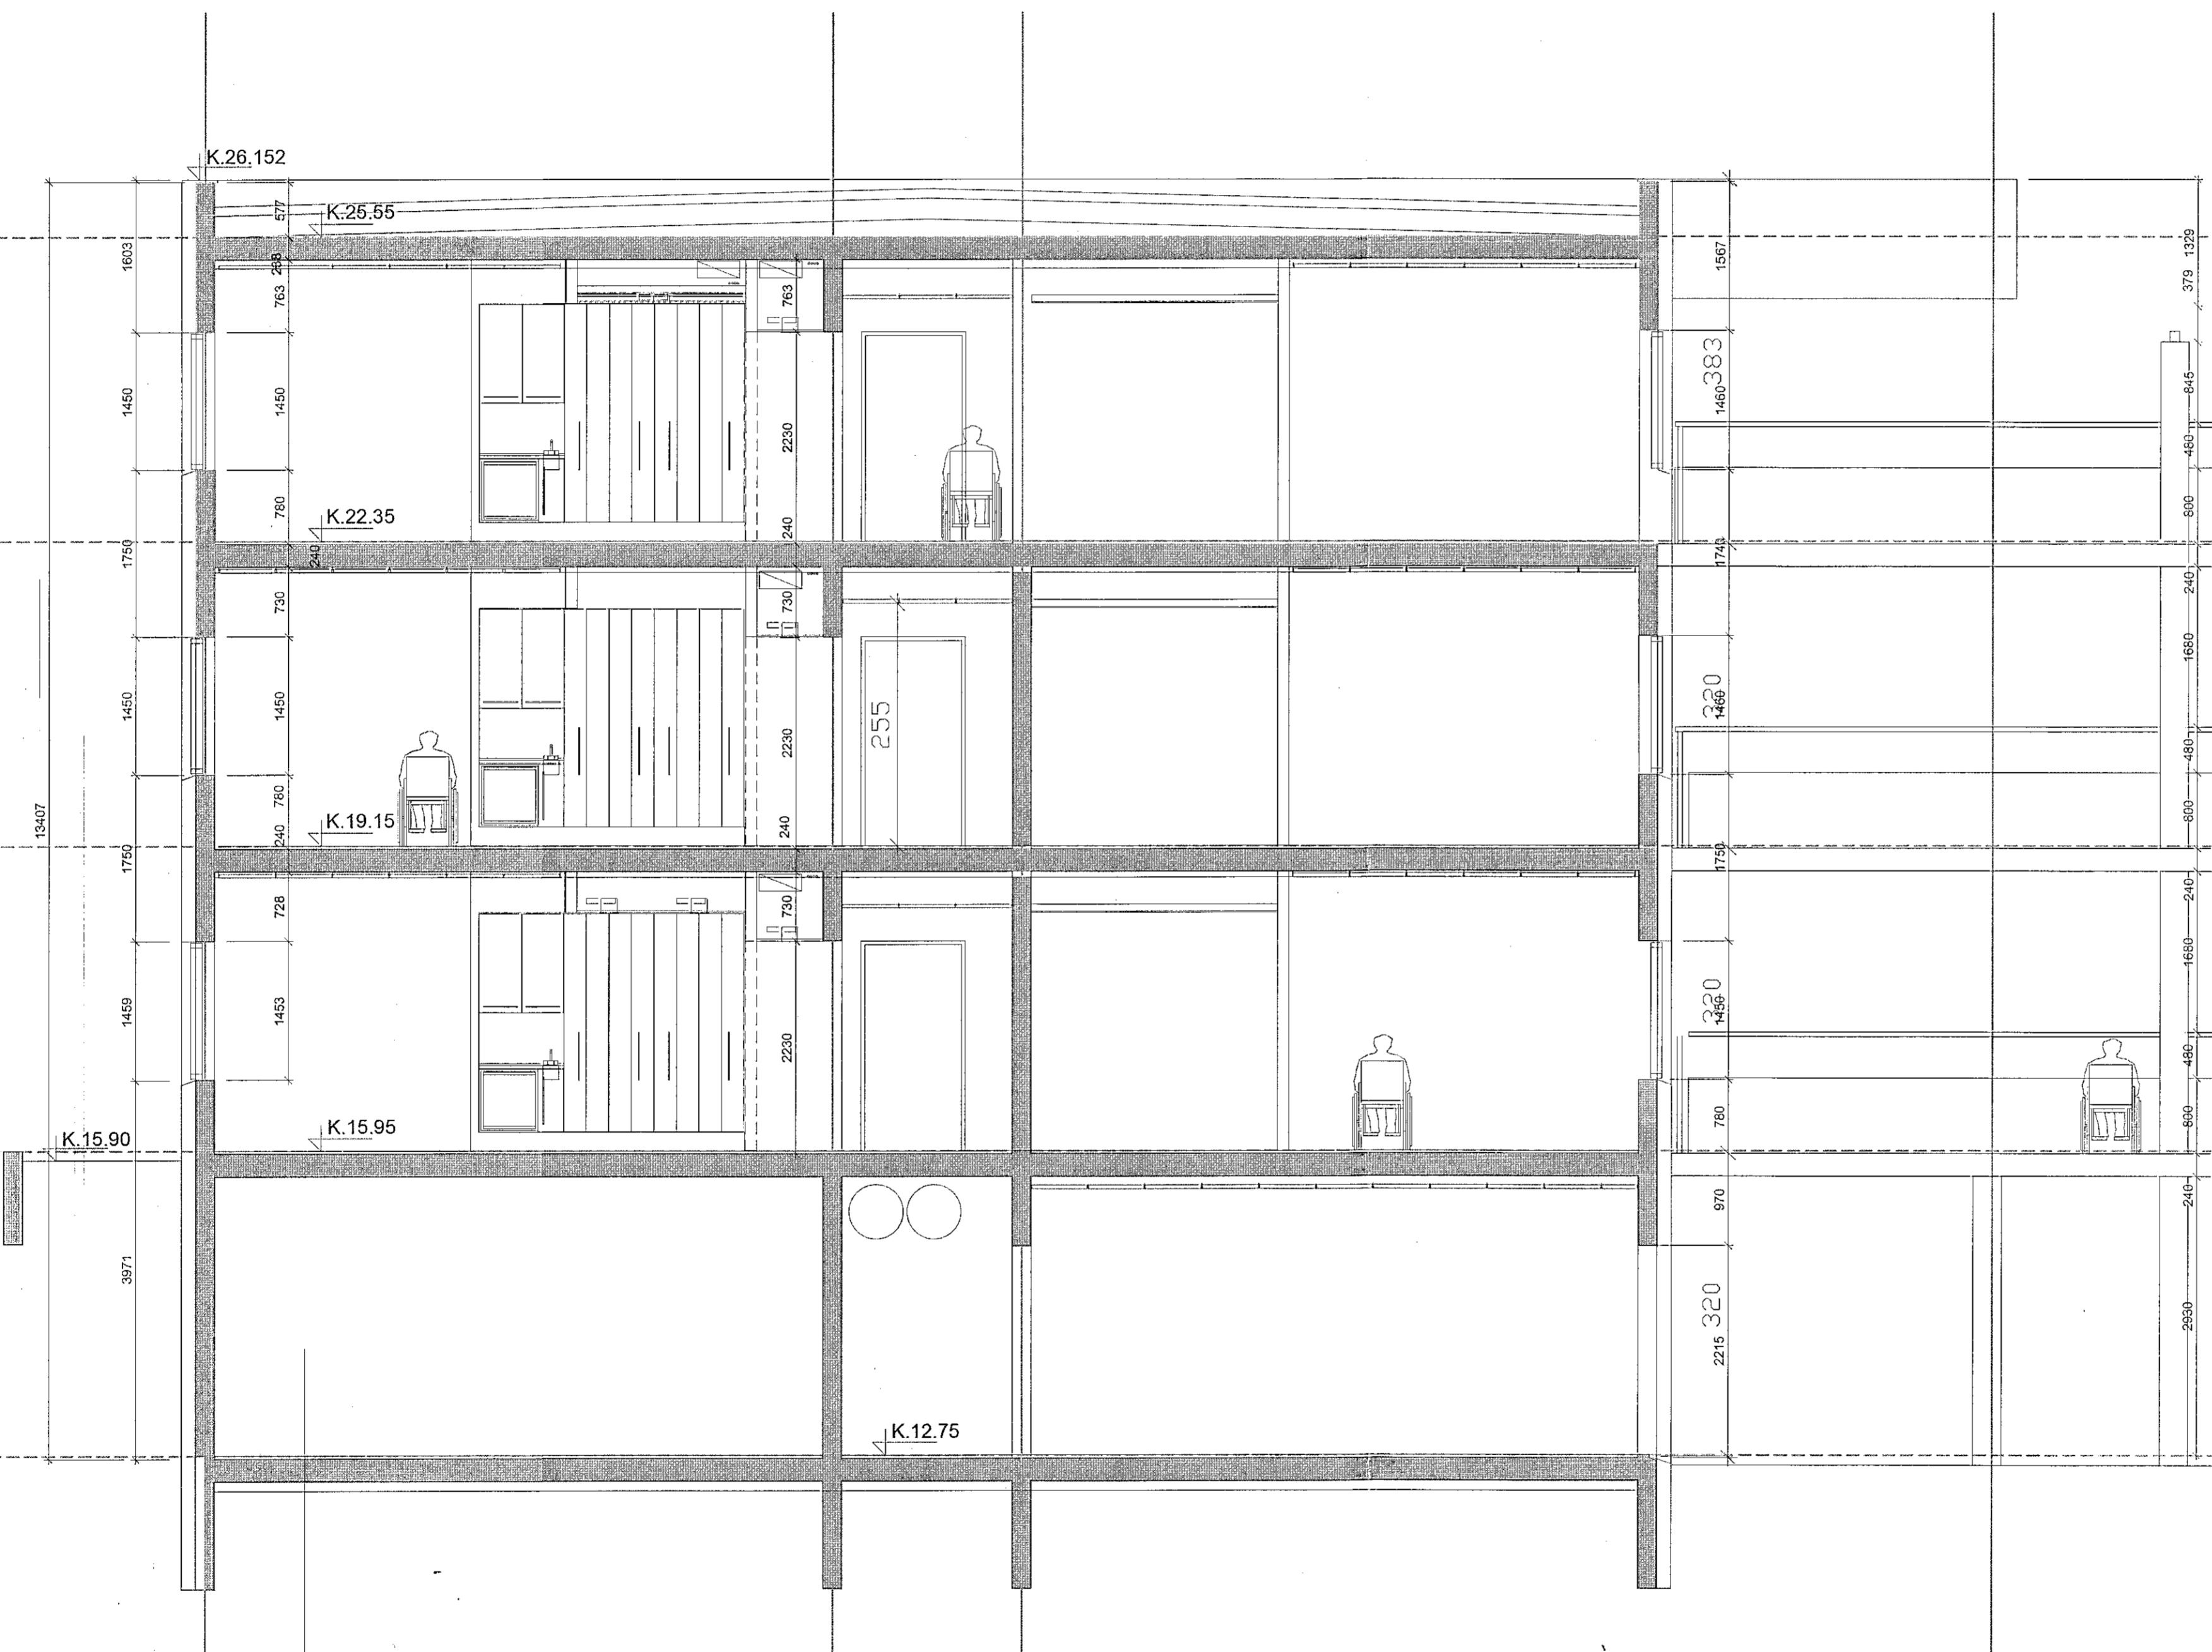

D:  
C:  
B:  
A:  
BREYTINGAR: DAGS:

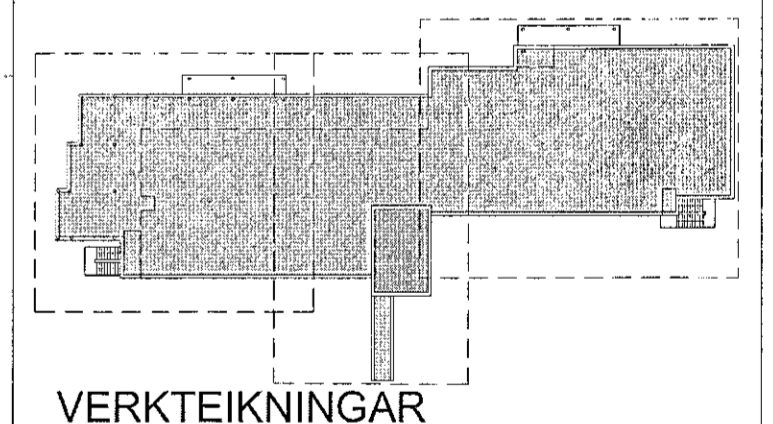

SÖLVANGUR HJÚKRUNARHEIMILI 2016  
SÖLVANGSVEGI 2 HAFNARFIRÐI  
VERK- SOLV 1533  
KVARDI: 1.50  
DAGS: 01.03.2017  
SNID E-E TEIKN: Jpb  
SKRÁ: 1533-Grumur.dwg

ÚTI INNI

ARKITEKTAR

ÞINGHOLTSSTRÆTI 27 101 REYKJAVÍK  
SÍMAR 5527660 & 5627668 FAX 5527661  
NETFANG u@uisi VEFFANG www.uisi

BALDUR Ó. SVAVARSSON ARKITEKTAR FAI  
1E0357-5147  
JÓN ÞÓR ÞÓRVALDSSON ARKITEKTAR FAI  
021256-7579

A-221