



Samykkt þann
02 SEP 2019
Byggingarfulltrúinn 11-2-fran/11
F.h. Sigurður Steinar Jónsson

ÁRITUN HÖNNUNARSTJÓRA:
ÚTI INNI
ARKITEKTAR
BALDUR Ó. SVAVARSSON
ARKIEKT FAI SAMARK
KT.: 120357-5149

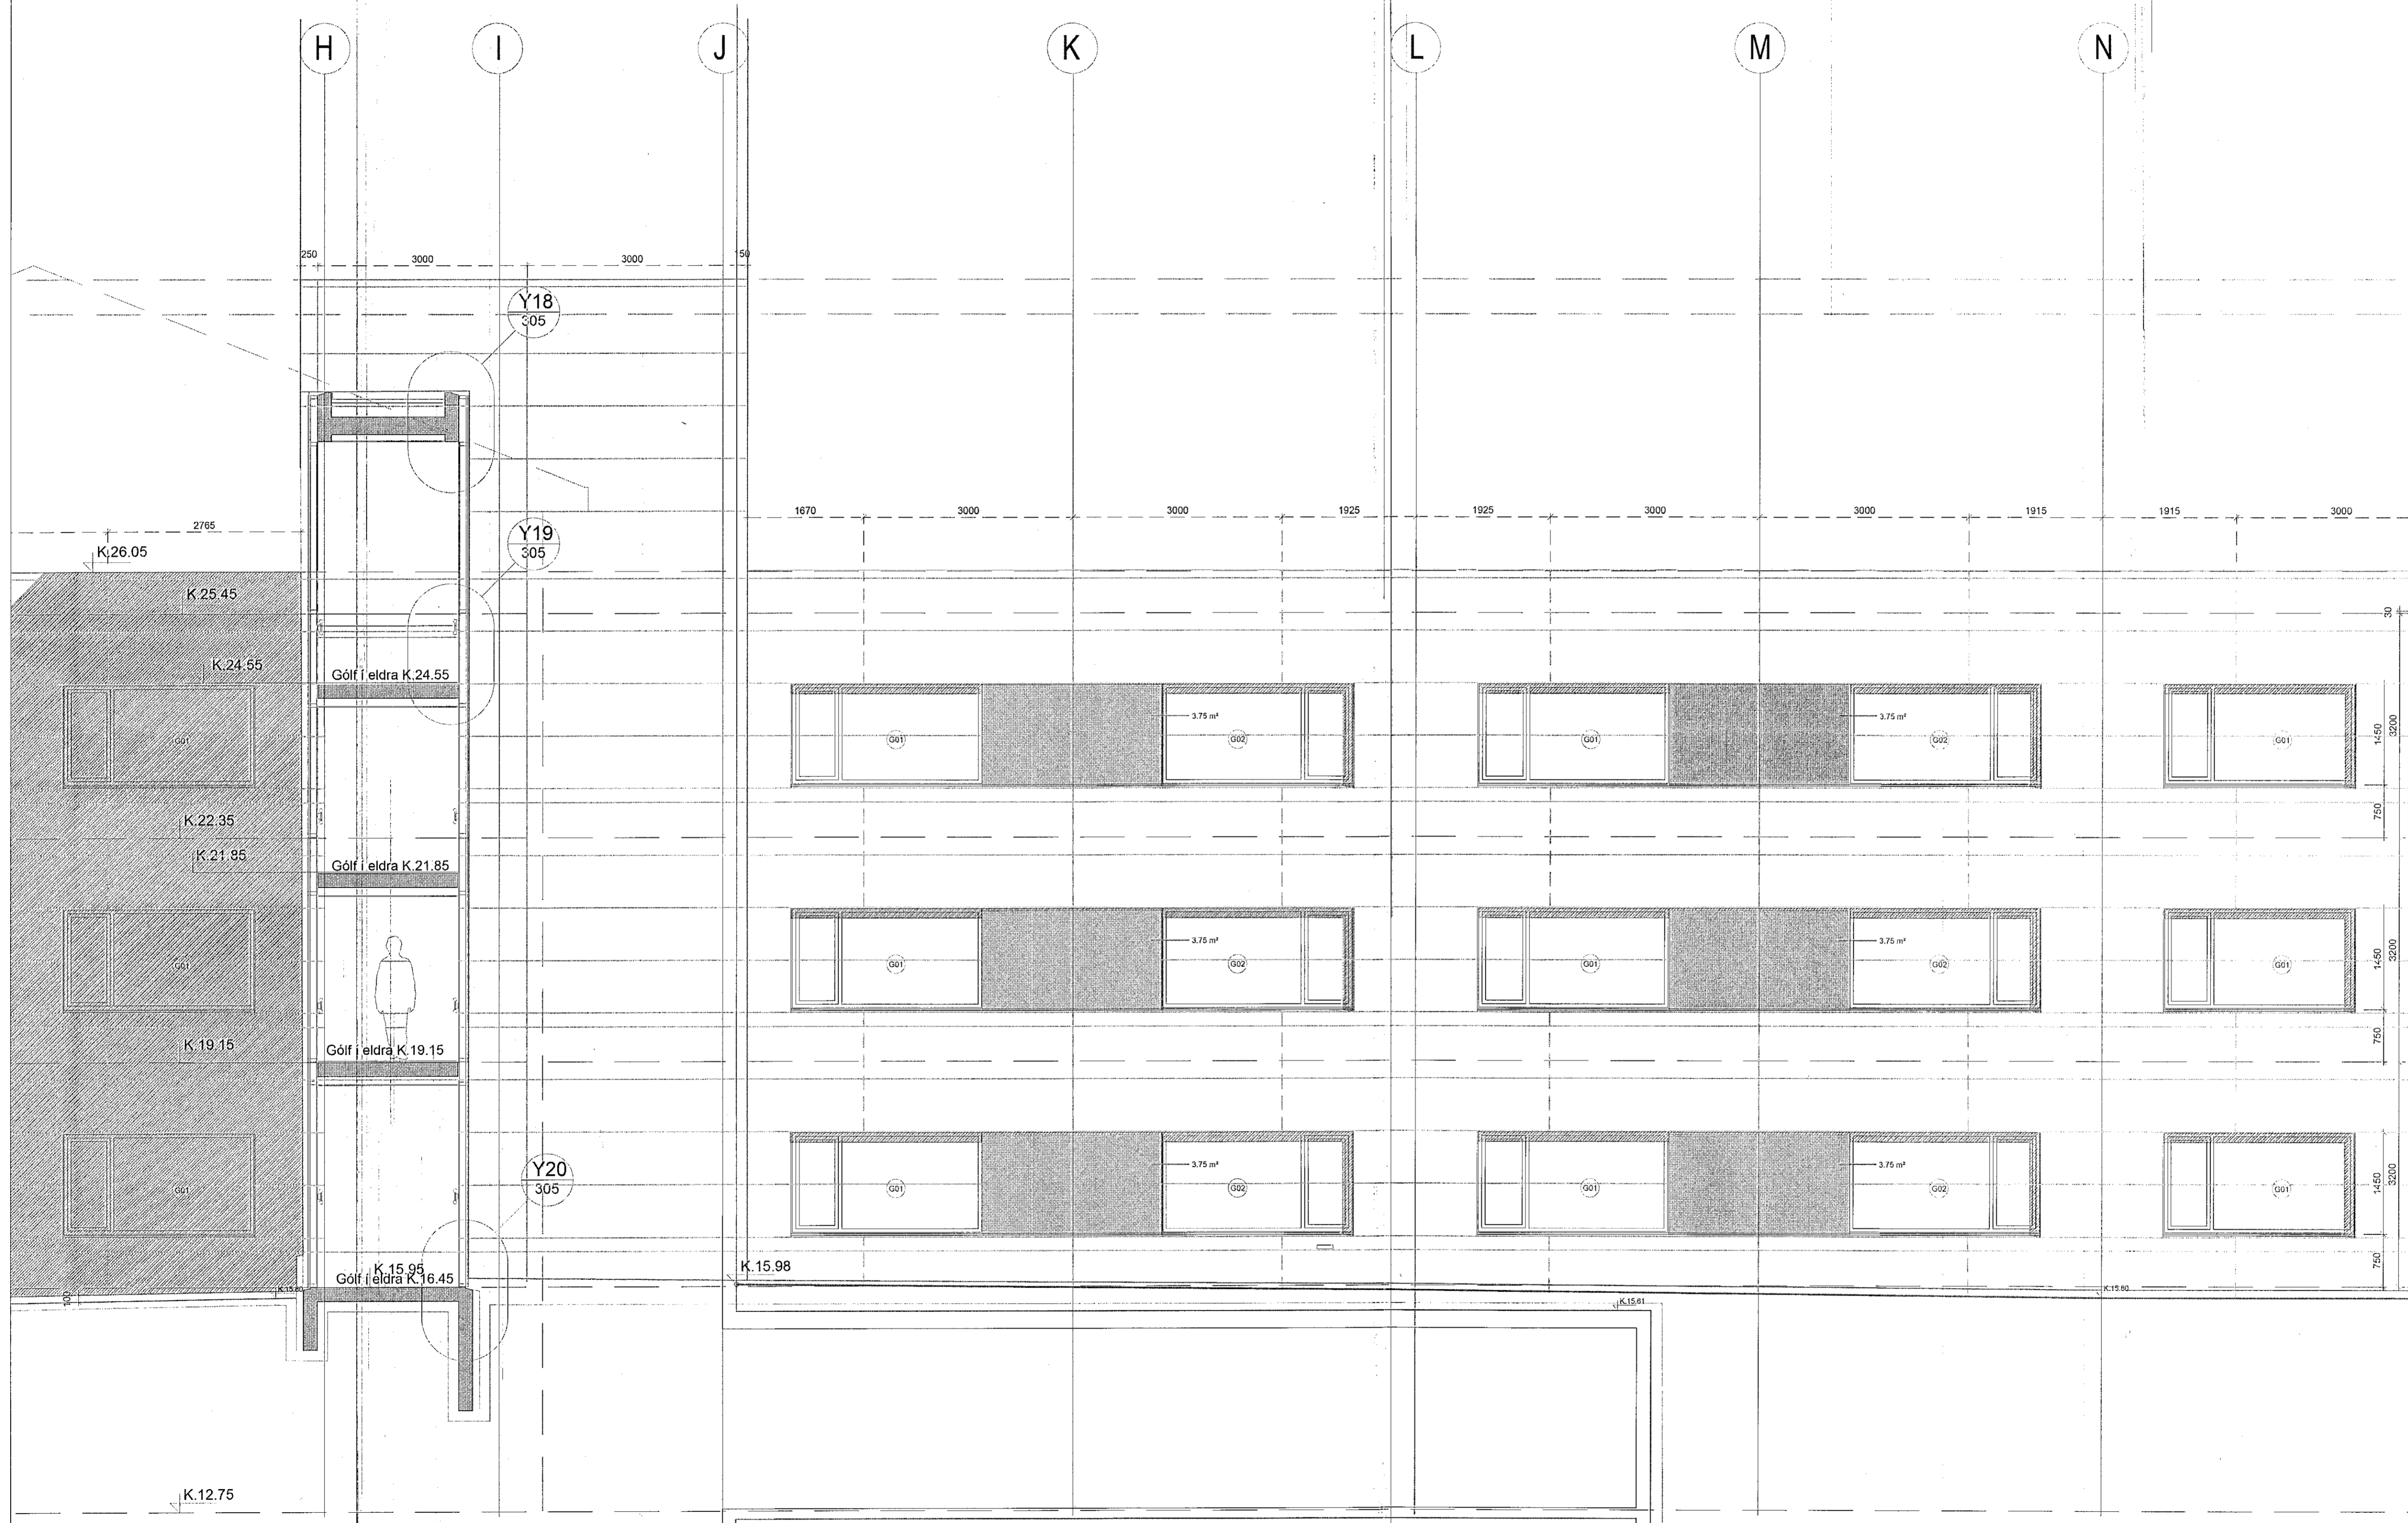

D:
C:
B:
A: Hæðarkötum breytt 17.10.2018
BREYTINGAR: DAGS:

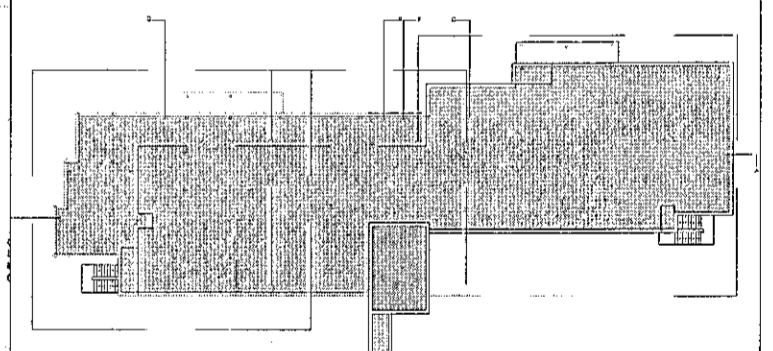

VERKTEIKNINGAR

SÖLVANGUR HJÚKRUNARHEIMILI 2016
SÖLVANGSVEGI 2 HAFNARFIRÐI
VERK: SOLV 1533
KLÆÐNINGAR KVARDI: 1:50
DAGS: 08.01.2018
SÚÐV-ÚTLIT/SNID 2 AF 3 TEIKN: JBP
SKRÁ: 1533-Grunnur.dwg

ÚTI INNI
ARKITEKTAR
HINGHOLTSSTRÆTI 27 101 REYKJAVÍK
SÍMAR 5527660 & 5627660 FAX 5527661
NETFANG ul@ul.is VEFPPANG www.ul.is
BALDUR Ó. SVAVARSSON ARKITEKTAR FAI
120357-5149
JÓN ÞÓR ÞORVALDSSON ARKITEKTAR FAI
021256-7579 **A-241**