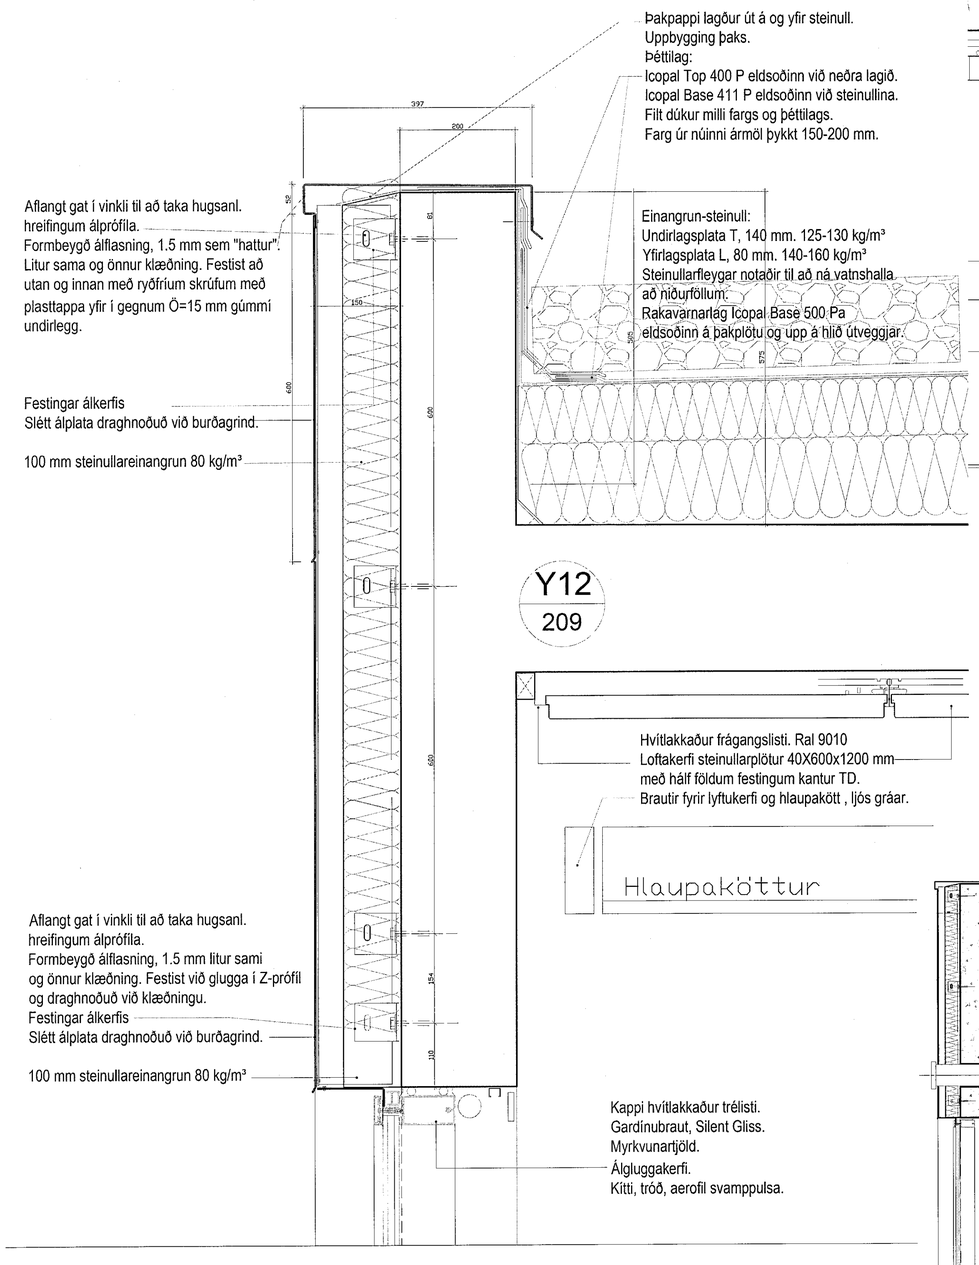

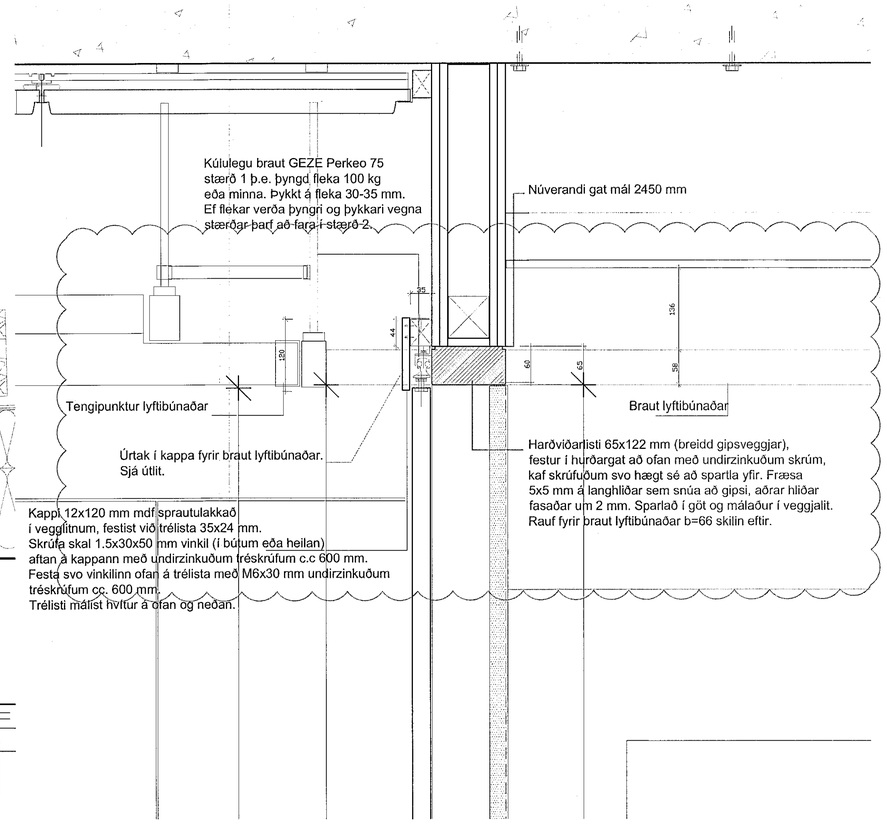

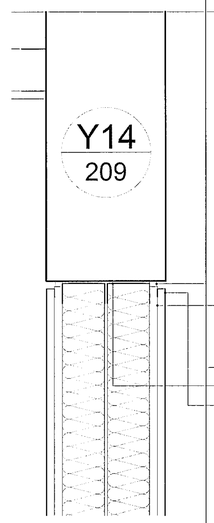

Gipsveggur G-2:
Tvöfalt birði, innriplata venjuleg gipsplata
ytri plata harð-gips.
Tvöfaldar blikkstoðir 70 mm með 10 mm millibili.
Fyllt með steinull í hvern blikk ramma.
Sandspartlað og málað yfirborð
Eldvarnakítti.
Hljóðdempiborði
Blikk spartl-listi.

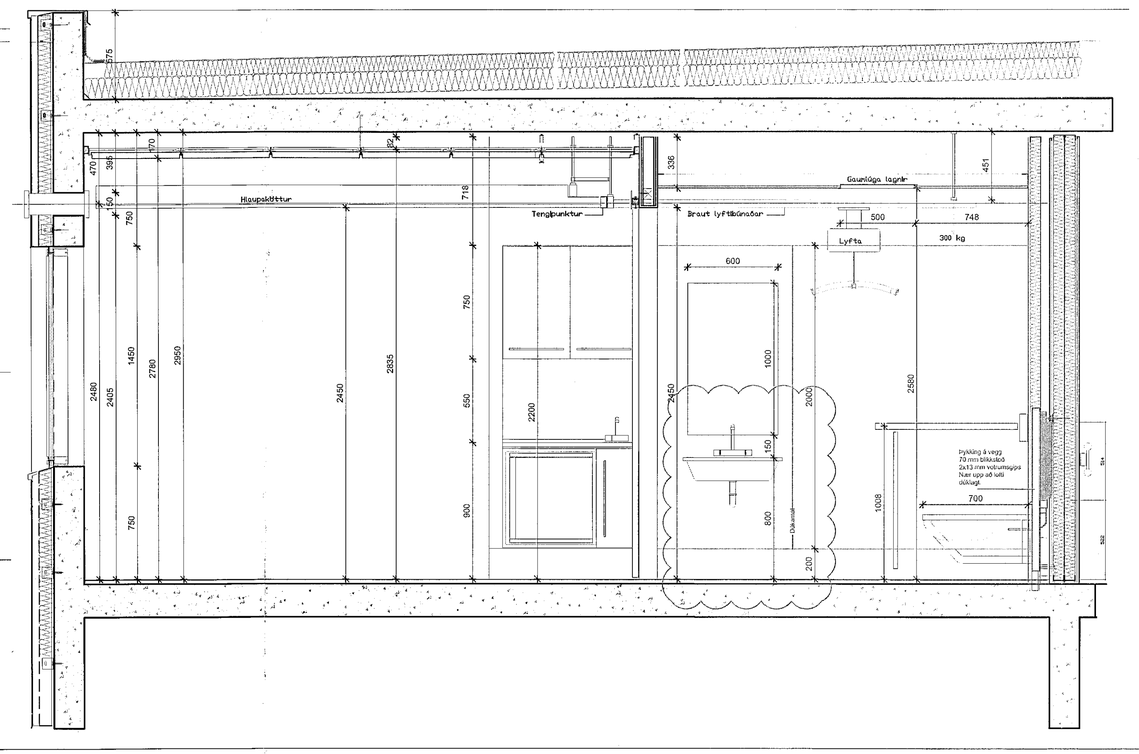

Samþykkt þann
02 SEP 2019
Byggingarfulltrúinn í Hafnarfirði
F.h. Sigurður Steinar Jónsson

ÁRITUN HÖNNUNARSTJÓRA:
ÚTI INNI
ARKITEKTAR
BALDUR Ó. SVAVARSSON
ARKITEKT FAÍ SAMARK
KT.: 120357 5149

D:
C:
B:
A: Málsetning handlaugar, frágangur rennihurða 15.05.2019
BREYTINGAR: DAGS:

VERKTEIKNINGAR-SÉRHLUTAR

SÓLVANGUR HJÚKRUNARHEIMILI 2016
SÓLVANGSVEGI 2 HAFNARFIRÐI

DÆMIGERT SNIÐ Í ÍBÚÐ

VERK:	SOLV 1533
KVARÐI:	1:20
DAGS:	01.03.2017
TEIKN:	JÞÞ
SKRÁ:	1533-Grunnur.dwg

ÚTI INNI
ARKITEKTAR
ÞINGHOLTSSTRÆTI 27 101 REYKJAVÍK
SÍMAR 5527660 & 5627660/FAX 5527661
NETFANG uti@uti.is VEFFANG www.uti.is
BALDUR Ó. SVAVARSSON ARKITEKTAR FAÍ
120357-5149
JÓN ÞÓR ÞORVALDSSON ARKITEKTAR FAÍ
021256-7579

A
A-307