
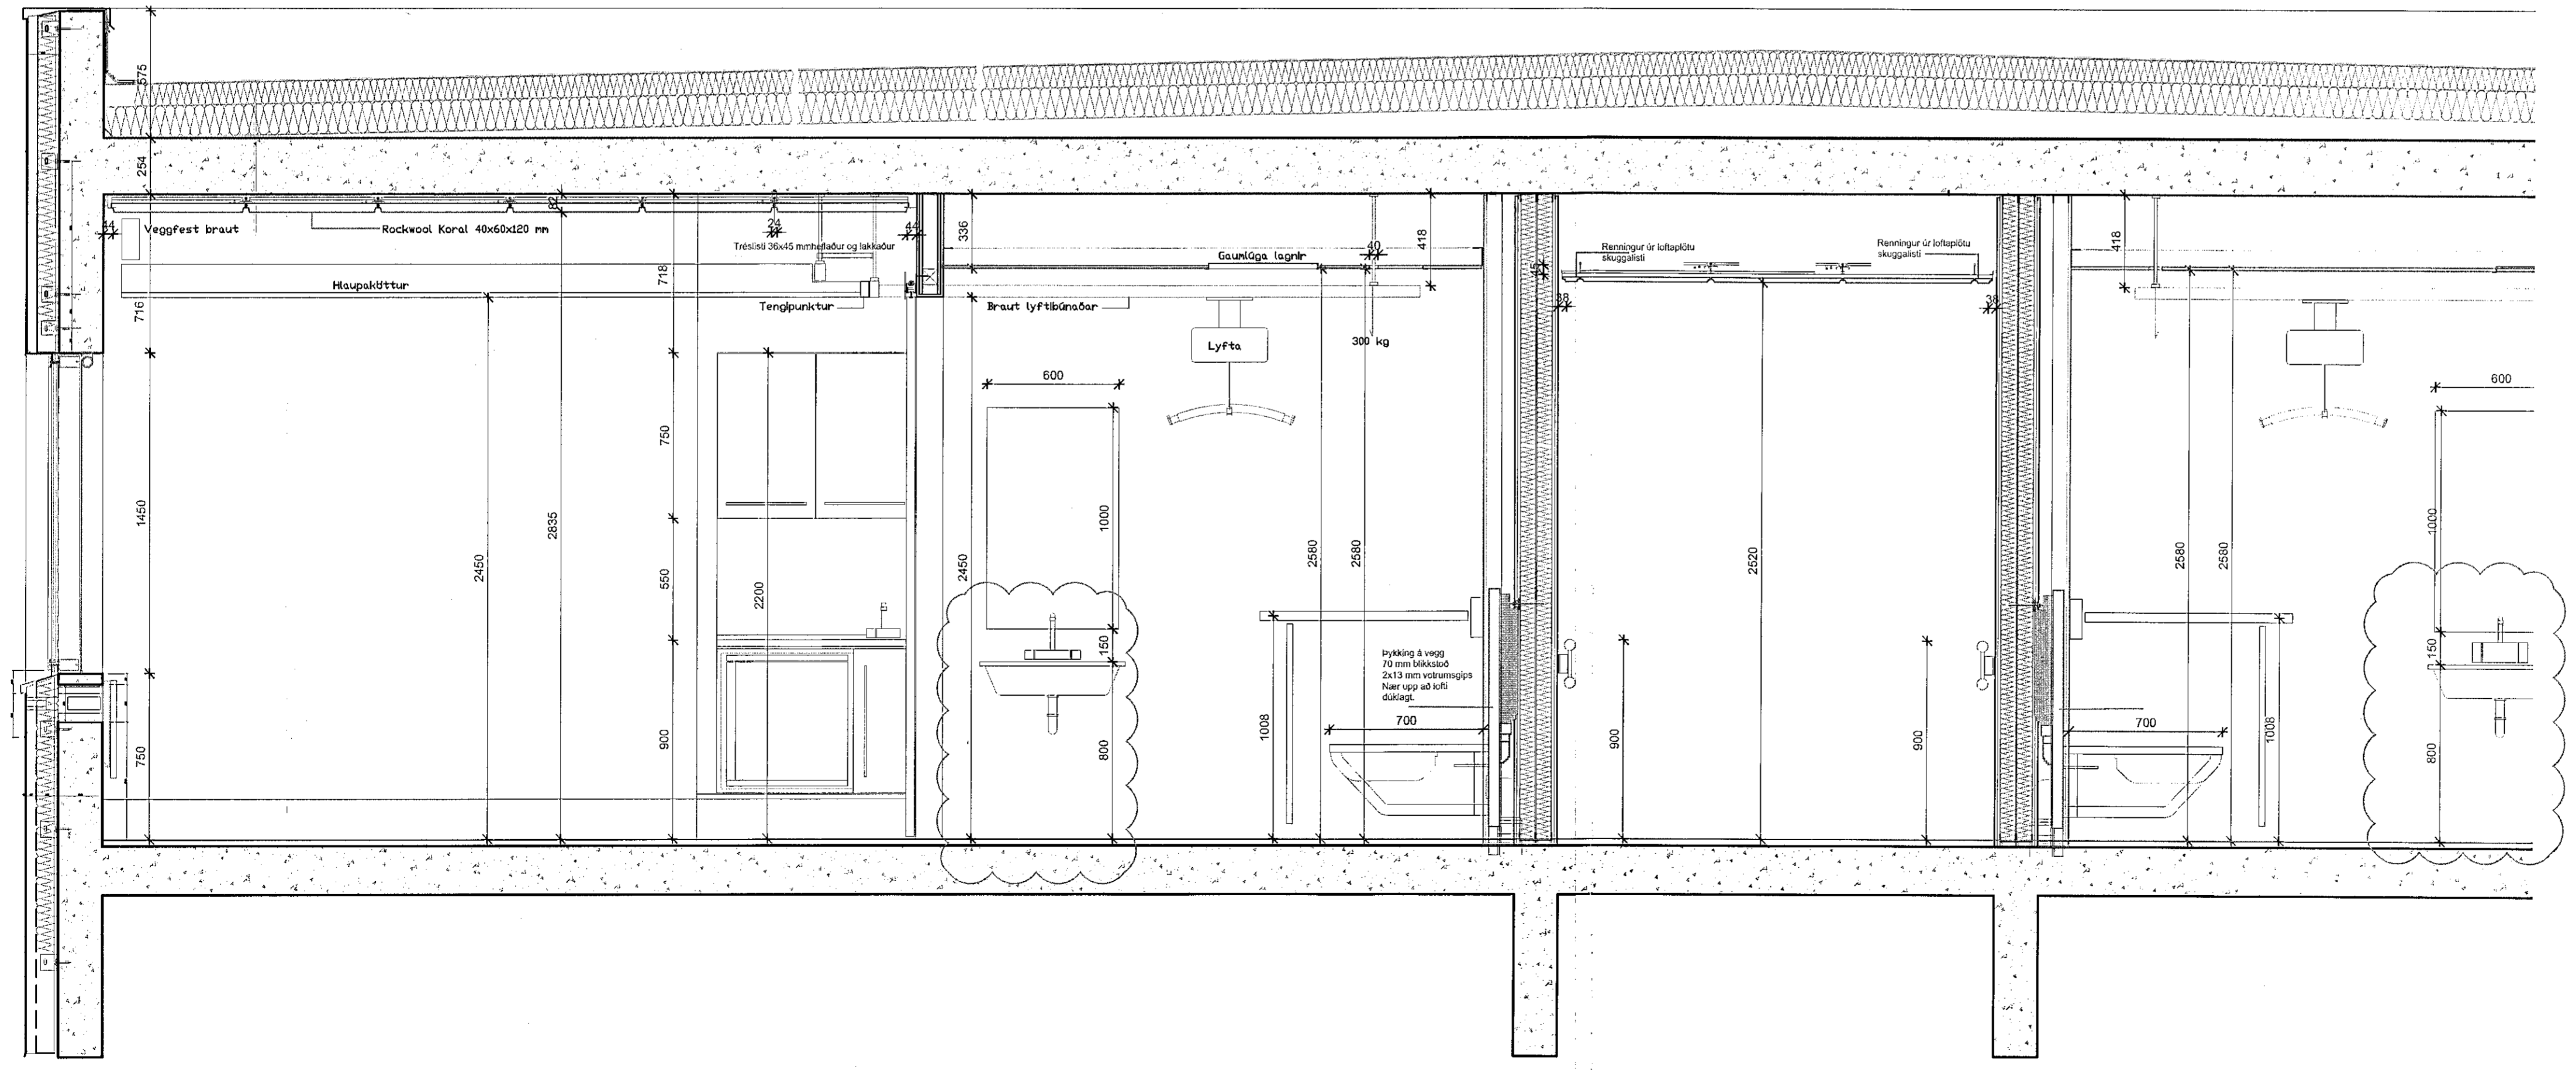
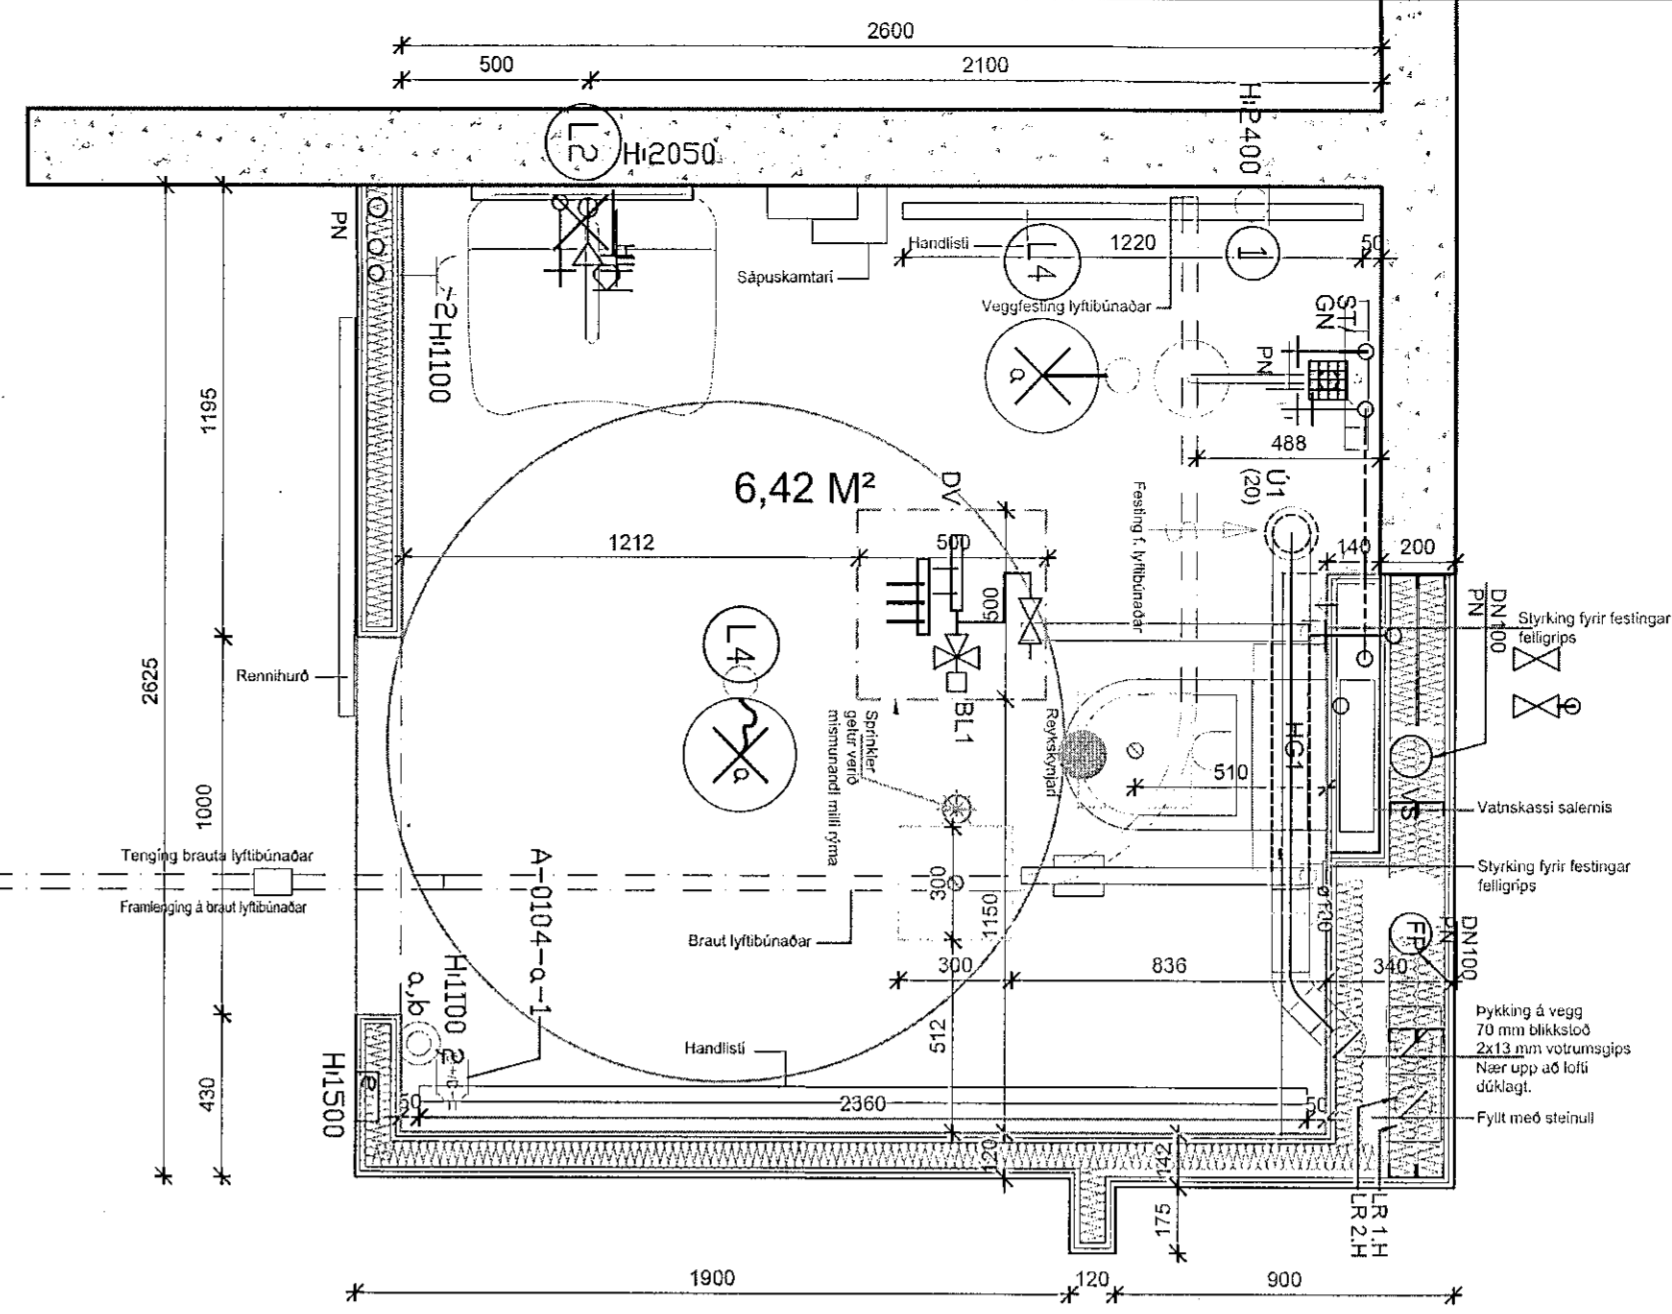
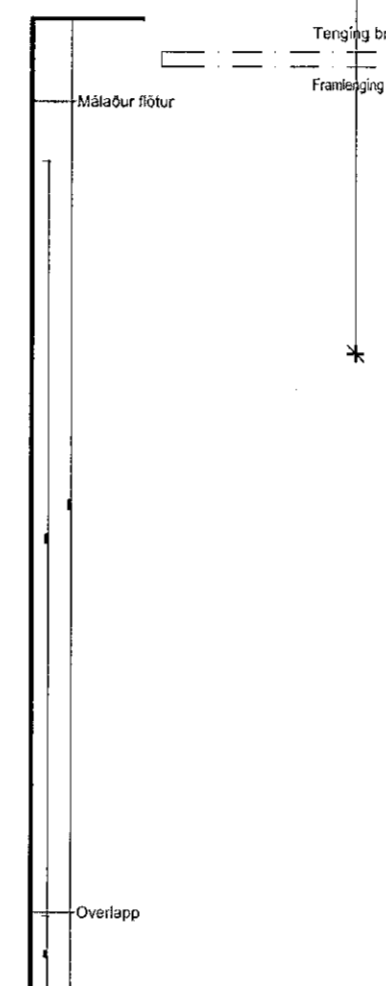


Samþykkt þann
 02 SEP 2019
 Byggingarfulltrúinn í Hafnarfirði
 F.h. Sigurður Steinar Jónsson

ÁRITUN HÖNNUNARSTJÓRA:
ÚTI INNI
 ARKITEKTAR
 BALDUR Ó. SVAVARSSON
 ARCHITECT FAI SAMARR
 KT: 120357-5149

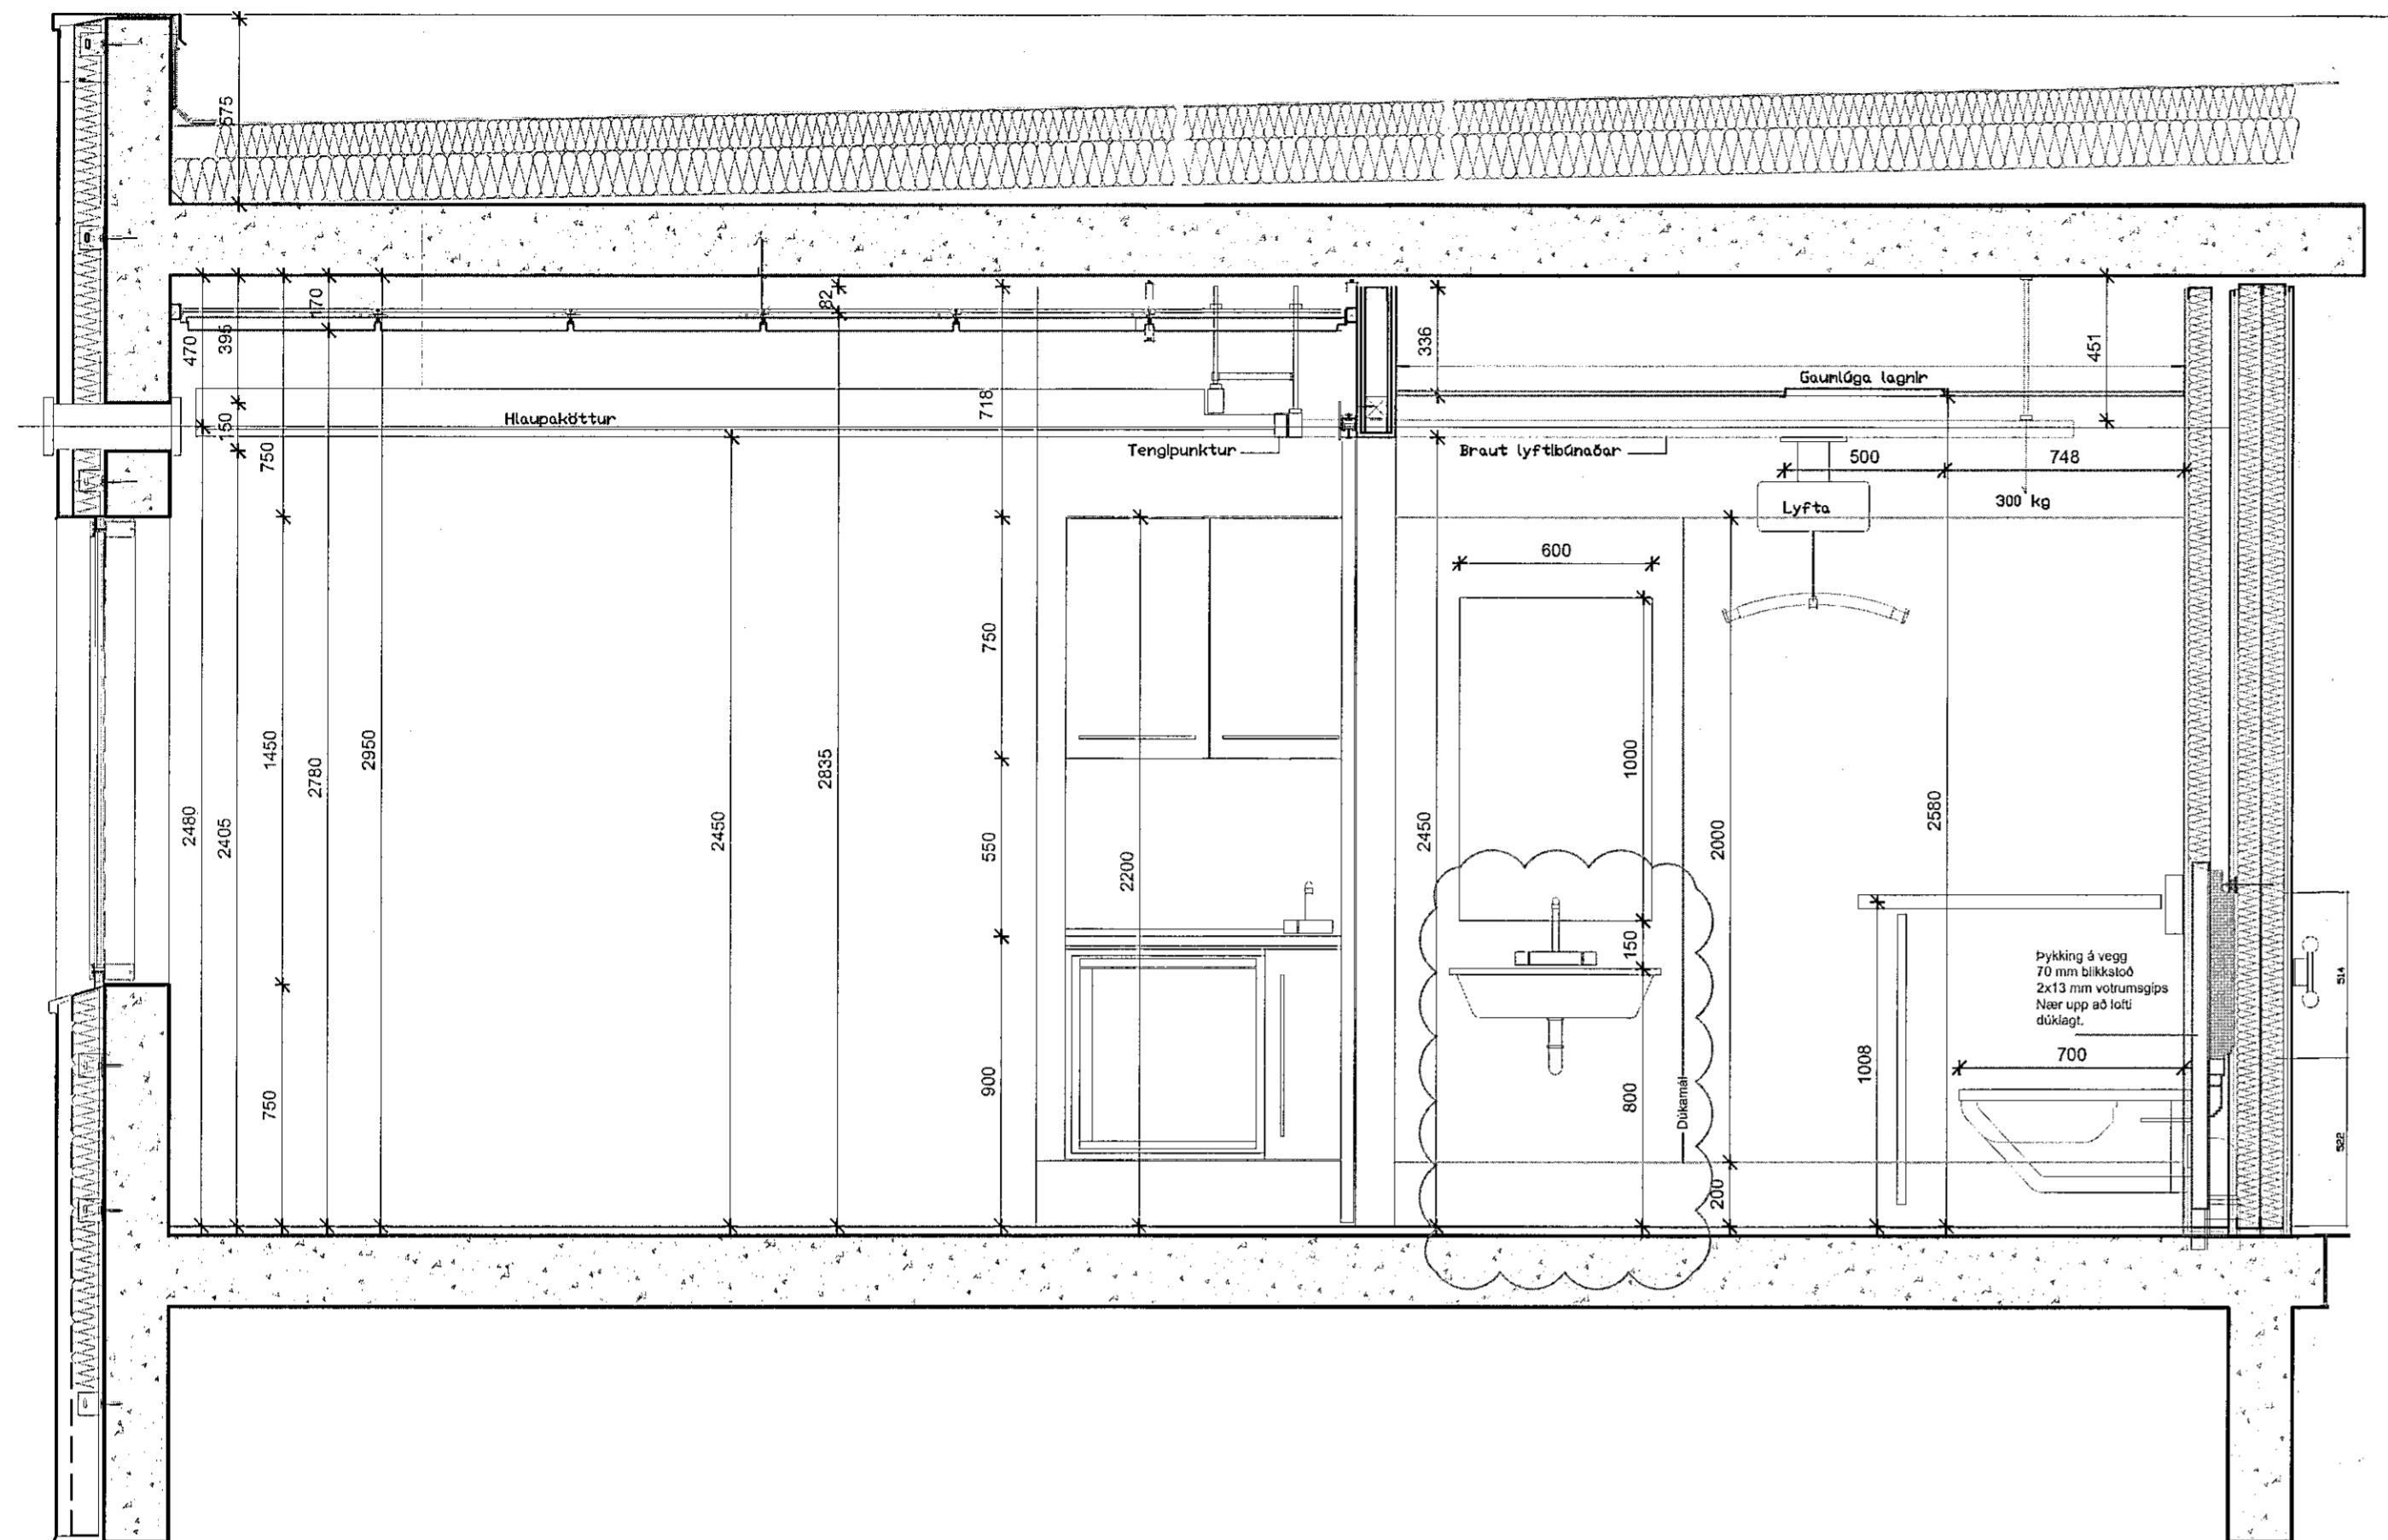

D:
 C:
 B: Mál & handlaug breytt 15.05.2019
 A: Staðsetning á búnaði í lofti lagferður. 28.02.1019
 BREYTINGAR: DAGS

VERKTEIKNINGAR-SÉRHLUTAR

SÖLVANGUR HJÚKRUNARHEIMILI 2016
 SÖLVANGSVEGI 2 HAFNARFIRÐI
 VERKI SOLV 1533
 KVARÐI 1:20
 DAGS 23.05.2018
 DÆMIGERT BADHERBERGI TEIKNI JPP
 FRÁGANGUR LOFTA SKR 1533-Gnumur.dwg

ÚTI INNI
 ARKITEKTAR

ÞINGHOLTSSTRÆTI 27 101 REYKJAVÍK
 Símar 5927660 & 5627667 FAX 5927661
 Netfang ut@is.veffang.is VEFFANG www.is

BALDUR Ó. SVAVARSSON ARKITEKTAR FAI
 120357-5149
 JÓN ÞÓR ÞÓRVALDSSON ARKITEKTAR FAI
 021236-7579

B
A-321