

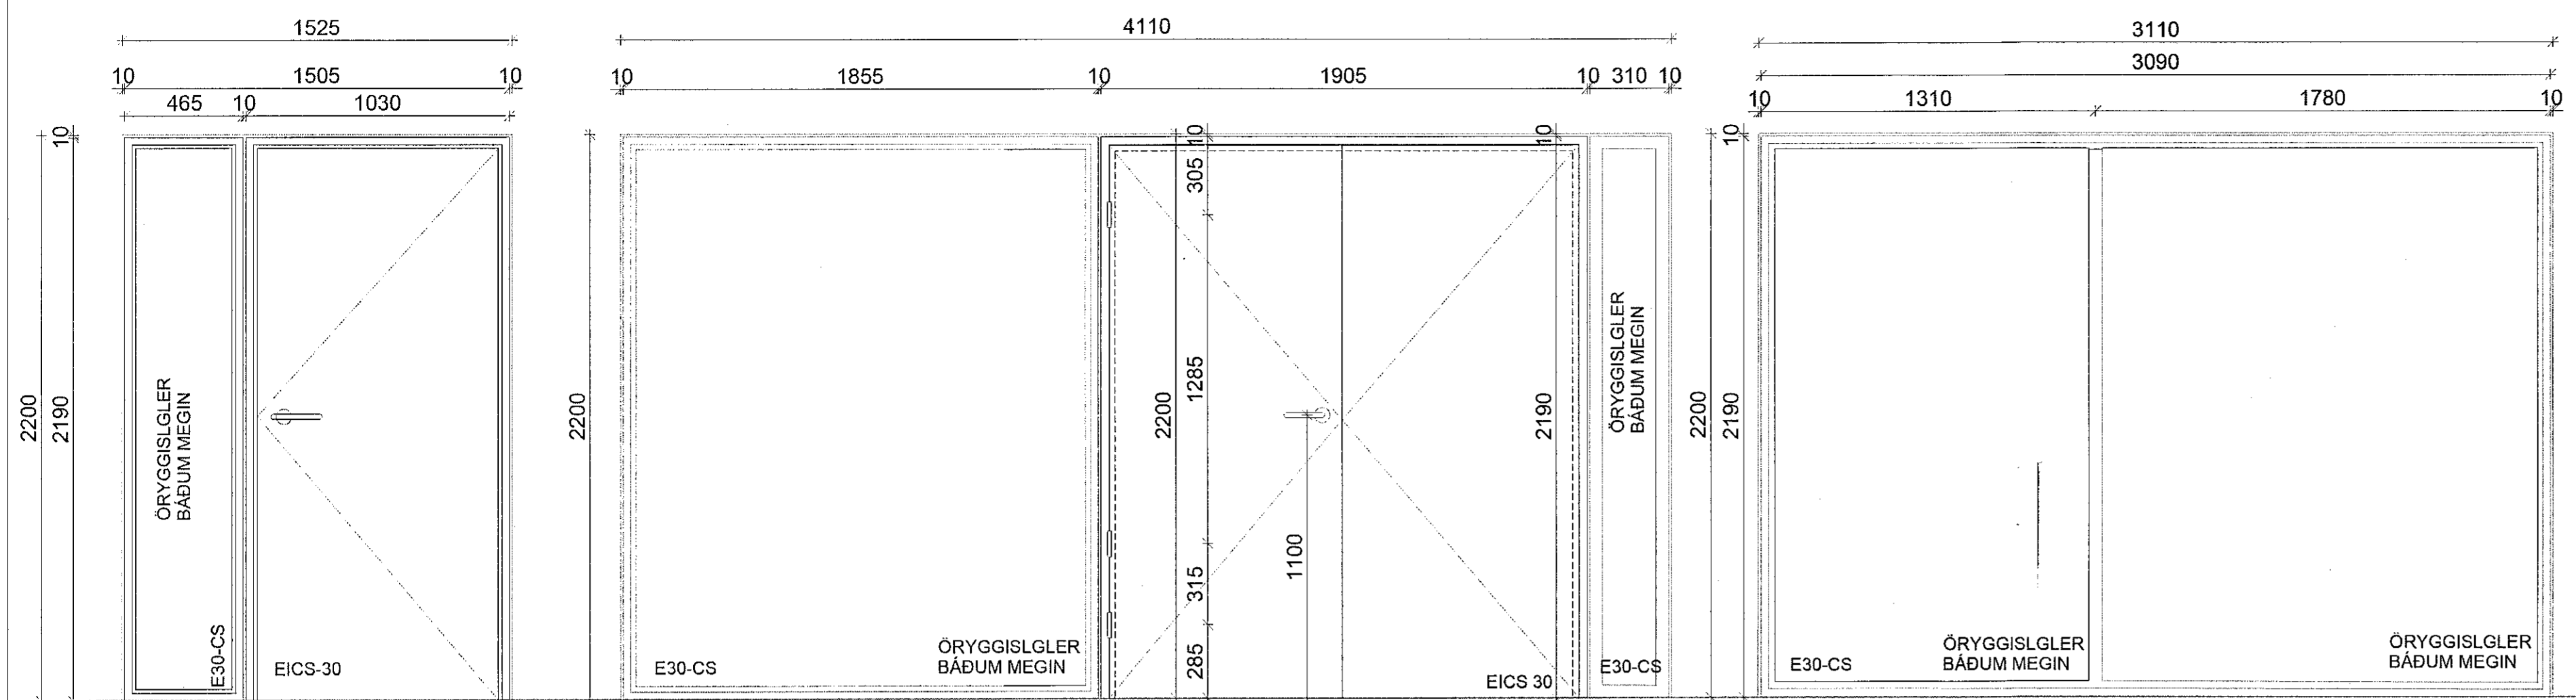


Samþykkt þann  
02 SEP 2019  
Byggingarfulltrúinn í Hafnarfirði  
F.h. Sigurður Steinar Jónsson




ÁRITUN HÖNNUNARSTJÓRA:  
**ÚTI INNI**  
ARKITEKTAR  
BALDUR Ó. SVAVARSSON  
ARKITEKT FAI SAHARK  
KT.: 120357 5149

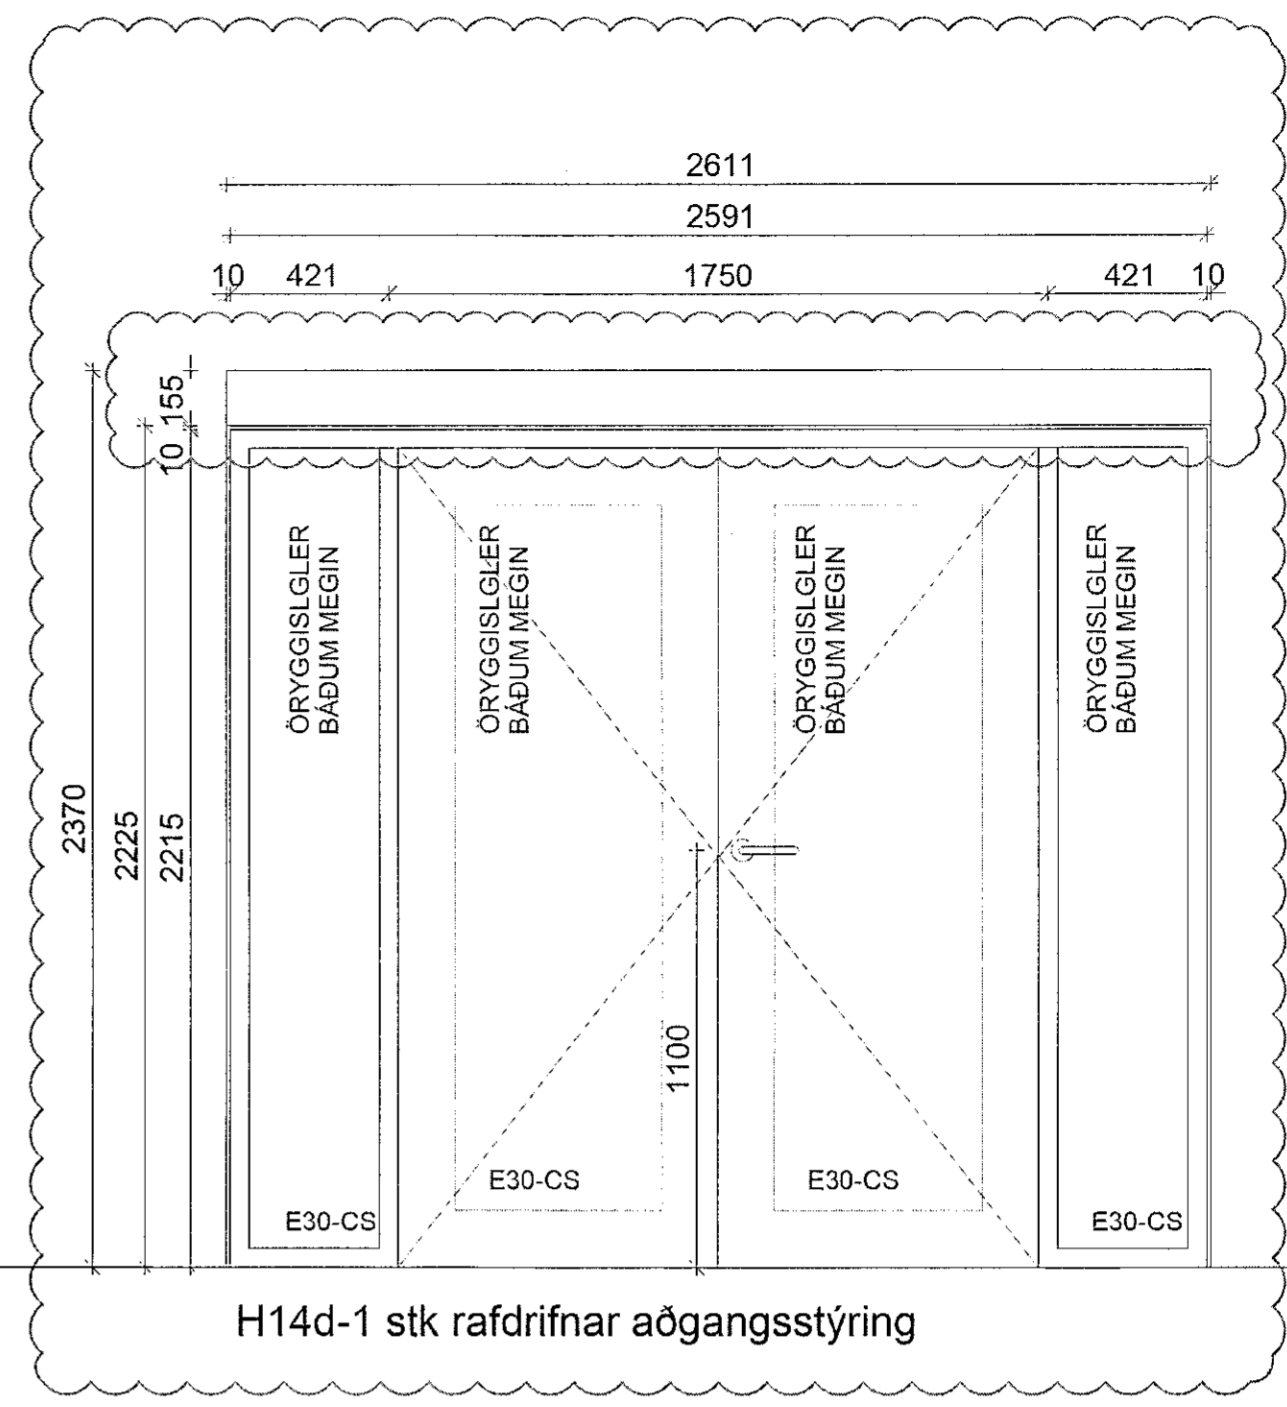



G08-2stk H03-v, ekki talið hér H03-h, ekki talið hér opnast inn í rýmin  
G09-1stk H09-v/h, ekki talið hér. opnast inn í hreyfisál. G11 1stk G10-1stk

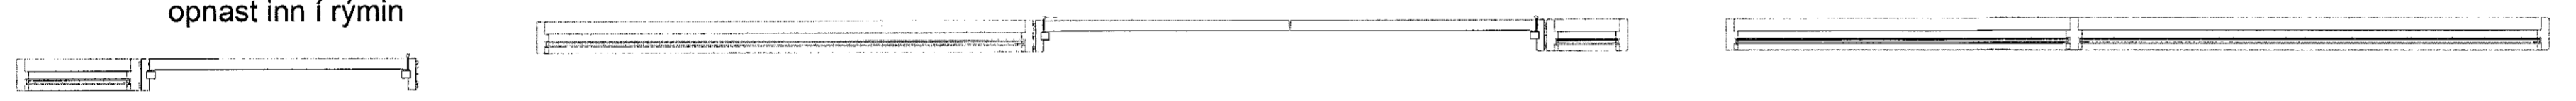

H14d-1 stk rafrifnar aðgangsstýring

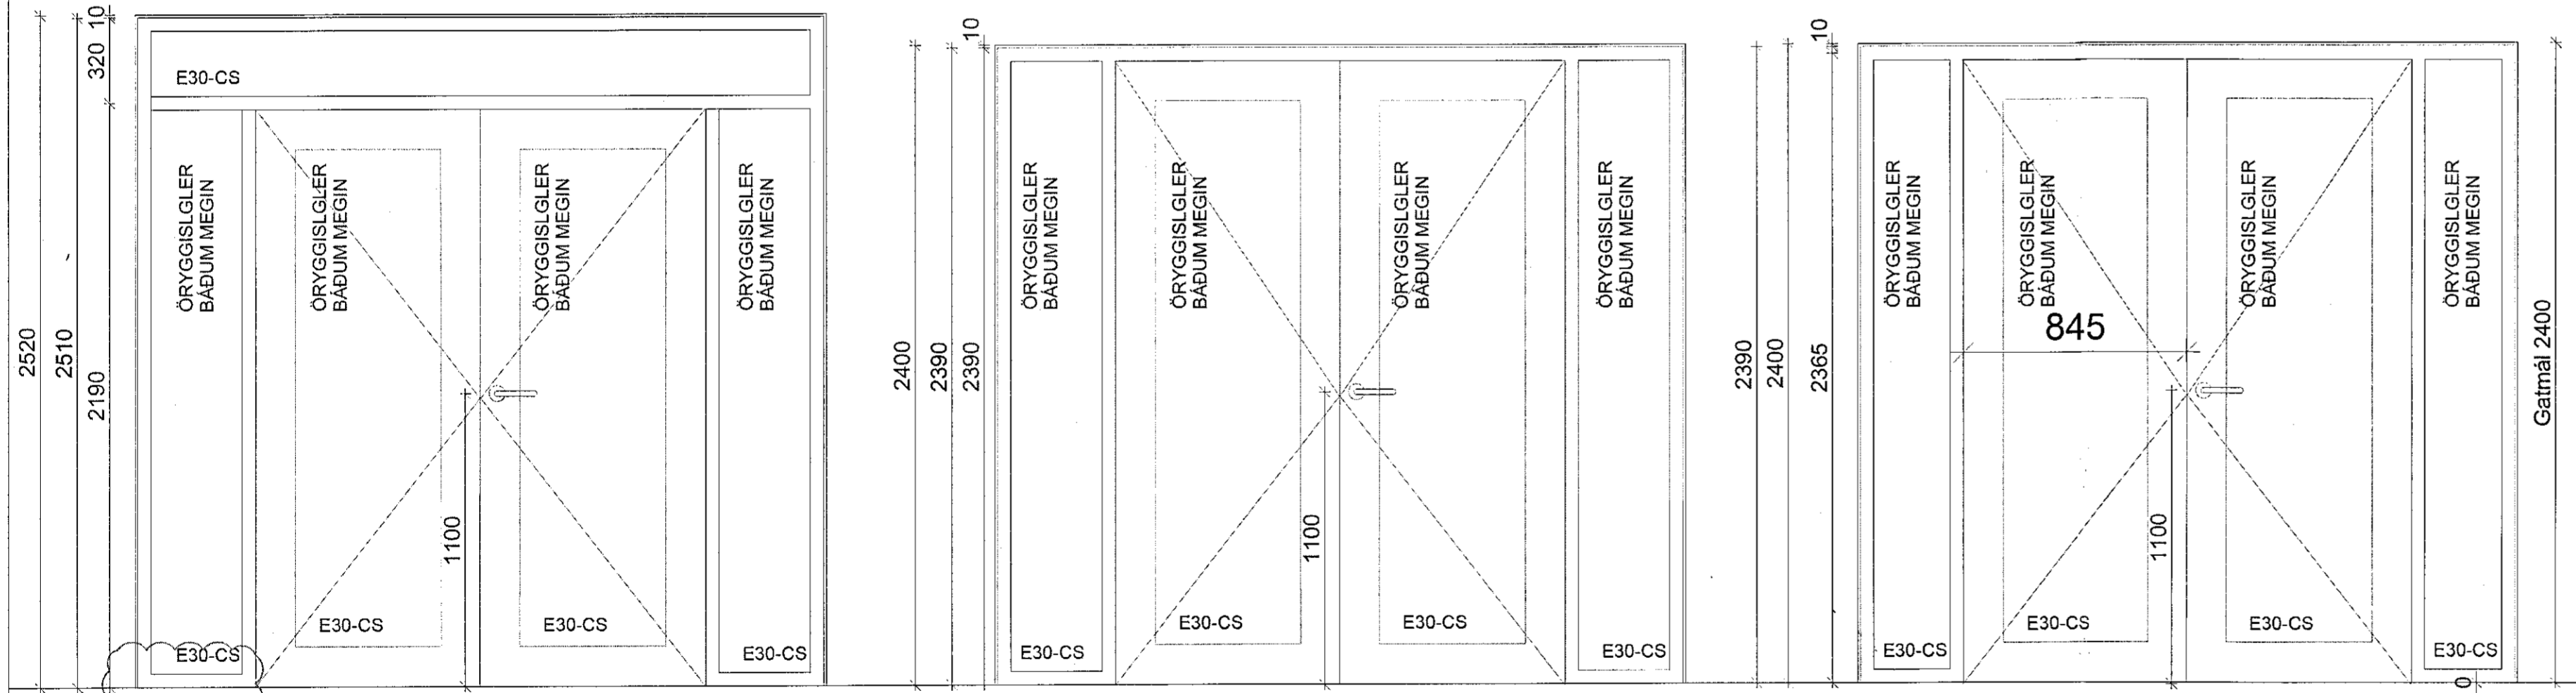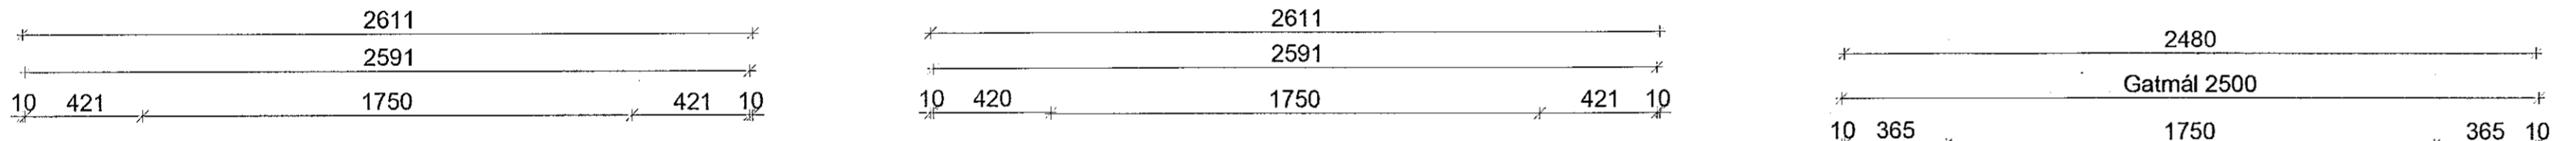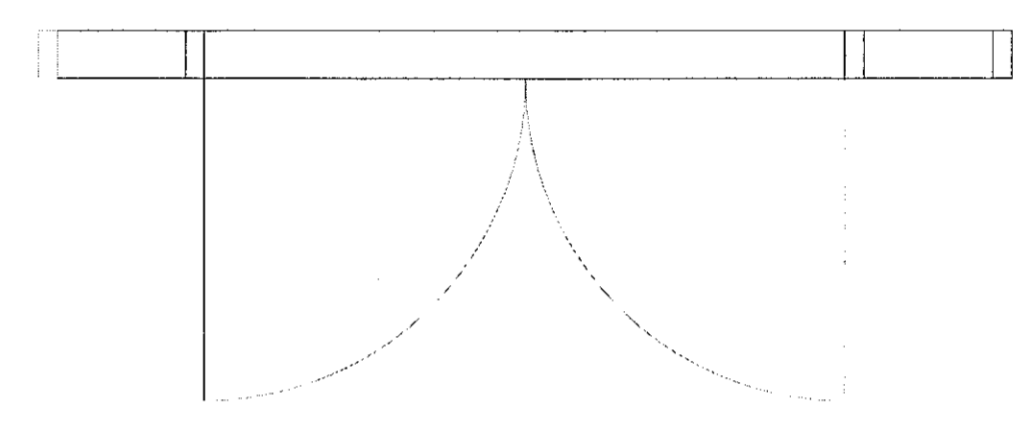

H14-2 stk rafrifnar aðgangsstýring H14b 1 stk rafrifnar aðgangsstýring opnast fram í stíghús H14a 1 stk rafrifnar aðgangsstýring opnast fram í anddyri

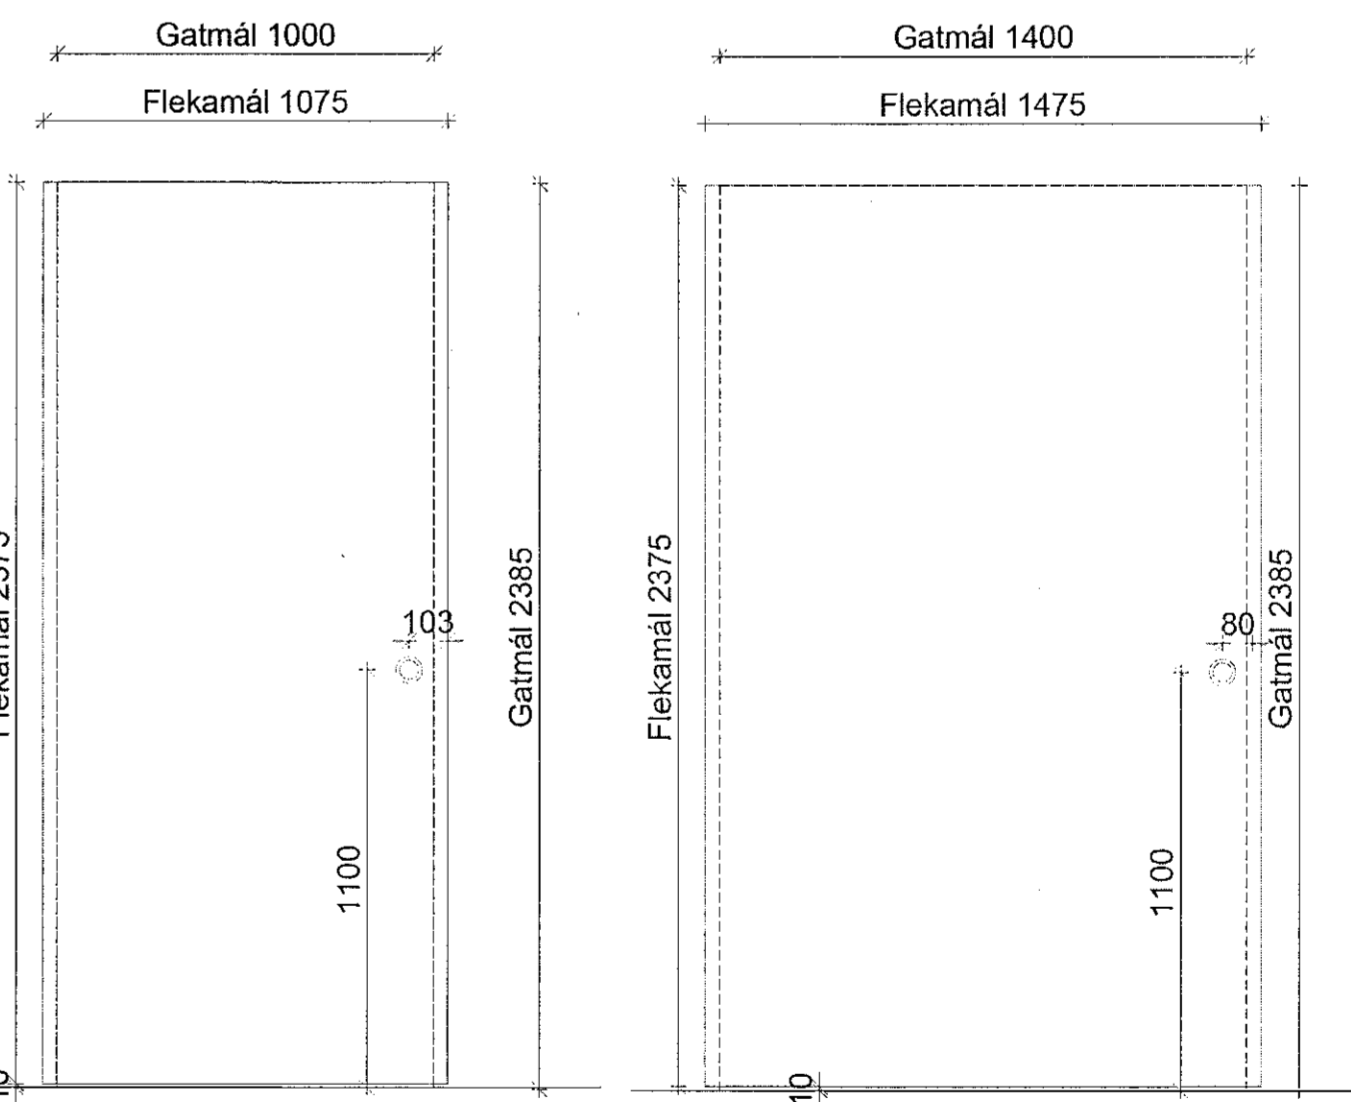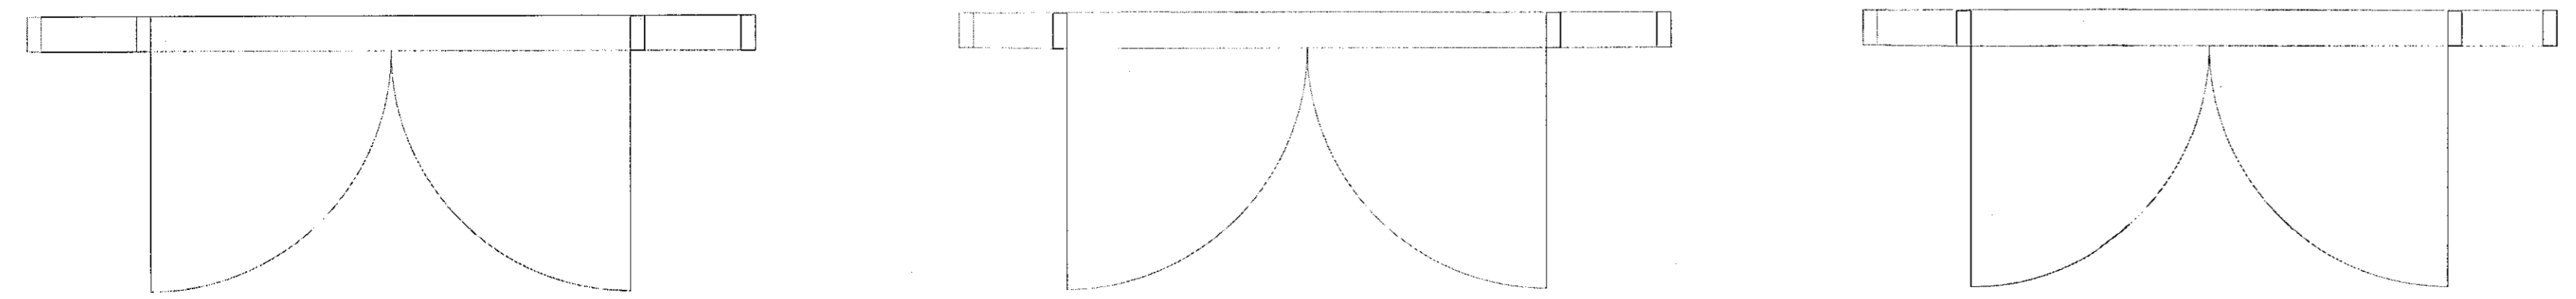


R02-57 stk R03-3 stk




- L: Einni hurð H14 breytt í H14d í tengingangi kjallara 06.05.2019
- K: Hurðum H14a og b breytt 19.10.2018
- J: Viðbótar uppþýsingar 05.10.2018
- I: Uppfærðar teikningar 15.08.2018
- H: Uppfærðar teikningar 12.06.2018
- G: Glugga G14 breytt í H14b og H14c lækkuð í 2400 mm H14 fækkuð úr 3 stk í 2 stk, Rennihurðarf. brúhækkuð 23.04.2018
- F: Glugga G14 breytt í H14b og lækkuð í 2400 mm H14 fækkuð úr 4 stk í 3 stk. 06.03.2018
- E: Bætt við hurð 05 3 stk., rennihurð R01 felld úr og bætt við 3 stk 03-H Rennihurðum í einstaklingsrýmum breytt v. lyftibúnað. 06.02.2018
- D: 26.11.2017
- C: Málum á hurðum breytt 26.11.2017
- B: 04.09.17
- A: Innihurðum og gluggum breytt til samræmis v. grunnm. 04.09.17

BREYTINGAR: DAGS:

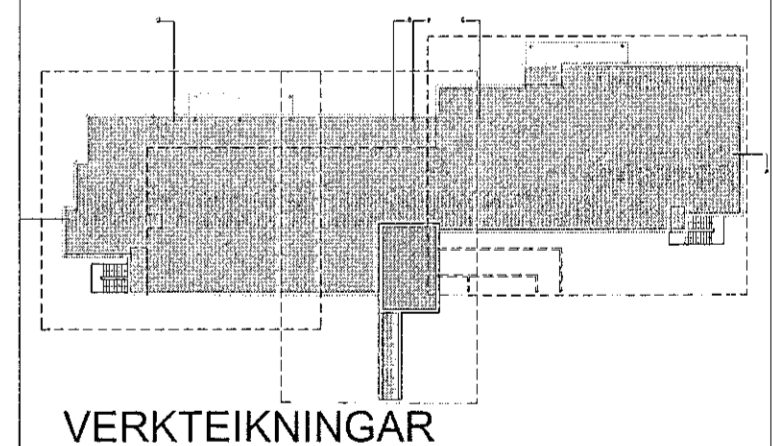

SÖLVANGUR HJÚKRUNARHEIMILI 2016  
SÖLVANGSVEGI 2 HAFNARFIRÐI  
VERK: SOLV 1533  
KVARDI: 1:20  
DAGS: 01.03.2017  
INNIHURDAYFIRLIT  
TEIKN: JPH/SJ  
SKRÁ: 1533-Grunnur.dwg

**ÚTI INNI**  
ARKITEKTAR  
DRINGHOLTSTRÆTI 27 101 REYKJAVÍK  
SÍMAR 5527600 & 5527600 FAX 5527661  
NETFANG [u@ui.is](mailto:u@ui.is) VEFANG [www.ui.is](http://www.ui.is)  
BALDUR Ó. SVAVARSSON ARKITEKTAR FAI  
120357-5149  
JÓN ÞÓR ÞORVALDSSON ARKITEKTAR FAI  
021256-7579

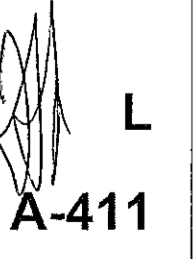

A-411