



ÁRITUN HÖNNUNARSTJÓRA:

ÚTI INNI
 ARKITEKTAR
 BALDUR Ó. SVAVARSSON
 ARKIEKTI FAJ SAMARK
 KT.: 120357 5149

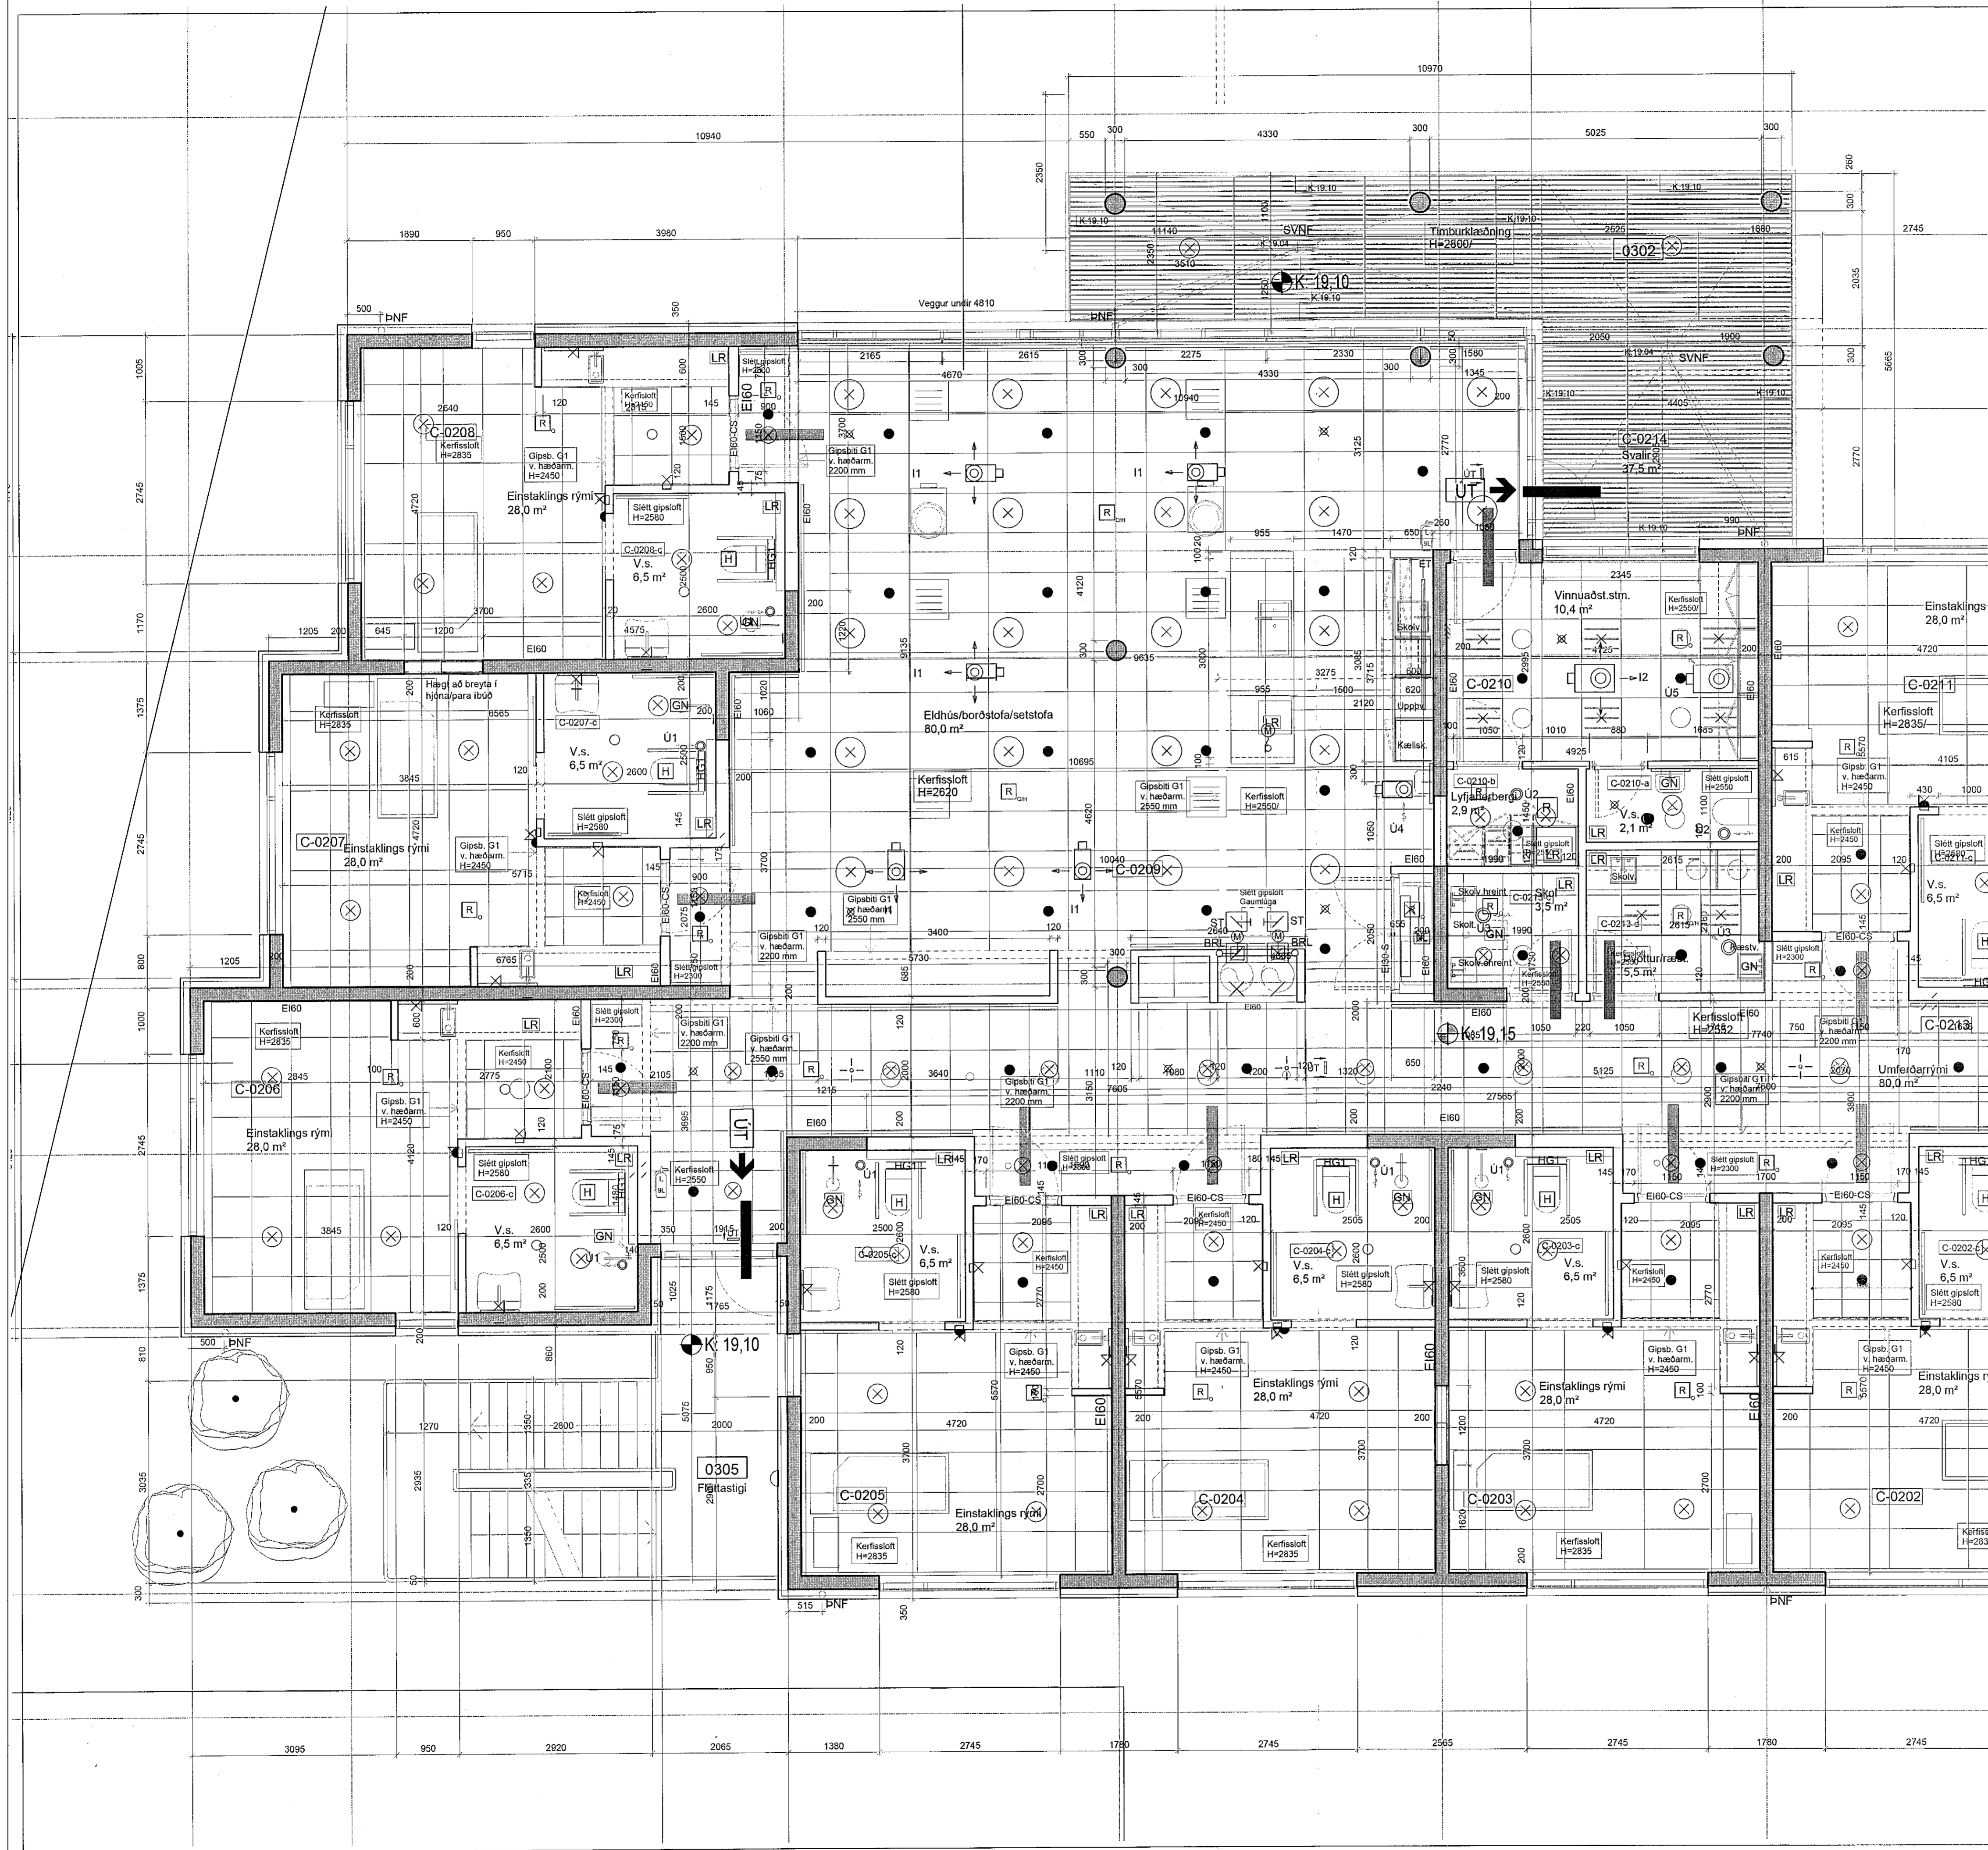

- E: Bætt við valnauðsáttum og loftæviðnum, leitu út milli úrgafa náðarsíting kerfislofta í sænreglunum rýmum uppfarð. 16.02.2019
 - D: Loftaplán uppfarð og yfirfarin. 11.09.2018
 - C: Gipsbítum og loftæðum breytt. 25.04.2018
 - B: Loftæðir, breyting lofta yfir eldhúsum. Svalir. 04.12.2017
 - A: Nýjar uppþýsingar, hæð lofta, innveggja gerðir. 29.11.2017
- BREYTINGAR: DAGS:

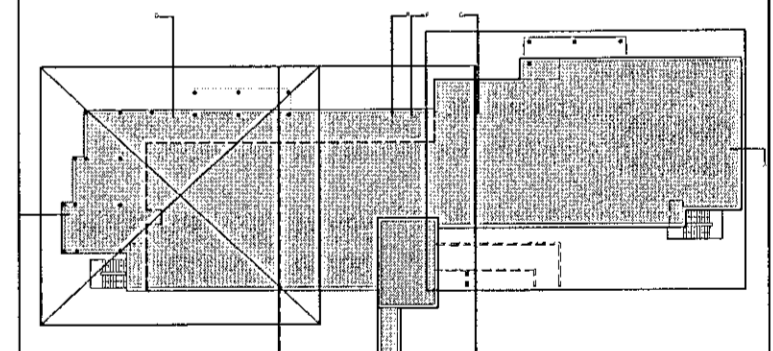

VERKTEIKNINGAR

SÓLVANGUR HJÚKRUNARHEIMILI 2016
 SÓLVANGSVEGI 2 HAFNARFIRDI

VERK:	SOLV 1533
KVARDI:	1:50
DAGS:	01.03.2017
LOFTAPLÁN 2.HÆÐAR	TEIKN: JBP
1 AF 3	SKRÁ: 1533-Grunnur.dwg

ÚTI INNI
 ARKITEKTAR

ÞINGHOLTSTRÆTI 27 101 REYKJAVÍK
 Símar 5527660 & 5627661 FAX 5527661
 Netfang u@u.is VEFFANG www.u.is

BALDUR Ó. SVAVARSSON ARKITEKTAR FAJ
 120357-5149
 JÓN ÞÓR ÞORVALDSSON ARKITEKTAR FAJ
 021256-7579

E A-418