


- E: Bætt við vatnsáðastöðum og loftþræstiventilum, féllu út milli útgáfa niðurbæling kerfisslofta í sameiginlegum rýmum upptæri. 18.02.2019
- D: Loftaplan uppfið og yfirfarin. 11.09.2018
- C: Loftaplan upptæri m.v. breytingar á starfsmanna rýmum. 17.08.2018
- B: Gipsblóm og loftahæðum breytt. 25.04.2018
- A: Loftahæðir, breyting lofta yfir eldhúsum. Svallir. 04.12.2017

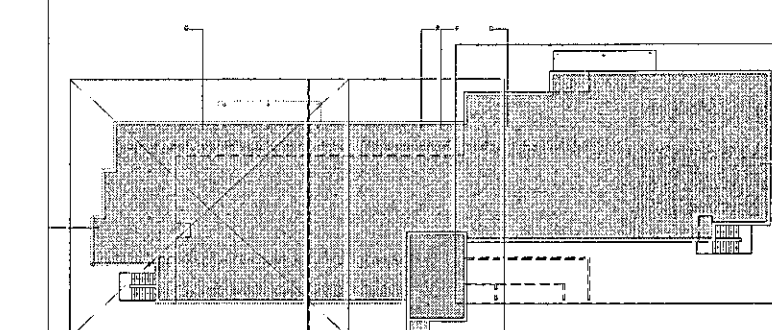

VERKTEIKNINGAR

SÖLVANGUR HJÚKRUNARHEIMILI 2016
SÖLVANGSVEGI 2 HAFNARFIRDI

VERK:	SOLV 1533
KVARDIL:	1:50
DAGS:	01.03.2017
LOFTAPLAN 3.HÆÐAR	TEIKN: JP-P
1 AF 3	SKRÁ: 1533-Grunnur.dwg

ÚTI INNI

ARKITEKTAR
HINGHOLTSSSTR/ETI 27 101 REYKJAVÍK
SÍMAR 5527660 & 5627660 FAX 5527661
NETFANG u@u.is VEFFANG www.u.is

BALDUR Ó. SVAVARSSON ARKITEKTAR FAI
120357-5149

JÓN ÞÓR ÞORVALDSSON ARKITEKTAR FAI
021256-7579