




Samþykkt þann
02 SEP 2019
Byggingarfulltrúinn í Hafnarfirði
F.h. Sigurður Steinar Jónsson

ÁRITUN HÖNNUNARSTJÓRA:
ÚTI **INNI**
ARKITEKTAR
BALDUR Ó. SVAVARSSON
ARKITEKT FAI SAMARK
KT. 120357 5149

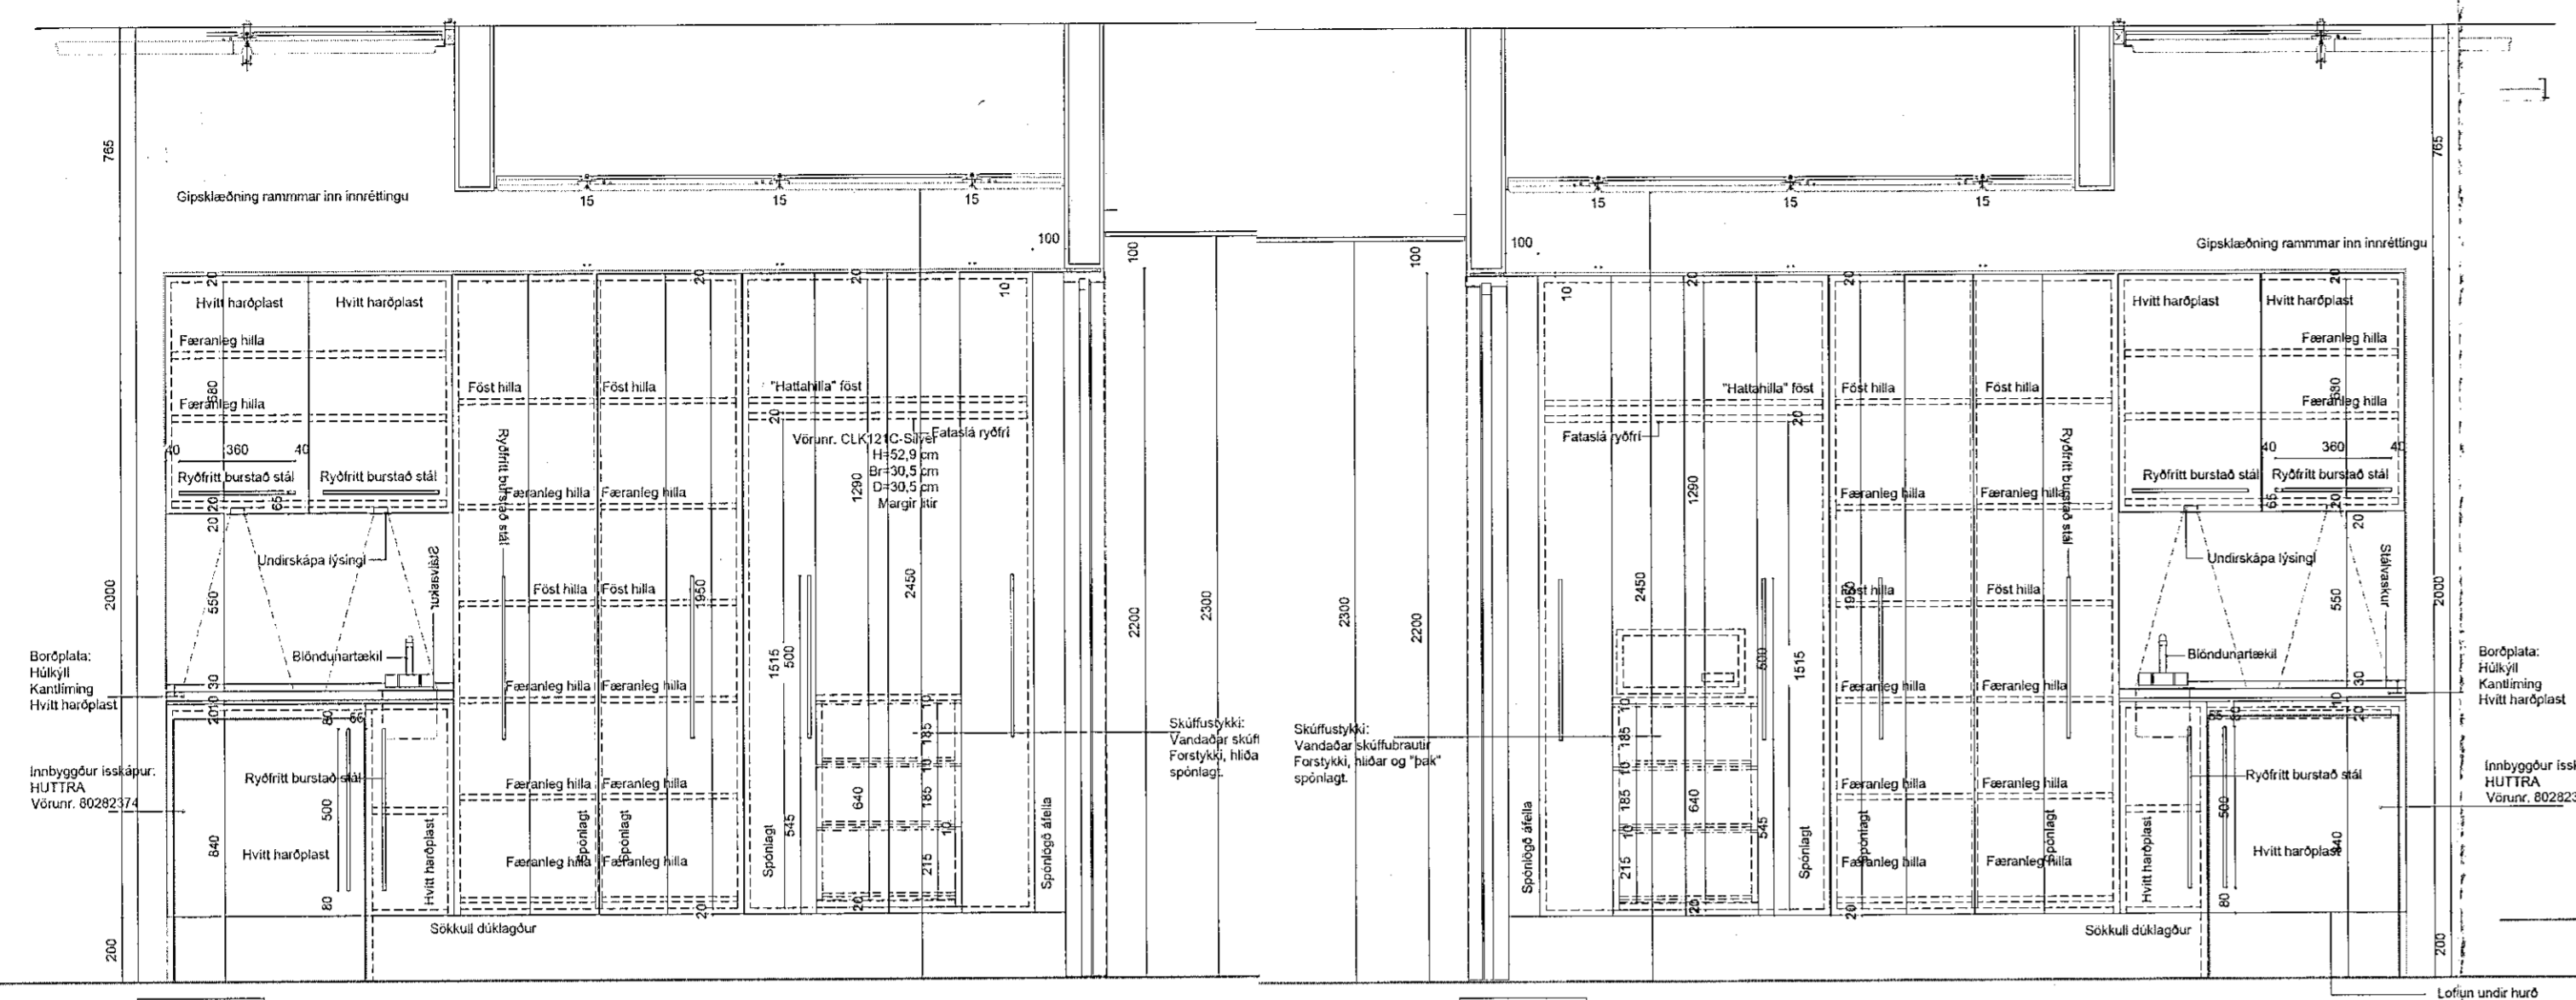


INN-2 30 stk


INN-1 30 stk

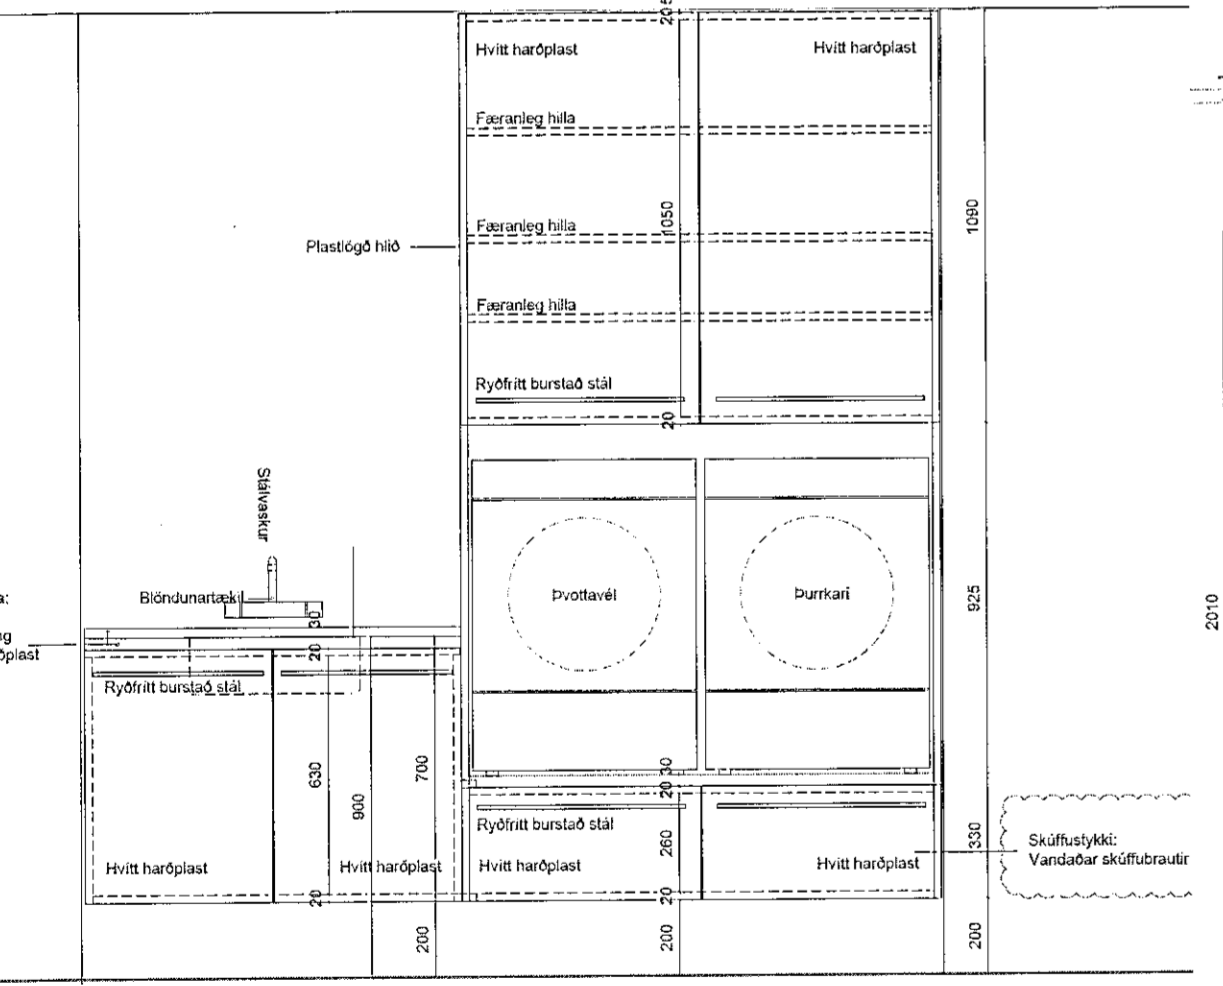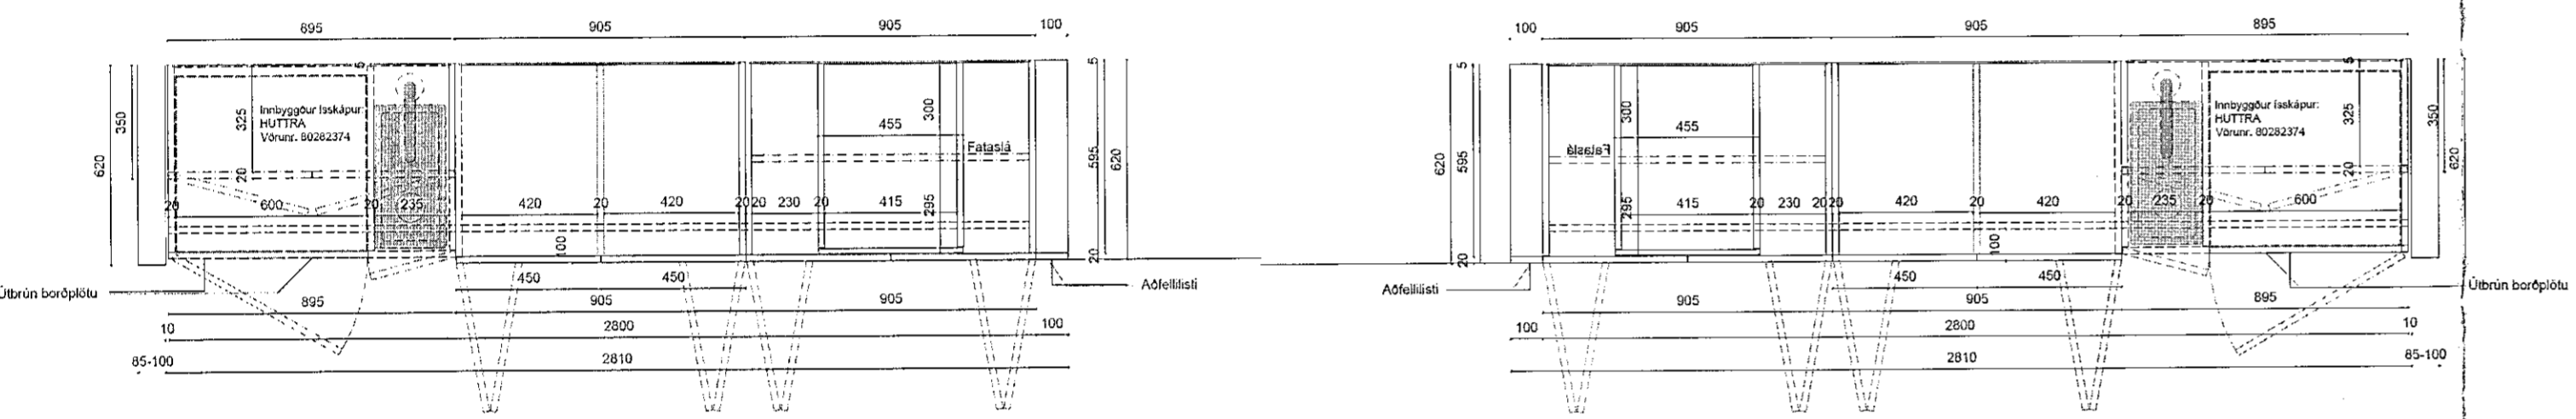





INN-5 6 stk

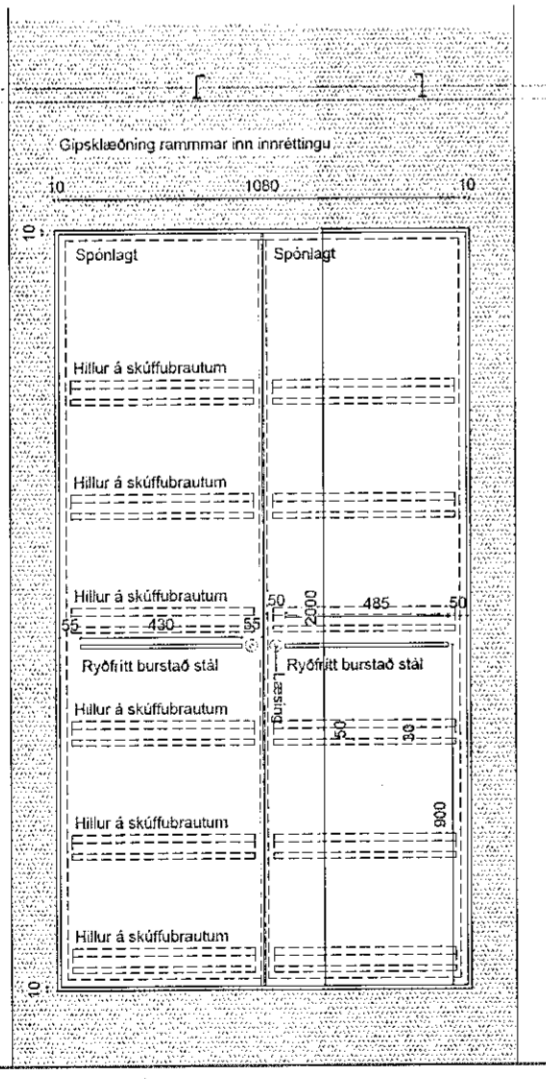




INN-6 6 stk

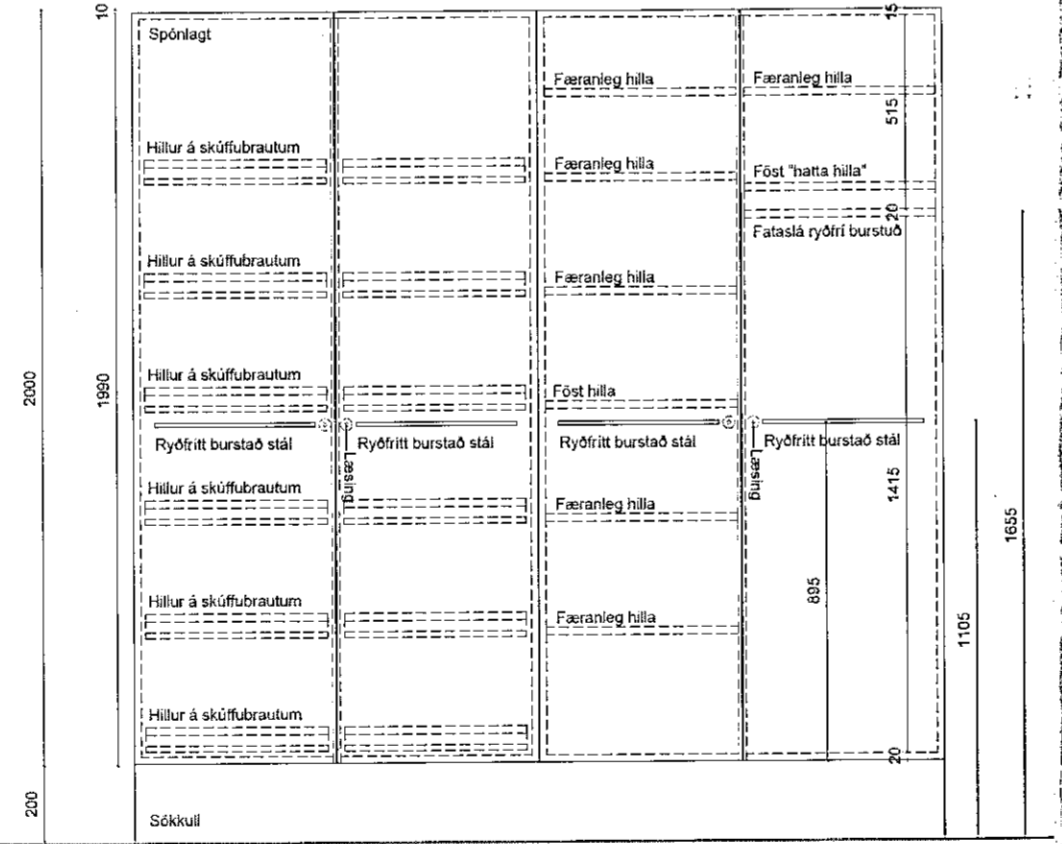

INN-7 6 stk

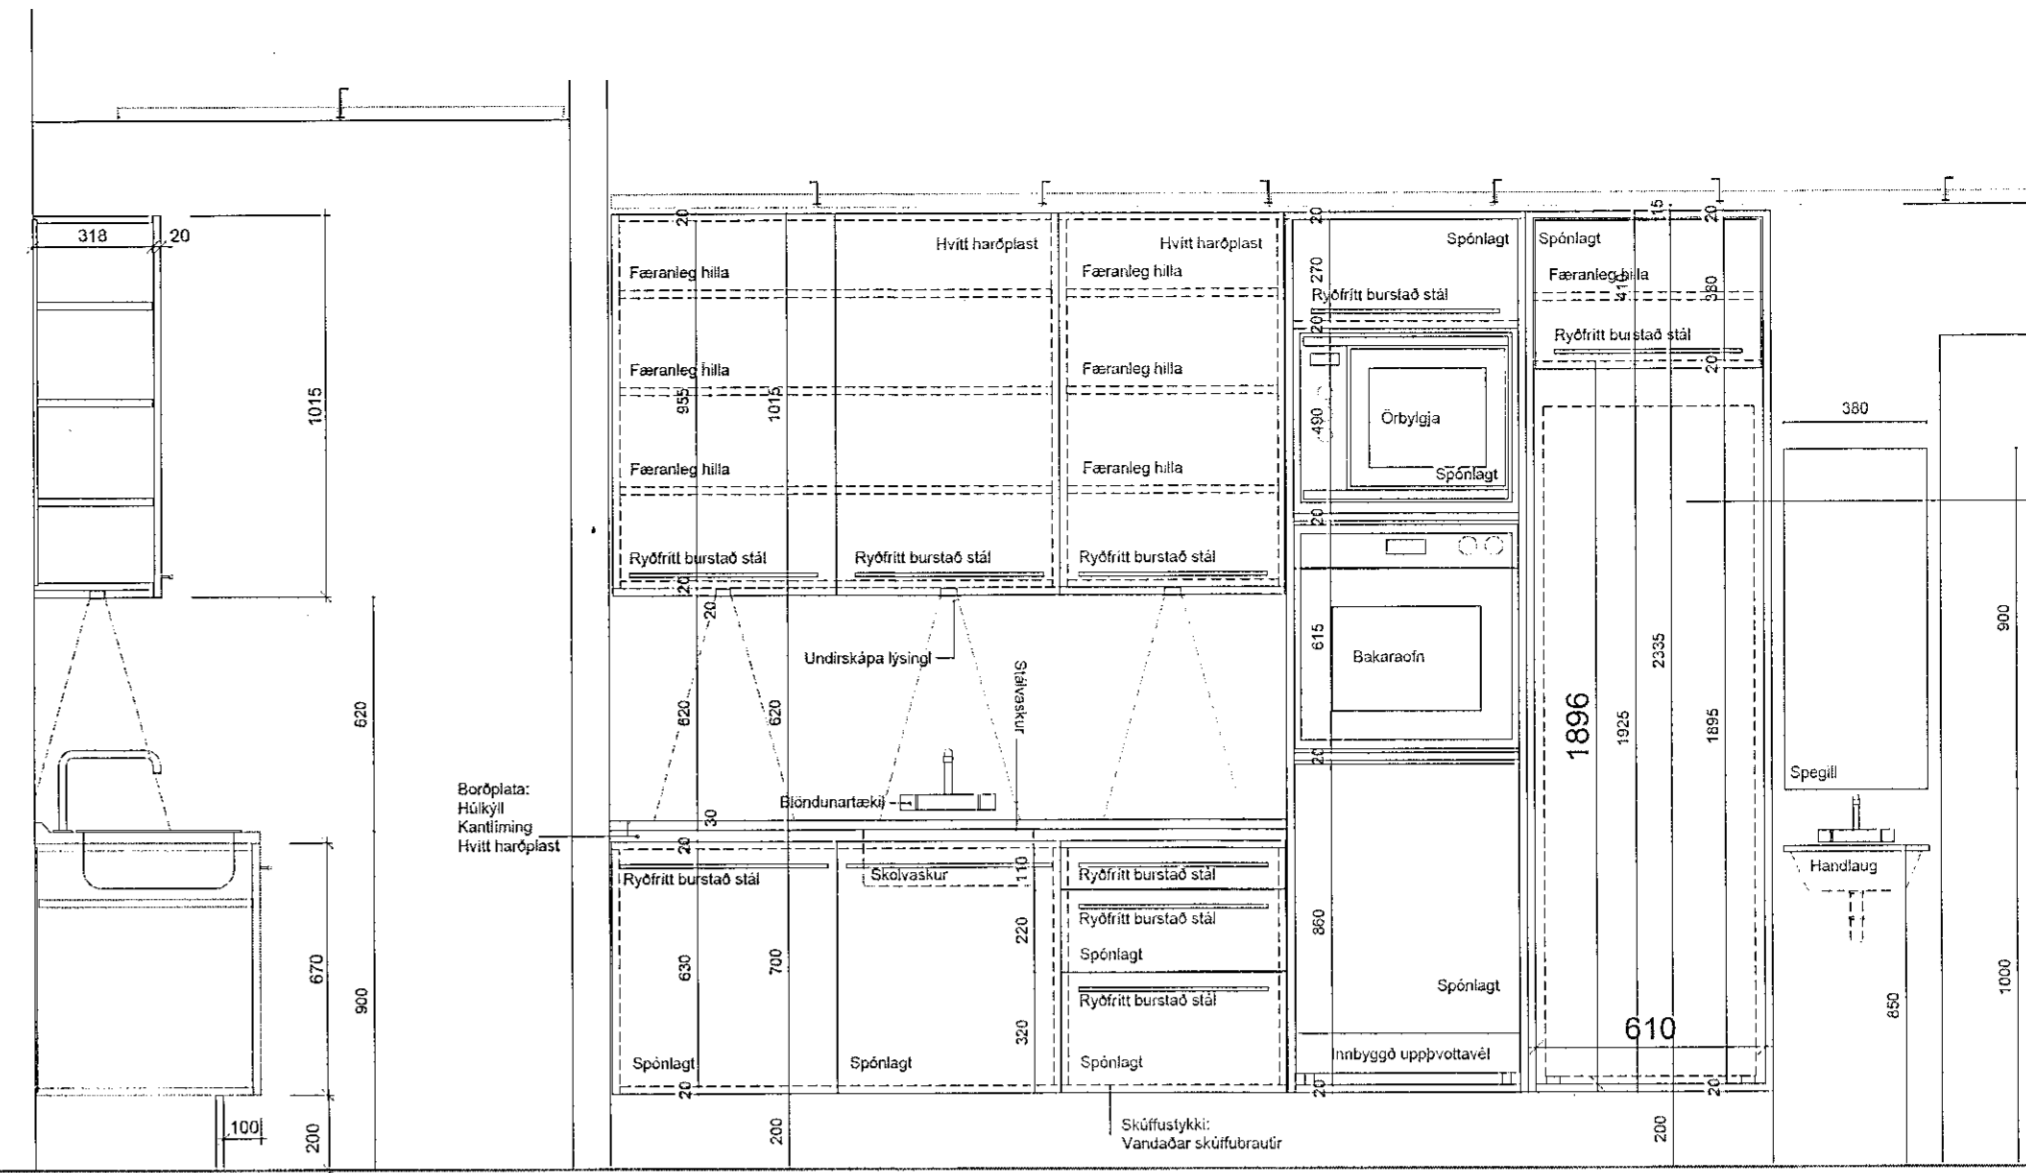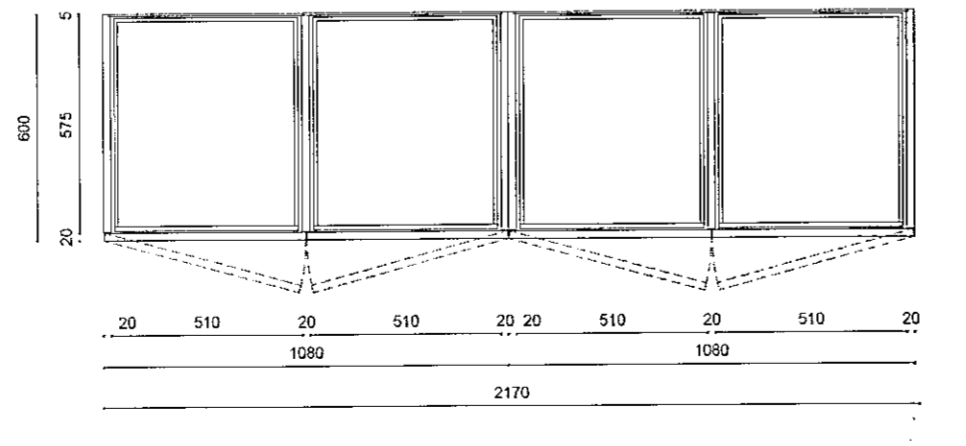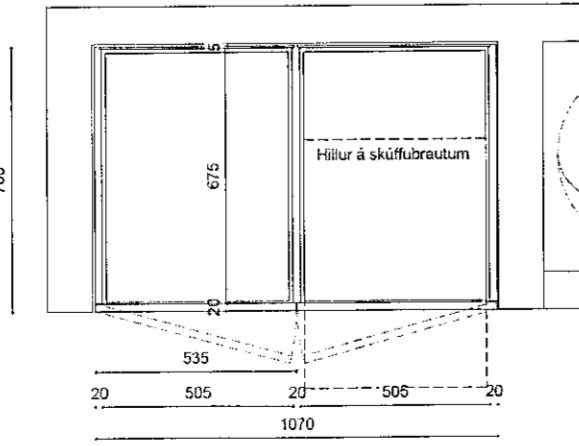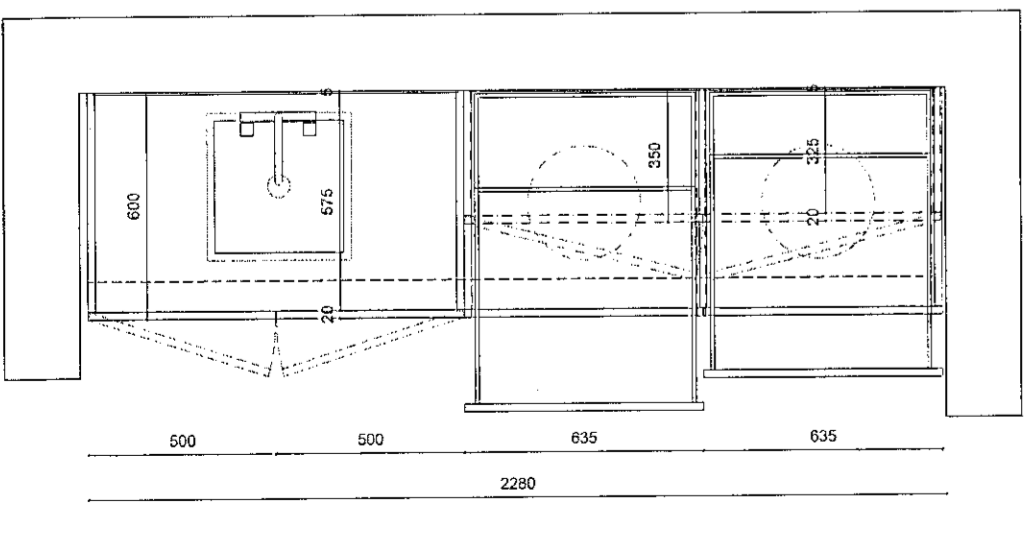


INN-4 6 stk

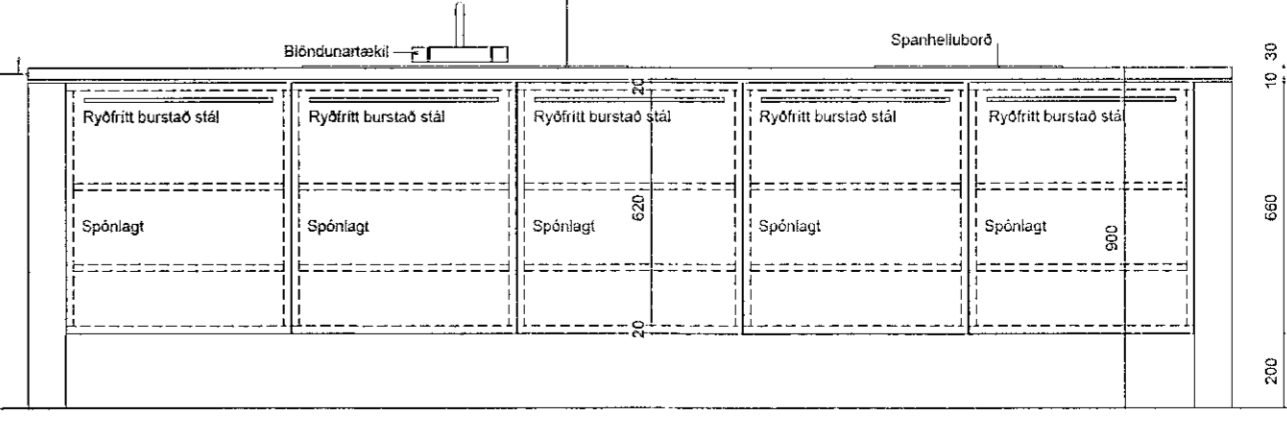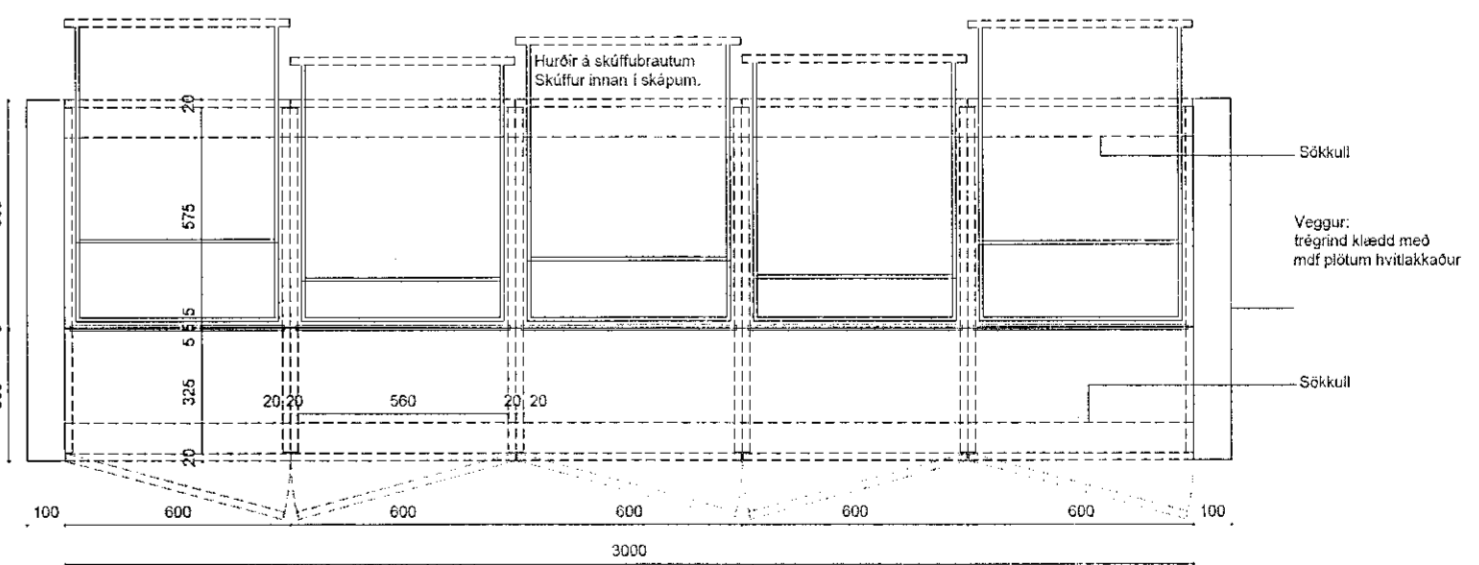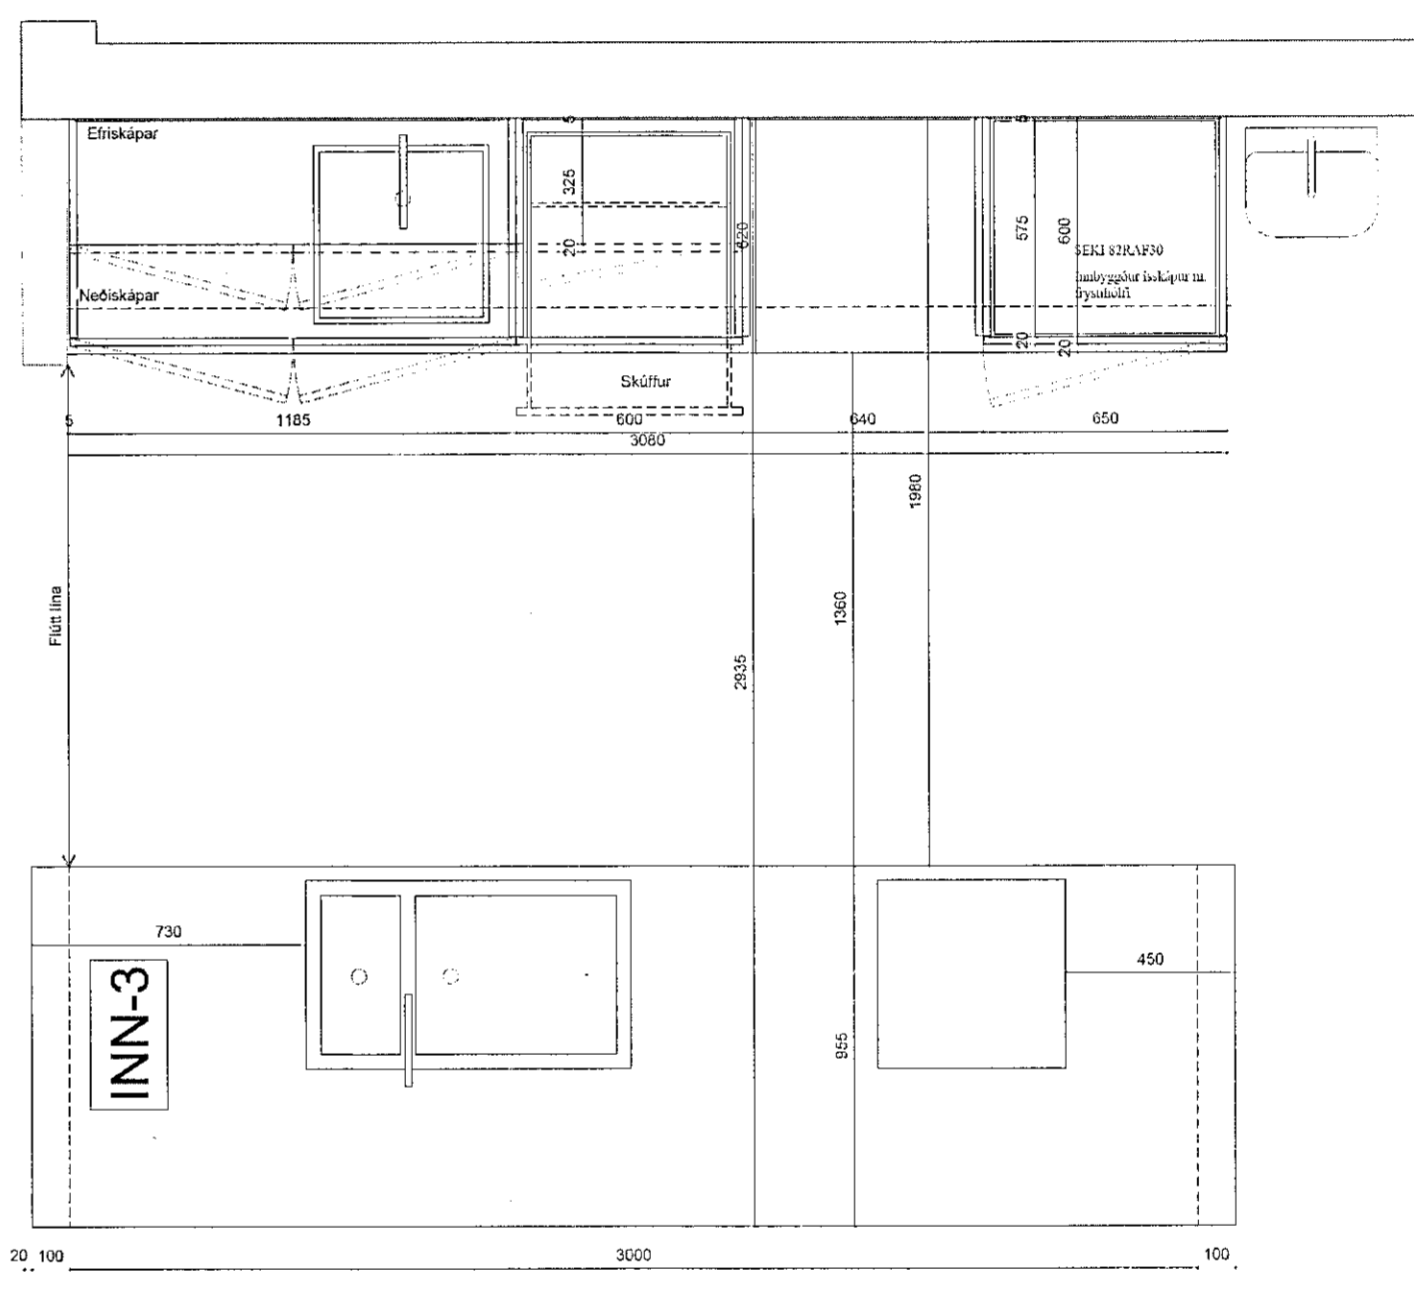

- I: Uppfærð staðsetning á eldhúseyjum INN 3 og INN 4 04.04.2019
- H: Uppfærð staðsetning á eldhúseyjum INN 3 og INN 4 03.04.2019
- G: Iskúpa tegundir settar á teikn. í INN 1, INN 2, INN 4 12.06.2018
- F: Iskúpa- og vaska eining spegluð. í INN 1 og INN 2 06.05.2018
- E: Teikningar uppfærðar eftir yfirferð framleiðenda 31.05.2018
- D: Texti leiðréttur á skúffuborðskýjum 13.12.2017
- C: Eldhús innrétting lækkuð, loft yfir lækkað 01.12.2017
- B: Viðbótar upplýsingar 29.11.2017
- A: Innréttingar uppfærðar 25.11.2017

BREYTINGAR: DAGS:

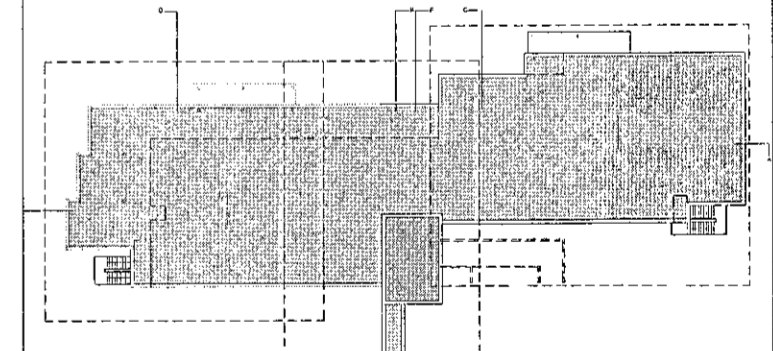

VERKTEIKNINGAR

SÓLVANGUR HJÚKRUNARHEIMILI 2016
SÓLVANGSVEGI 2 HAFNARFIRÐI
VERK: SOLV 1533
KVARDI: 1:20
DAGS: 01.03.2017
TEIKN: JPB/SJ
SKRÁ: 1533-Grunnur.dwg

ÚTI INNI

ARKITEKTAR
DINGHOLTSSTRÆTI 27 101 REYKJAVÍK
SÍMAR 5527660 & 5627660 FAX 5527661
NETFANG ut@is VEFFANG www.uti.is
BALDUR Ó. SVAVARSSON ARKITEKTAR FAI
JÓN ÞÓR ÞORVALDSSON ARKITEKTAR FAI
021256-7579 A-500