


Sambýkkt þann
22 NOV 2019
Byggingarfulltrúinn í Hafnarfirði
F.h. Sigurður Steinar Jónsson

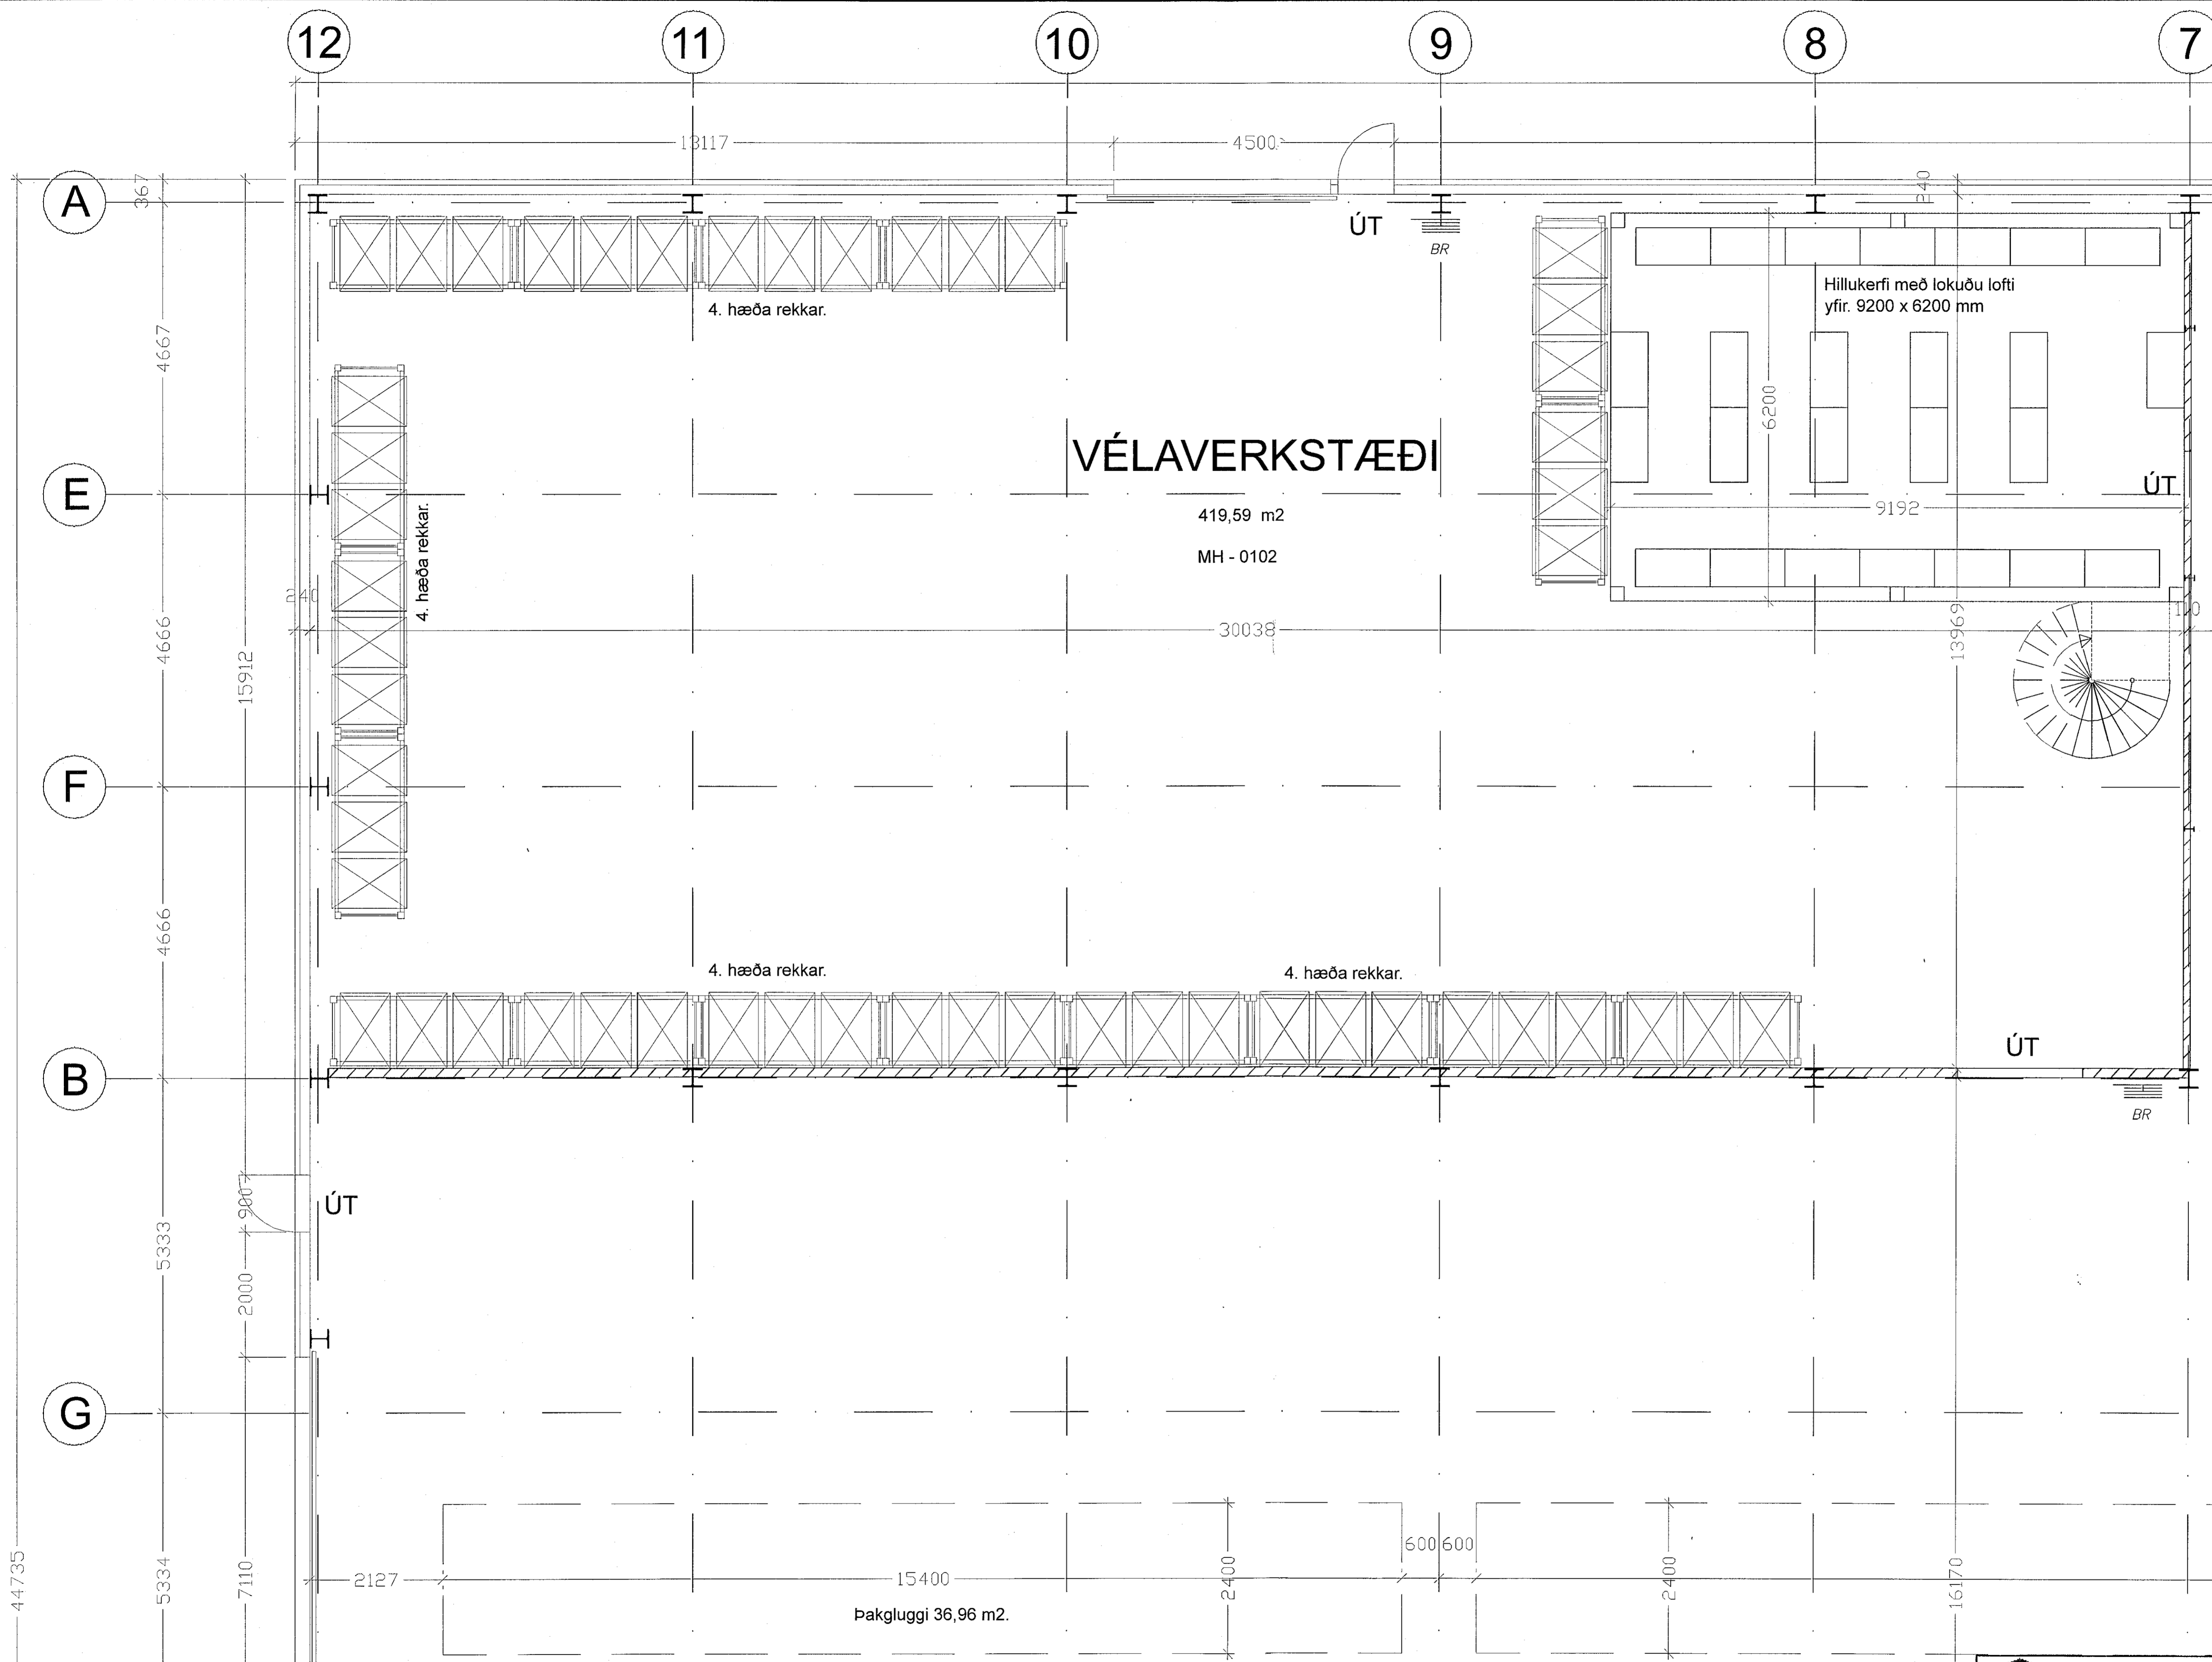

VÉLAVERKSTÆÐI

419,59 m²
MH - 0102

Pakgluggi 36,96 m².

Grunnmynd 1 hæð 1:50.
Mátlínur A til G og 7 til 12

undirskrift aðalhönnuðar:
K. Ragnsson
Kjartan Ragnsson kt. 220850-2189

EUROstál ehf			Verkheiti: Alhella 3 Hafnarfirði	Kvarði: 1 / 50
Símar: 517 0335 / 618 3300, email: kjartan@eurostal.is			Teikning: Aðaluppdráttur, 1 hæð grunnmynd, Reyndarteikning, Mátlínur A til G og 7 til 12	Teikn. nr.
Breytt:			Undirskrift: <i>K. Ragnsson</i>	Nr. 3.01.
Teiknað: KR.	Dags: 15.11.2019	Verk nr.:	Kjartan Ragnsson kt. 220850 - 2189	