


STEINSTEYPT PLAN  
11 X 18 M.

Samþykkt þann  
22 NOV 2019  
Byggingarfulltrúinn í Hafnarfirði  
F.h. Sigurður Steinar Jónsson

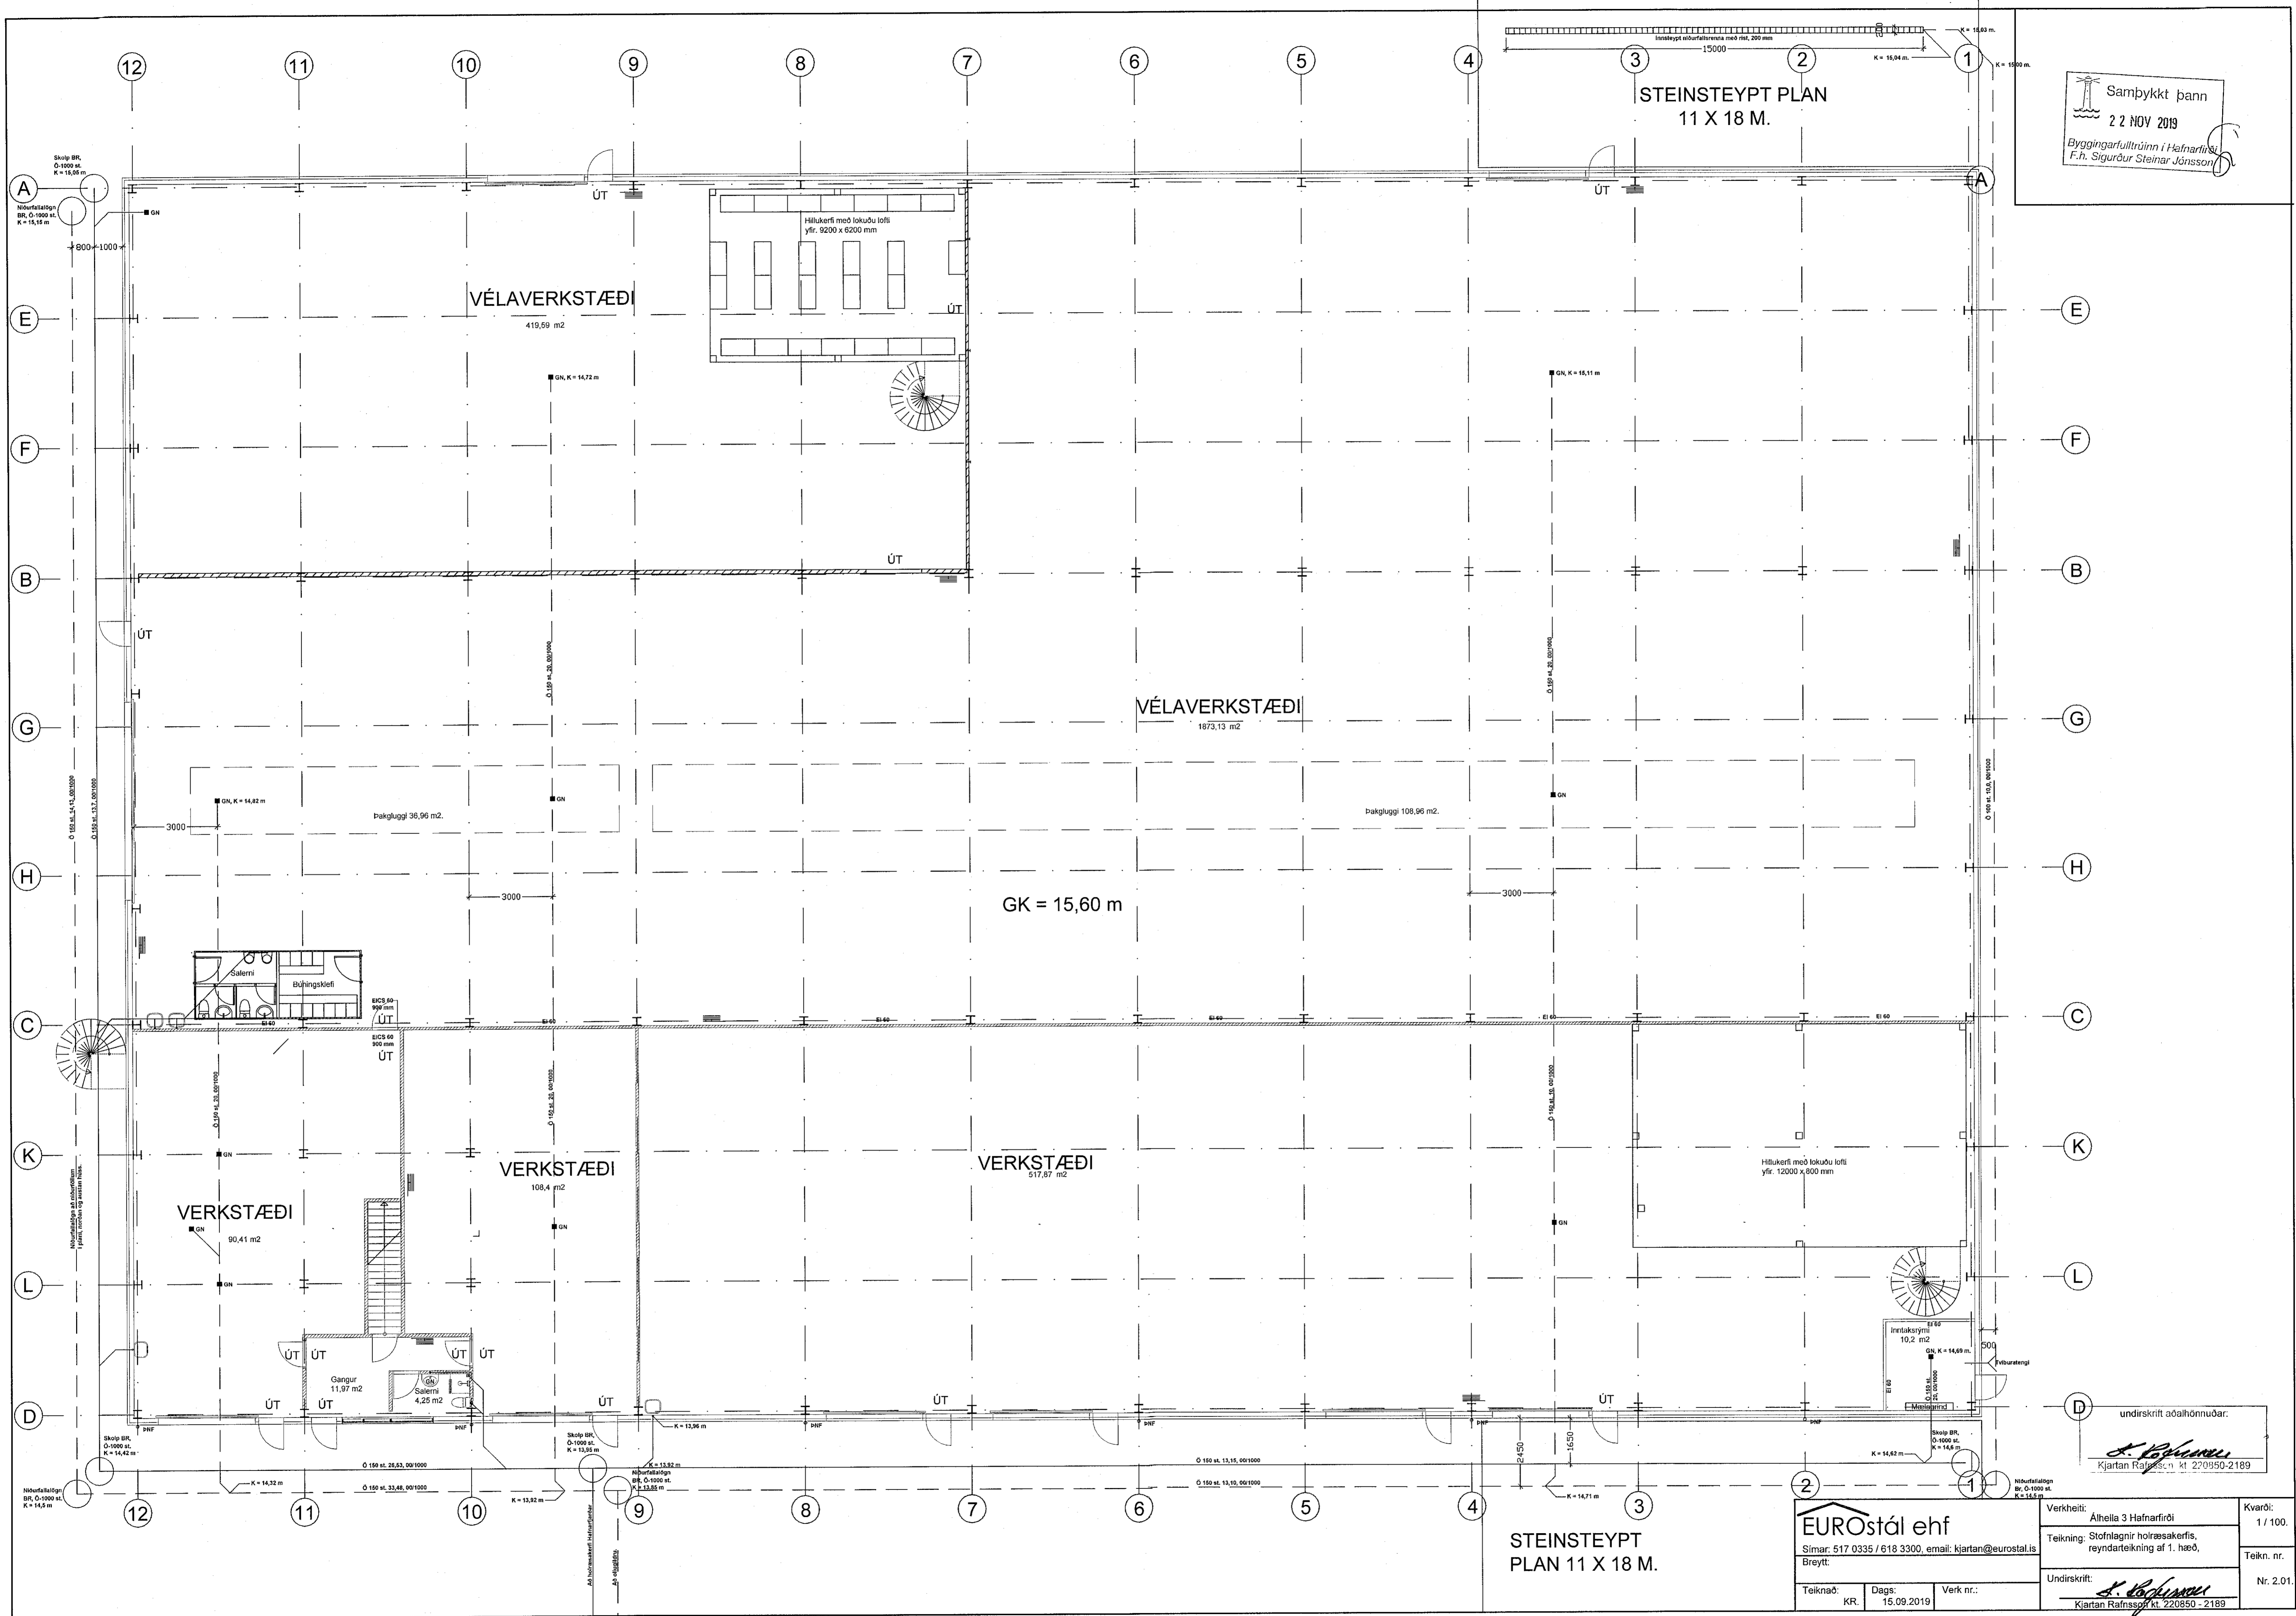

STEINSTEYPT  
PLAN 11 X 18 M.

**EUROstál ehf**  
Símar: 517 0335 / 618 3300, email: kjaran@eurostal.is  
Breytt:  
Teiknað: KR. Dags: 15.09.2019 Verk nr.:  


Undirskrift aðalhönnuðar:  
