


Samþykkt þann
22 NOV 2019
Byggingarfulltrúinn í Hafnarfirði
F.h. Sigurður Steinar Jónsson

STEINSTEYPT PLAN
11 X 18 M.

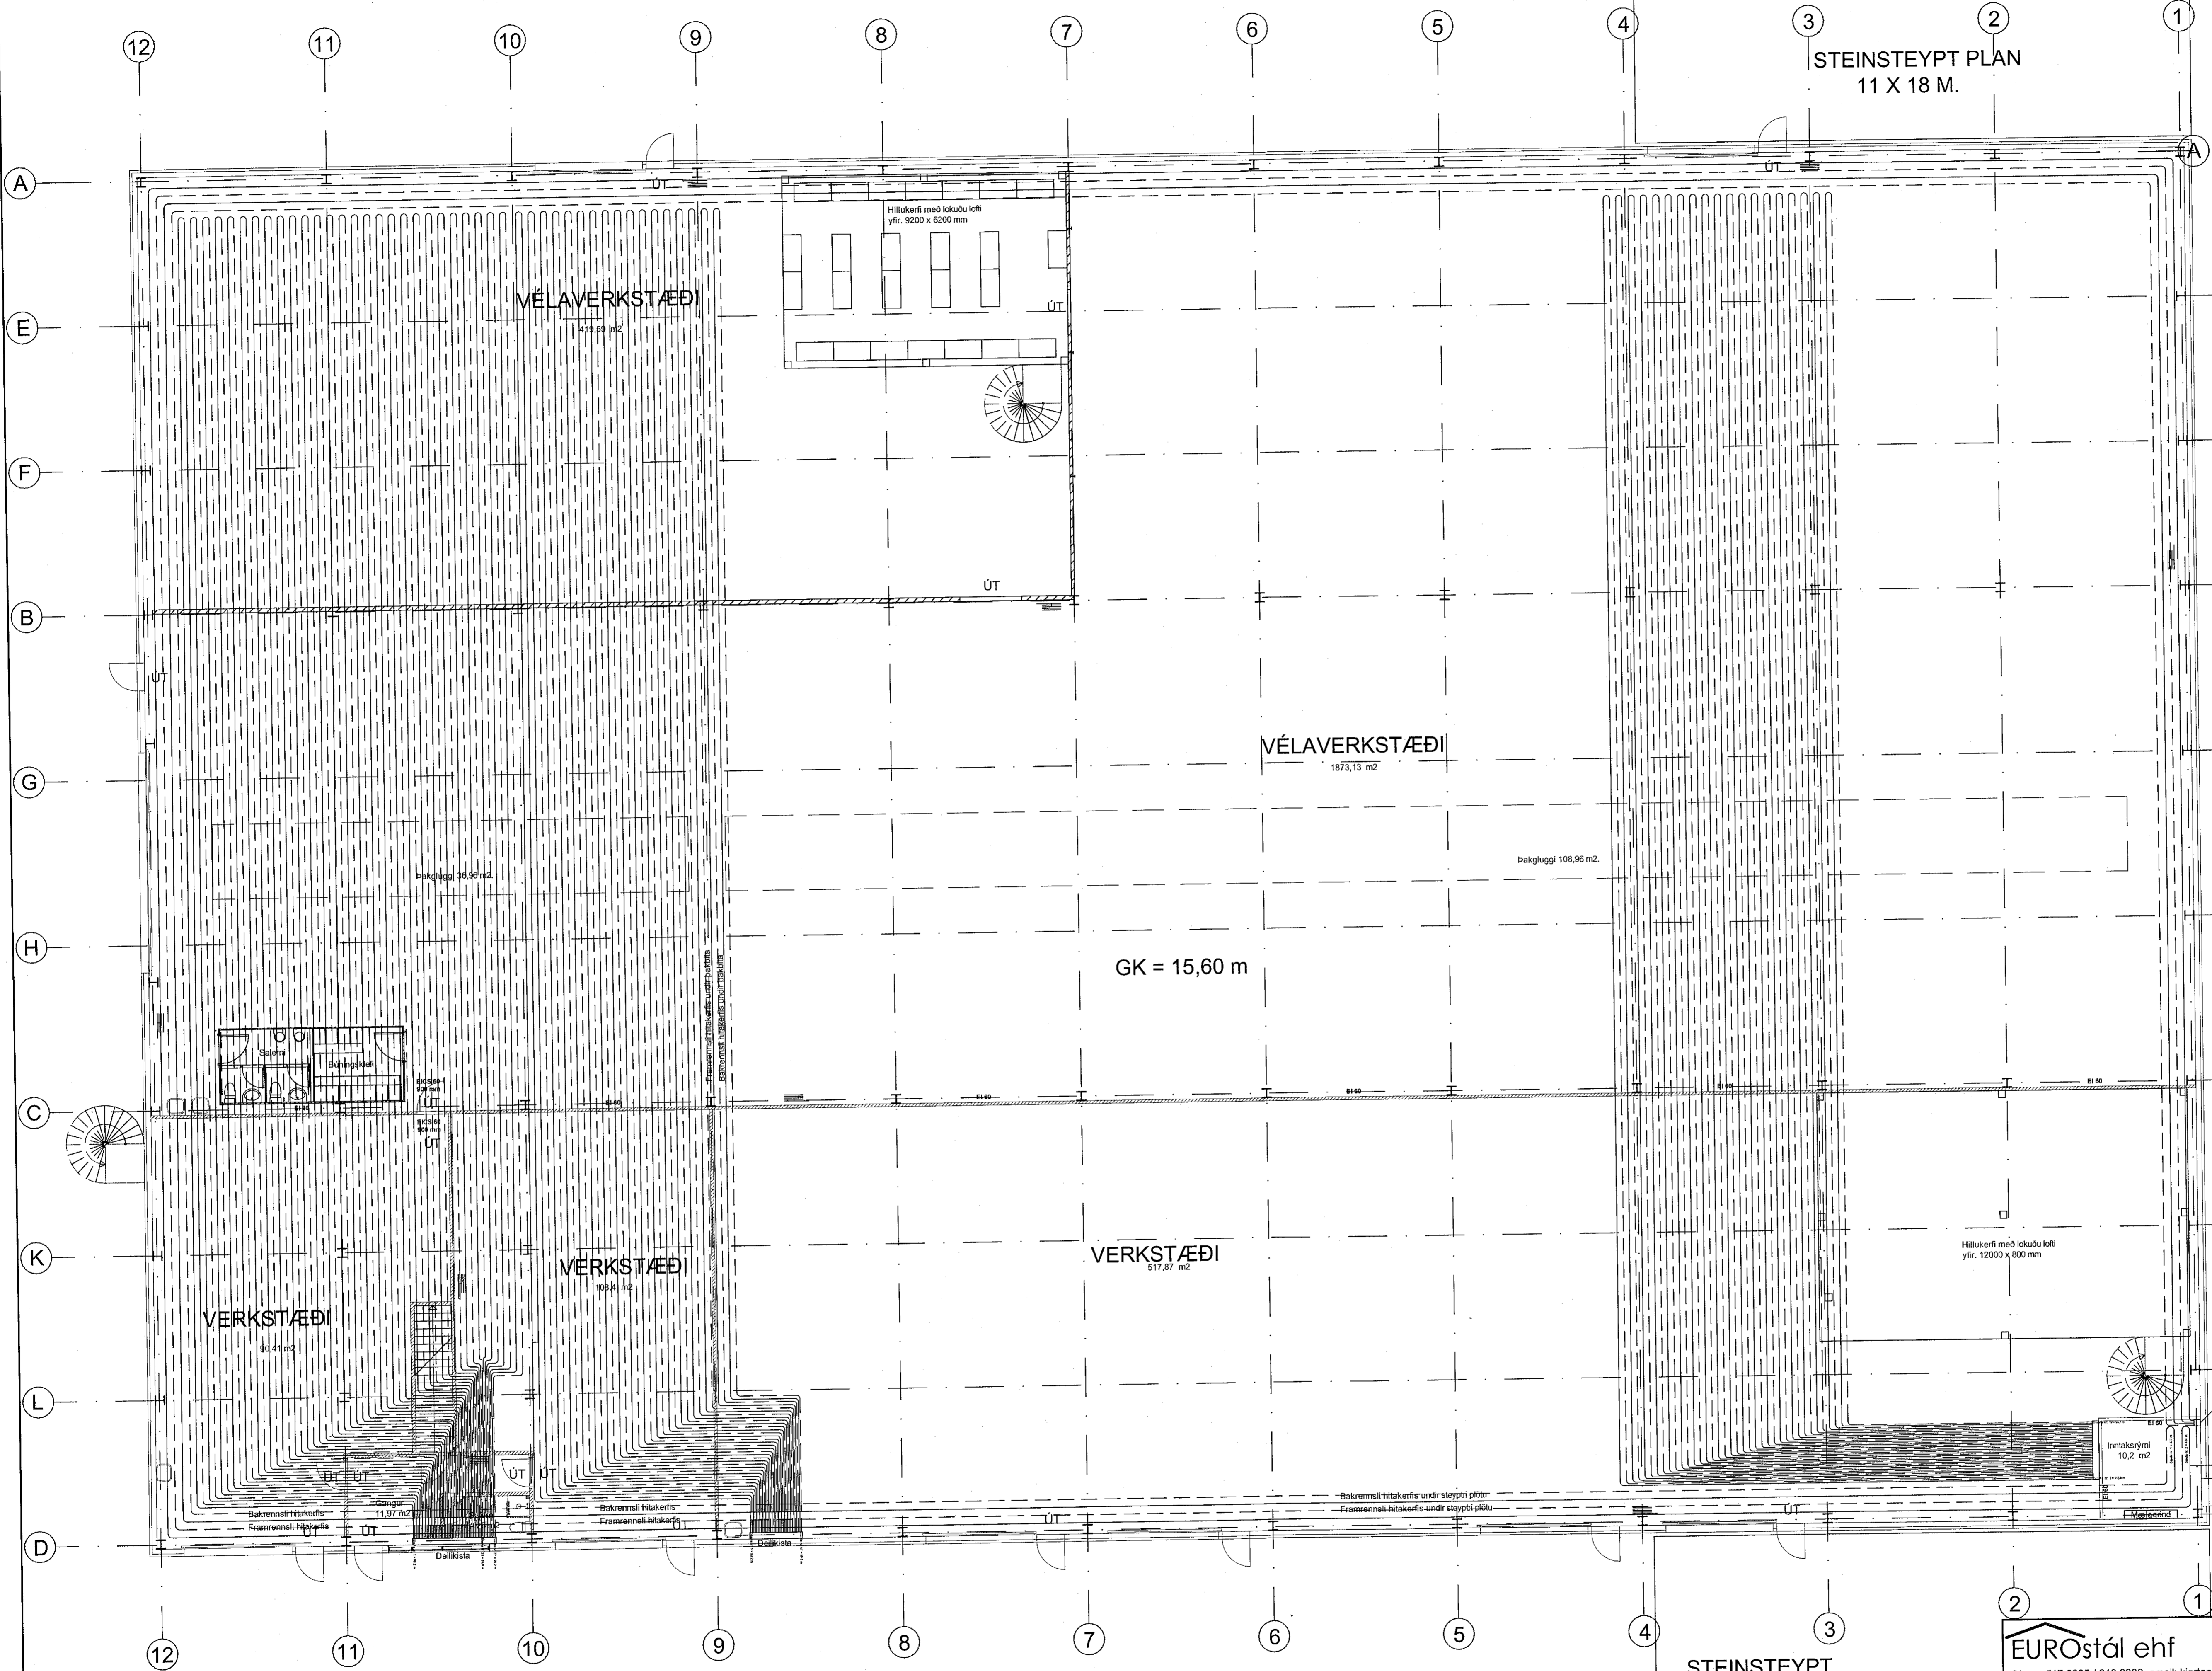

GK = 15,60 m

E
F
B
G
H
C
K
L
D

A
E
F
B
G
H
C
K
L
D

STEINSTEYPT
PLAN 11 X 18 M.

EUROstál ehf
Símar: 517 0335 / 618 3300, email: kjartan@eurostal.is
Breytt:

| | |
|---|------------------|
| Verkheiti: Álhella 3 Hafnarfirði | Kvarði: 1 / 100. |
| Teikning: Stofnlagin hitakerfis undir gölfplötu og undir þaki, reyndarteikning af 1. hæð. | Teikn. nr. |
| Undirskrift: <i>K. Þórunn</i> | Nr. 2.02. |
| Kjartan Rafnsson, kt. 220850-2189 | |

Teiknað: KR. Dags: 15.09.2019 Verk nr.: 9

undirskrift aðalhönnuðar:
K. Þórunn
Kjartan Rafnsson, kt. 220850-2189