


Stjórnloki á hverri slaufu stýrist af hitanema í herbergi hitanemi staðsetjst 1500 - 2000 mm frá gólfi og á innvegg, tld við ljósarofa

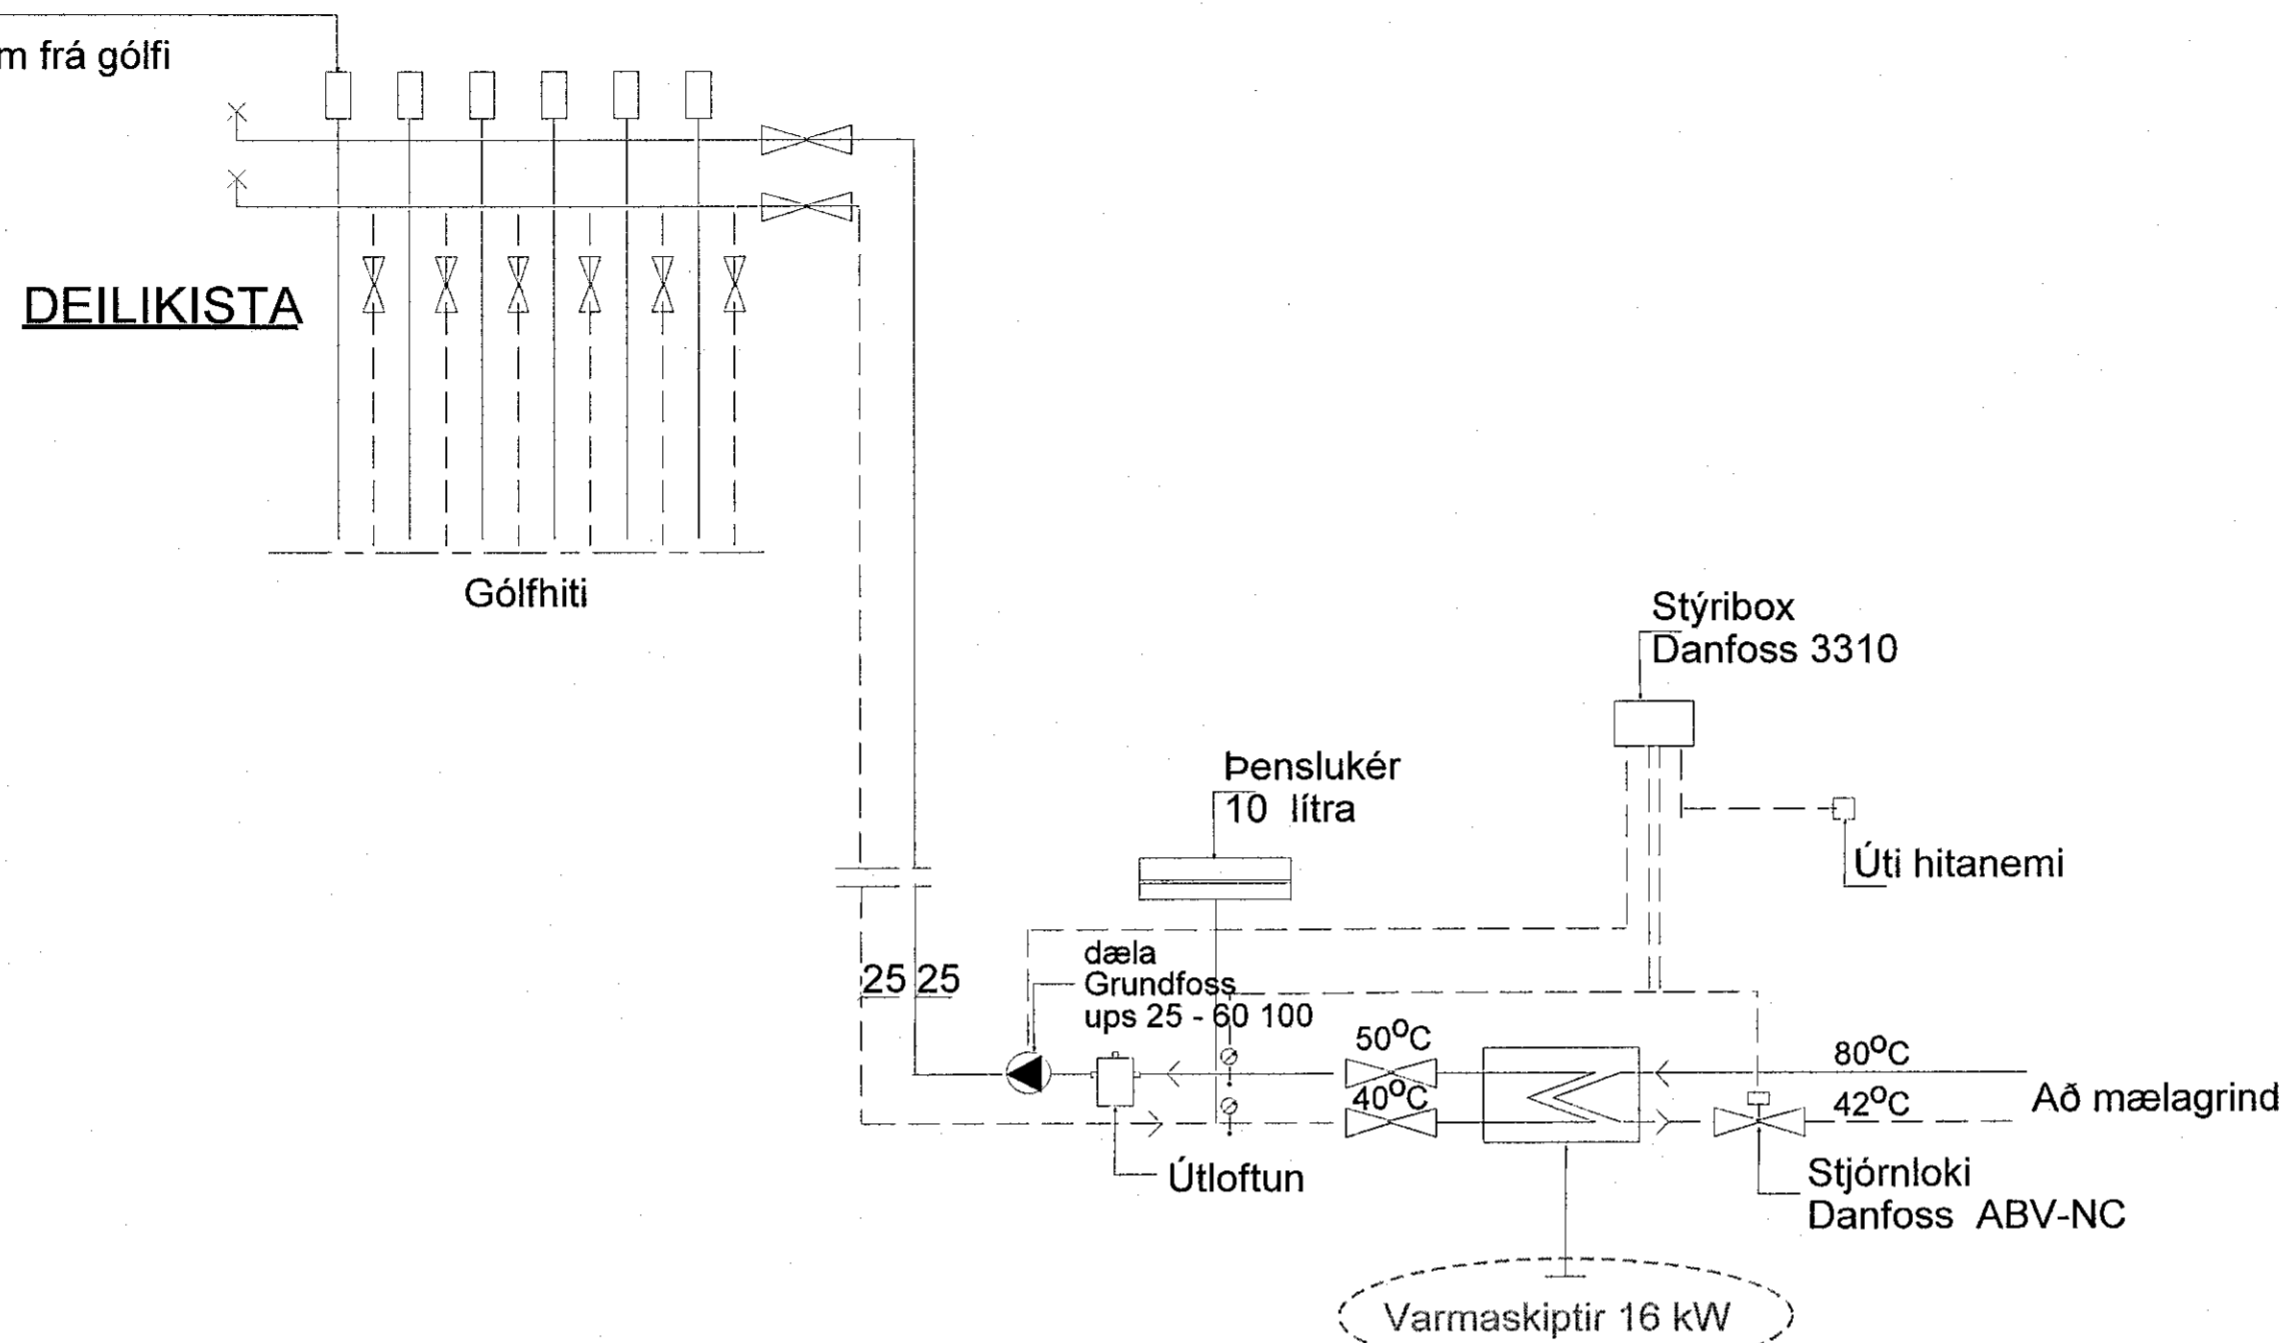


SKÝRINGAR:

- Framrás Hitaveitu
- Bakrás Hitaveitu
- Heitt neysluvatn
- Kalt neysluvatn

Pípupermál er gefið upp í mm. Stofnpípur skulu vera svatrar stálpípur samkvæmt DIN 2440, tengistykki skulu vera samkvæmt DIN 2950. Efnisgæði hitalagna, skulu vera St 33-1, samkvæmt DIN 17100. Pípur gólfhita skulu vera vottað Pex-A td. RAUTHERM s 17X2 mm eða sambærilegt. Gólfhitalagnir séu í miðri plötu 1 hæðar.

MÆLAGRIND:

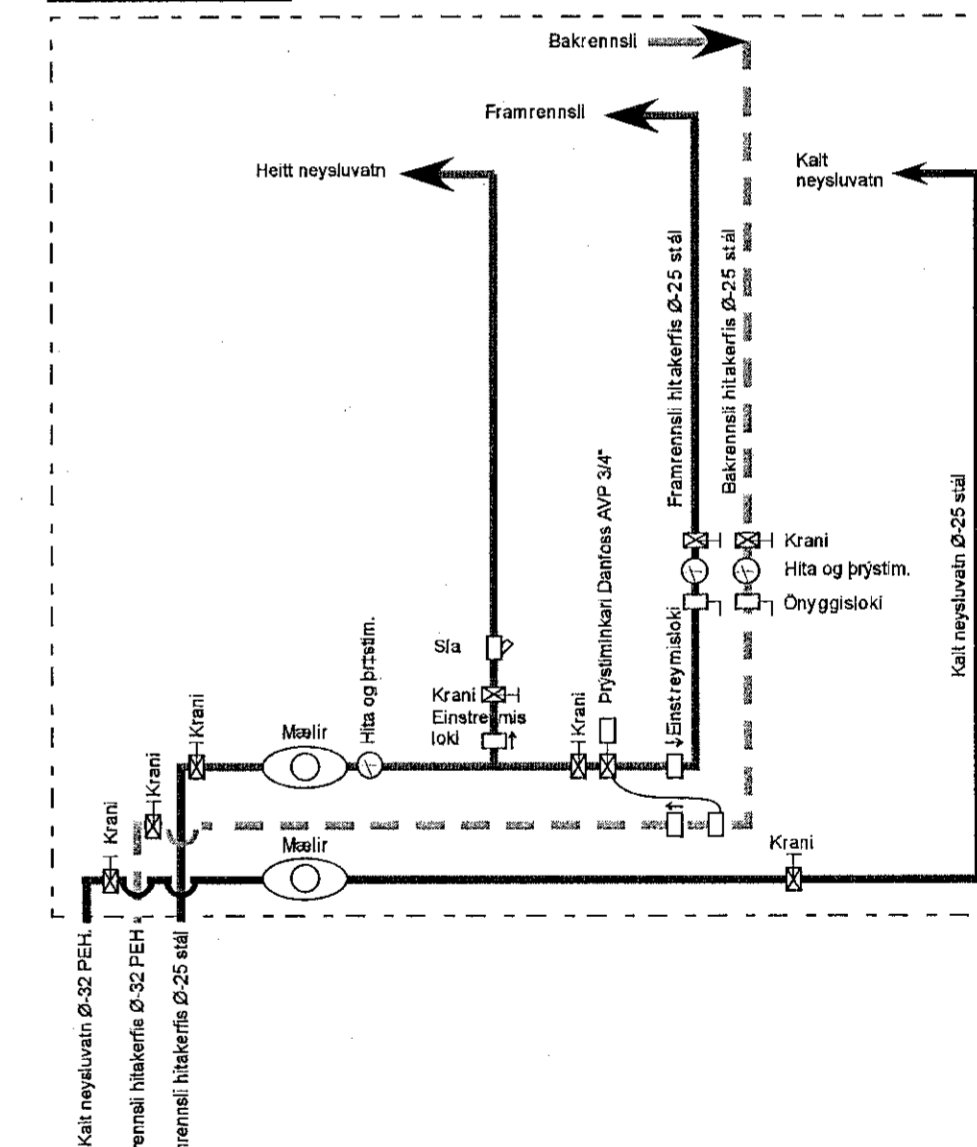


Svæði 1.	
Slaufa nr.	Lengd slaufu í m.
1	99,2
2	98,0
3	97,5
4	96,9
5	96,3
6	95,7
7	95,1
8	94,5
9	94,0
10	93,4
11	92,8
12	92,2
13	91,6
14	91,1
15	90,5
16	89,9
17	89,3
18	88,7
19	88,1
20	87,6
21	87,0
22	86,4
23	85,8
24	86,4
25	87,0
26	87,6
27	88,1
Alls m.	2470,6

Svæði 2.	
Slaufa nr.	Lengd slaufu í m.
1	99,2
2	98,1
3	97,5
4	96,9
5	108,8
6	95,8
7	95,2
8	94,7
9	94,1
10	93,6
11	93,0
12	92,4
13	91,9
14	91,3
15	90,7
16	90,2
17	89,6
Alls m.	1600,6

Svæði 3.	
Slaufa nr.	Lengd slaufu í m.
1	113,5
2	111,6
3	110,7
4	109,8
5	108,8
6	107,9
7	106,9
8	106,0
9	105,1
10	104,1
11	103,2
12	102,3
13	101,3
14	100,4
15	99,4
16	98,5
17	97,6
18	96,6
19	95,7
Alls m.	1979,4

Svæði 3.	
Slaufa nr.	Lengd slaufu í m.
1	427,0
2	434,0
Alls m.	861,0

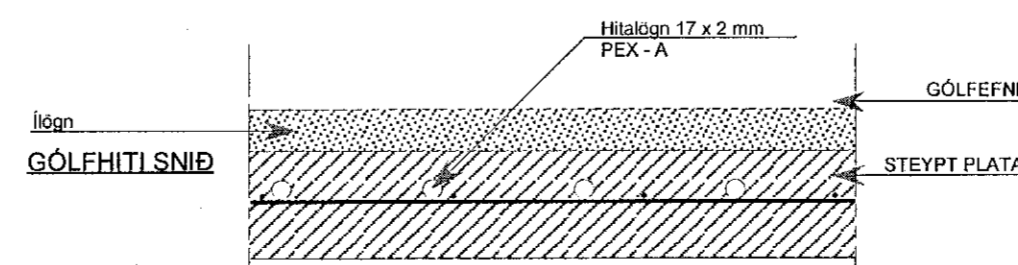

undirskrift aðalhönnuðar:
S. Rafnsson
Kjartan Rafnsson, kt. 220850-2189

EUROstál ehf Sundabraut 5, 104 Reykjavík Símar: 517 0335 / 618 3300, email: kjartan@eurostal.is Breytt:	Verkefni: Álhella 3 Hafnarfirði	Kvarði:
	Teikning: Reyndarteikning af 1. hæð, Gólfhiti, skýringar.	Teikn. nr. Nr. 2.04.
Teiknað: KR. Dags: 15.09.2019 Verk nr.:	Undirskrift: <i>S. Rafnsson</i> Kjartan Rafnsson kt. 220850 - 2189	