


Samþykkt þann
21 NOV 2019
Byggingarfulltrúinn í Hafnarf. J.
F.h. Sigurður Steinar Jónsson

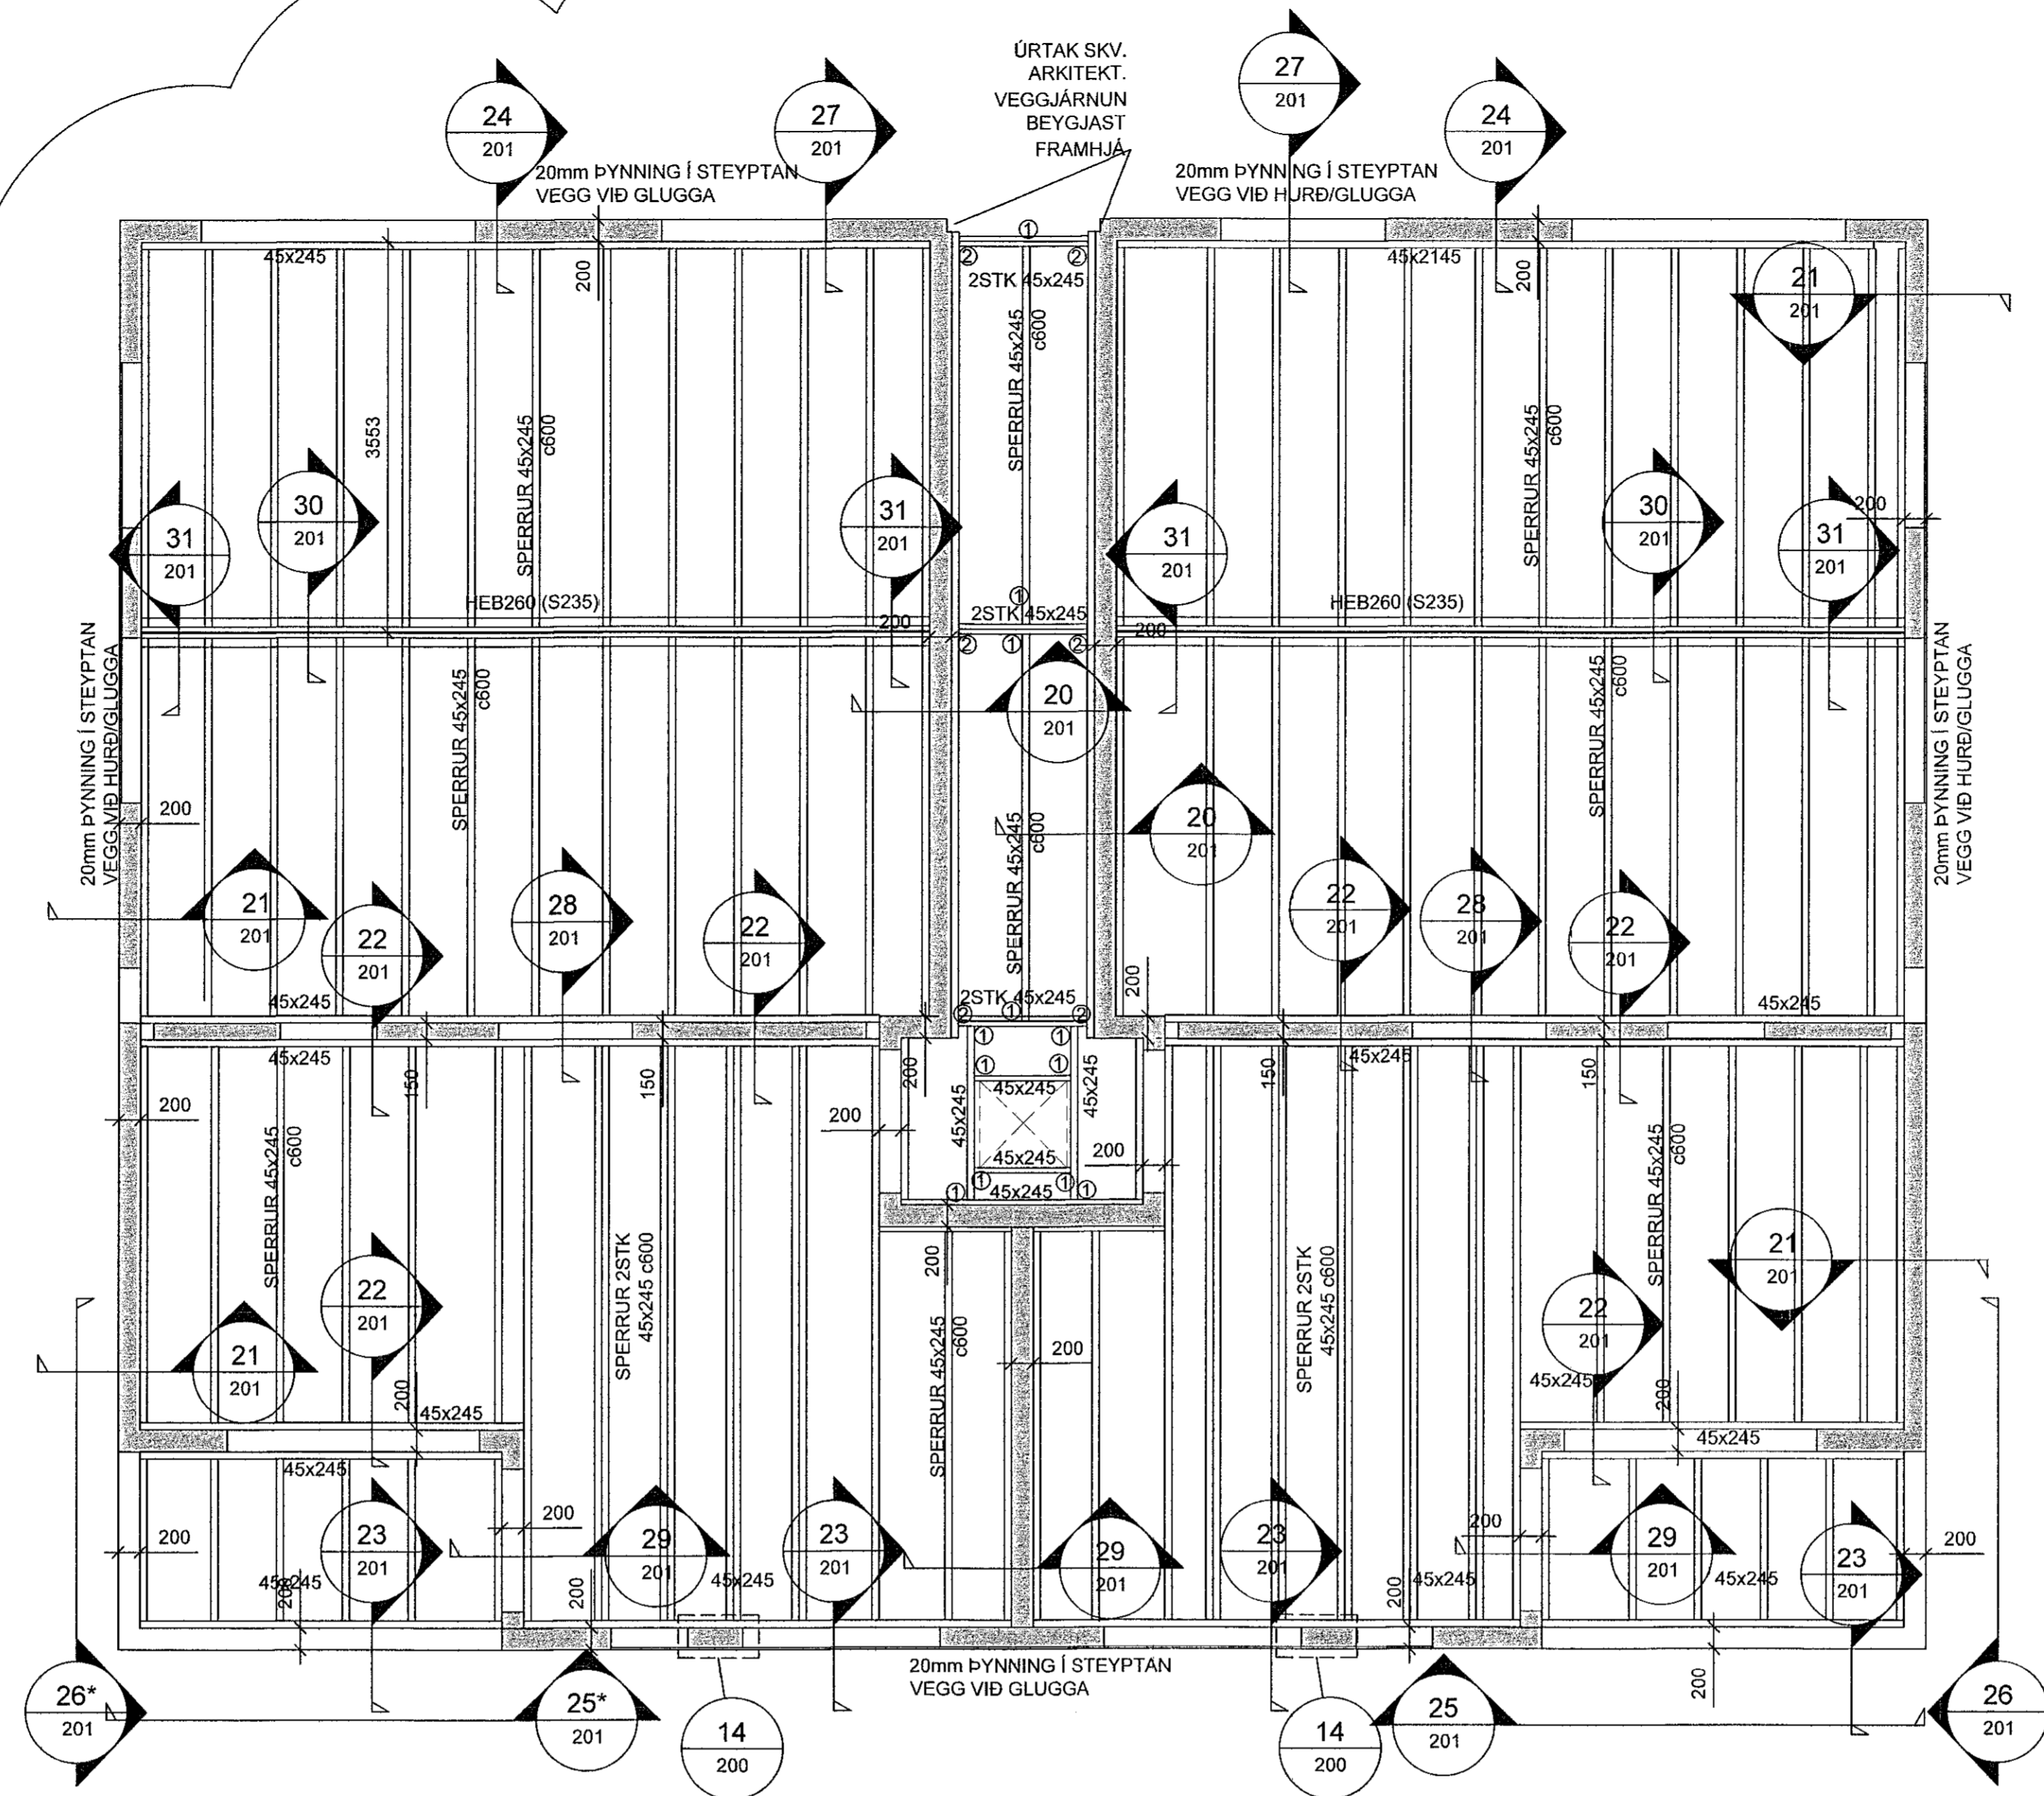

VEGGIR OG ÞAKVIRKI 2.HÆÐAR, GRUNNMÝND MKV. 3

ATH:

ALMENNAR SKÝRINGAR SJÁ TEIKN. B001

BENDING VEGGJA NEMA ANNAD SÉ TEKID FRAM:

180/200mm ÞYKKIR:
TVÖFALT NET K10c200 LÓDRÉTT OG K10c250 LÁRÉTT

150mm ÞYKKIR:
EINFALT NET K10c200 LÓDRÉTT OG K10c250 LÁRÉTT

JÁRNUN KRINGUM OP ER 2K12 OG JÁRNAFYRIRKOMULAG SKV SKÝRINGARLADI (NEMA ANNAD KOMI FRAM) Í INNVEGGJUM KOMA 2K12 Í VEGGENDA

SÉU JÁRNABAKKAR NOTADIR Í STAÐ VINKLA/U-LYKKJA SKULU ÞEIR VALDIR ÞANNIG AÐ JÁRNAMAGNID SÉ ÞAD SAMA.

EINANGRUNARÞYKKIR ERU
-100mm PLASTEINANGRUN UNDIR BOTNPLÖTU
-75mm PLASTEINANGRUN NIÐUR MEÐ SÖKKUL

GRUNNUR Fyllist með frostoplinni grús eða öðru víðurkenndu frostoplnu efni.
ÞJAPPA SKAL Í 300mm LÖGUM MEÐ 60kg VIBRASLEDA. FARA SKAL A.M.K. ÞRÁJÁR YFIRFERÐIR Á HVERT LAG. VID ÞJÖPPUN MÁ HÆÐARMUNUR FYLINGAR EKKI VERA MEIRA EN 500mm (NEMA Í STÖDVEGGJUM). HLUTFALL KORNA MINNA EN 0.02mm SKAL EKKI VERA MEIRA EN 3% AF ÞYNGD FYLINGAREFNISINS. ENGINN STEINN Í FYLINGUNNI MÁ VERA STÆRRI EN 1/3 AF LAGÞYKKT VID ÞJÖPPUN.

KJARNABORA/SAGA MÁ FYRIR LÖGNUM EF EKKI HEFUR VERIÐ GERT FYRIR ÞEIM Í UPPSTEYPU.

ATH G.R.F. ÚRTAKI Í STEYPTA VEGGI FYRIR FALLÞÍPUM, ÞAKNIÐURFALLI OG LOFTRÆSTINGU SVO LAGNIR KOMIST FYRIR Í EINANGRUN ÚTVEGGJA.

LAGNAGÖT ERU BREIDD OG HÆÐ 200x200. UPPGEFIN KÓTI ER Á NEDRI BRÚN GATS. LENDI KÓTI Á GATI UNDIR NEDRI BRÚN SÖKKULS (HÁÐ SÖKKULDÝPT) ÞÁ LIGGUR LÖGNIN UNDIR SÖKKULVEGG. LAGNAGÖT Í SÖKKLA SJÁST Á GRUNNLAGNATEIKNINGUM P1-01 OG P1-02.

YFIRFARA SKAL ALLAR MÁLSETNINGAR ÖPG HÆÐARKÓTA M.T.T TEIKNINGA ARKITEKTA OG GERA HÖNNUÐUM VIÐVART EF MISRÆMI FINNST.


① BITASKÖR BMF 51x195 FULLNELGDUR MEÐ 40/40 KAMBSAUM

② BITASKÖR BMF 90x154 FULLNELGDUR MEÐ 40/40 KAMBSAUM

③ BITASKÖR BMF 78x185 FULLNELGDUR MEÐ 40/40 KAMBSAUM Í SPERRU OG 2STK M12/120 Í VEGG

TVÖFALDAR ÞAKSPERRUR LÍMAST OG SKRÚFAST SAMAN MEÐ 5.0x80mm SKRÚFUM c300

MKV. 3

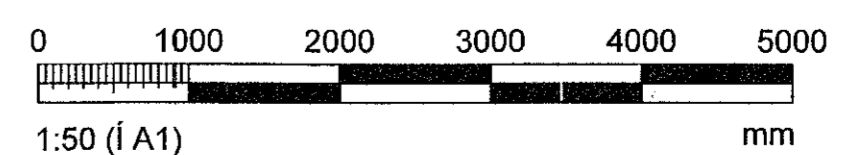

ÁRITUN ADALHÖNDUÐAR RAGNAR MAGNÚSSON KT. 190162-2229

BREYTINGAR			
NR.	DAGS.	BREYTING	SP.
1	20.06.2017	Frumútgáfa	SAO
2	14.10.2019	BREYTT ÞAKVIRKI	SAO

NEW NORDIC
engineering

NEW NORDIC ENGINEERING ehf. kt. 520914-1450
HILDASMÁRI 19, 201 KÓPAVOGUR
nne@new-nordic.eu, S: 8544060(JP/JY)8993577/(HOOJ)8993077(SAO)

SAMÞYKKT Sturlaugur Arn Órnason 300577-2969

VERK
STUÐLASKAÐ 3
HAFNARJÖRDUR
TEIKNING
BURÐARVIRKI
GRUNNMÝND
VEGGIR OG ÞAKVIRKI 2.HÆÐAR

HANNAÐ	TEIKNAD	YFIRFARID	MÆLIKVARÐI
SAO	SAO	HOO	1:50
DAGS.	VERK NR.	TEIKNING NR.	ÚTGÁFA NR.
14.10.2019	17010	B120	2

©2019 and all other tekningar, að hluta eða í heild er háð skilgreinu kyfi höfundar