

SKÝRINGAR
Lagnir á lóð þar sem olíusmit getur átt sér stað eru allar lagðar í sandfangara og þaðan í olíuskilju við stærð skiljubúnaðar er farið eftir reiknireglum ÍST EN 858. Samkvæmt þeim útreikningum er NS tala skiljunnar sem þörf er á NS=8,57 og verður notuð við val á skiljubúnaði ásamt öryggisbúnaði sem reglur kveða á um.

Í botn smurgryfju er klætt með olíudúk 200mm upp á vegg og 50mm slitlags ilögn sett yfir. Dúkur samansóðin og á þannig að geta tekið á móti 2000 L slysaleka. Það sama á við færnanlegt olíuvör skýli við suður gaff, þar er einnig dúkur undir 30 mm slitlags ilögn og getur tekið á móti 1000 L olíuleka

◀ Aðkoma slökkviliðs Meginstofnar lagna á lóð eru PVC 160mm fullpakkaðar lagðir í beinum leggjum á milli skotbrunna en regnvatns PVC 100mm hálfþökkuð. Frá rennsli Hitaveitu er 60mm PEH rör tengt beint í brunn

Sorp verður flokkað og eru stærðir íláta miðaðar við reynslu af fyrri þörf sem fyrirtækið hefur aflað sér.

Stærðir Möguleg flokkun:
Lokanlegur gámur 18m3 fyrir málma.
Lokanlegur gámur 2m3 fyrir spilliefni
3 tunnu steinsteyp skýli 2 gráar fyrir kaffistofur og 1 blá tunna
Lokanlegur gámur 12m3 fyrir timbur
Lokanlegur gámur 12m3 fyrir bagganlegt.
Öll þessi sorplát standa á malbikuðu plani.

Fyrirtækið DS lausnir ehf mun í hvítvetna fylgja eftir krófum Heilbrigðiseftirlits Hafnarfirðar um góða og ábyrga umgengni.

FRÁRENNSLISLAGNIR


Í GRUNNI
SKOLP- OG REGNVATNSLAGNIR INN Í GRUNNI OG MEÐFRAM SÖKKLUM AÐ BRUNNUM VÍÐ HÚS ERU ALM. ÚR STÍFU PLASTI (PVC) PAKKAÐAR MEÐ GÚMMÍHRINGJUM. BRUNNAR VÍÐ HÚS ERU STAÐSETTIR OFAN Á INNTAKSSTÚTUM

YFIR ALLAR JARÐVATNSLAGNIR SKAL SETJA DRENMÖL NR. 1 OG SIUDÚK

- Raunteikning breytingar.**
1. Steyp plan stækkað og rennuniðurföll sett með sandfangi.
 2. Þvottaplani sleppt vegna framtíðar stækkunnar húss.
 3. Allar kótahæðir leiðréttar um 30cm vegna lækkunnar húss frá K:18,50 í K:18,20
 4. Niðurföll frá starfsmanna bílastæðum sleppt afrennsli um raufar í kantsteini í 3m gróðurbeiti.
 5. Olíuskipta breytt í sambyggða með NS = 10
 6. Frárennsli olíuskiptu breytt, tengt í skóplögn samkvæmt ábendingu Heilbrigðiseftirlits.
 7. Allir skotbrunnar stækkaðir frá Ø400 í Ø600
 8. Opnun á smurgryfju breytt

Feb 2019	Raunteikning.	
BR.	DAGS.	TEXTI
UNNIÐ EFTIR TEIKNINGUM FRÁ ARKITEKT AFHENTAR:		
ÁRITUN HÖNNUNARSTJÓRA:		
Raunteikning.		
BREIÐHELLA 22		HAFNARFIRÐI
GRUNNLAGNIR Á LÓÐ yfirlits mynd		
HANNAÐ: SJ	TEIKNAD: SJ	YFIRF: KMP
DAGS: 06.06.2017		
SAMÞYKKT: [Signature]		KT: 130257-2409
		SKJAL:
		KVARDI
		1:200
		BLAÐ NR.
		L-02

HEILBRIGÐISEFTIRLIT
HAFNARFJARÐAR-
OG KÓPAVOGSSVÆÐIS
Gæðingartorgi 3 - Hafnarfirði
12/11/2019

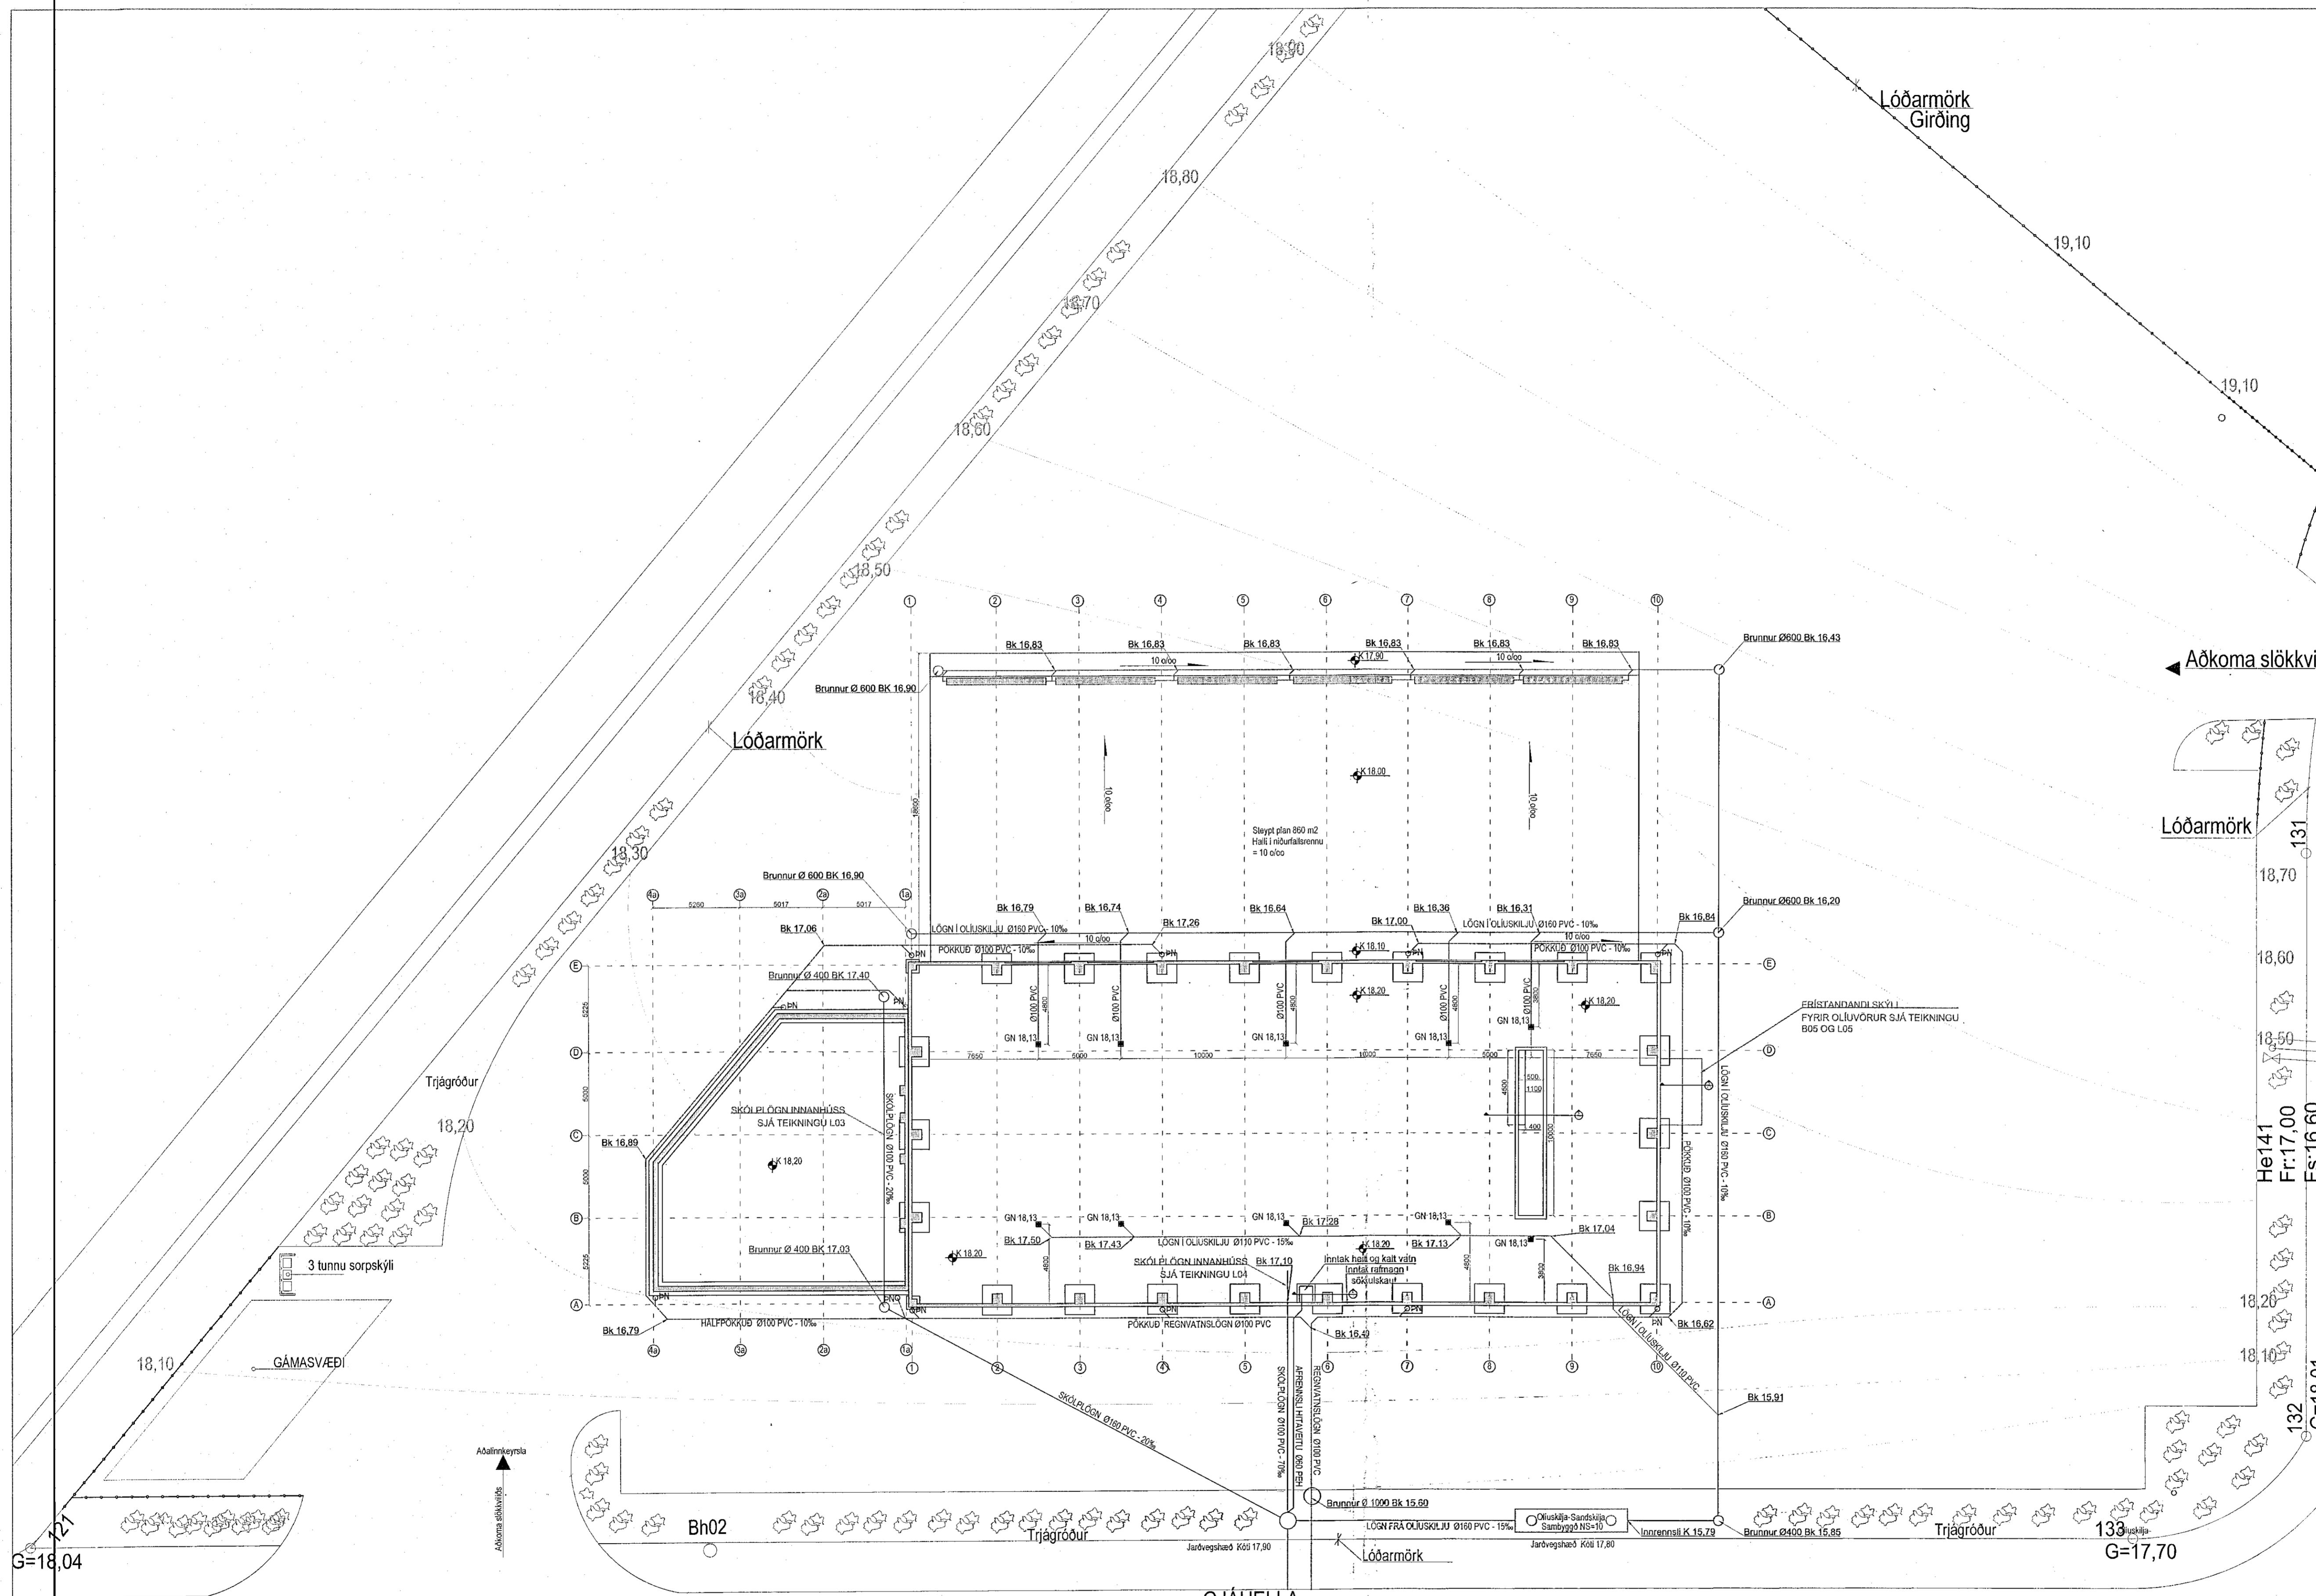

GRUNNLAGNIR Á LÓÐ 1:200
He102
Fr:15,80
Fs:15,40
Ø63 PE100