


Samþykkt þann
12 NOV 2019
Byggingarfulltrúinn í Hafnarfirði
F.h. Sigurður Steinar Jónsson

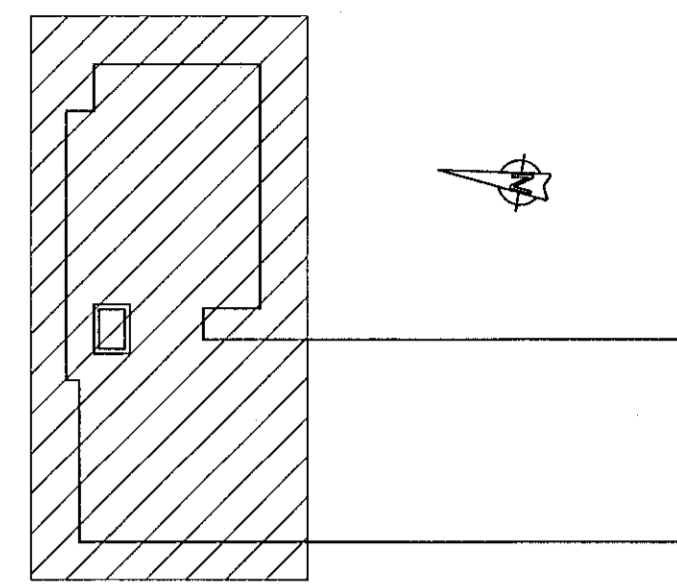

Lyklamynd

Skýringar:
Á teikningu L-01 eru símenntar skýringar og öll lágmarks skýringar varðandi lagnakerfi.
Allir uppgefnir kótar á frærennisslögnum eru rennisskótar.
GK merkir endanlegur gölfkötill
SK merkir steypukötill

Um nákvæma stærð og staðsetningu einstakra byggingahluta, sjá nánar á sérteikningum aðahlönnuðar.

Vatnsfalliplan fyrir þak, þaksvallir og svalir skulu vera eftir teikningum arkitekts.
Vatnsfalliplanir í lóð og staðsetningu niðurfalla í lóð skulu vera samkvæmt teikningum landslagsarkitekts.

Útveggir eru einangraðir og kladdir að utan.
Staðsetning stúta fyrir þakniðurföll skulu taka mið af því.

- ① Merkir Ø 63 PL, PEH vatnsheimaæð í Ø 150 PL, PEH fúðurör frá tengingu götu að tengigrind.
- ② Ø 63 PL, PEH affall hitaveitu.
- ③ Merkir Ø 70 PL, í götþötu að göllniðurfalli.
- ④ Merkir Inntak hitaveitu skv. veggmati Orkuveitu.

Göt í sökkulveggi (300x300) skulu vera í kóta sem er 100 mm neðar en rennisskótar

Undir steypa þötu koma fúðurlagir að lóppunarstöðum. Sjá nánar teikningar af neyskvatns- og hitalögnum.


Breyting A, dags: 26.02.2016
Lagnir undir botnplötu færðar inn. Frærennisslötur færast litlega.
Breyting B, dags: 22.10.2019
Bakdörum skipt út fyrir sturtur.

Eskvelliir 11
Hafnarfirði

Lagnakerfi:
Frærennisslaginn
Lagnir í jörð

ABS -teiknistofa-
Jóhannes Pétursson
KÍ 01448-399
S: 567-5107. johan@abs.is

Hiðmál:	PJ	Dagsetning:	25.06.2015
Tekni:	PJ	MKV:	1:50
Samþykkt af:		N. teikning:	

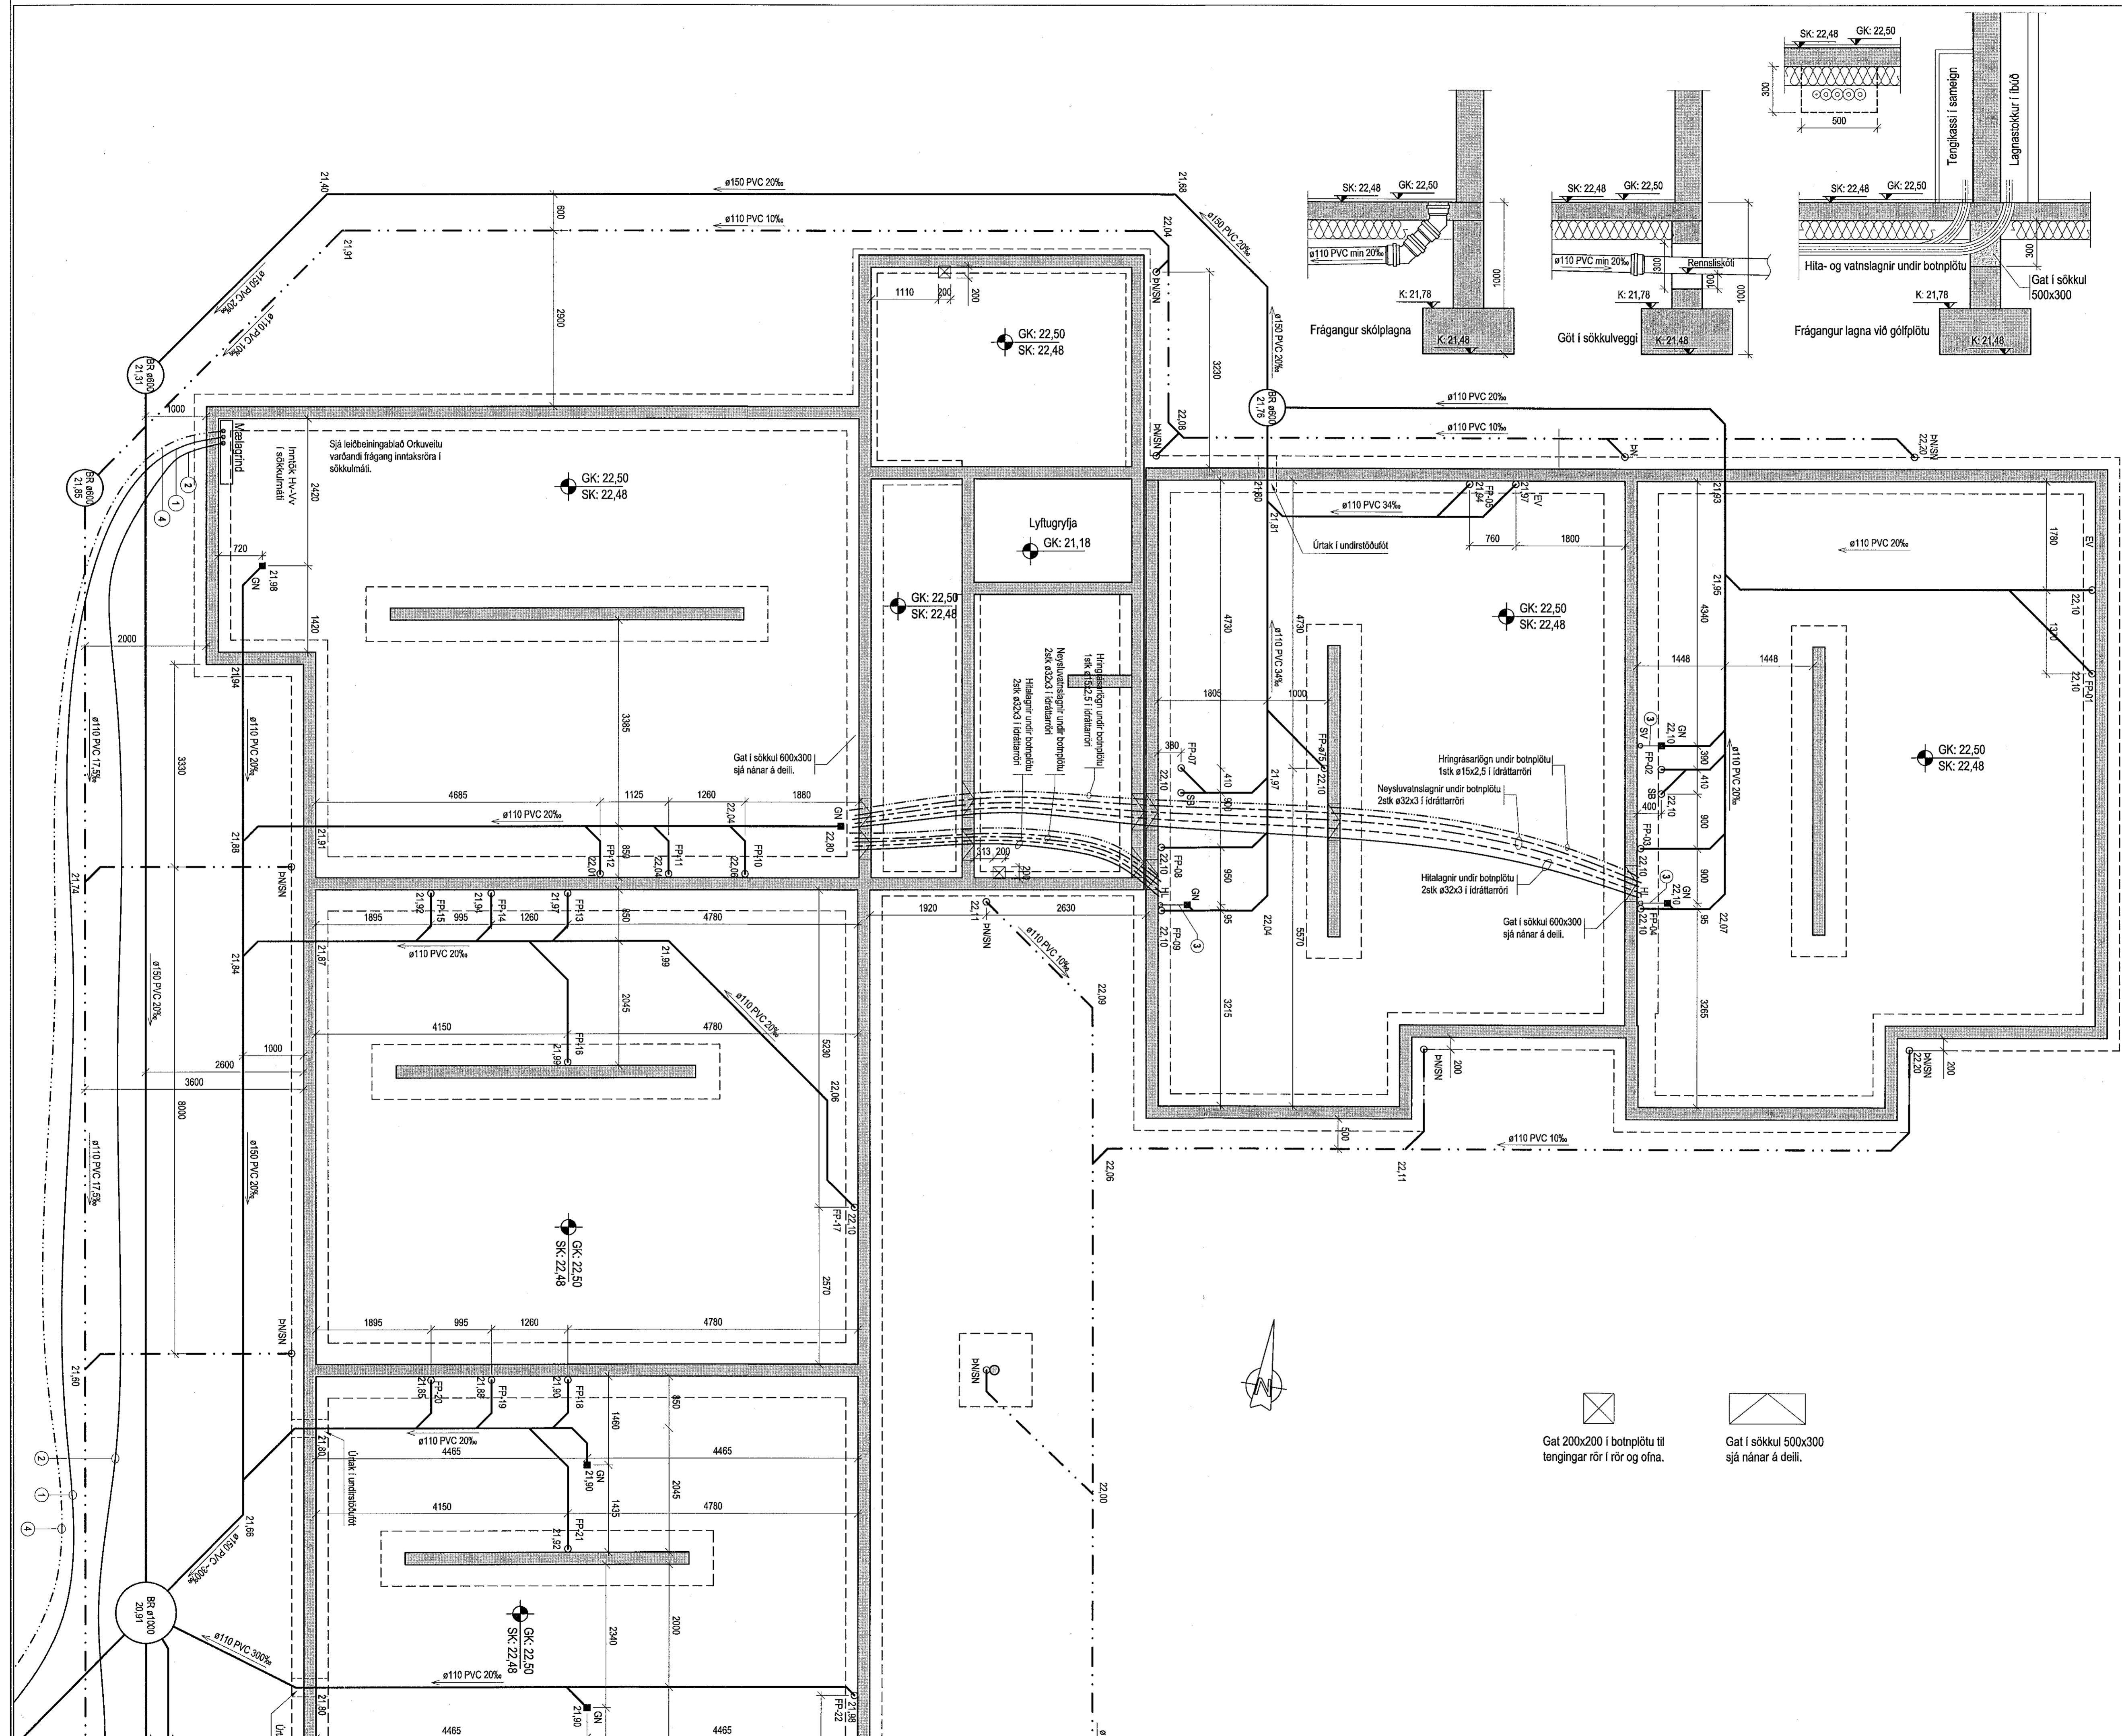

⊗ Gat 200x200 í botnplötu til tengingar rör í rör og ofna.
⊠ Gat í sökkul 500x300 sjá nánar á deilli.