
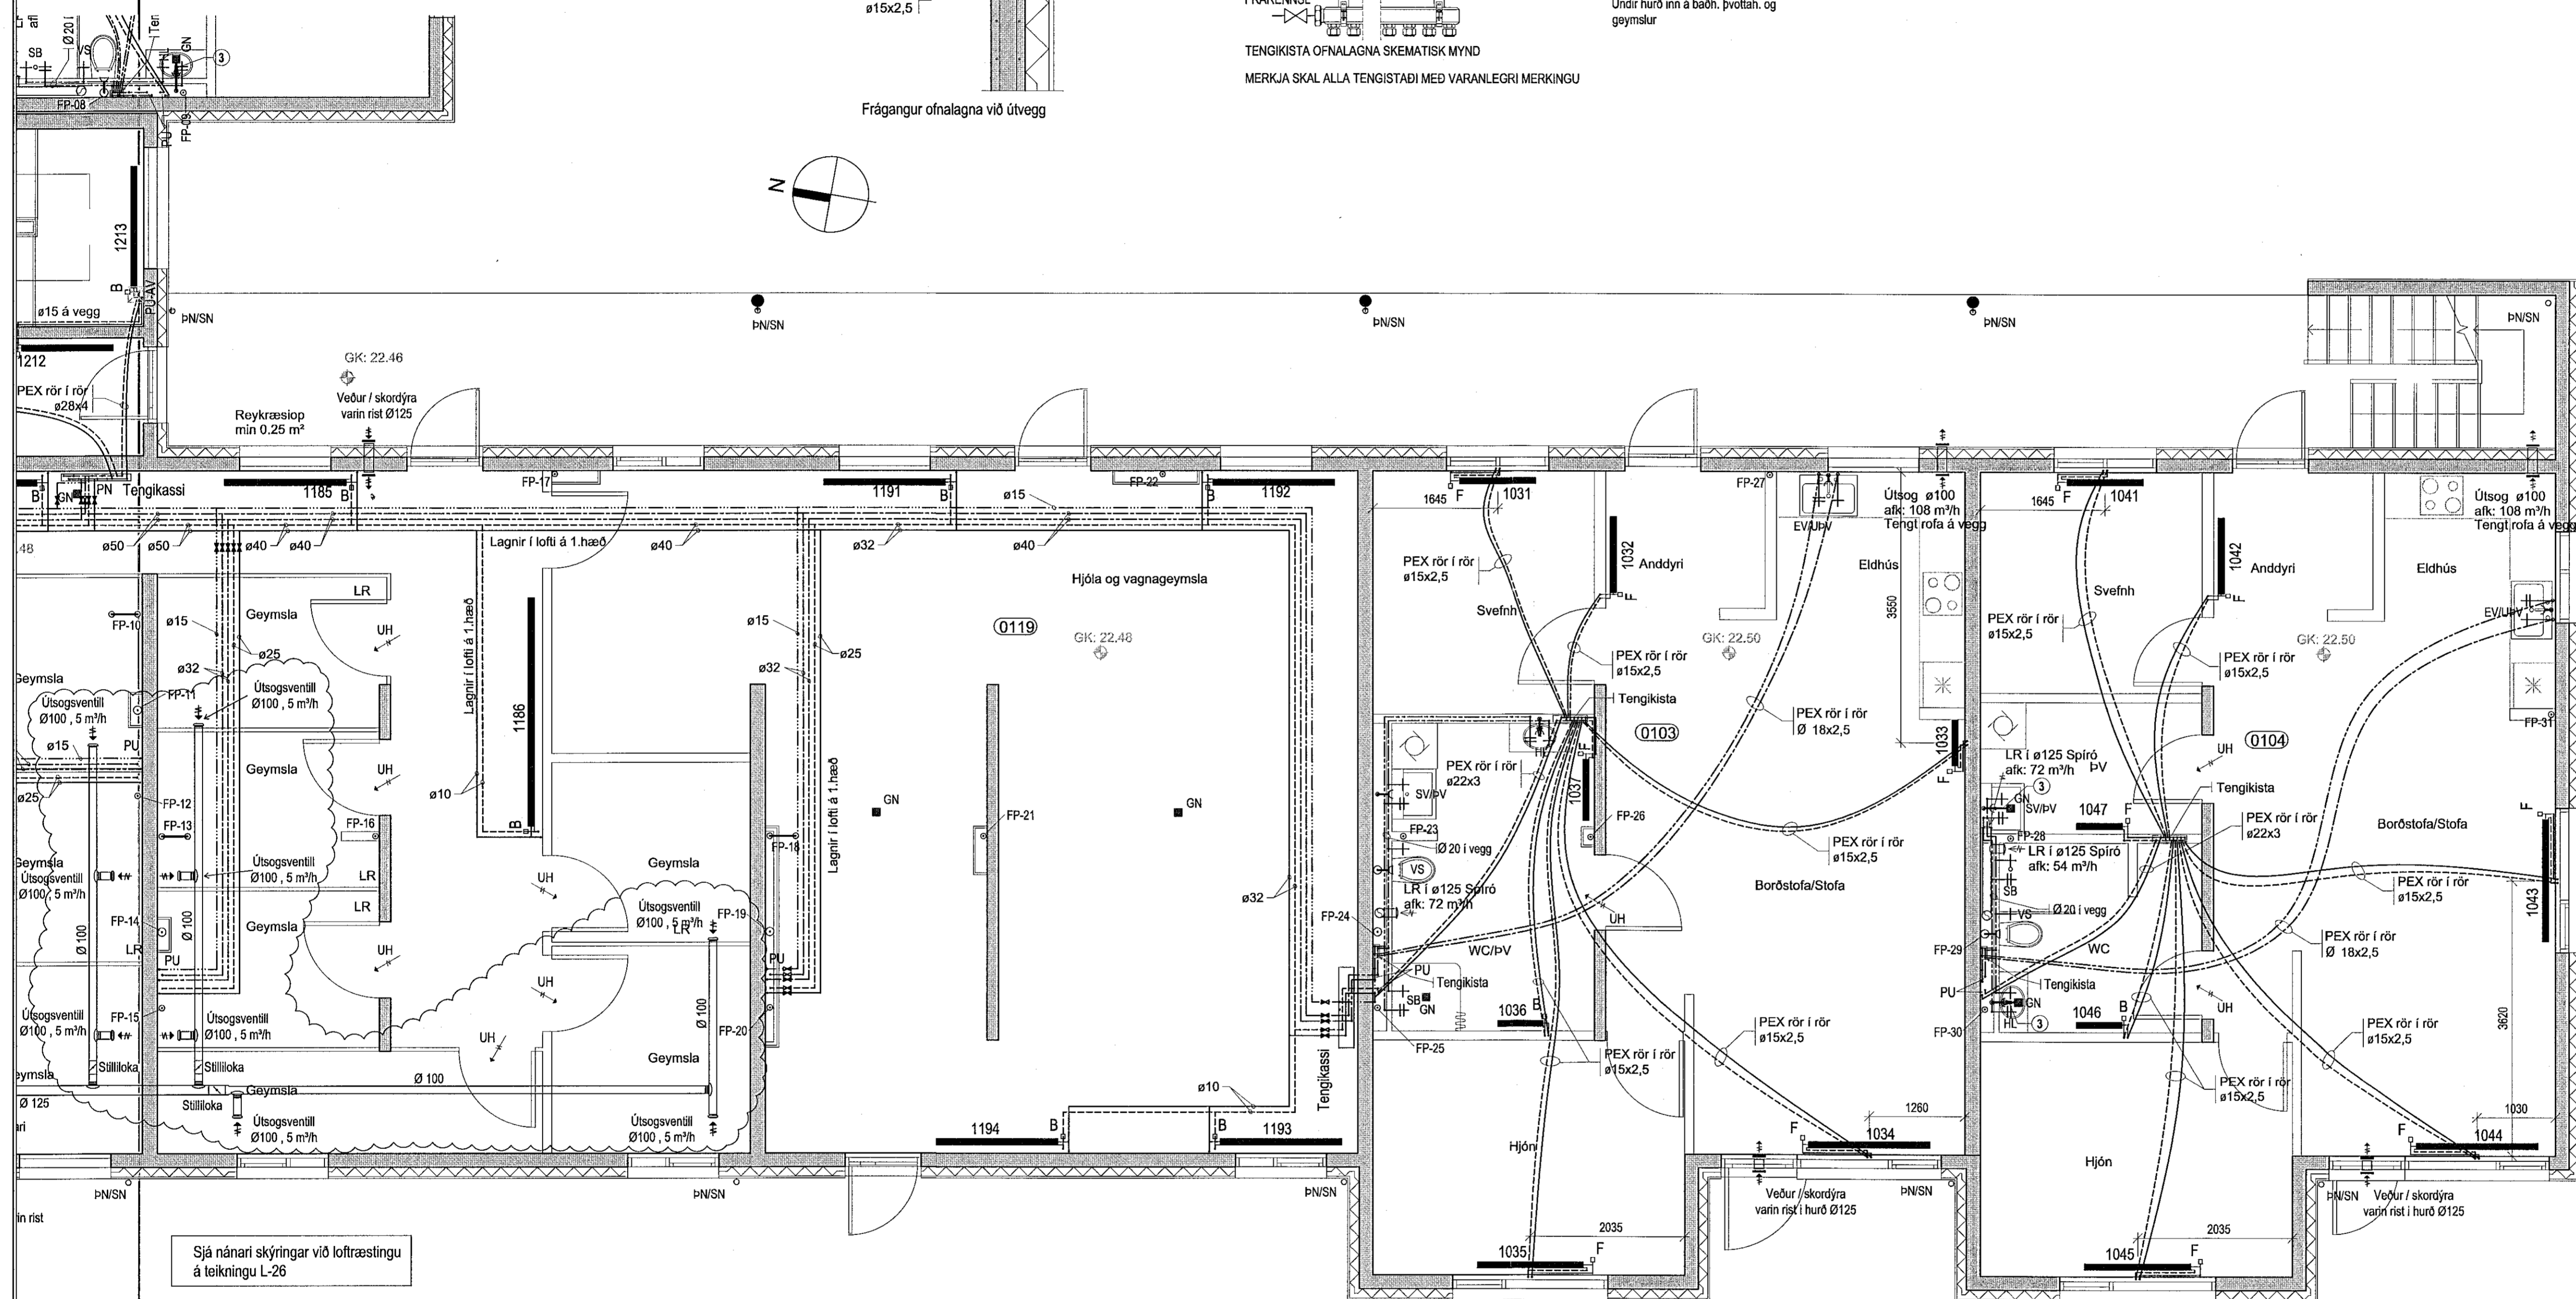
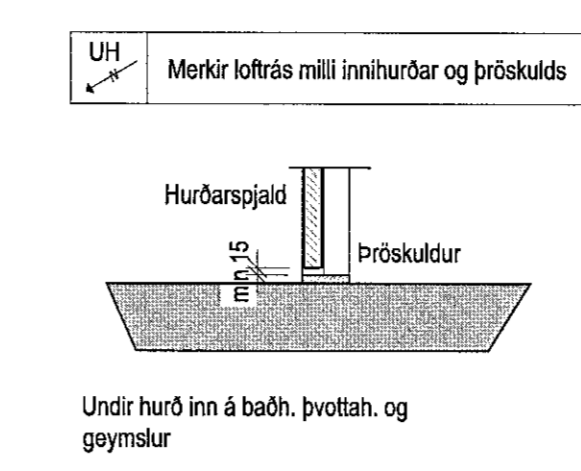
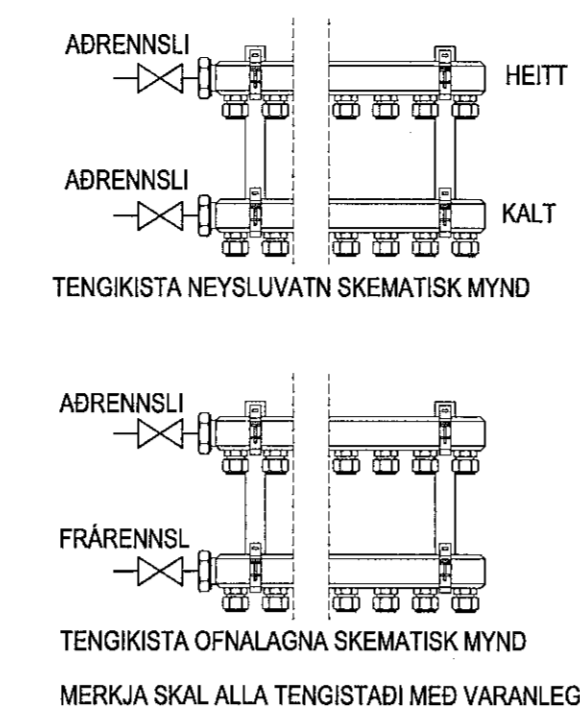


Lyklamynd

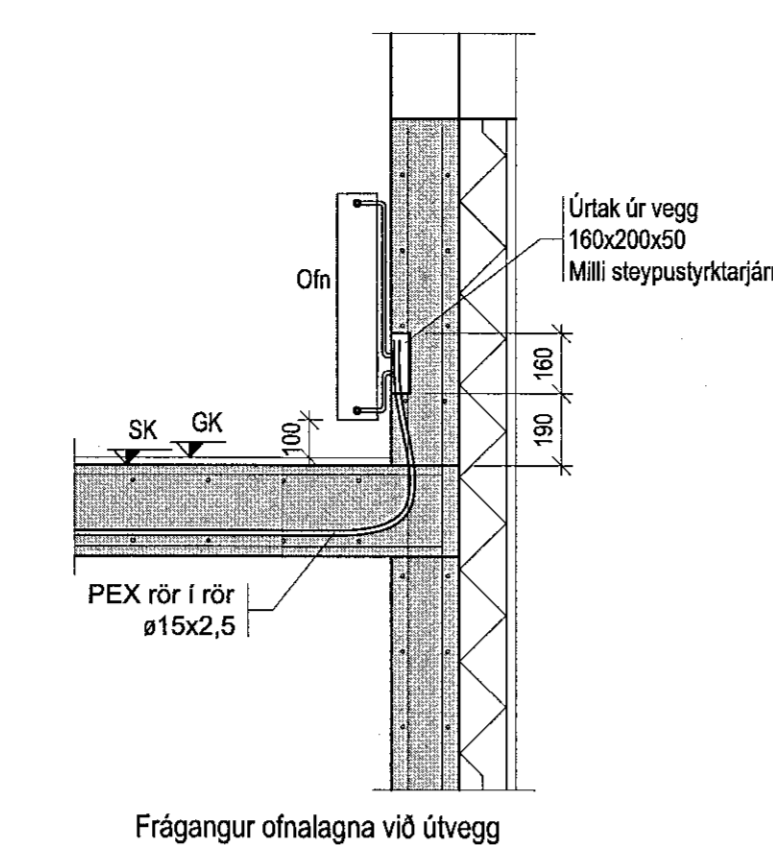


Sjá nánari skýringar við loftræstingu á teikningu L-26

Breyting A. dags. 23.10.2018
Loftræslögnum í geymslum breytt.
Breyting B. dags. 23.10.2019
Bækkörnum skipt út fyrir sturtur.

Eskivellir 11
Hafnarfirði

Lagnakerfi:
Grunnmynd: Lagnir á 1.hæð
Þrifalagnir, ofnalagnir og loftræsting

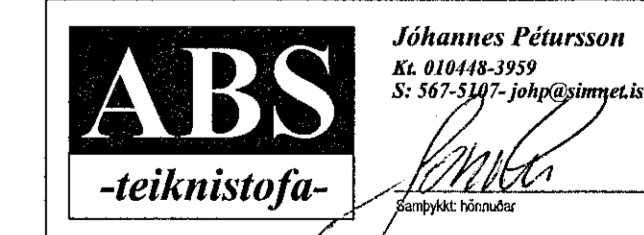

Heiti:	PJ	Dagsetning:	26.02.2016
Takud:	PJ	MKV:	1:50
Serýkt:		N. táknar:	L-07