

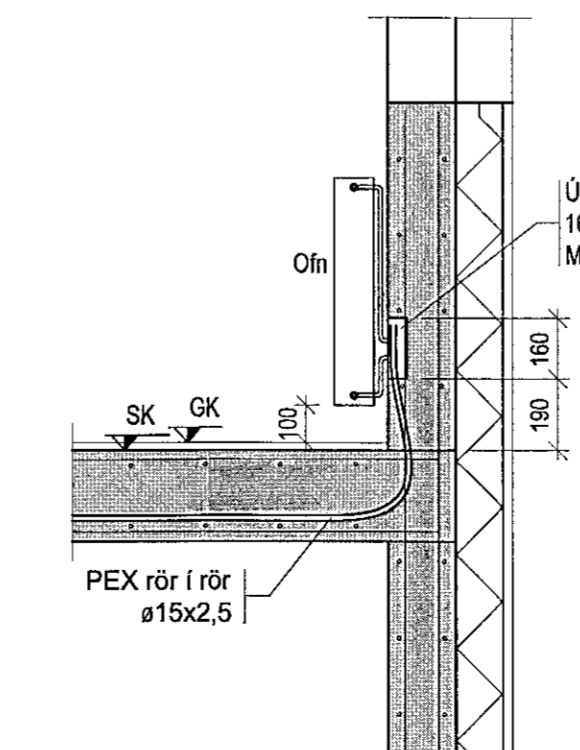
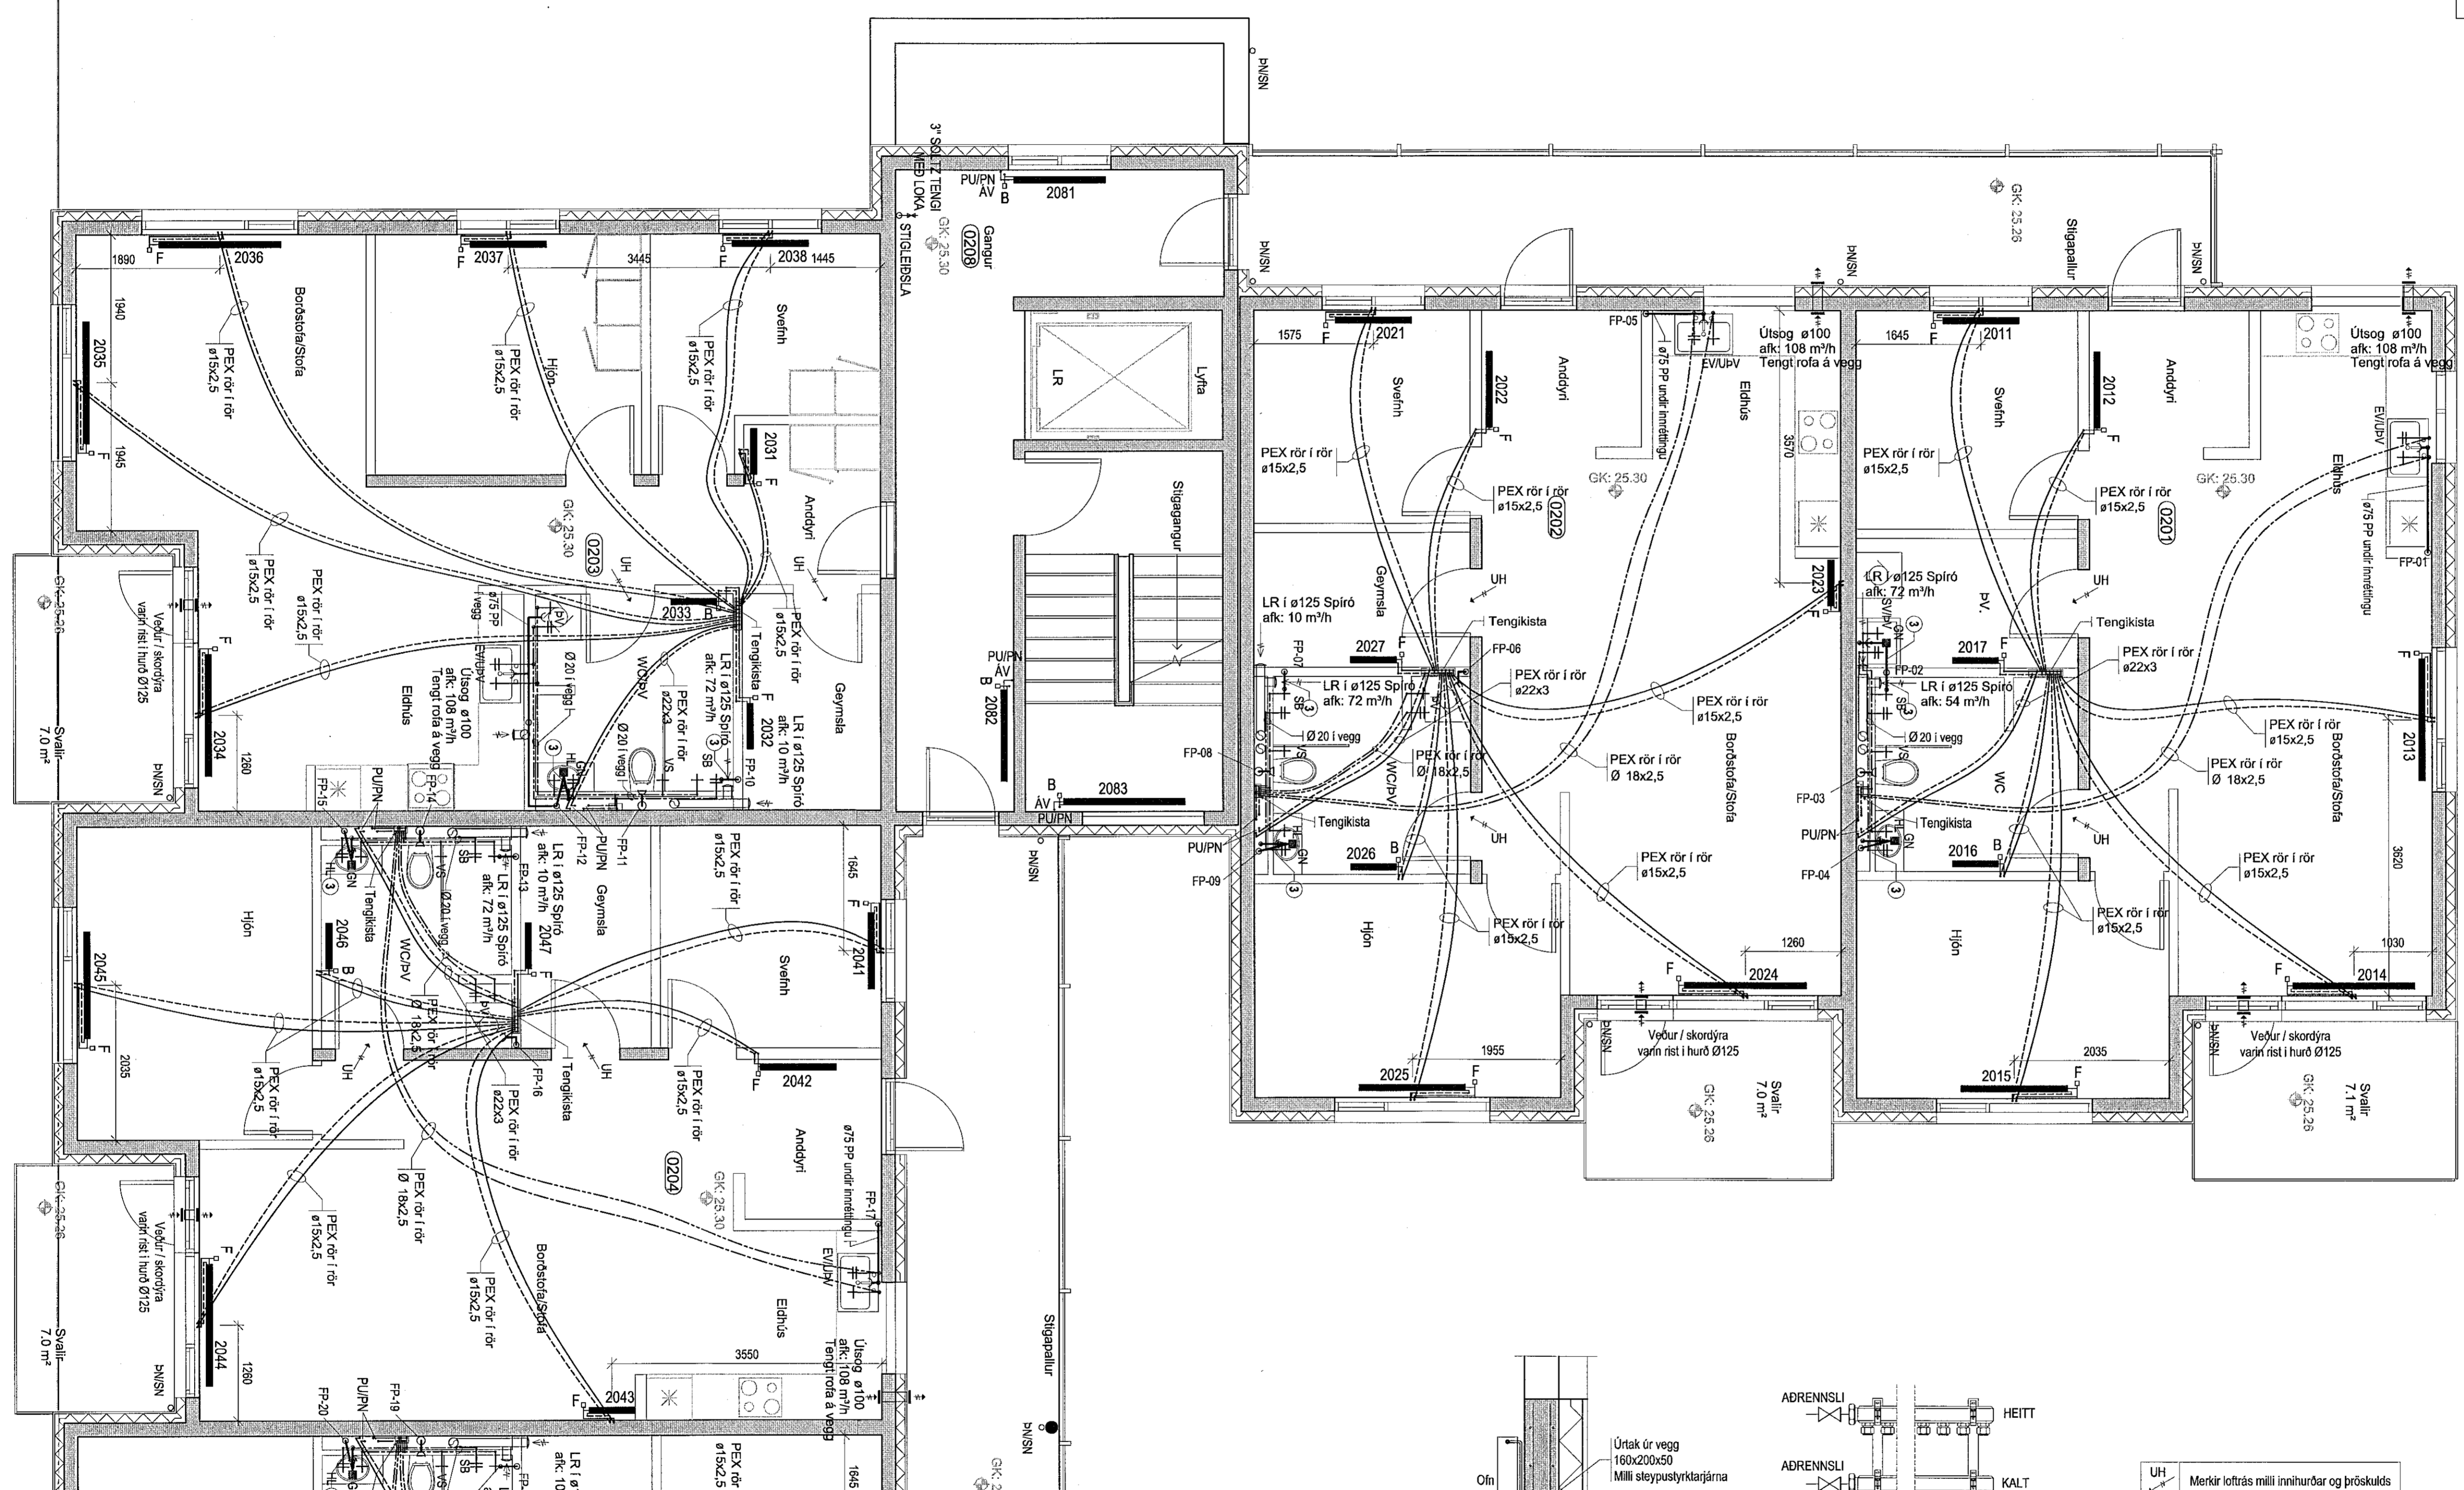


Lyklmynd

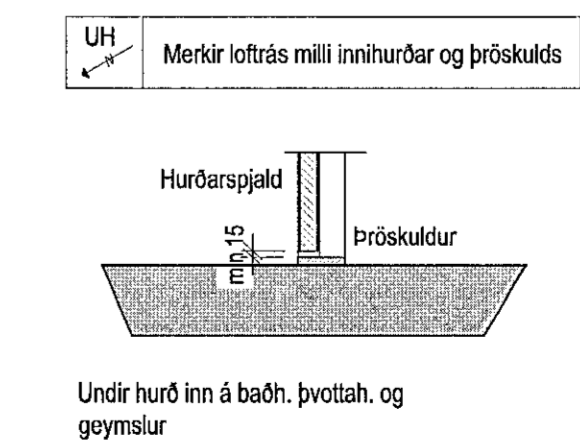


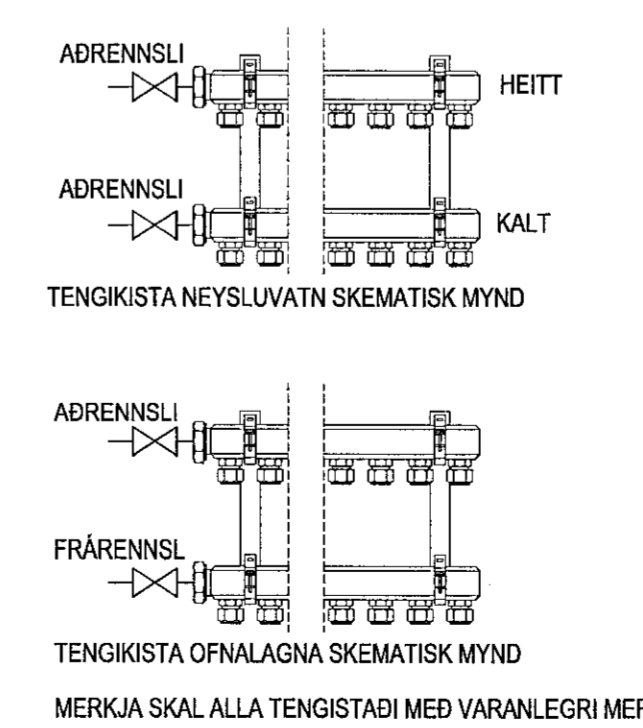

Breyting A. dags. 23.10.2019
Baðkórnum skipt út fyrir sturtur. Textar breyttast

Eskivellir 11
Hafnarfirði

Lagnakerfi:
Grunnmynd: Lagnir á 2.hæð
Þrífalagnir, ofnalagnir og loftræsting

ABS
-teiknistofa-
Jóhannes Pétursson
Kl. 010418-3959
S: 567-5197, joph@stjornet.is

Heraud:	PJ	Dagsetning:	26.02.2016
Tekud:	PJ	MKV:	1:50
Samþykkt af:		Nr. teikningar:	L-08