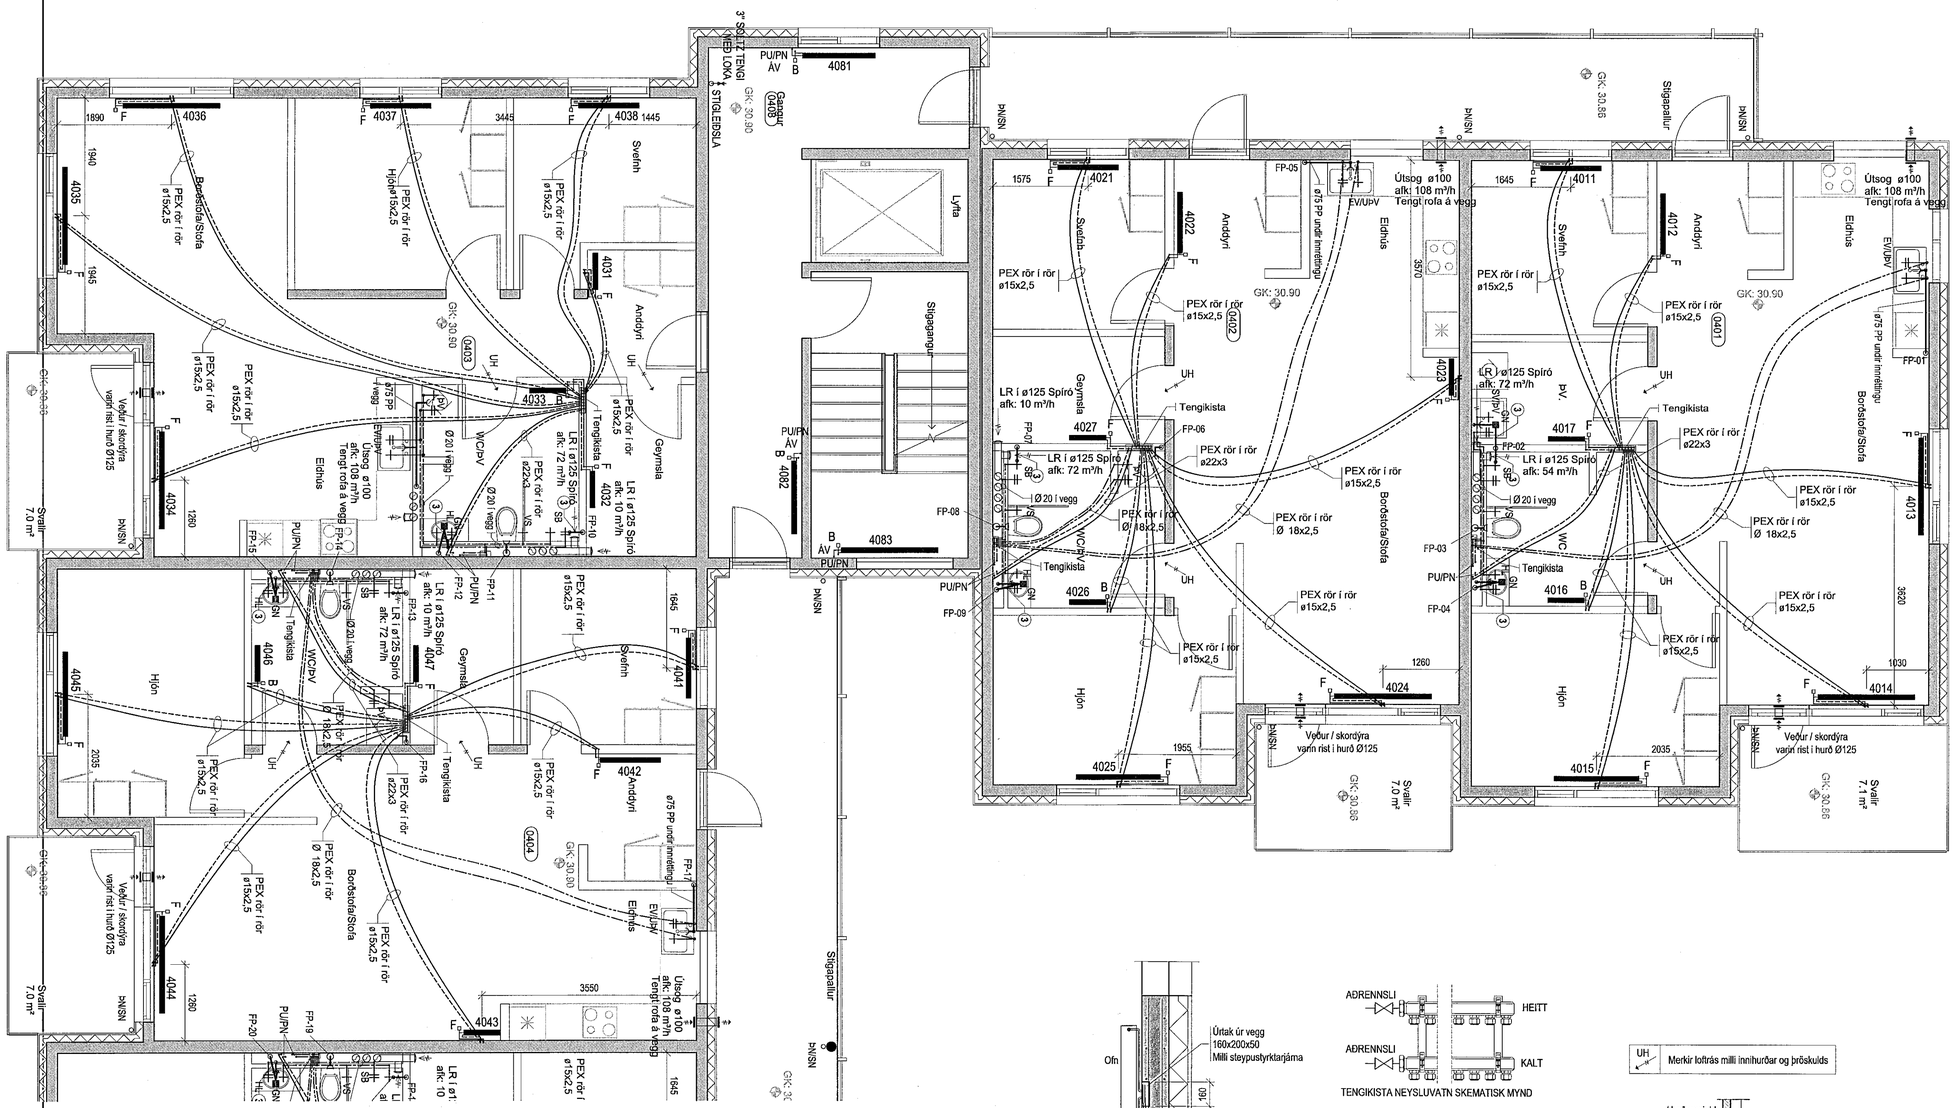

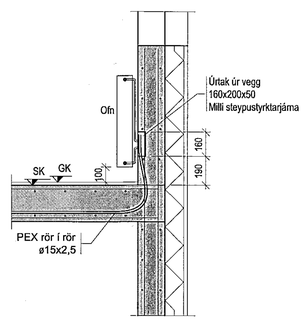

Frágangur ofnalagna við útvegg

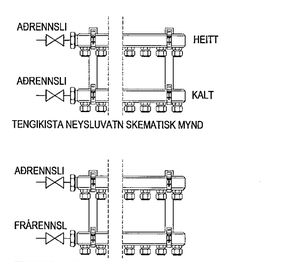

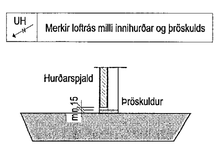

Samþykkt þann
12 NOV 2019
Byggingarfulltrúinn í Hafnarfirði
F.h. Sigurður Steinar Jónsson

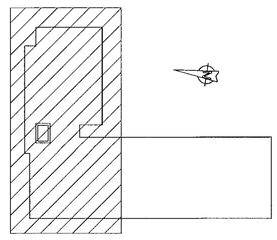

Breyting A. dags. 23.10.2019
Baðkörum skipt út fyrir sturtur. Textar breytast

Eskivellir 11
Hafnarfirði

Lagnakerfi:
Grunnmynd: Lagnir á 4.hæð
Þrifalagnir, ofnalagnir og loftræsting

ABS -teiknistofa-
Jóhannes Pétursson
Kt. 010448-3959
S: 567-5147- johp@simnet.is
Skriftúr hönnuður

Hannað: PJ	Dagsetning: 26.02.2016
Teiknað: PJ	MKV: 1:50
Samþykkt aðalhönnuður	Nr. teikningar: L-12