
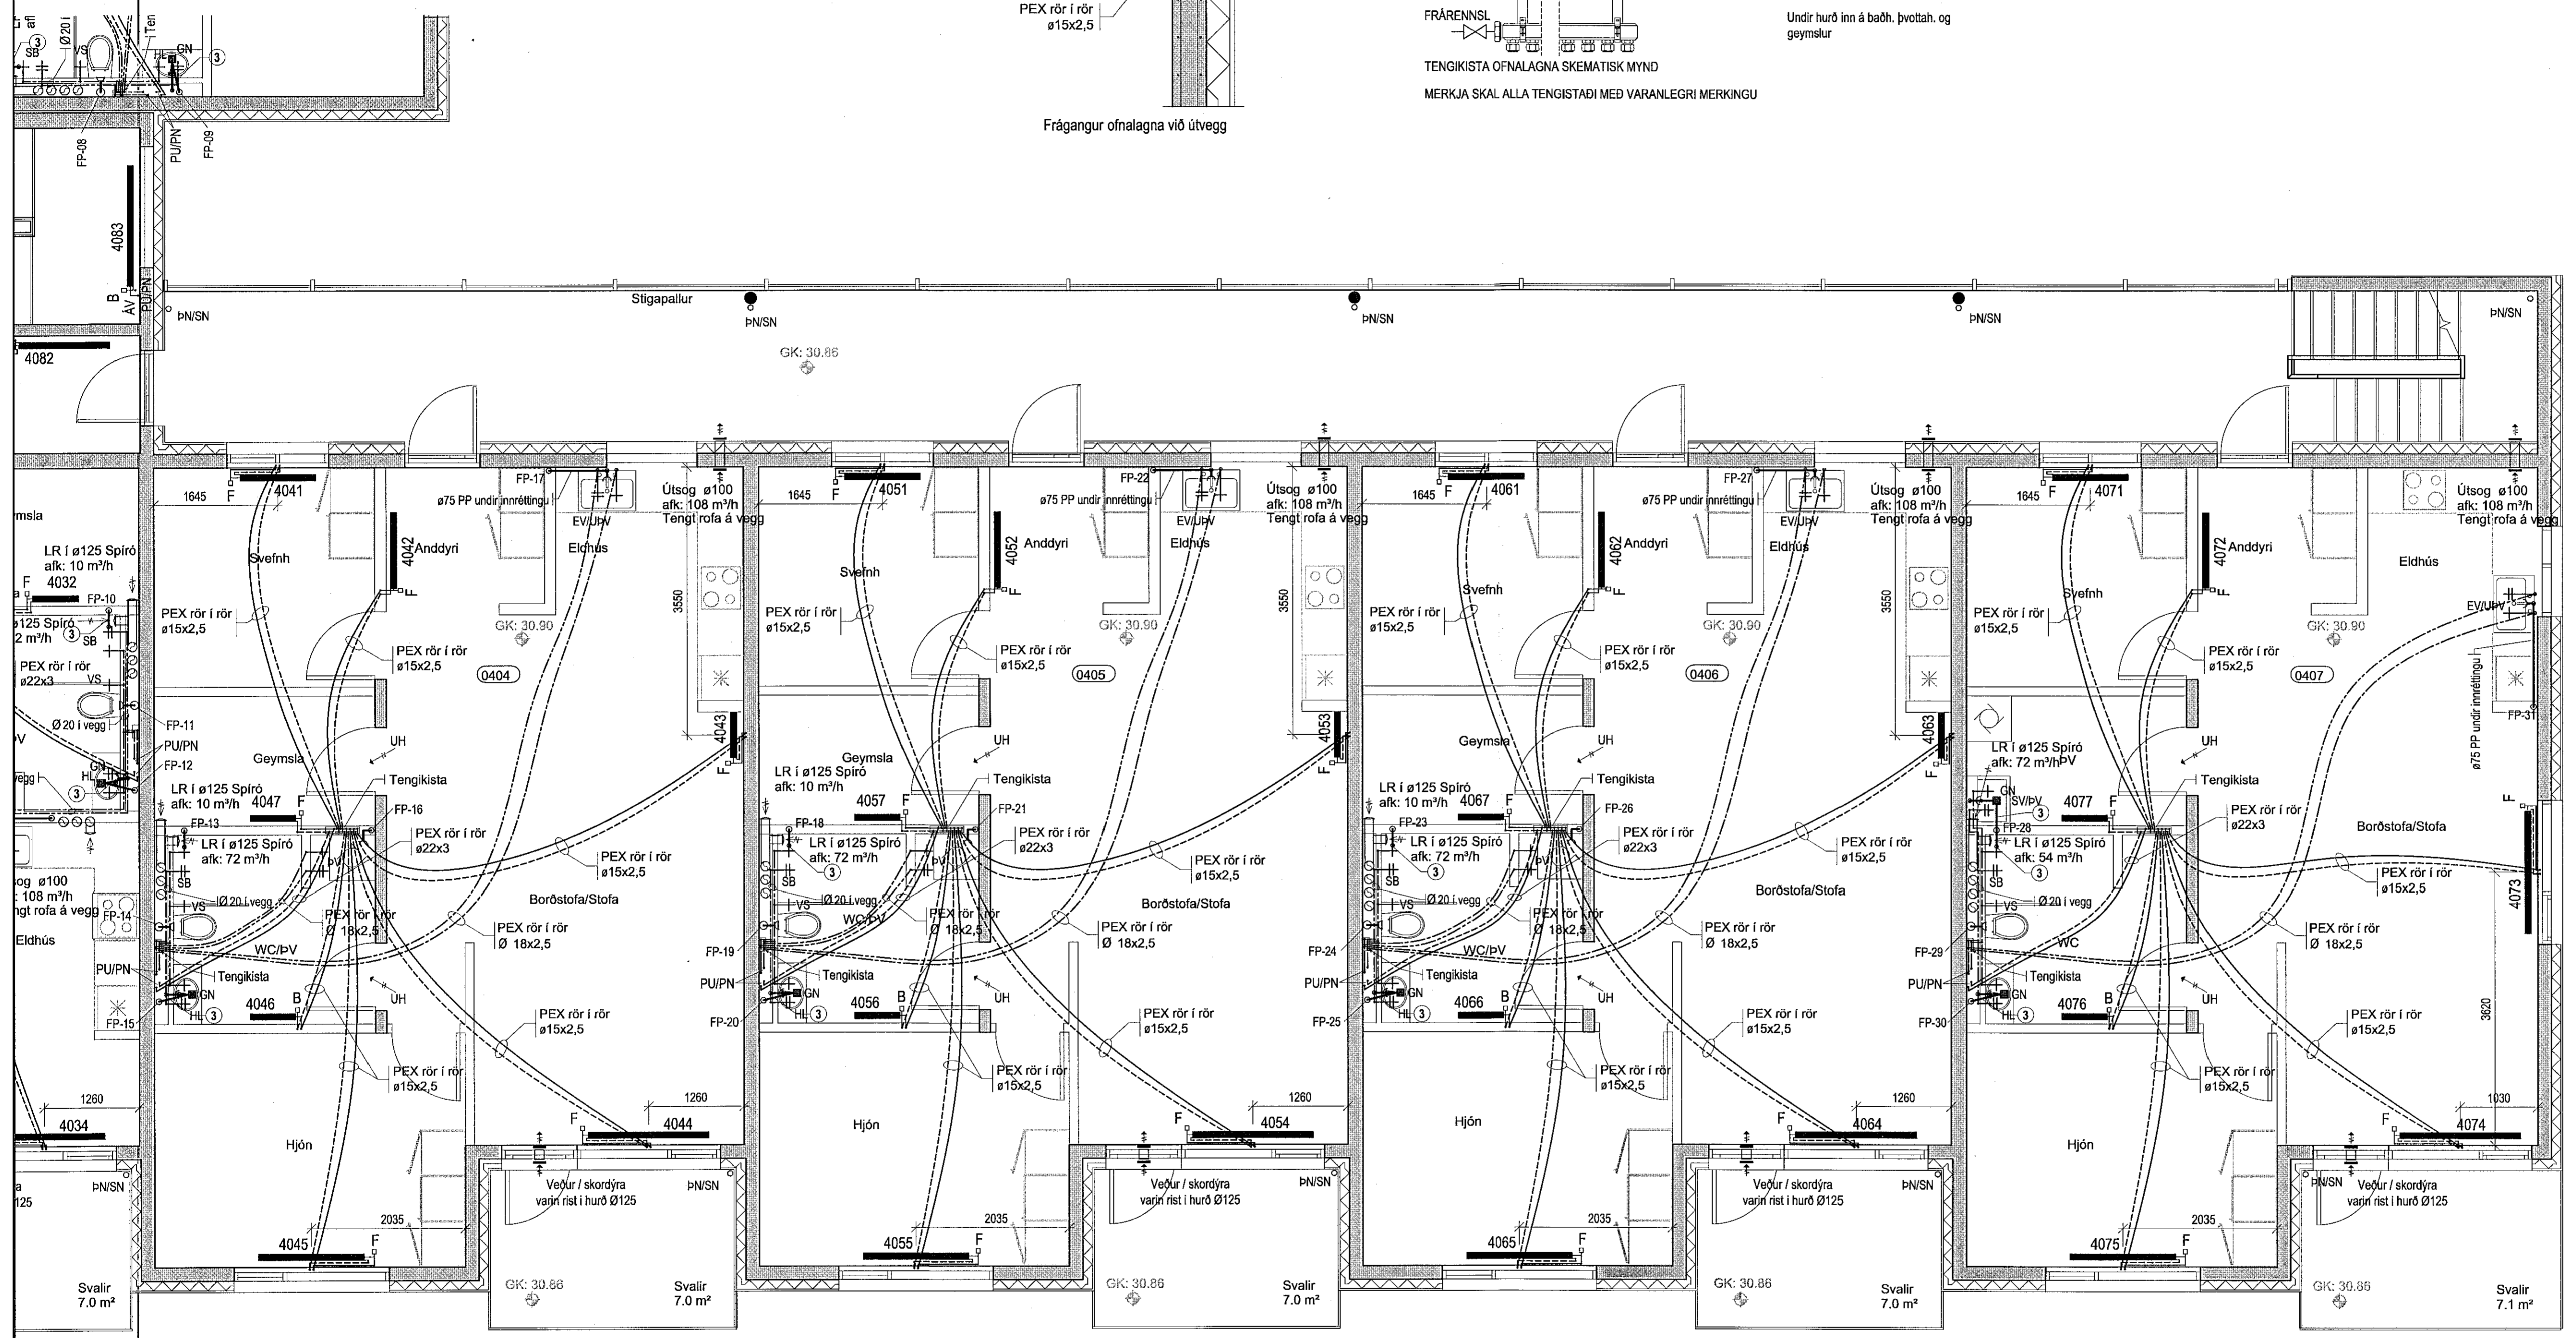
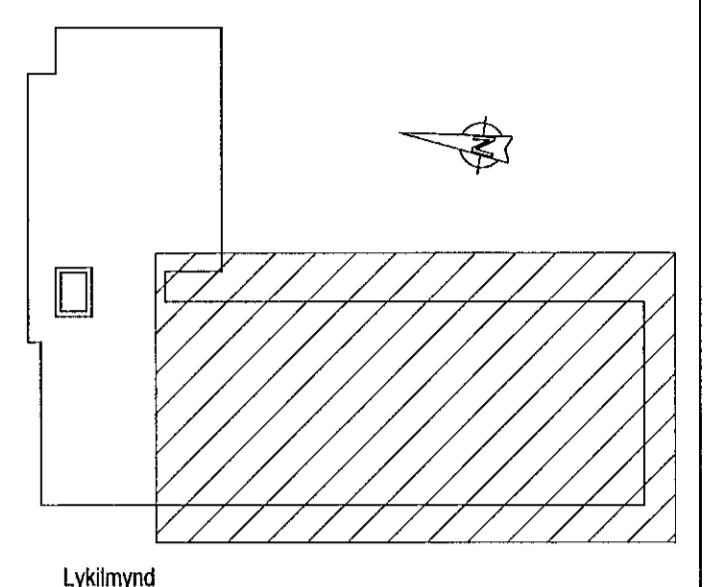
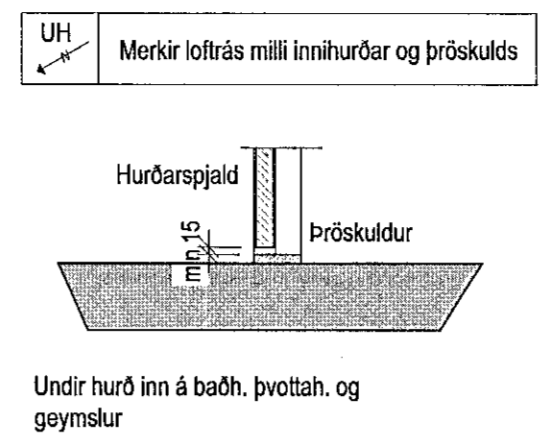
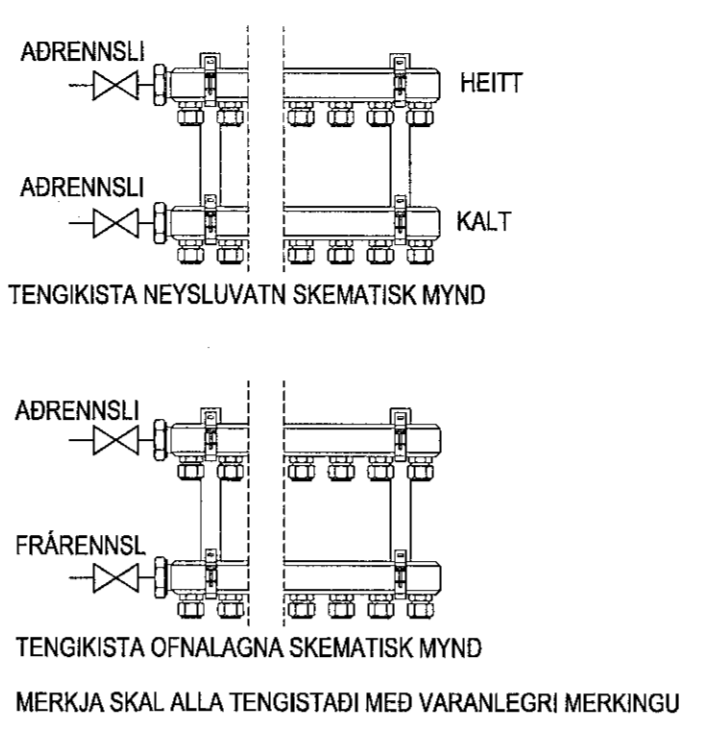


Samykktt þann
12 NOV 2019
Byggingarfulltrúinn í Hafnarfirði
F.h. Sigurður Steinar Jónsson

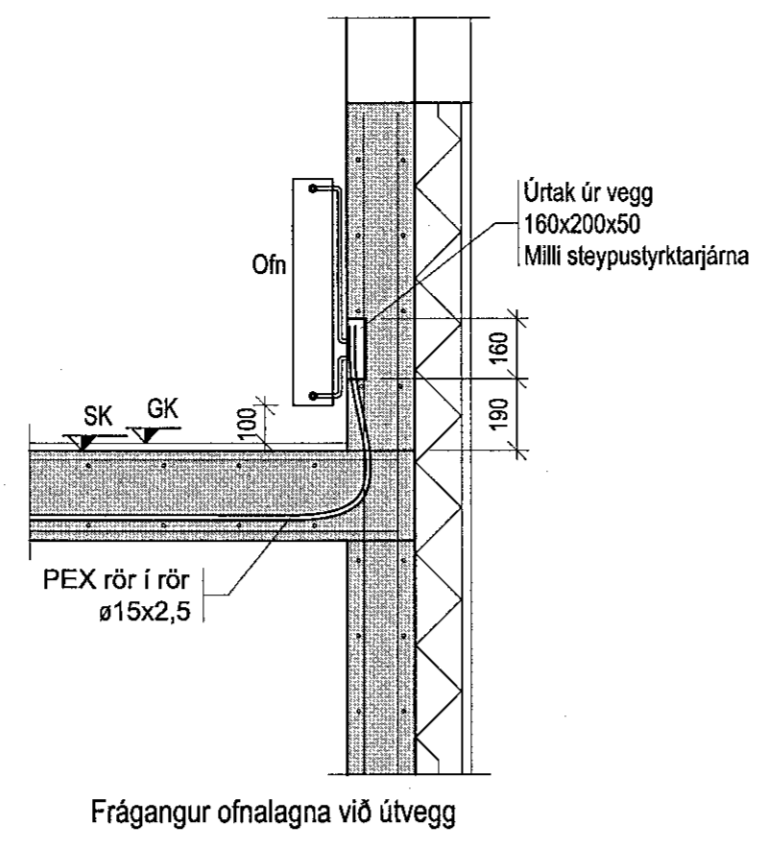

Breyting A. dags. 23.10.2019
Baðkórur skipt út fyrir sturtur. Textar þröstast

Eskivellir 11
Hafnarfirði

Lagnakerfi:
Grunnmynd: Lagnir á 4.hæð
Þrifalagnir, ofnalagnir og loftæsting

ABS -teknistofa-
Jóhannes Pétursson
Kl. 010448-3959
S: 367-5107-joh@simnet.is

Flisnúmer:	PJ	Dagsetning:	26.02.2016
Talnúmer:	PJ	MKV:	1:50
Samþykkt af:		Númer:	L-13