

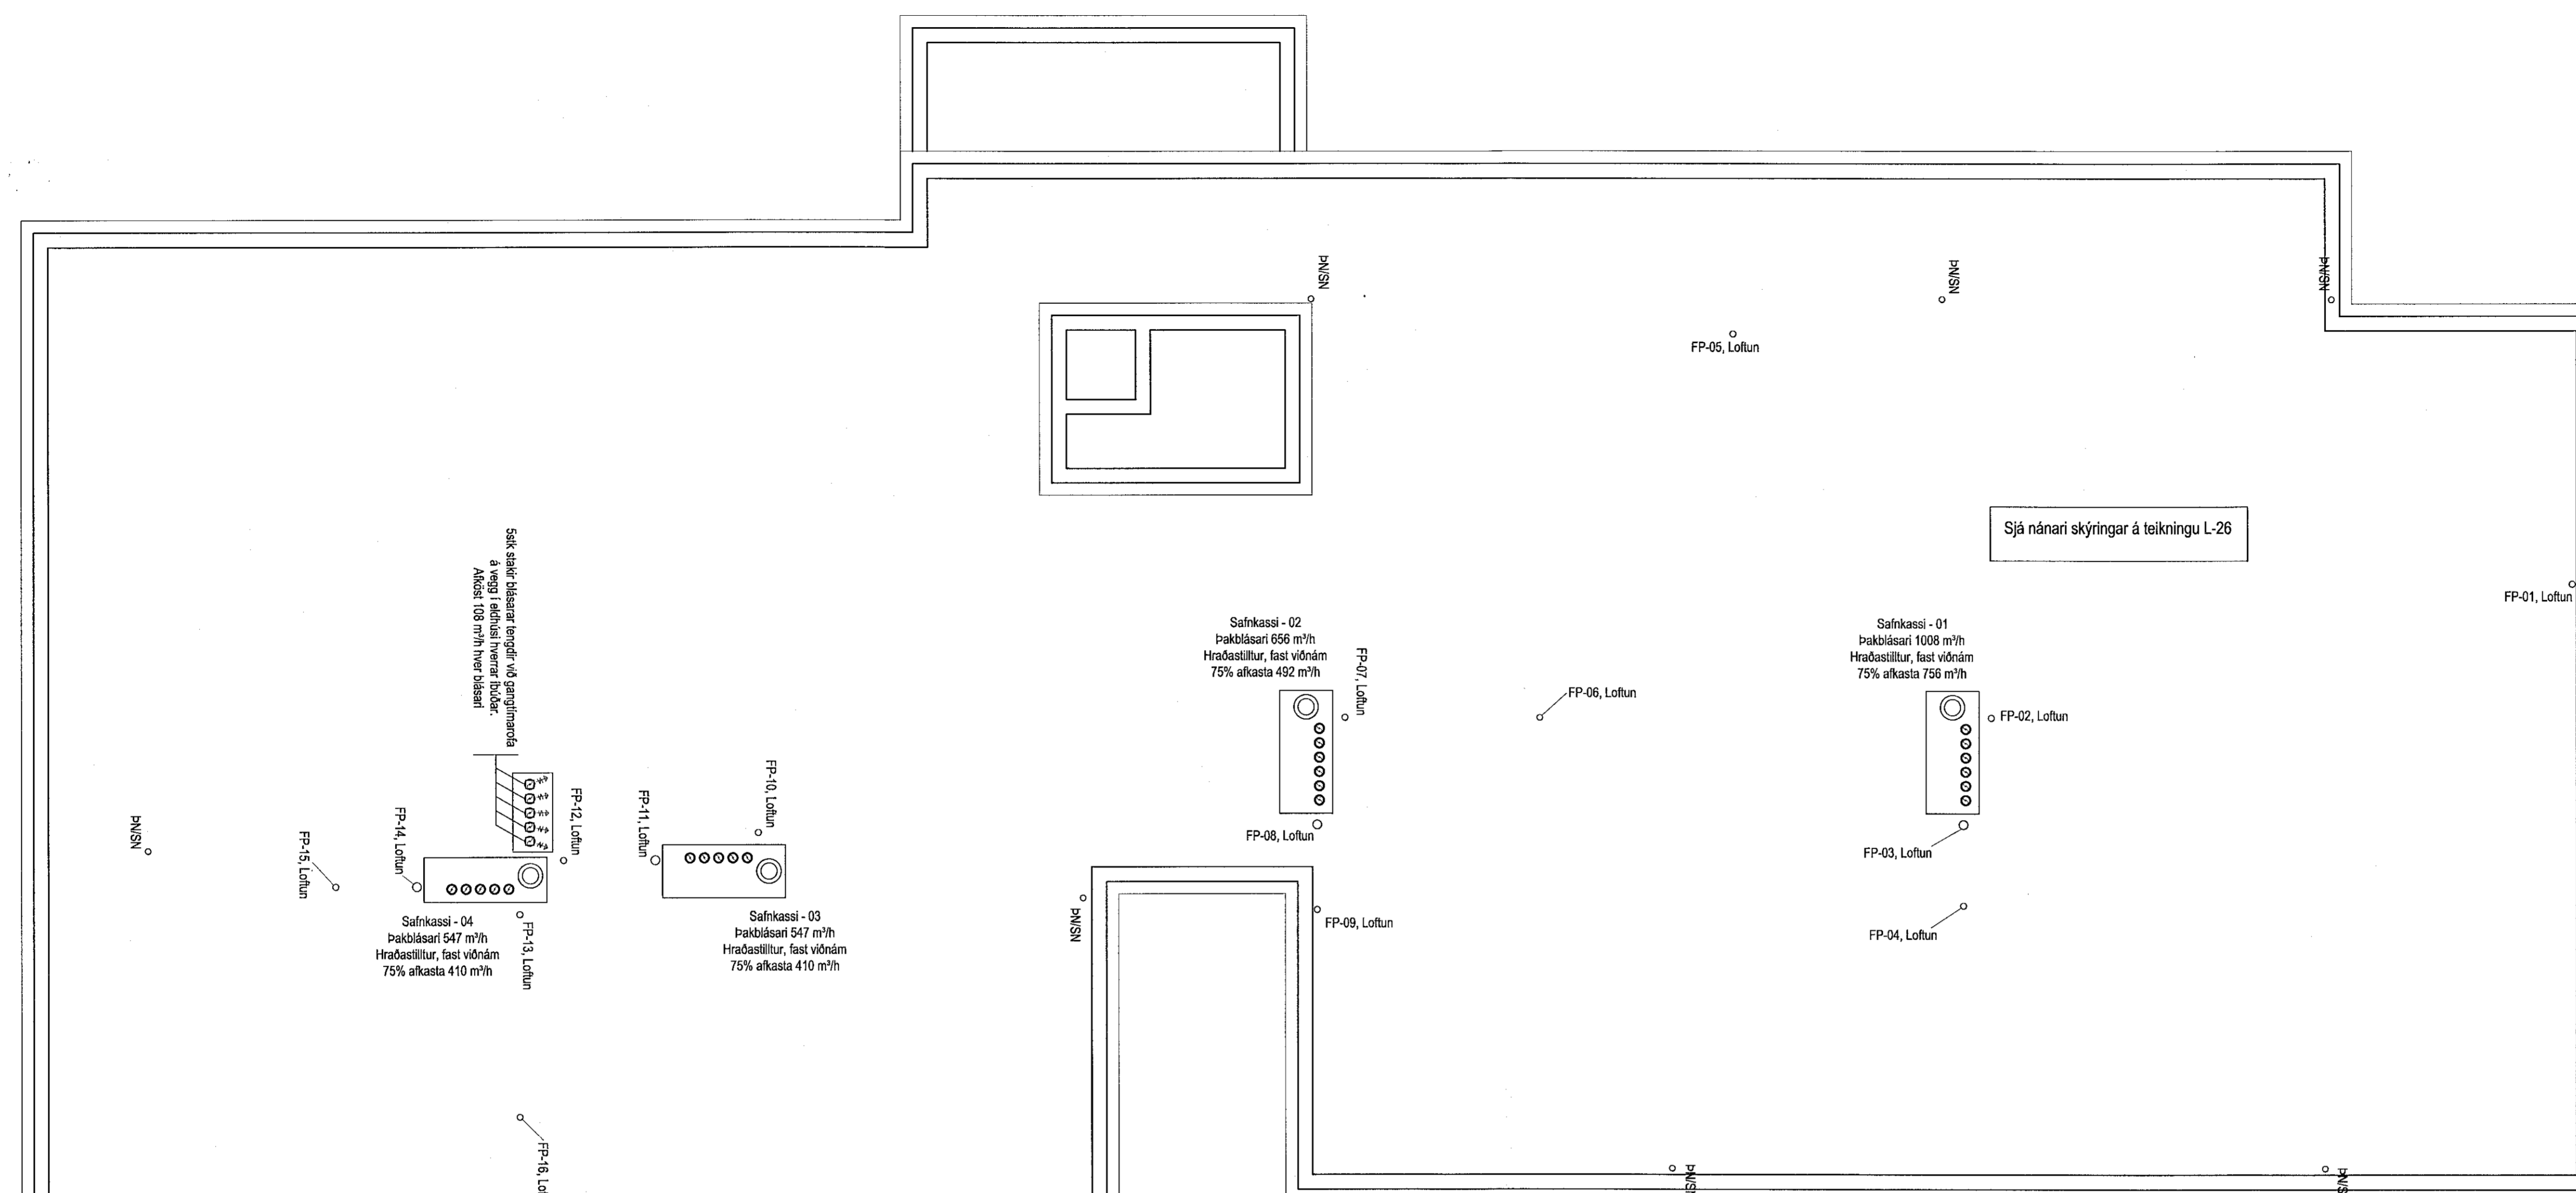


Lykilmynd

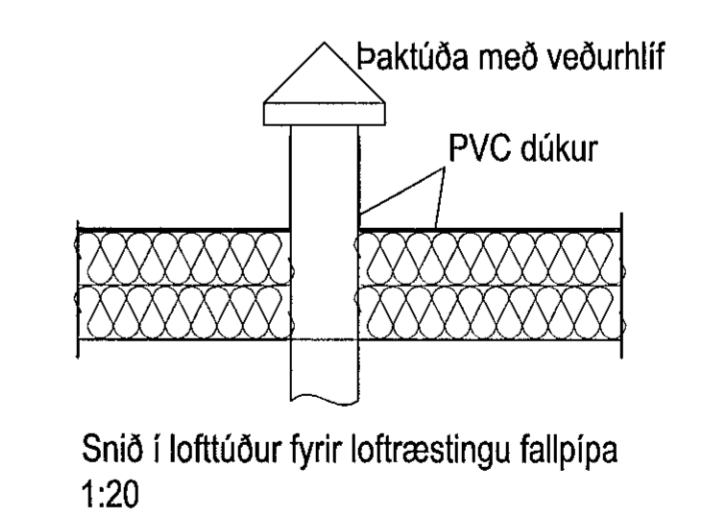

Sjá nánari skýringar á teikningu L-26

- Safnkassi - 01
Pakblásari 1008 m³/h
Hraðastíllur, fast vörnám
75% afkastast 756 m³/h
- Safnkassi - 02
Pakblásari 656 m³/h
Hraðastíllur, fast vörnám
75% afkastast 492 m³/h
- Safnkassi - 03
Pakblásari 547 m³/h
Hraðastíllur, fast vörnám
75% afkastast 410 m³/h
- Safnkassi - 04
Pakblásari 547 m³/h
Hraðastíllur, fast vörnám
75% afkastast 410 m³/h

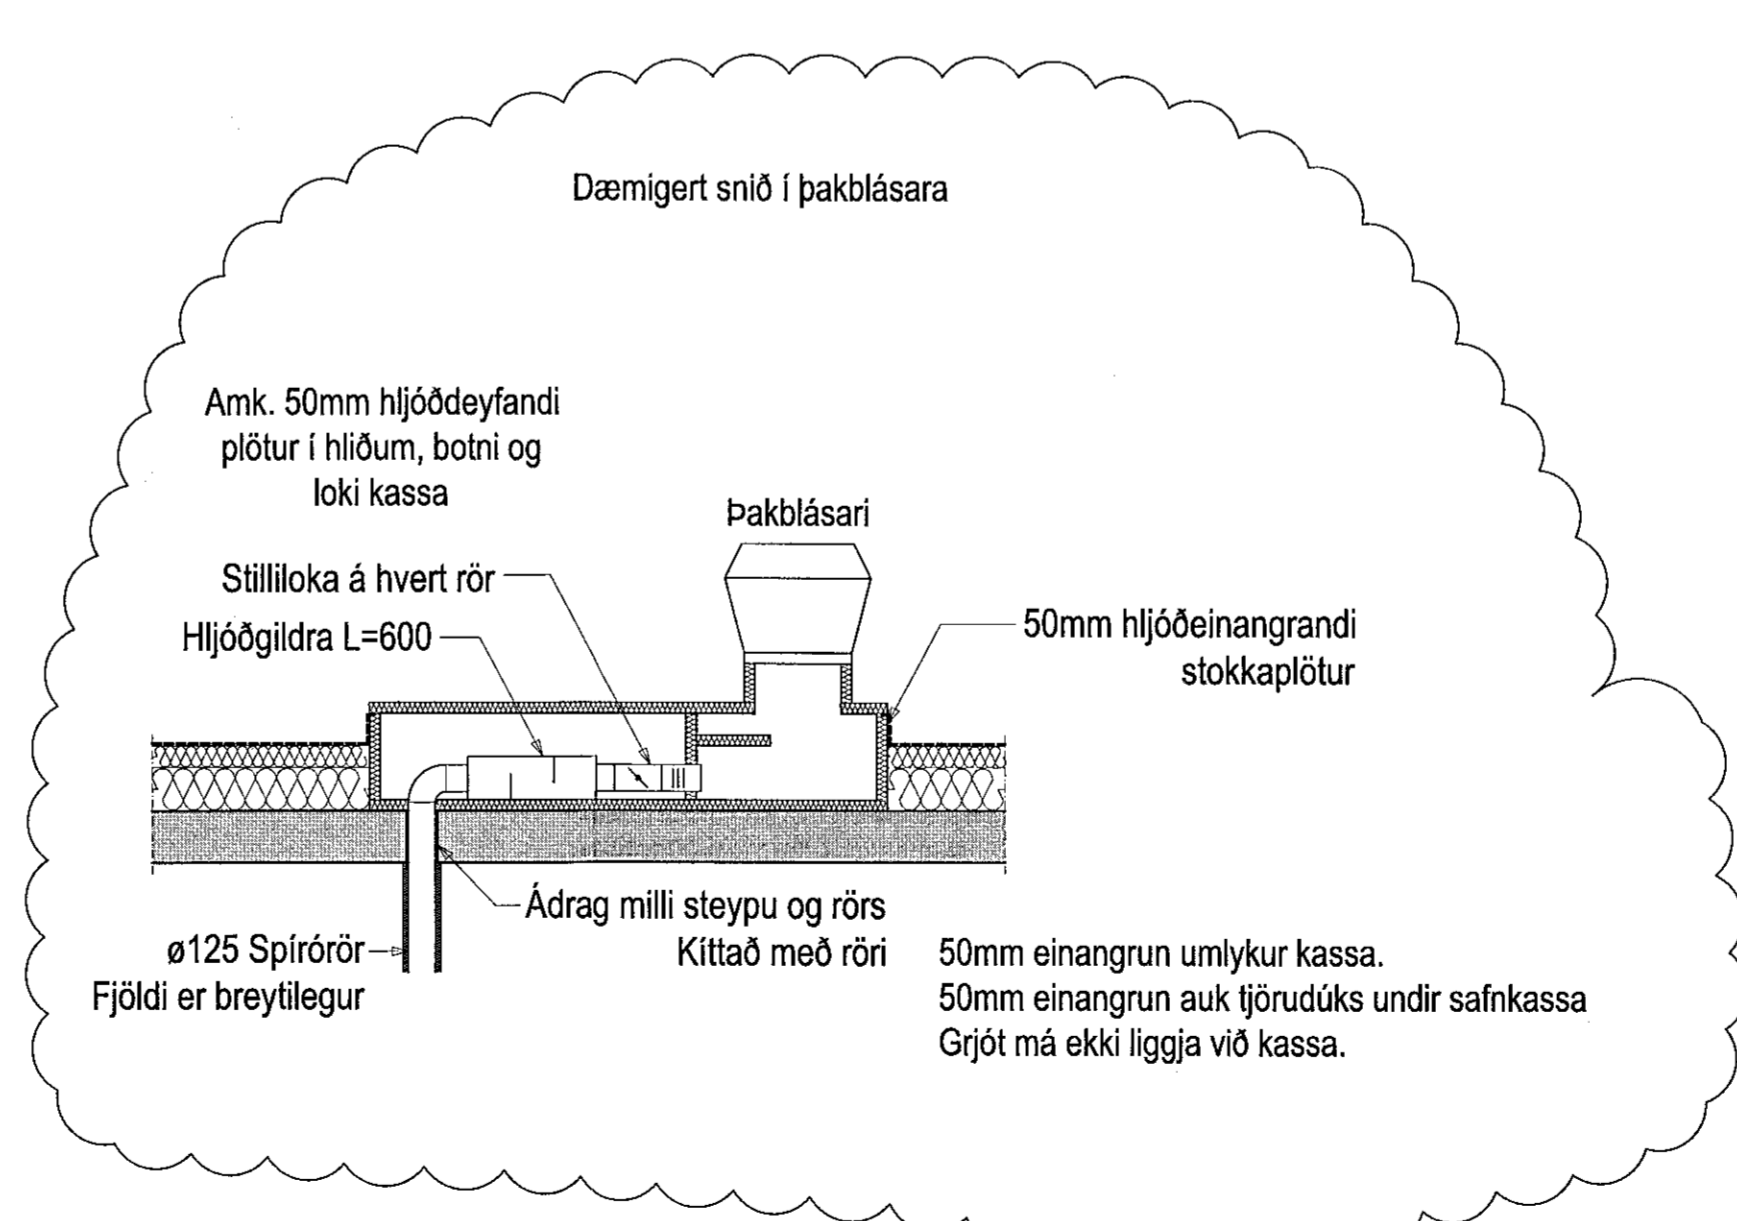

Breyting A. dags. 23.10.2018
Númer á safnkassum færð inn og afköst blásara leiddrétt.
Hjóðdempanði börkum bætt við safnkassa.

Breyting B. dags. 18.12.2018
Sniði í safnkassa breytt.

Eskivellir 11
Hafnarfirði

Lagnakerfi:
Grunnmynd: Lagnir á þaki
Þrifalagnir og loftræsting

ABS
-teiknistofa-

Jóhannes Pétursson
Kt. 010418-3959
Sí: 567-5107 - jhp@absnet.is

Hamad:	PJ	Dagsetning:	26.02.2016
Teknað:	PJ	MKV:	1:50
Safntekni afhöfundur:		Nr. skýringar:	L-18