

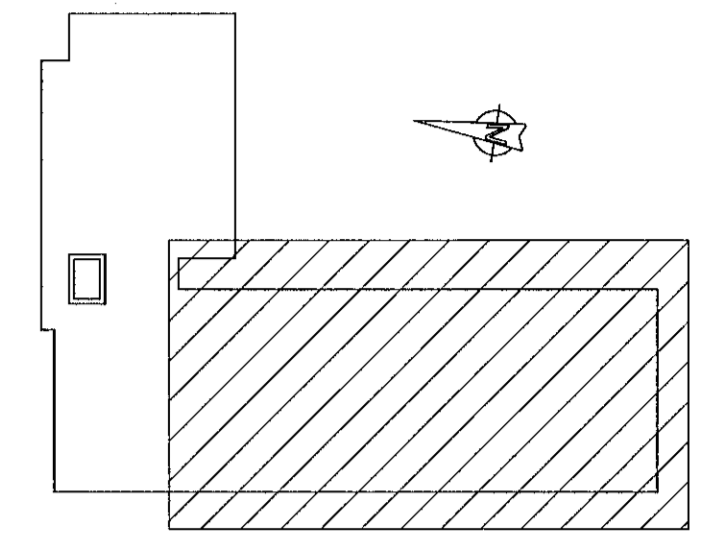
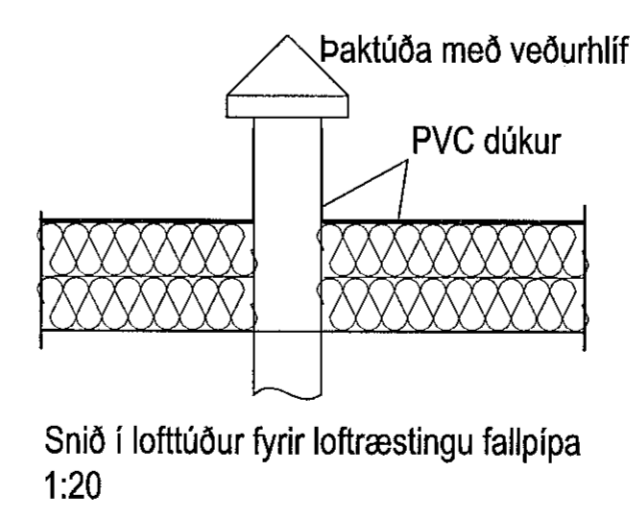


Samþykkt þann
12 NOV 2019
Byggingarfulltrúinn í Hafnarfirði
F.h. Sigurður Steinar Jónsson

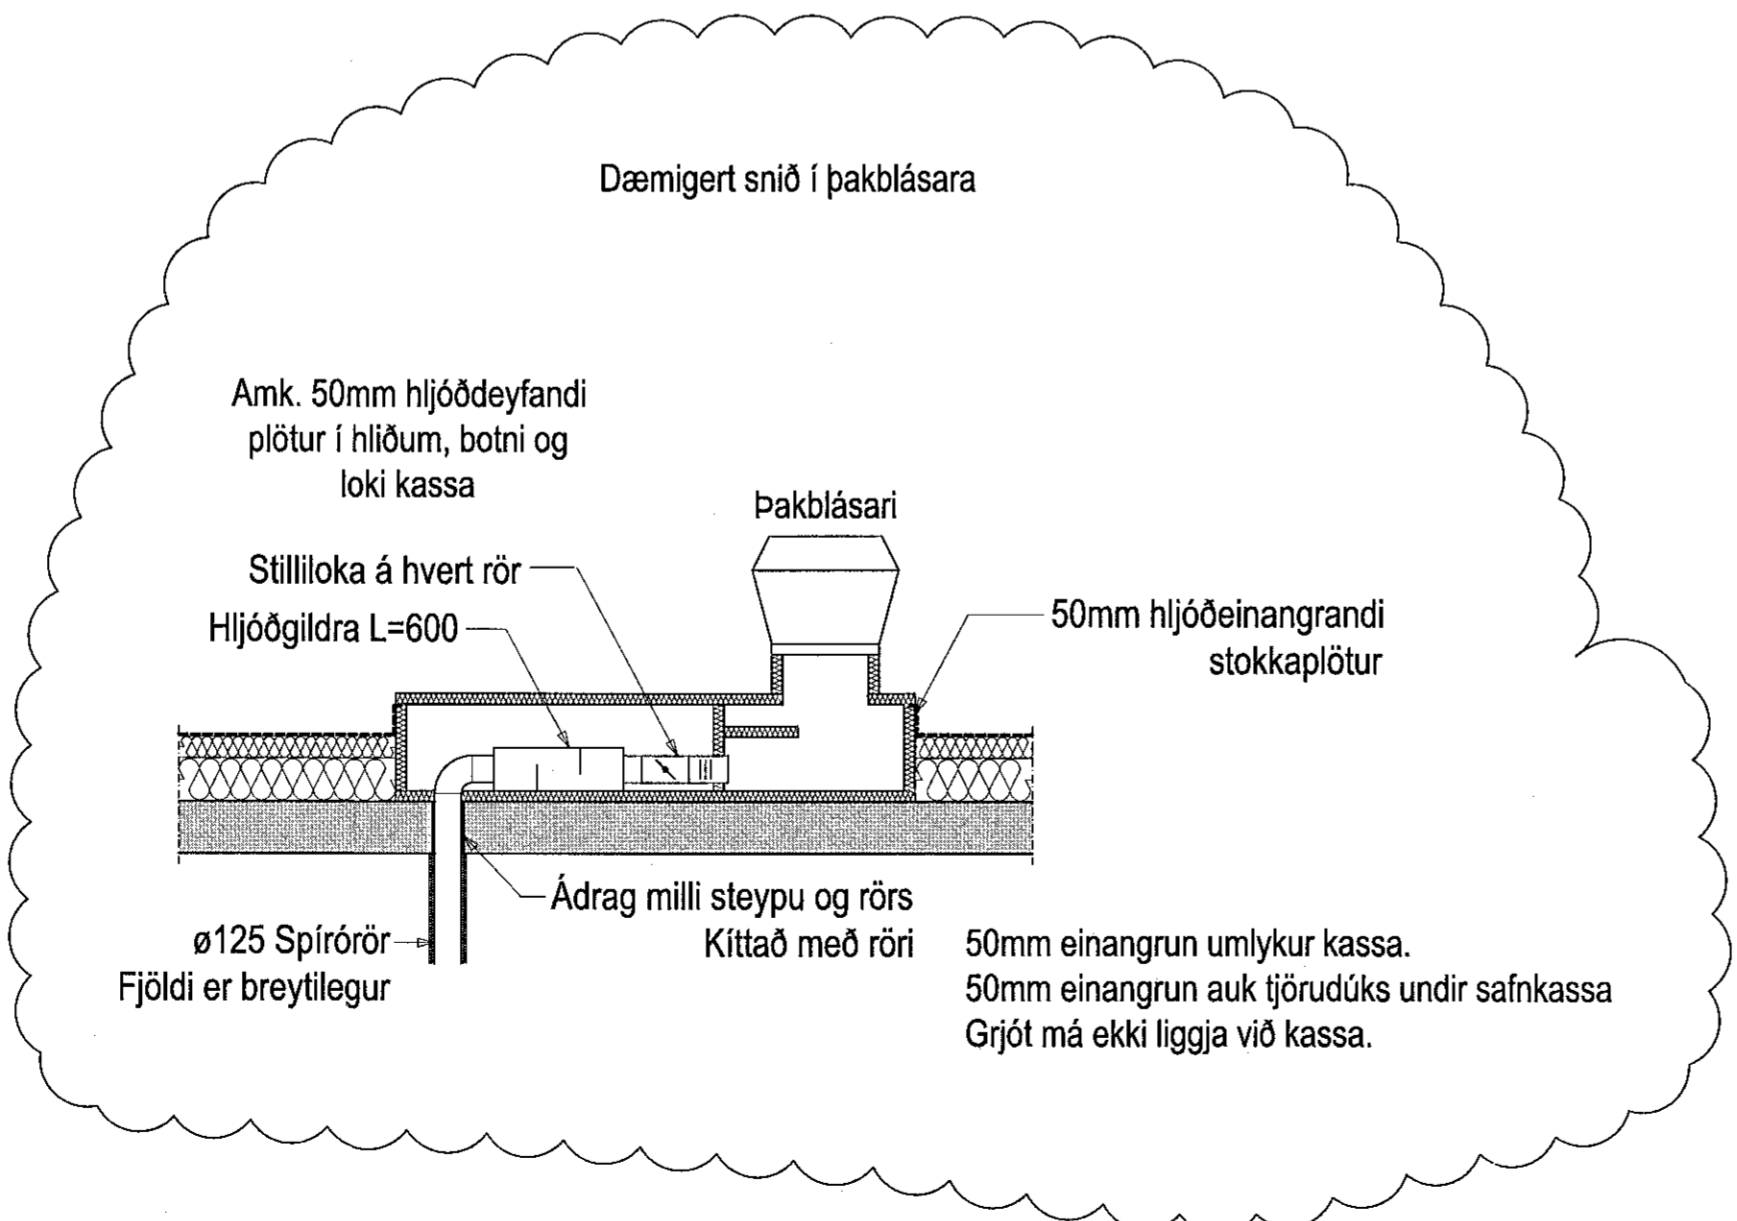

Lykilmýnd

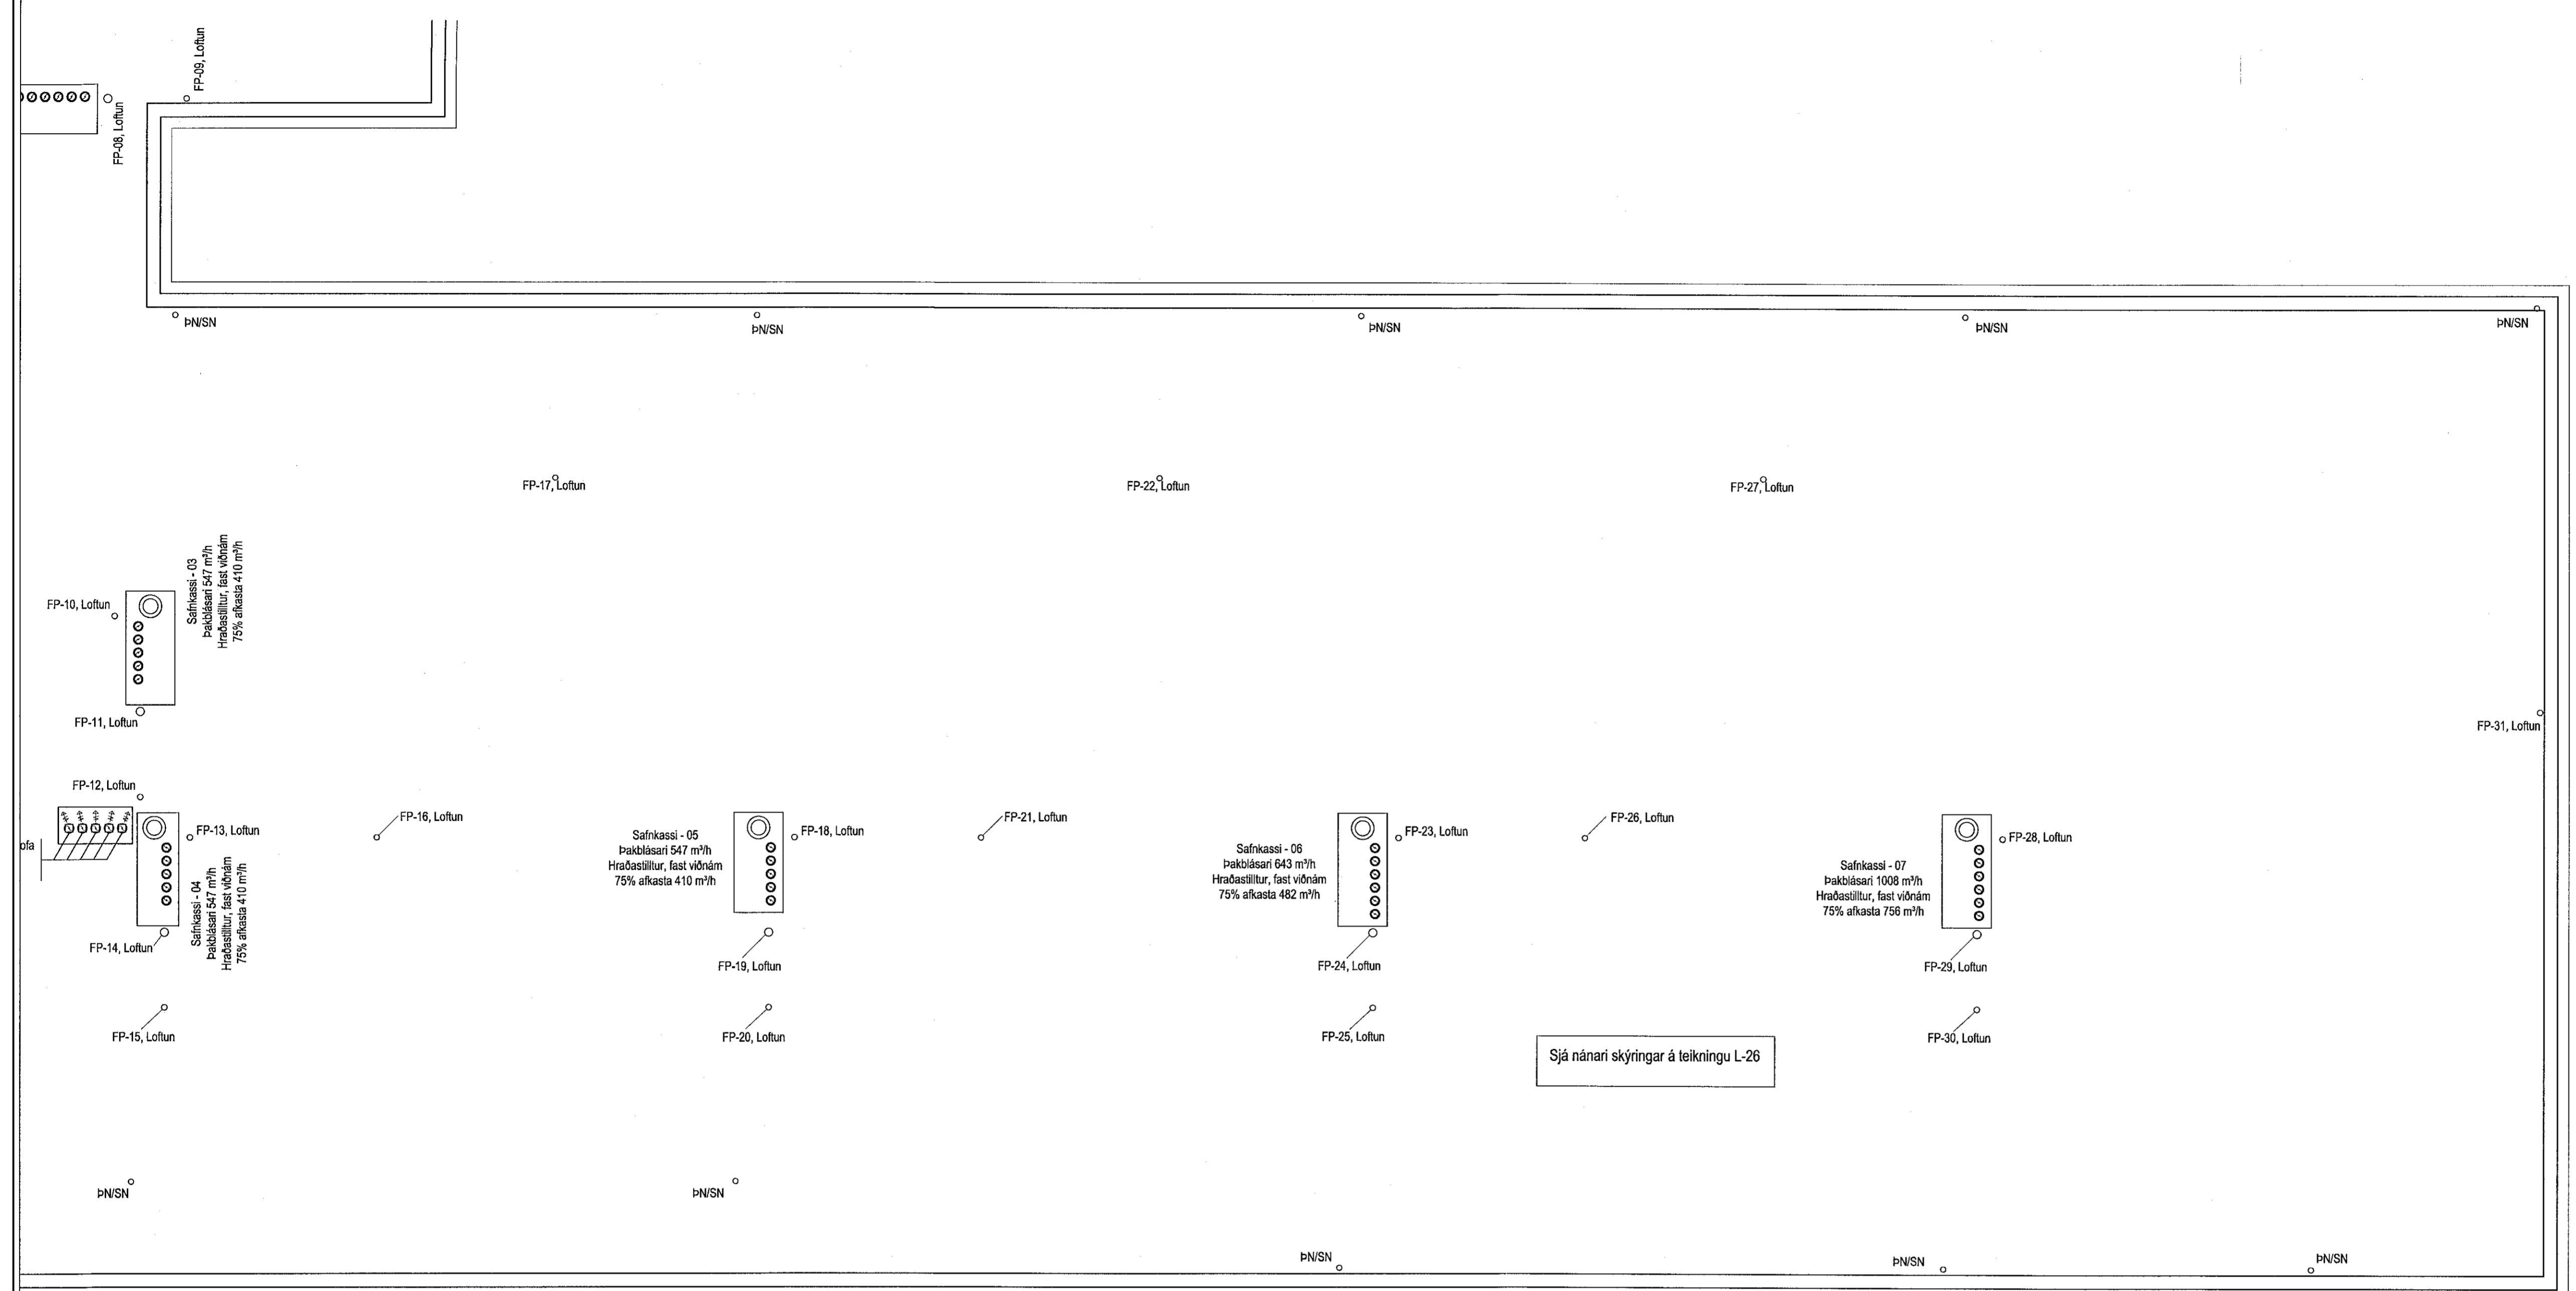

Breyting A dags. 23.10.2018
Númer á safnkössum færð inn og afbót blásara leiðrétt.
Hjóðdempanði borkum bætt við safnkassa.

Breyting B dags. 18.12.2018
Sniði í safnkassa breytt.

Eskivellir 11
Hafnarfirði

Lagnakerfi:
Grunnmýnd: Lagnir á þaki
Prífalagnir og loftræsting

ABS
-teiknistofa-
Jóhannes Pétursson
Kl. 01048-3959
Sí: 567-5107 - joku@abst.is

Höfundur:	PJ	Dagsetning:	26.02.2016
Teknað:	PJ	MKV:	1:50
Samþykkt aðstoðun:		Nr. skýrings:	L-19