


Samþykkt þann
12 NOV 2019
Byggingarfulltrúinn í Hafnarfirði
F. H. Sigurður Steinar Jónsson

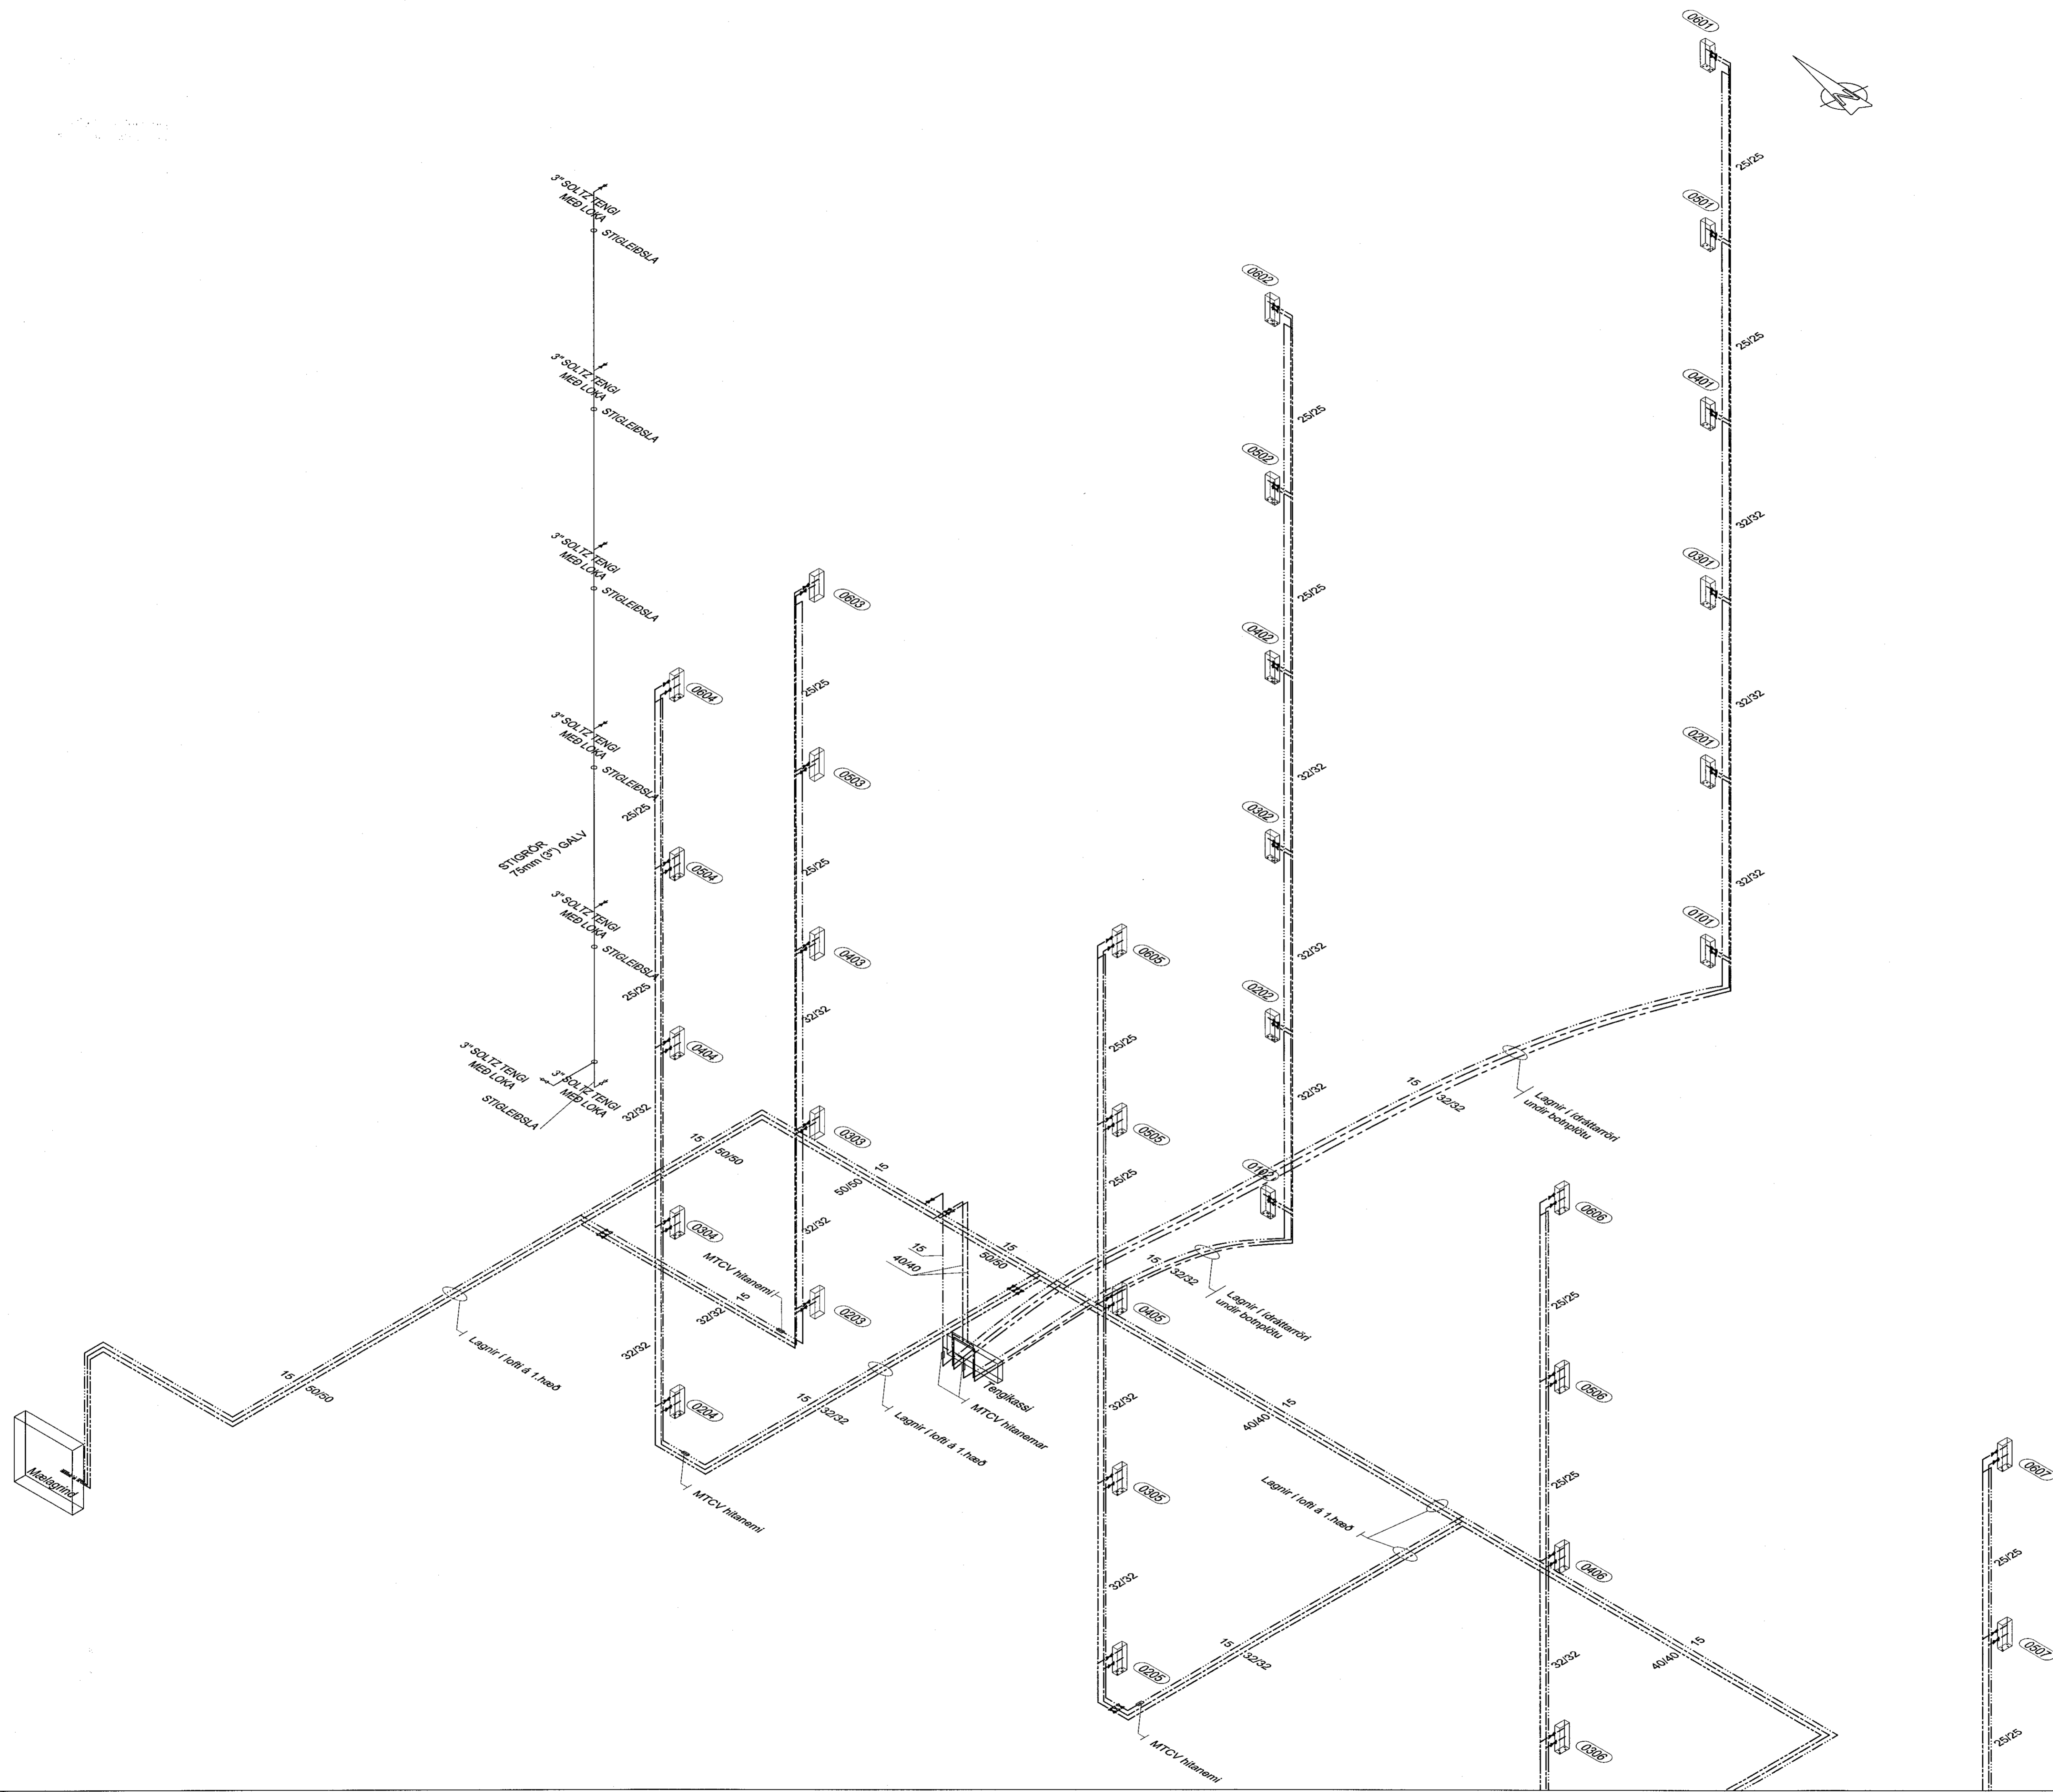

Breyting A... dags. 23.10.2019
Hringrásarkign lengd. Hlilanum bætt inná teikningu.

Eskvillir 11
Hafnarfirði

Lagnakerfi:
Neyslutvatnslagnir
Rúmmynd lagna í sameign og stofna að tengikistum íbúða.

ABS
-teiknistofa-
Jóhannes Pétursson
Kl. 010449-3959
Sí: 567-5197 - jph@absm.net.is

Fléttu:	PJ	Dagsetning:	26.02.2016
Tekni:	PJ	MKV:	1:50
Samþykkt af:		Nr. í teikningu:	L-25