




Lárétt deili - D.64
mkv. 1 : 5

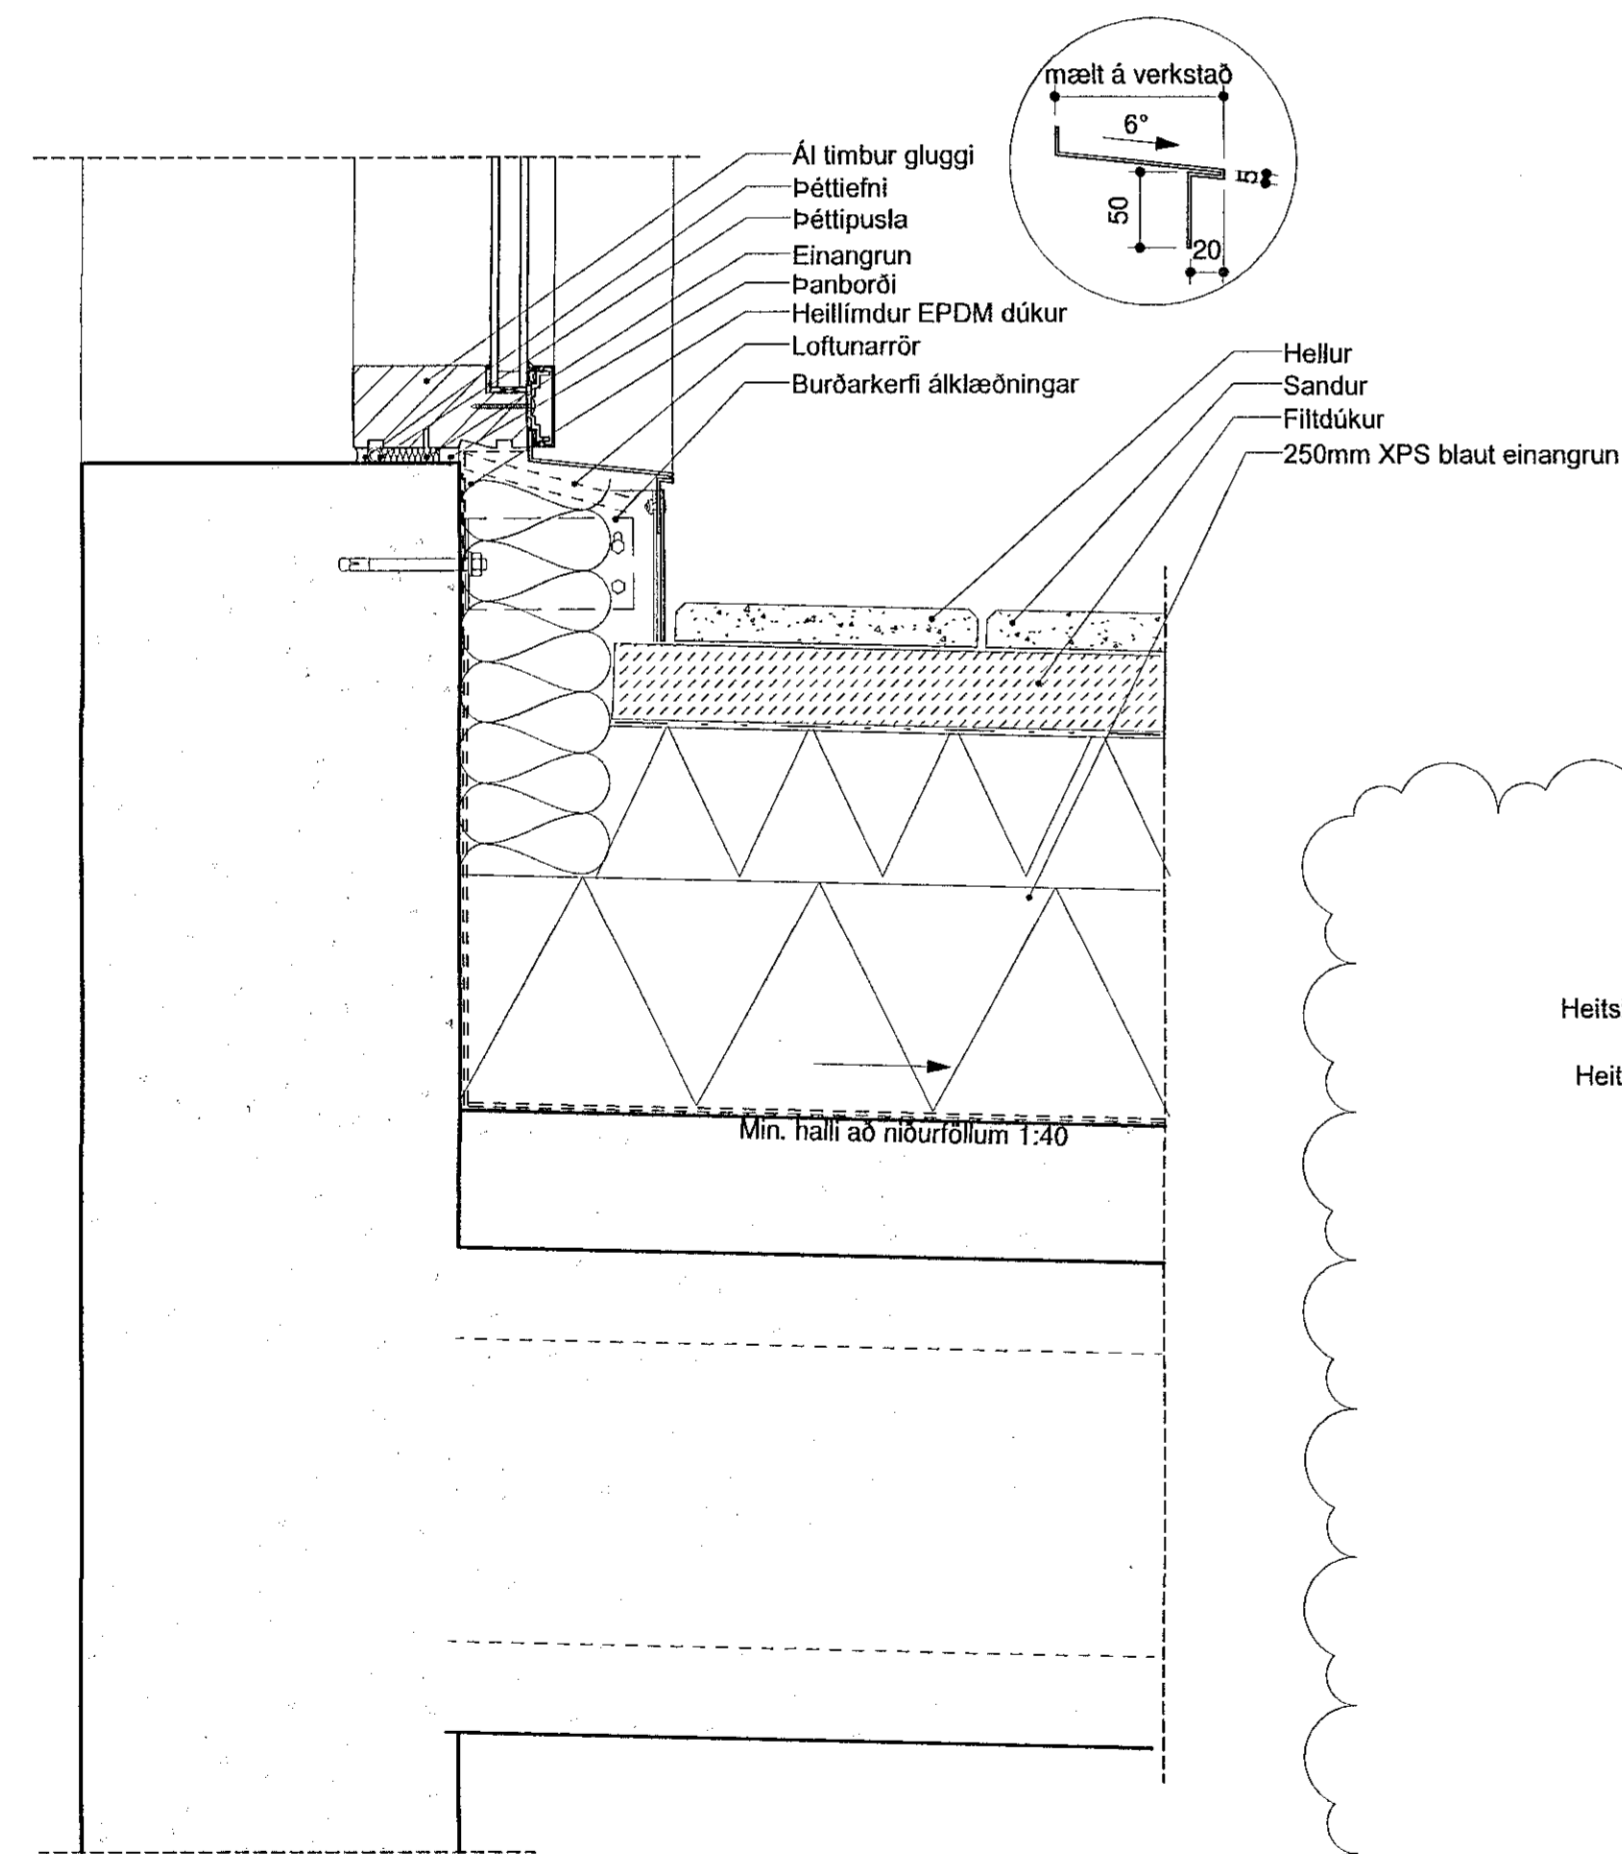


Lóðrétt deili - D.63
mkv. 1 : 5

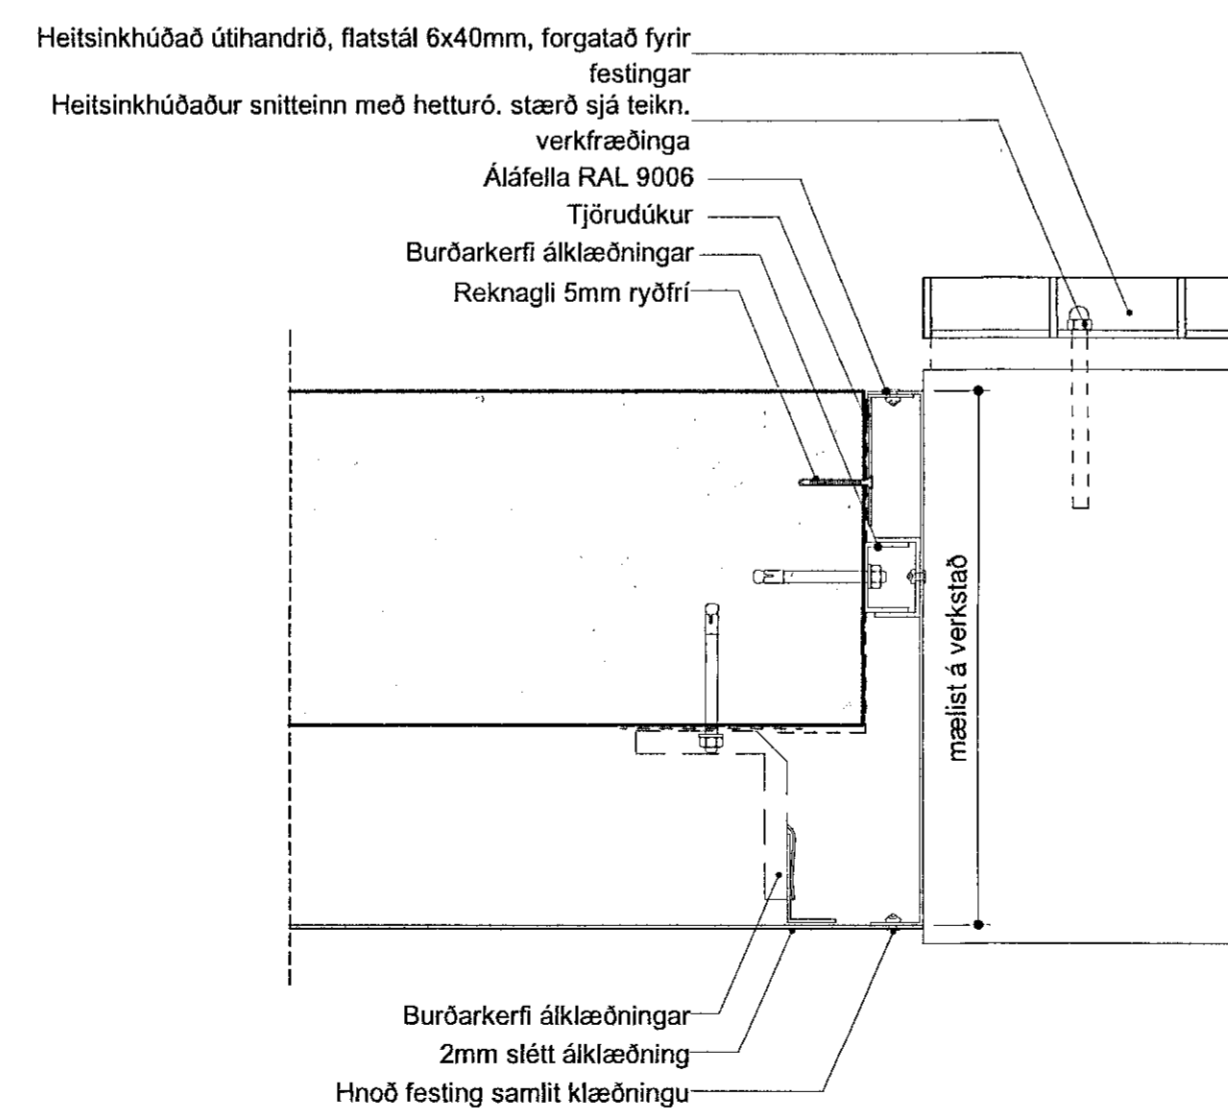


Lárétt deili - 67b
mkv. 1 : 5

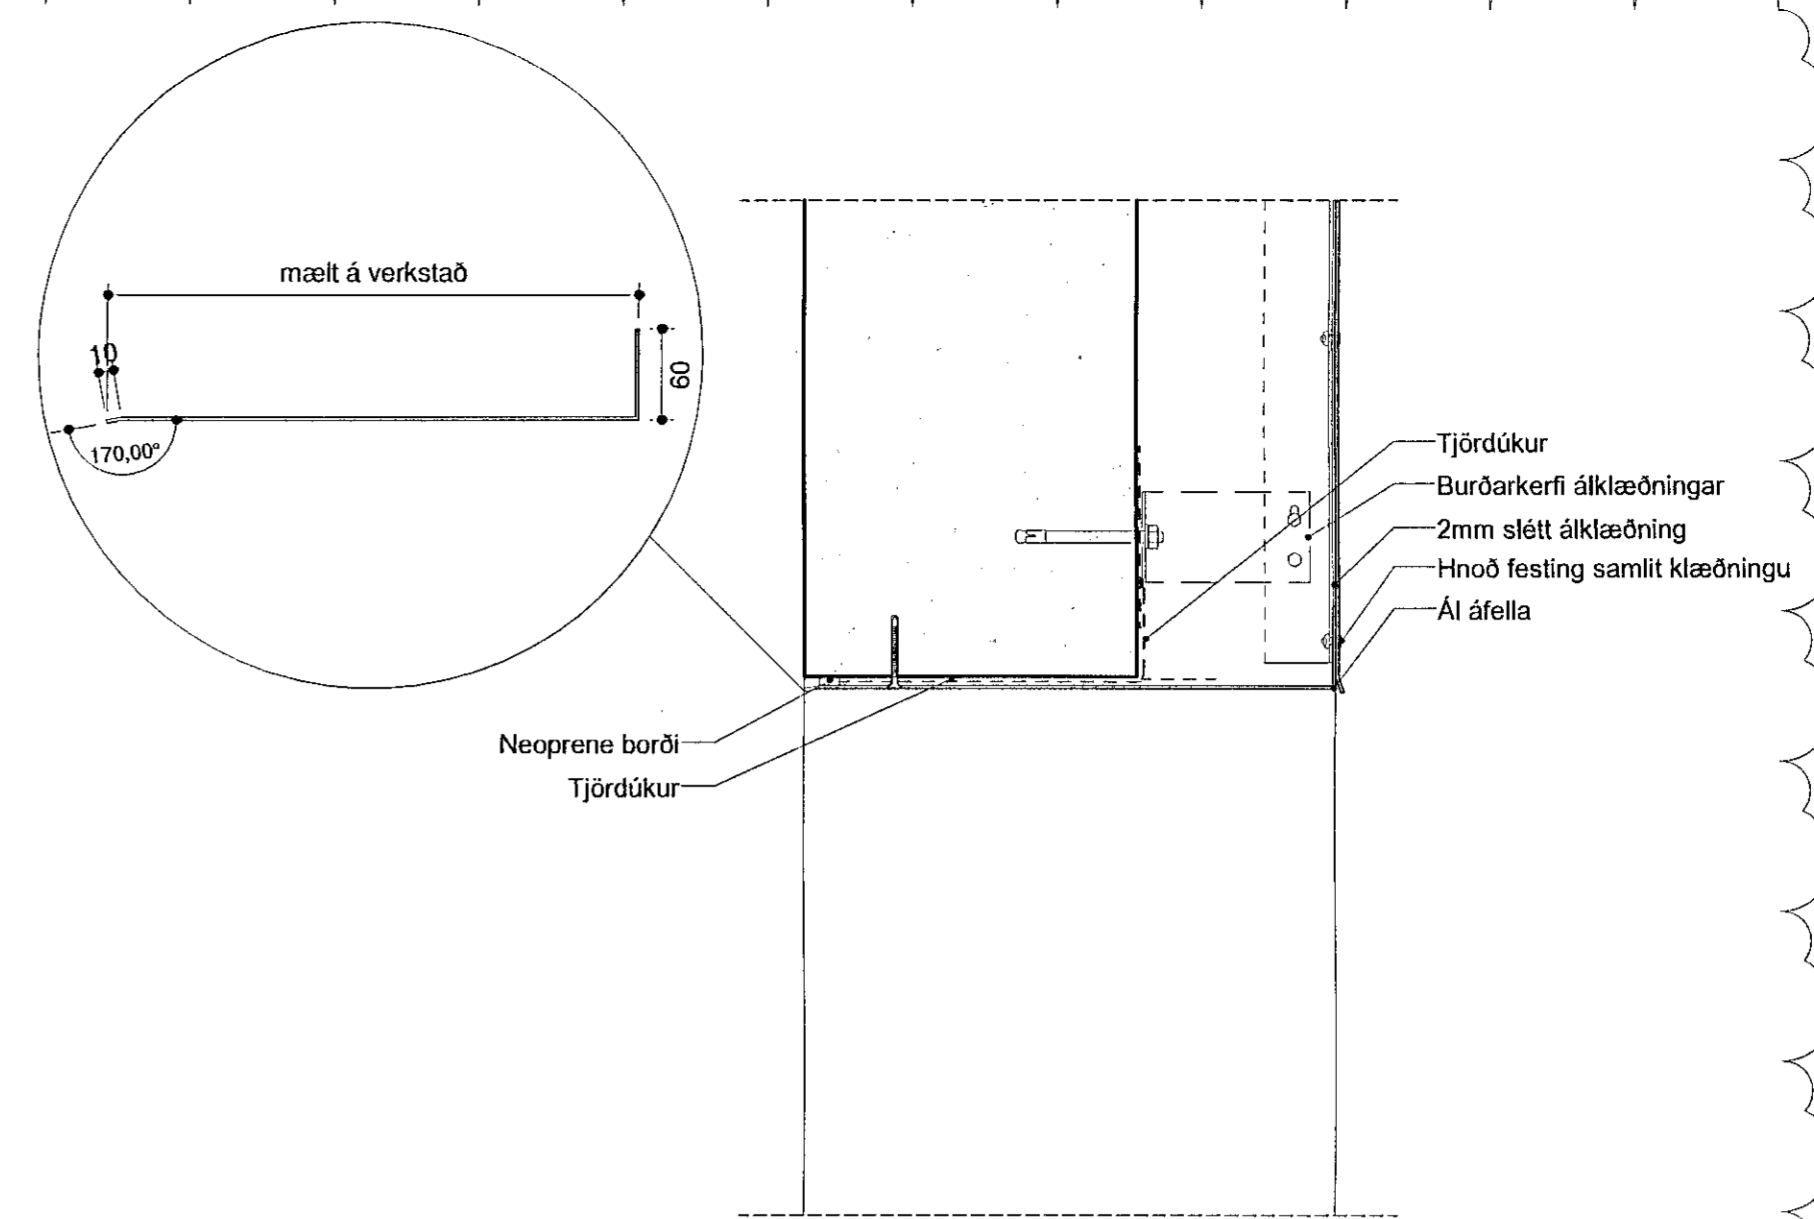

Lóðrétt deili - D.66
mkv. 1 : 5

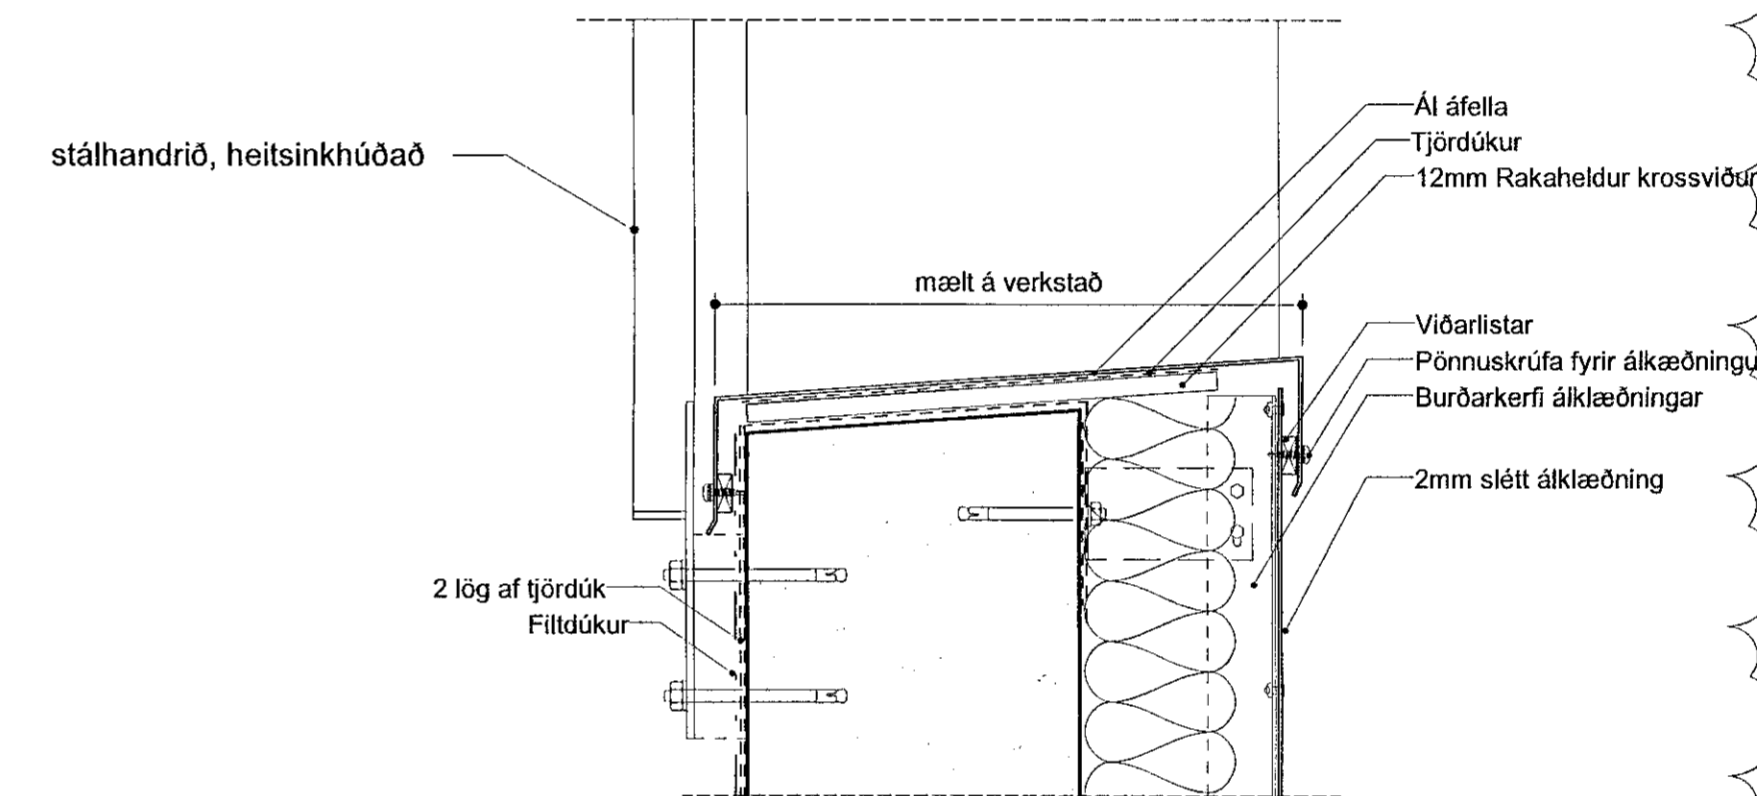

Lóðrétt deili - D.65
mkv. 1 : 5

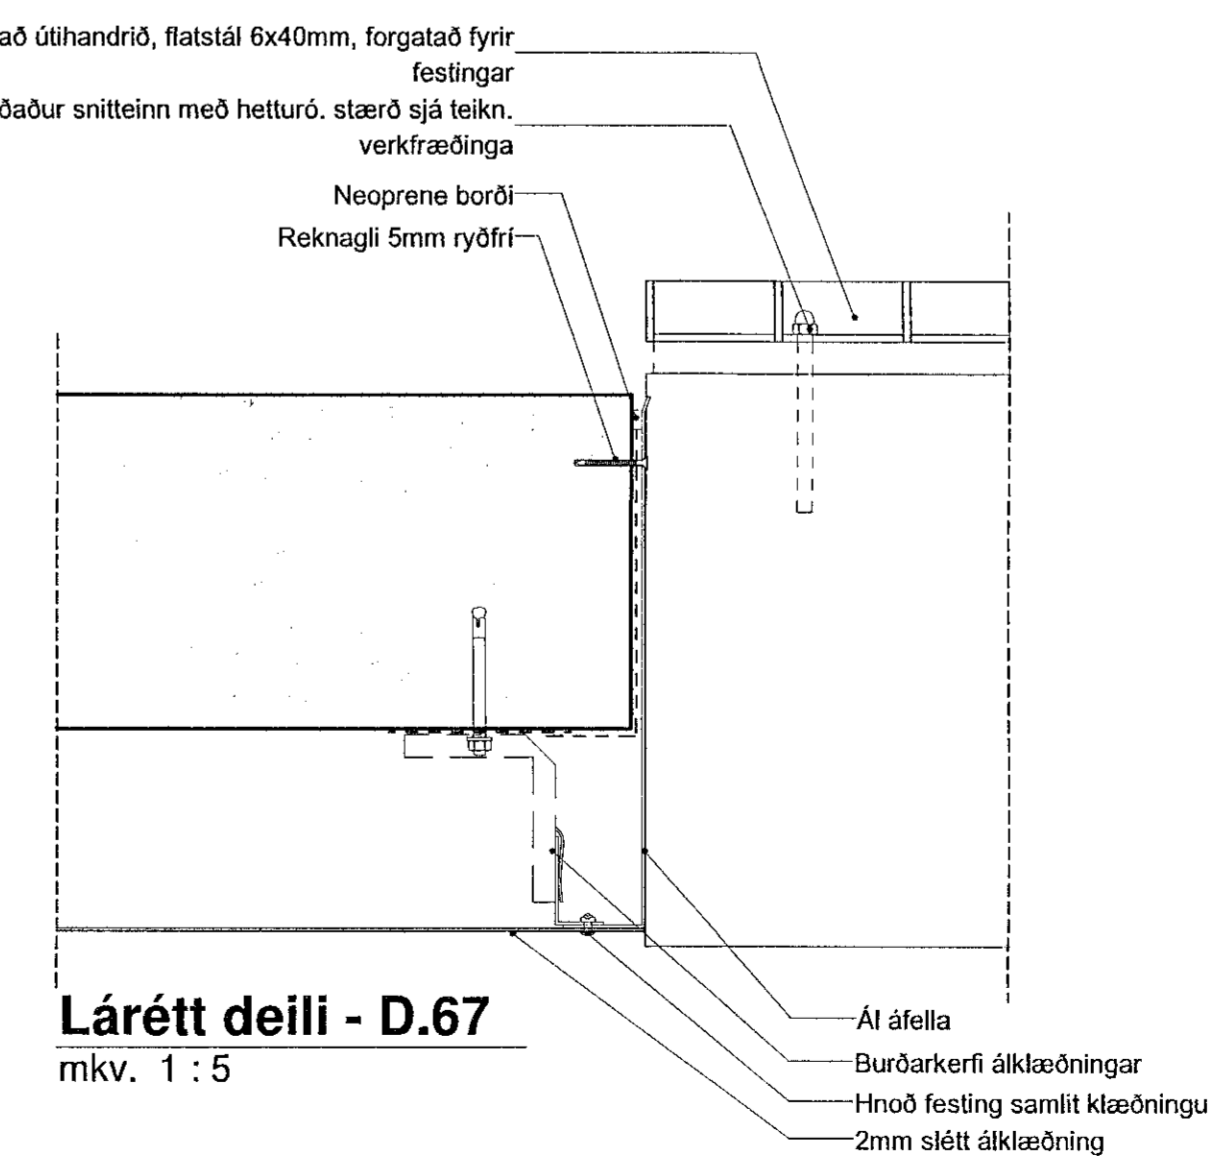

Lárétt deili - D.67
mkv. 1 : 5

Samþykkt þann
14 NOV 2019
Byggingarfulltrúinn í Hafnarfirði
F.H. Sigurður Steinar Jónsson


VERKTEIKNINGAR SKV. SAMÞYKKTUM
ASALUPPRÁTTUM ÞANM:
19.09.2019 og 09.10.2019
Hönnunarsjáfr.: Ivon S. Cilla

C 11.11.2019 D.68-69 detta út, D.67b
bætist við. Frágangur við
handrið uppfærður
B 06.06.2019 Teikningar til bygg.fulltrúa
A 13.07.2018 Ný deili D.64-D.69

VERKJETT
Hádegisskarð 1, Hafnarfirði
Skóli
Verkteinngar

VERK
Deili utanhús, D.63 - D.69

MÁL: 1 : 5 / A1 DAGS.: 01.06.2018
HANNAD: ISG TEIKNAD: HGB
YFIRFARND: ES
VERKNGMÉR: 484-02 FL TEIKNINGANÖMÉR: 04 2.6-13 ÖTC: C

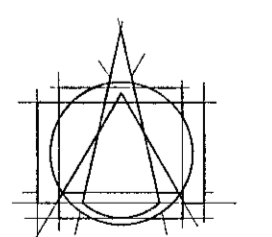

Tark
ARKITEKTAR
BRAUJARHOLI 6 - 105 REYKJAVÍK - ÍSLAND
Sími: 540 5700
teknistofan@tark.is
www.tark.is

SAMT: Ivon Stefán Cilla Arkitekt FÁI FSSA KL:141155-4159

Öll árit og smíð teikninga, að hluta eða heild, er háð samþykktu höfundara. skv. ákveðnum hlutunum.