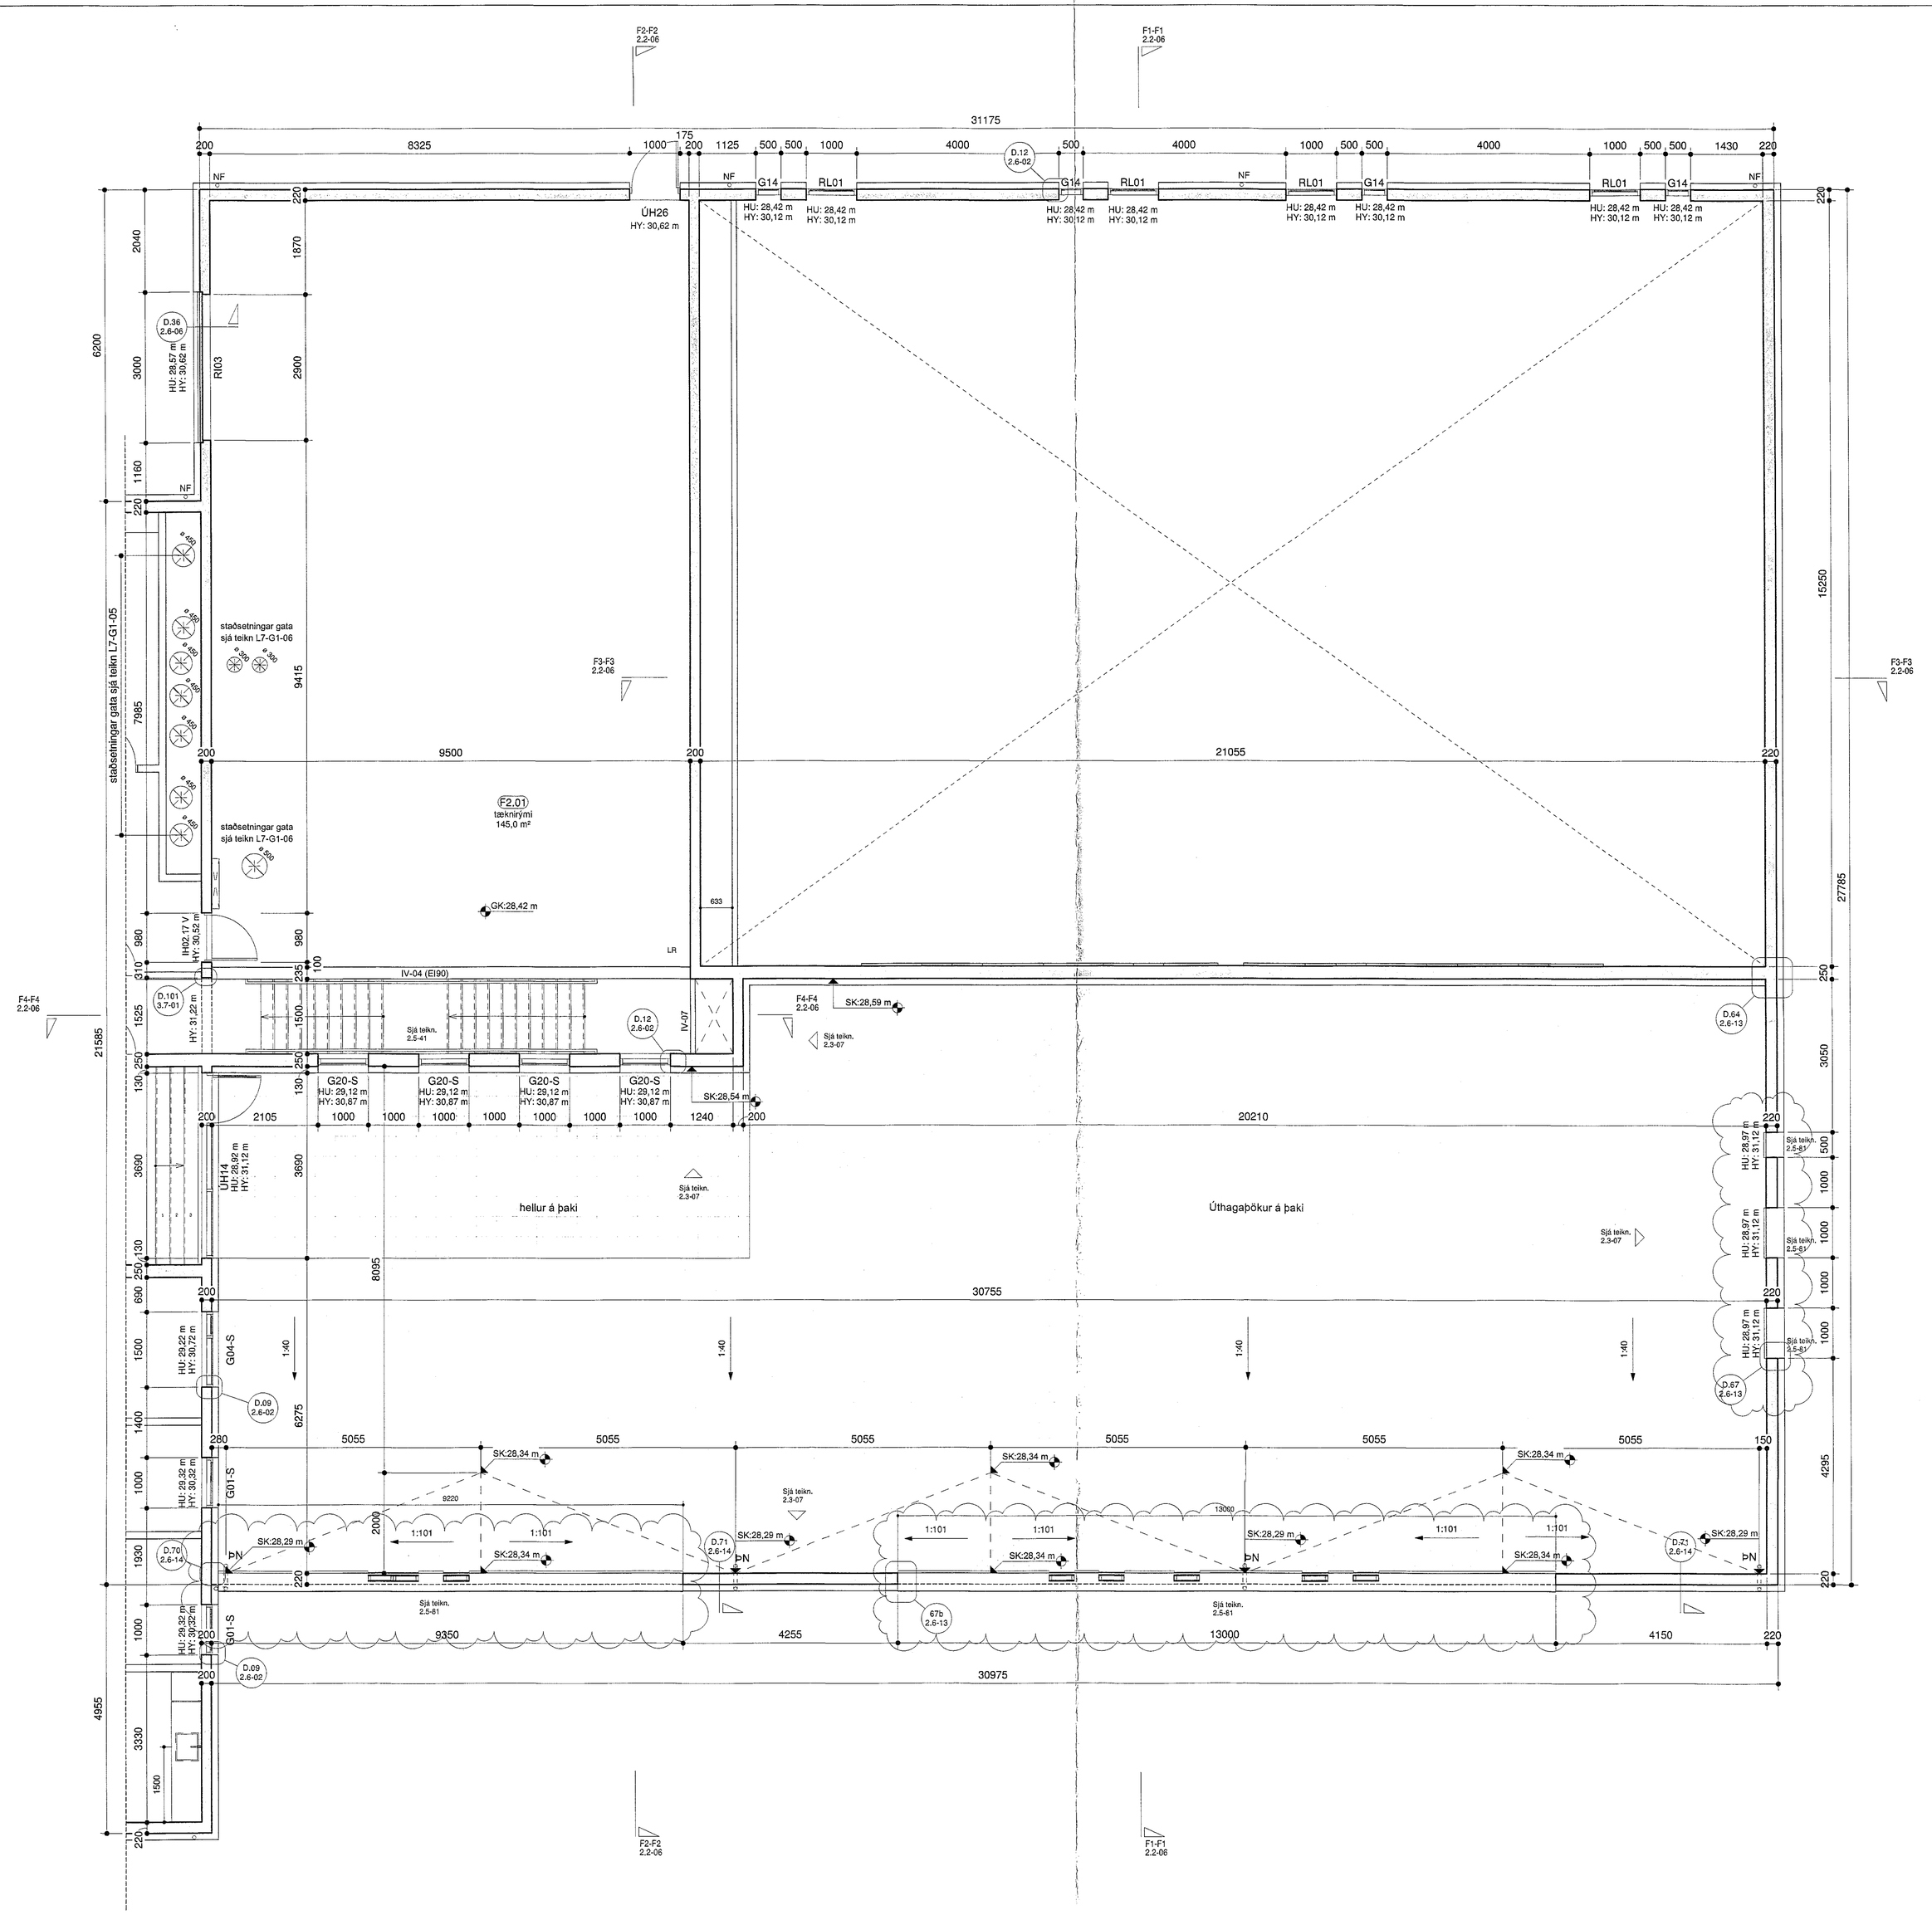

Grunnmynd 2.hæð - Hluti F2
mkv: 1 : 50

Samþykkt þann
14 NÓV 2019
Byggingarfulltrúinn í Hafnarfirði
F.h. Sigurður Steinar Jónsson

A* B C D E F

GÓ	Gat í gólfi
GL	Gat í lofti
NF	Niðurfallsrör
RT	Rafmagnstafla
HU	Hæð (steypumál) undir glugga/hurð
HY	Hæð (steypumál) yfir glugga/hurð
GK	Gólfkóti á fullfrágengnu gólfi
SK	Steypukóti

VERKTEIKNINGAR SKV. SAMÞYKKTUM AÐALUPPDRÁTTUM DAGS:
30.10.2019
Hönnunarstjóri: Ívon S. Cilia

B	11.11.2019	Svalahandrið uppfærð
A	06.06.2019	Teikningar til bygg.fulltrúa

BREYTINGAR

VERKHEITI
Hádegisskarð 1, Hafnarfirði
Skóli
Verkteikningar

VERK
Grunnmynd 2.hæð - Hluti F2

MÁL: 1 : 50 / A0	DAGS.: 13.07.2018
HANNAÐ: ISC	TEIKNAÐ: HP/ES
YFIRFARIÐ: ES	

VERKNÚMER: 484-02 | FL: 04 | TEIKNINGANÚMER: 2.1-12 | ÚTG: B

T.ark
ARKITEKTAR
BRAUTARHOLTI 6 - 105 REYKJAVÍK - ÍSLAND
Sími: 540 5700
teikn@tark.is
www.tark.is
SAMÞ. Ívon Stefán Cilia Arkitekt FAÍ FSSA Kt.141155-4159

Öll afnot og gerð teikninga, að hluta eða öllu, er háð samþykki höfundar, skv. ákvæðum höfundalaga.