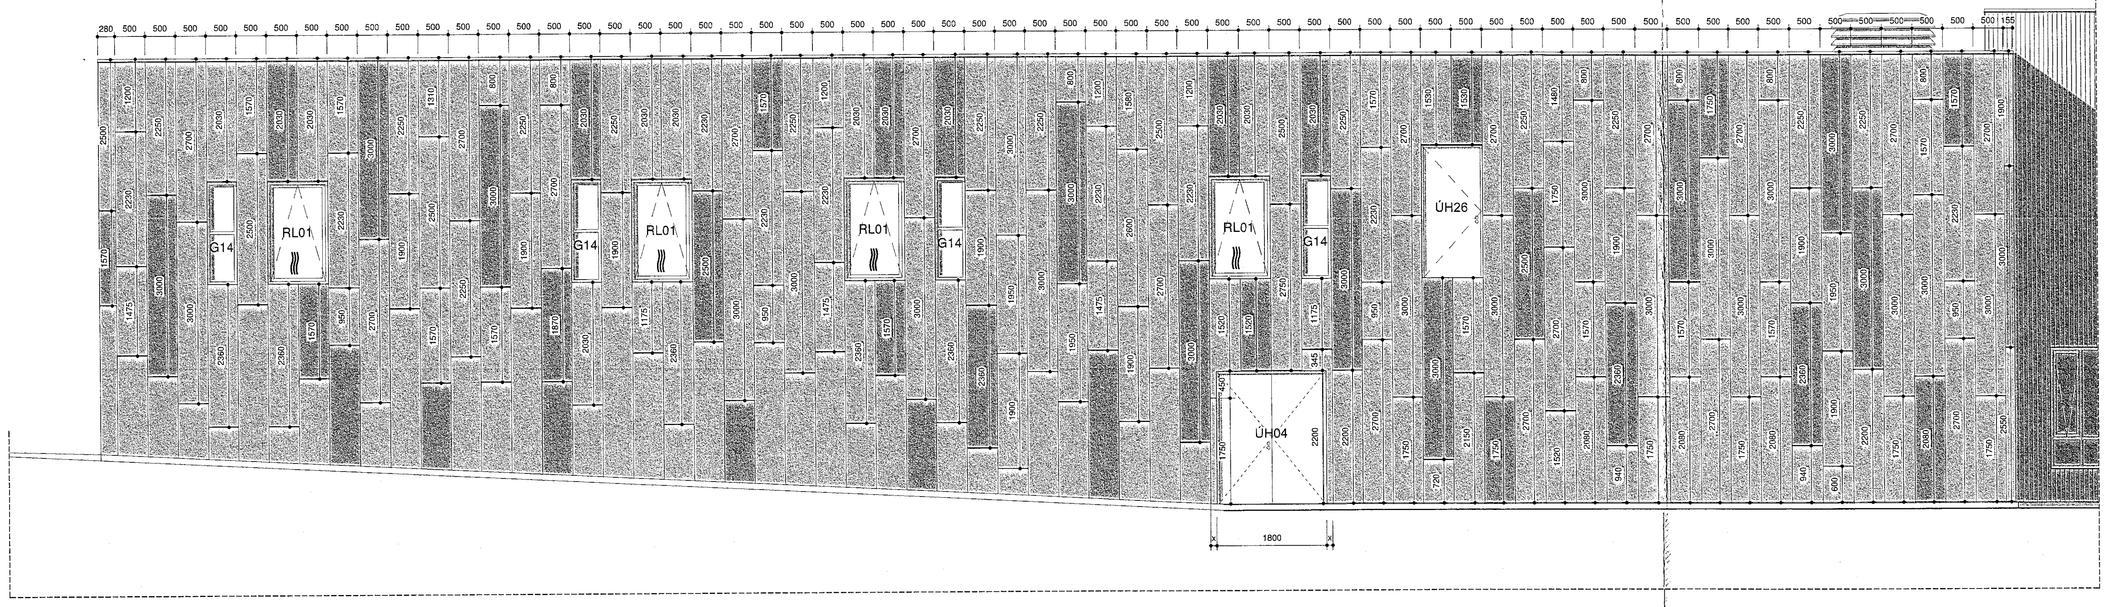

Útlit - Norður - Hluti F
mkv: 1 : 50

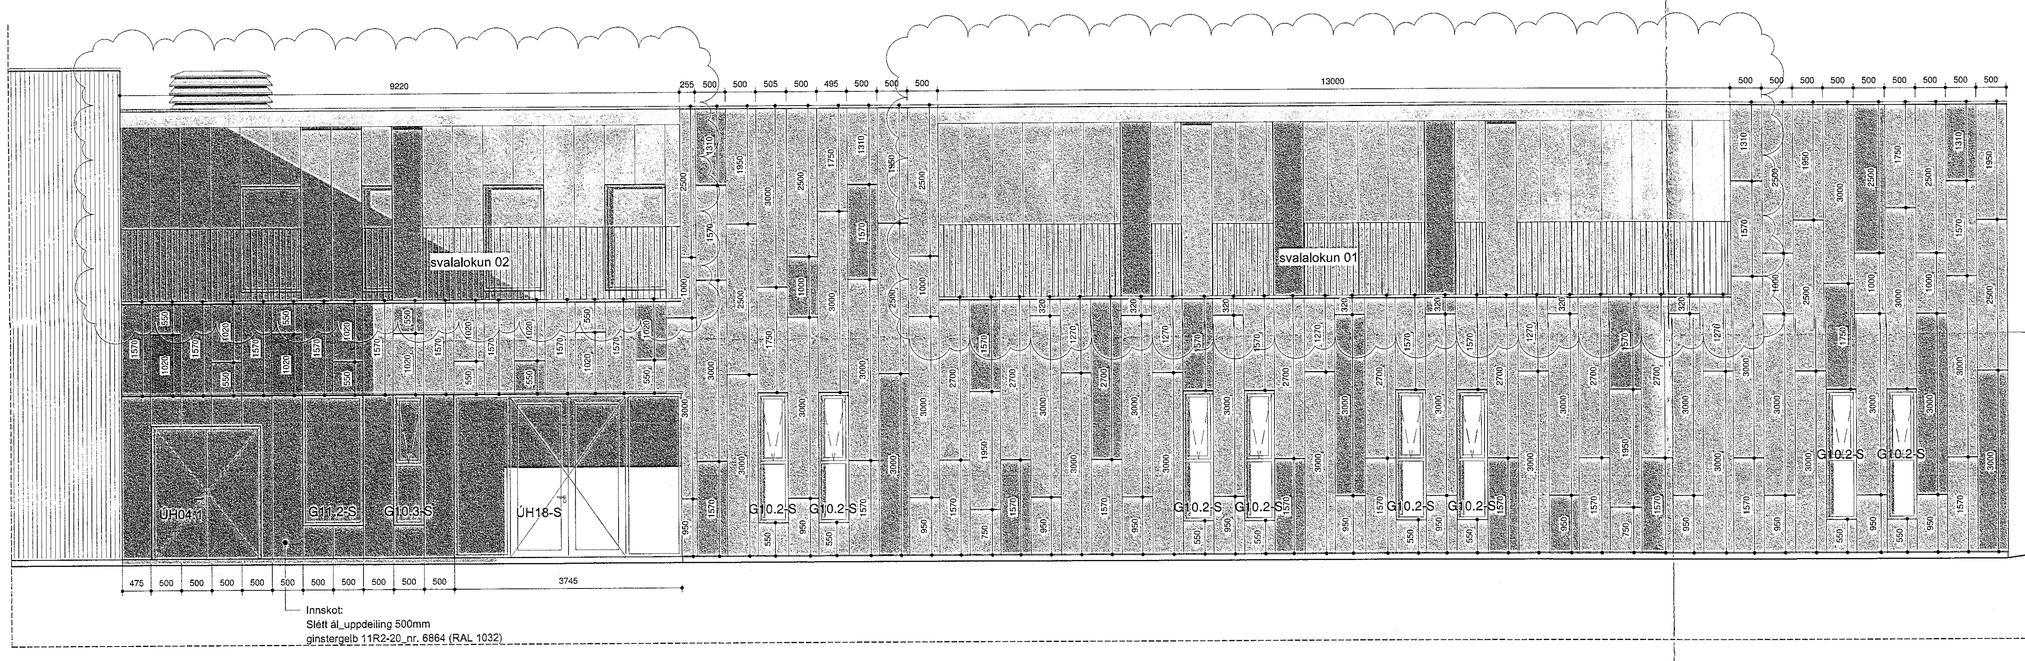

Útlit - Suður - Hluti F
mkv: 1 : 50

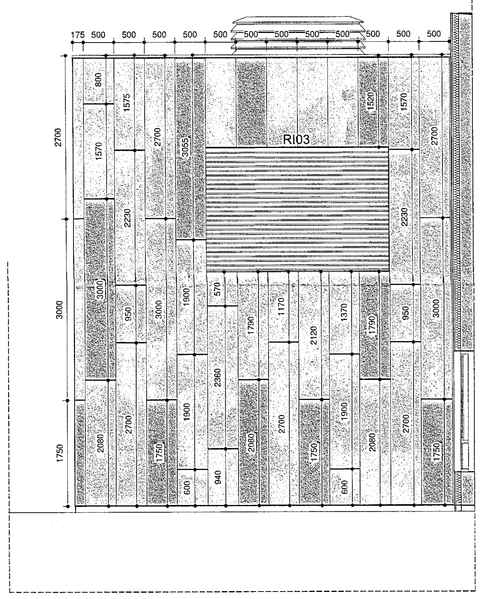

Útlit - Vestur - Hluti F
mkv: 1 : 50

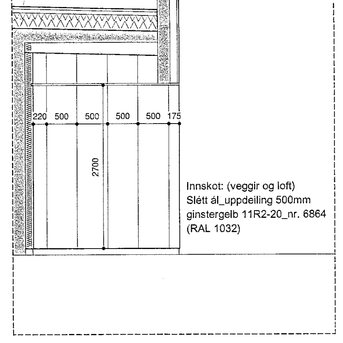

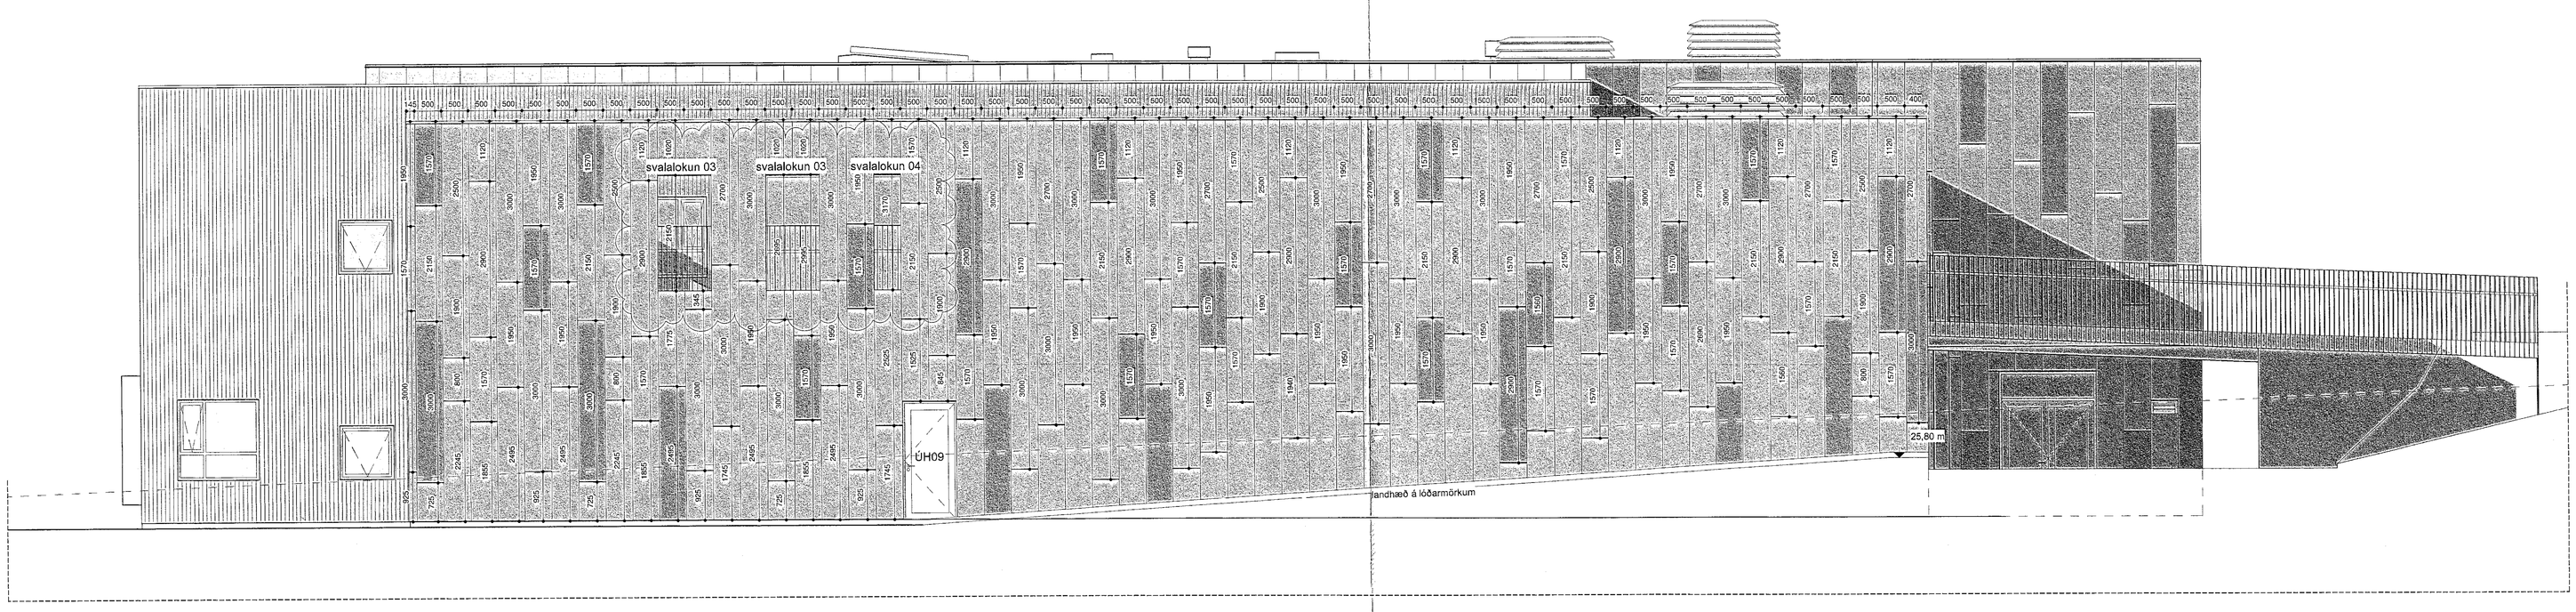

Útlit - Austur
mkv: 1 : 50

Áfellur í gluggaopum:
Slétt ál, schwarzgrau 1749-10_nr. 6318 (RAL 7021)

Áfellur ofan á veggjum:
Slétt ál, kristalsilber 2945-40_nr. 6290 (RAL 9006)

Áfellur í opum á útvegg við svalir:
Slétt ál, schwarzgrau 1749-10_nr. 6318 (RAL 7021)

Klæðning: Slétt ál, 500mm uppdeiling_
Kristalsilber (ljósara) 2945-40_nr. 6290 (RAL 9006)
Anodized ál (dekkra) E6EV1 (Alloy 3004)

Samþykkt þann
14 NOV 2019
Byggingarfulltrúinn í Hafnarfirði
F.h. Sigurður Steinar Jónsson

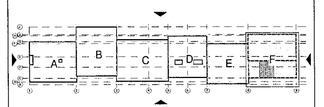

ATH
Slétt klæðning er málsett í teikningum eingöngu til viðmiðunar, klæðning mælist á staðnum.
Allar áfellur skulu vera mældar upp áður en smíði hefst á þeim. Málsetningar eru eingöngu til viðmiðunar.

Álagsforsendur festinga á klæðningu útveggja skal finna á teikningum burðarþolsverkfræðinga:
- B-A-02 - Álagsforsendur
- B-A-03 - Álagsforsendur

VERKTEIKNINGAR SKV. SAMÞYKKTUM AÐALUPPDRÁTTUM ÁRNN:
09.10.2019
Ábyrgðarmaður: Ivon S. Cilia

B	11.11.2019	Svalahandrið uppfærð
A	06.06.2019	Teikningar til bygg.fulltrúa

BREYTINGAR

VERKHEITI
Hádegisskarð 1, Hafnarfirði
Skóli
Verkteikningar

VERK:
Útlit_Hluti F

MÁL: 1 : 50 / A0	DAGS: 13.07.2018
KANNAÐ: ISC	TEIKNAÐ: HGB/ES
YFIRFARIÐ: ES	

VERKNÚMER: 484-02 | FL: 04 | TEIKNINGANÚMER: 2.3-06 | GTG: B

T.ark
ARKITEKTAR
BRAUTARHOLTI 6 - 105 REYKJAVÍK - ÍSLAND
Sími: 540 5700
teiknistofan@tark.is
www.tark.is
SAMÞ. Ivon Stefán Cilia Arkitekt FAI FSSA Kt.:1411554158

Öll afnot og ljósritunarréttur áskilinn. Óheimilt er að afrita eða breyta, eða afhenda öðrum, efni þessarar teikningar án skriflegs samþykkis höfundaréttarhafa.