


Kt. 220564-4369

ÁRITUN HÖNNUNARSTJÓRA: KT.
SERUPPRÁTTUR ER Í SAMRÆMI VÍÐ ADALUPPDRETTI.
VERKNR: 14-04-R DAGS.ÚTG. 23.07.19

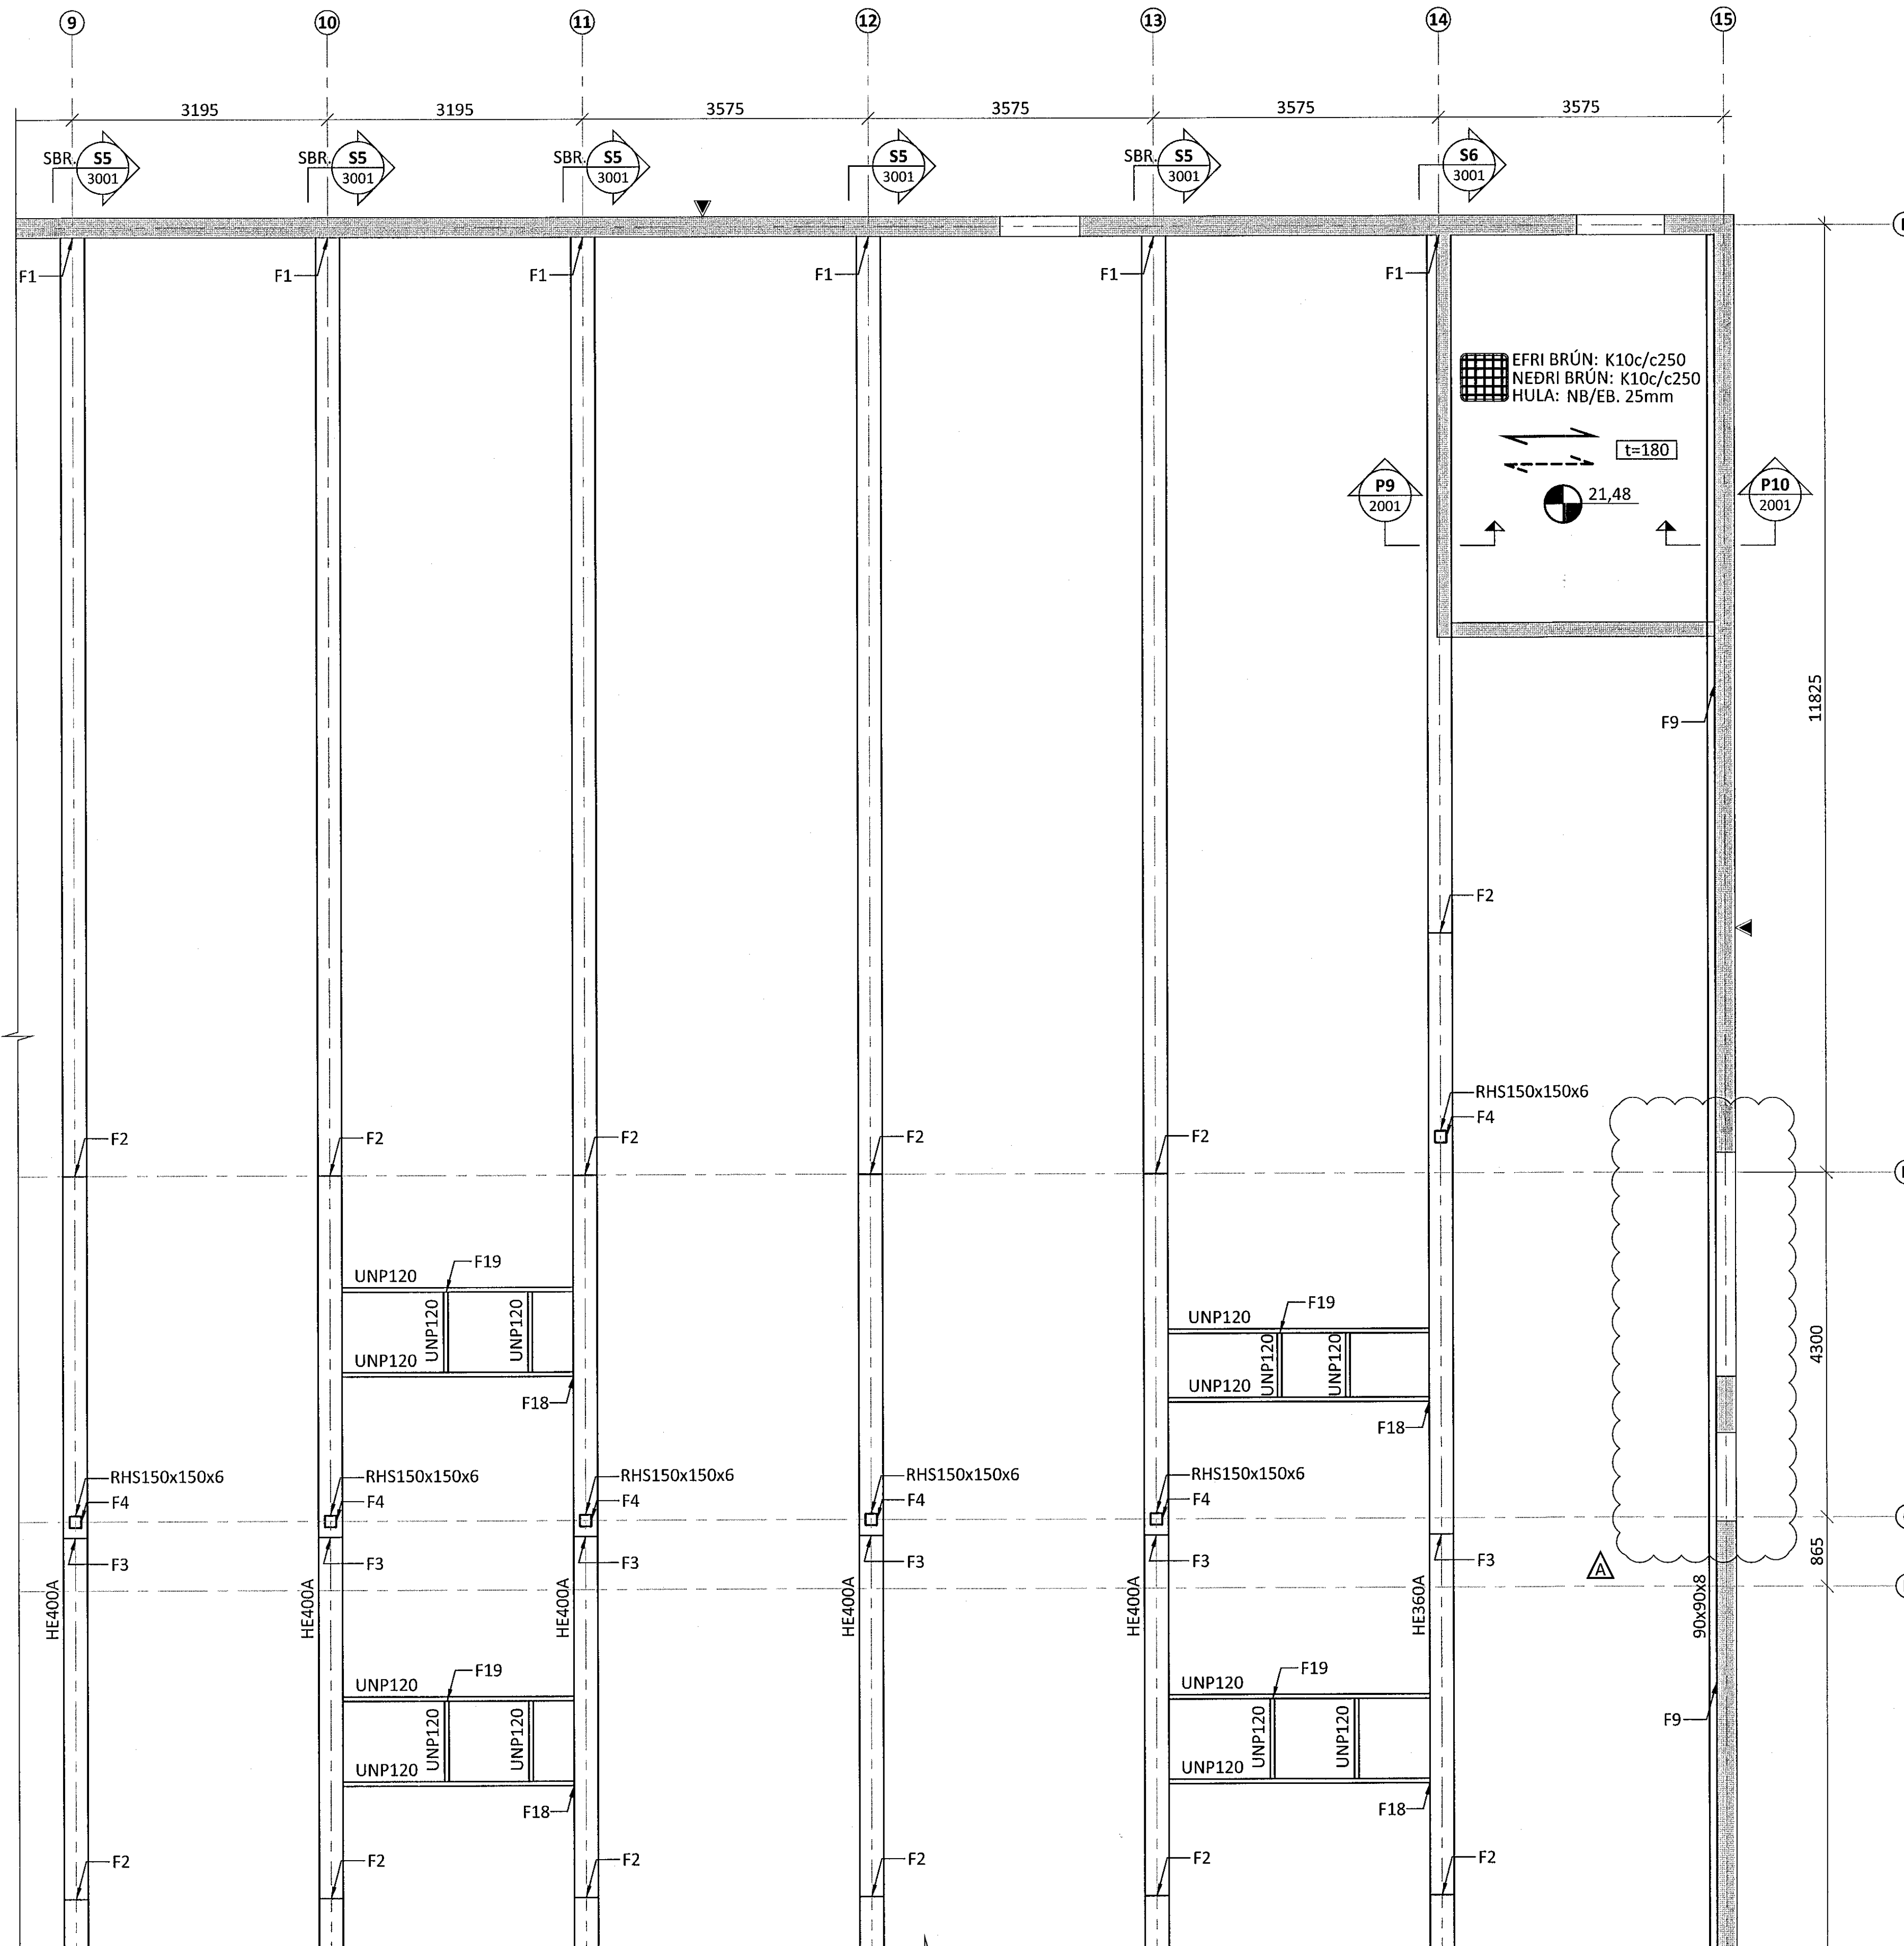


SKÝRINGAR:

- SJÁ TEIKNINGU 1-0000 FYRIR ALMENNAR SKÝRINGAR
- ÖLL MÁL ERU Í MILLIMETRUM OG ALLIR KÓTAR ERU Í METRUM
- STÁL Í BITUM OG VINKLUM SKAL VERA S235
- STÁL Í SÚLUM (RHS) SKAL VERA S355
- SJÁ TEIKNINGU 1-2000 FYRIR ALMENN SNIÐ Í VEGGI OG PLÖTUR
- EF STAÐSETNING JÁRNABENDINGAR ER EKKI MÁLSETT Á GRUNNMYND SKAL ALMENNT GERT RÁÐ FYRIR AD HÚN SÉ MIÐJUSETT FYRIR ÁSETUM EÐA MITT Á MILLI ÁSETA
- SJÁ GATAPLÖN FRÁ FERLI FYRIR STÆRD OG STAÐSETNINGU GATA Í PLÖTUR OG VEGGI
- SJÁ TEIKNINGAR 1-3050 OG 1-3051 FYRIR STÁLFASTINGAR F1, F2,....
- SJÁ TEIKNINGU 1-2001 FYRIR INNSTEYPTA FESTINGU IF-01

TÁKN:

- TÁKNAR NÝJA STEYPU
- TÁKNAR RÁÐANDI STEFNU BENDINGAR Í NEDRI BRÚN
- TÁKNAR RÁÐANDI STEFNU BENDINGAR Í EFRI BRÚN
- ▲ TÁKNAR HLIÐ Á VEGG MED SJÓNSTEYPUÁFERÐ - KRÖFUR UM GÆÐI FLEKAMÓTA O.FL. SKV. VERKLYSINGU

LYKILMYND

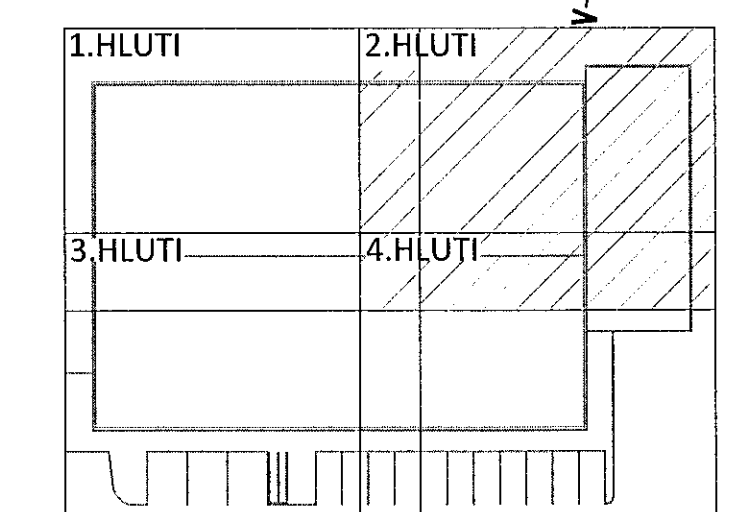

A 31.10.19 HURÐA- OG GLUGGAGÖT UPPFÆRD
NR. DAGS. LYSING



NORÐURHELLA 1
KRÓNAN - MATVÖRUVERSLUN HAFNARFJÖRDUR
BURÐARVIRKI
ÞAKVIRKI
GRUNNMYND

SAMÞYKKT 260172-3879
HÖNNUÐUR YFIRFARID DAGS. ÚTG. DAGS. BREYT.
AK ak@ferill.is ÞÓ 10.10.19 31.10.19
MKV. (A1) VERKNR. TEIKN. NR. BREYT.
1:50 19040 1-1002 A