

ÁRITUN HÖNNUNARSTJÓRA: KT. 220564-4369  
 SÉRUPPRÁTTUR ER Í SAMRÆMI VÍÐ ADALUPPRÆTTI. DAGS.ÚTG. 23.07.19  
 VERKNR. 14-04-R



SKÝRINGAR:

- SJÁ TEIKNINGU 1-0000 FYRIR ALMENNAR SKÝRINGAR
- ÖLL MÁL ERU Í MILLIMETRUM OG ALLIR KÓTAR ERU Í METRUM
- STÁL Í BITUM OG VINKLUM SKAL VERA S235
- STÁL Í SÚLUM (RHS) SKAL VERA S355
- SJÁ TEIKNINGU 1-2000 FYRIR ALMENN SNIÐ Í VEGGI OG PLÖTUR
- EF STAÐSETNING JÁRNABENDINGAR ER EKKI MÁLSETT Á GRUNNMYND SKAL ALMENNT GERT RÁÐ FYRIR AÐ HÚN SÉ MIÐJUSETT YFIR ÁSETUM EDA MITT Á MILLI ÁSETA
- SJÁ GATAPLÖN FRÁ FERLI FYRIR STÆRD OG STAÐSETNINGU GATA Í PLÖTUR OG VEGGI
- SJÁ TEIKNINGAR 1-3050 OG 1-3051 FYRIR STÁLFASTINGAR F1, F2,....
- SJÁ TEIKNINGU 1-2001 FYRIR INNSTEYPTA FASTINGU IF-01

TÁKN:

- TÁKNAR NÝJA STEYPU
- TÁKNAR RÁÐANDI STEFNU BENDINGAR Í NEDRI BRÚN
- ⇄ TÁKNAR RÁÐANDI STEFNU BENDINGAR Í EFRI BRÚN
- ▲ TÁKNAR HLIÐ Á VEGG MEÐ SJÓNSTEYPUÁFERÐ - KRÖFUR UM GÆÐI FLEKAMÓTA O.FL. SKV. VERKLÝSINGU

LYKILMYND

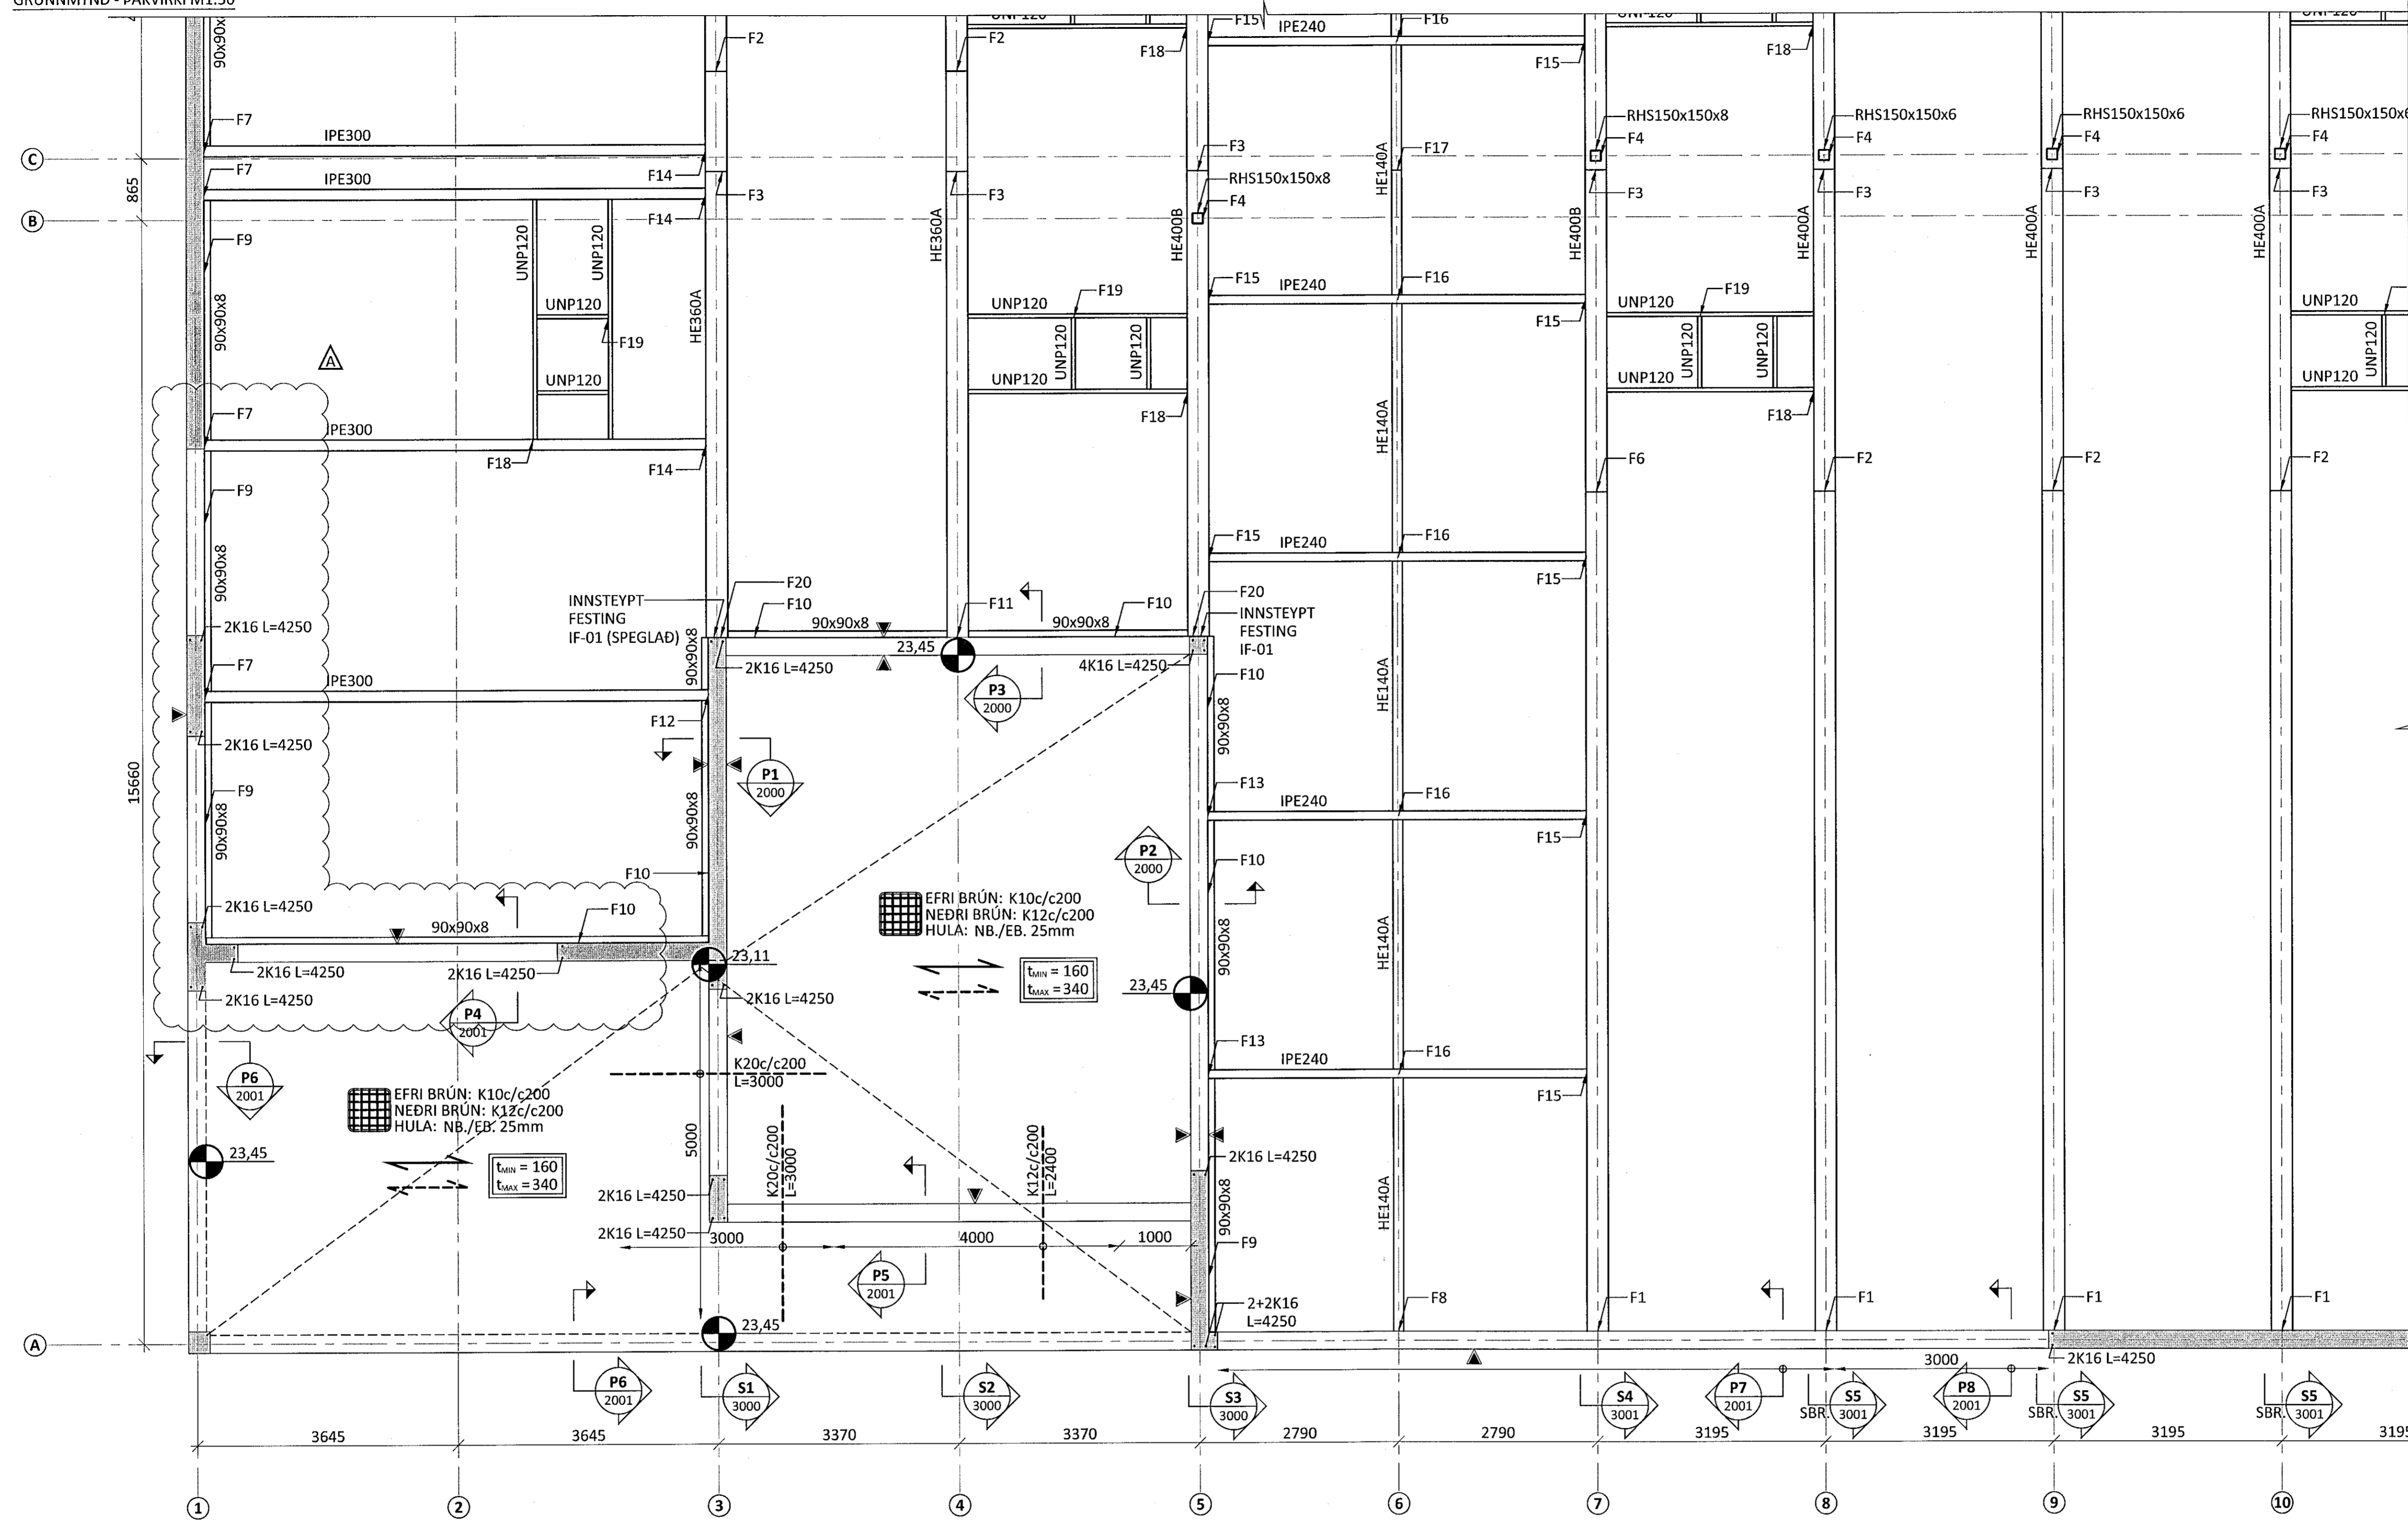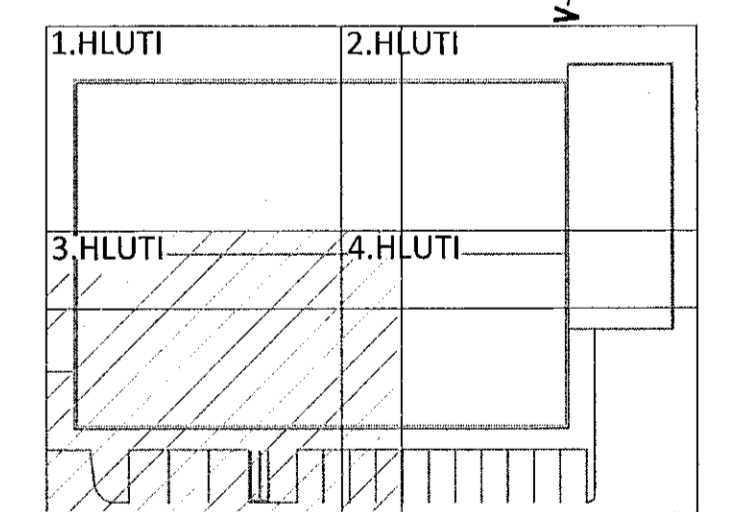

A 31.10.19 HURDA- OG GLUGGAGÓT UPPFÆRD  
 NR. DAGS. LÝSING



**NORÐURHELLA 1**  
 KRÓNAN - MATVÖRUVERSLUN HAFNARFJÖRÐUR  
 BURÐARVIRKI  
 ÞAKVIRKI  
 GRUNNMYND

SAMÞYKKT 260172-3879  
 HÖNNUÐUR YFIRFARID DAGS. ÚTG. DAGS. BREYT.  
 AK ak@ferill.is ÞÓ 10.10.19 31.10.19  
 MKV. (A1) VERKNR. TEIKN. NR. BREYT.  
 1:50 19040 1-1003 A  
 Ferill ehf. Mörkin 1 108 Reykjavík Sími: 575 1600 www.ferill.is