


Sampykkt þann  
13 NOV 2019  
Byggingarfulltrúinn í Hafnarfjarðar  
F.h. Sigurður Steinar Jónsson

ÁRITUN HÖNNUNARSTJÓRA: KT.  
SERUPPRÁTTUR ER Í SAMRÆMI VID ADALUPPDRETTI.  
VERKNR: 14-04-R DAGS.ÚTG: 23.07.19

SKÝRINGAR:


- SJÁ TEIKNINGU 1-0000 FYRIR ALMENNAR SKÝRINGAR
- ÖLL MÁL ERU Í MILLIMETNUM OG ALLIR KÓTAR ERU Í METRUM
- UPPGEFIN HÆÐ Á JÄRNABÖKKUM Á SNIÐUM ER HÆÐ Á BÖKKUM SBR. SKÝRINGARMYND. GERT ER RÁÐ FYRIR AD HÆÐ Á BAULU SÉ 20mm MINNI EN HÆÐ Á BAKKA:

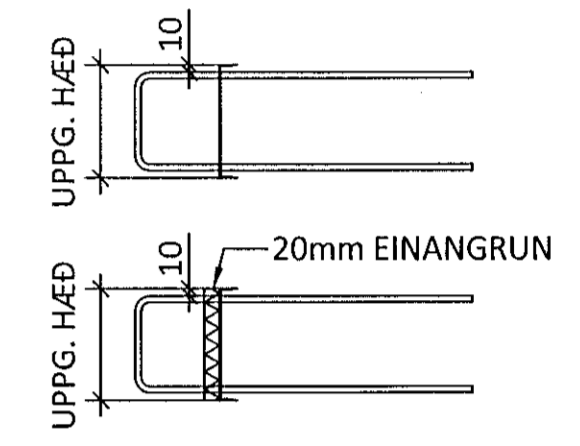


TÁKN:

■ TÁKNAR NÝJA STEYPU


P4 M1:10

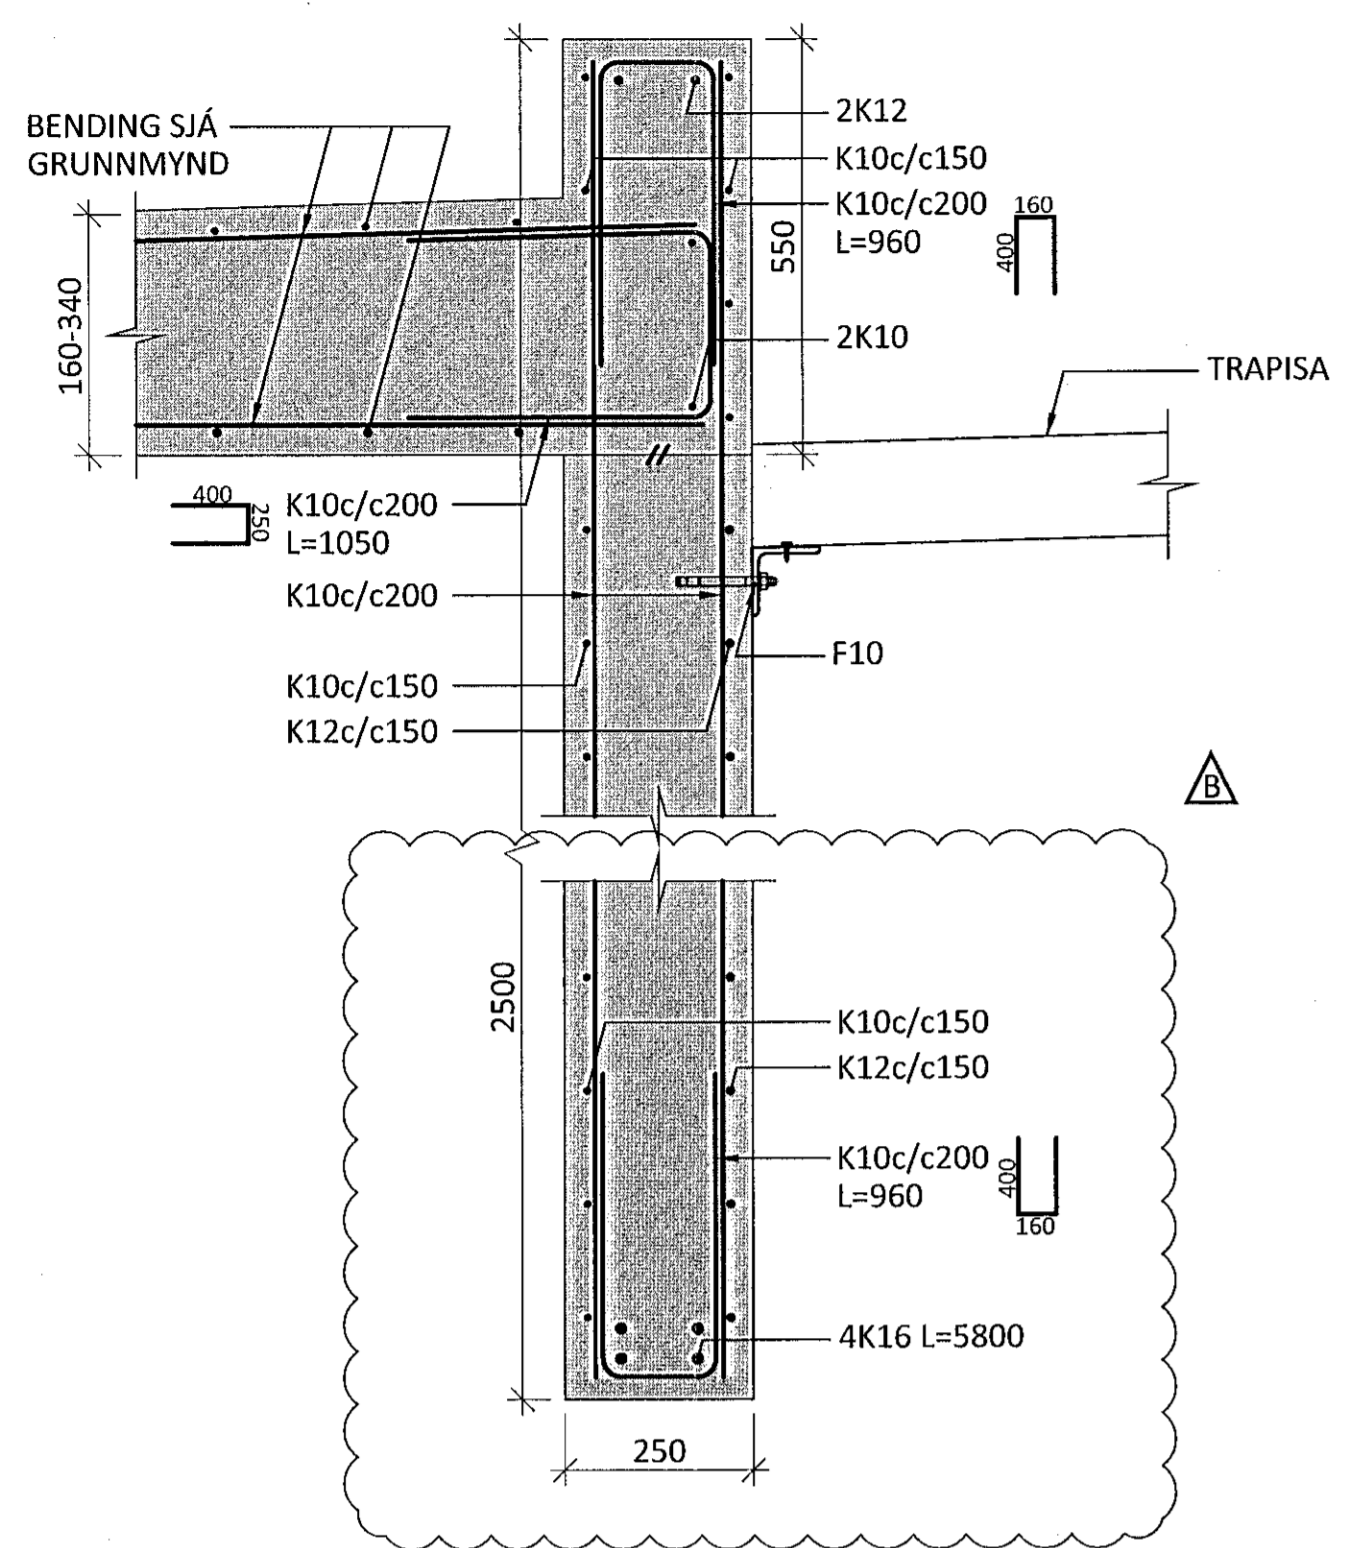


P5 M1:10

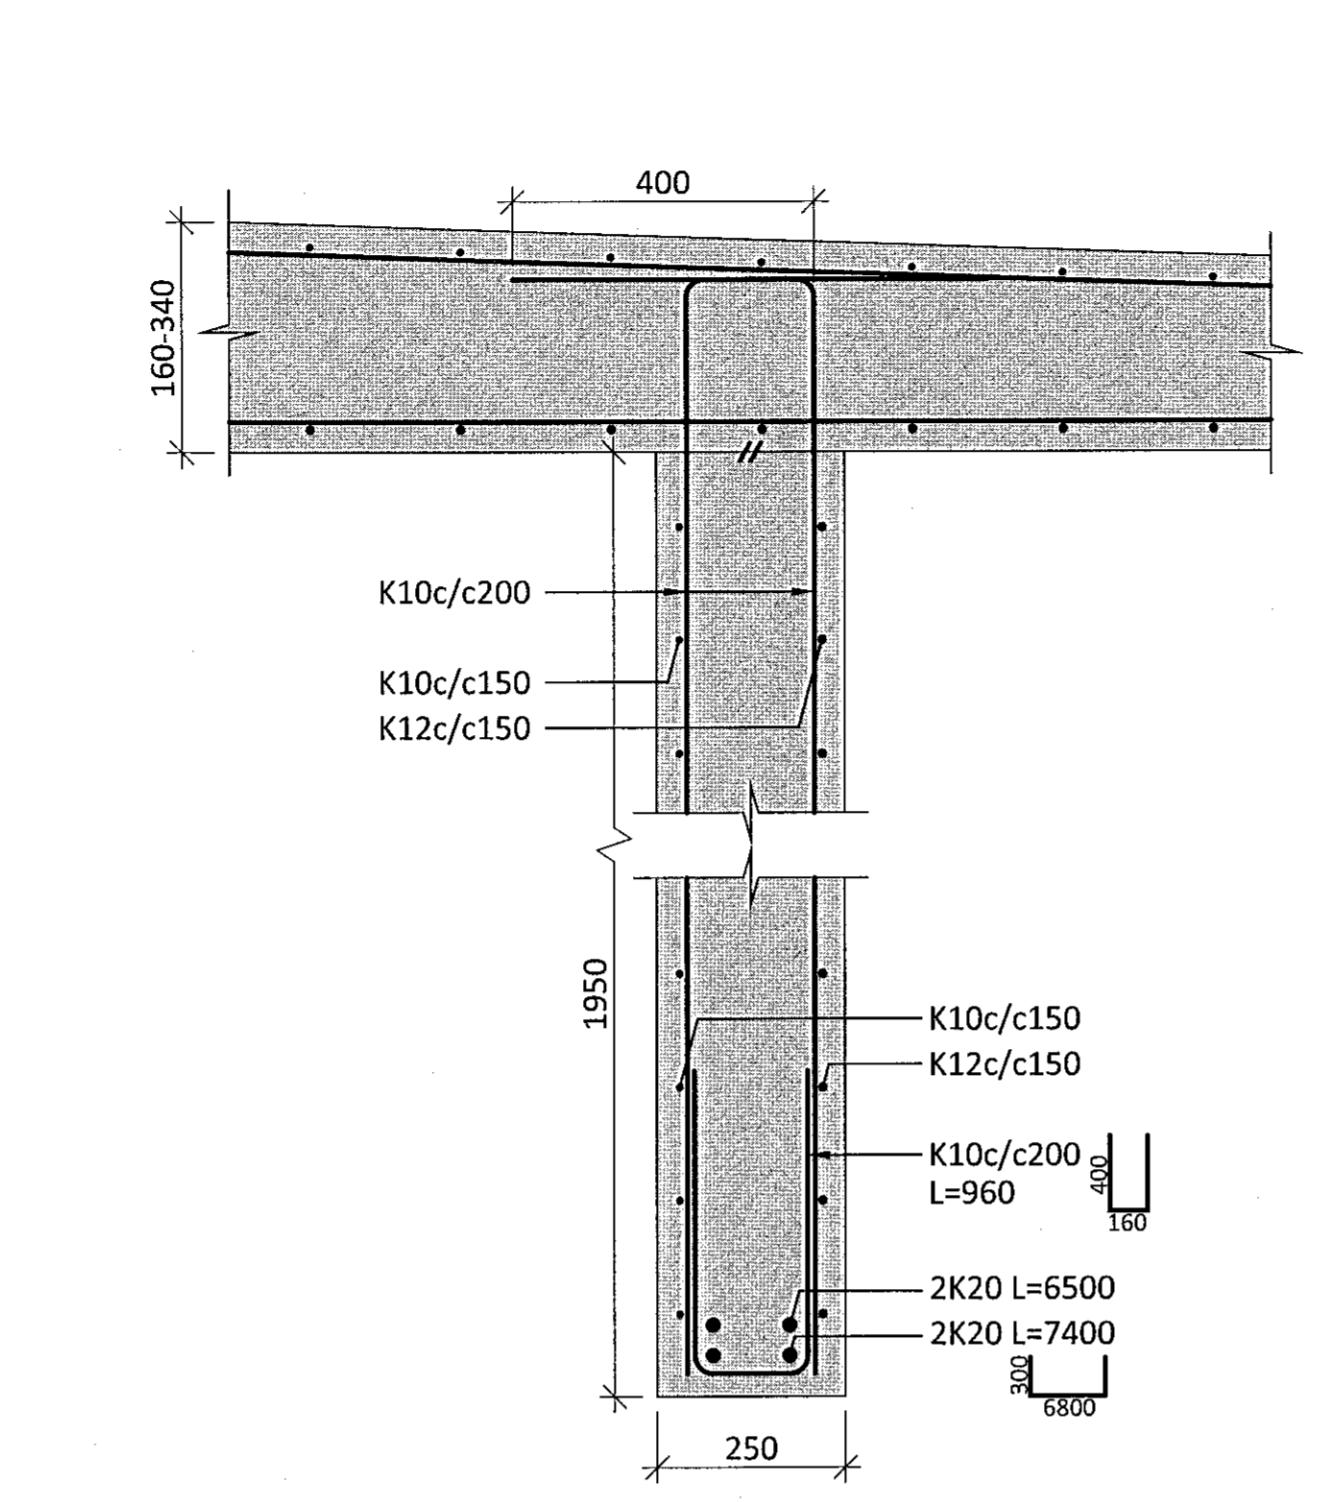


P6 M1:10

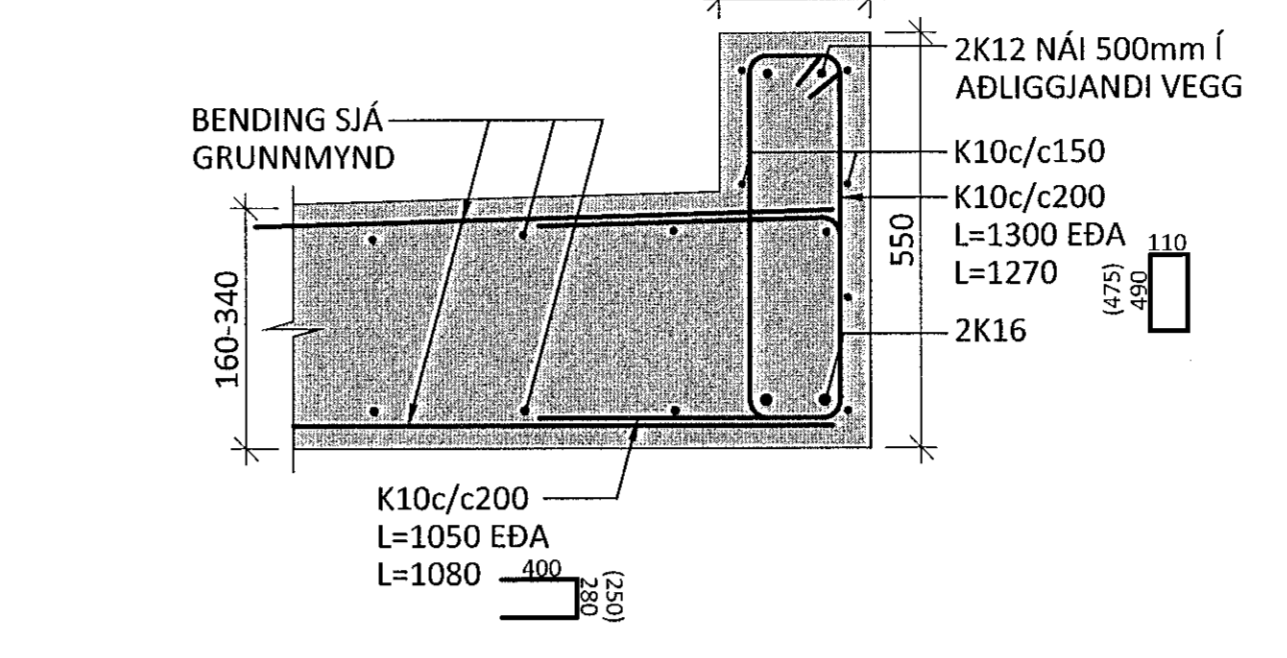


P9 M1:10

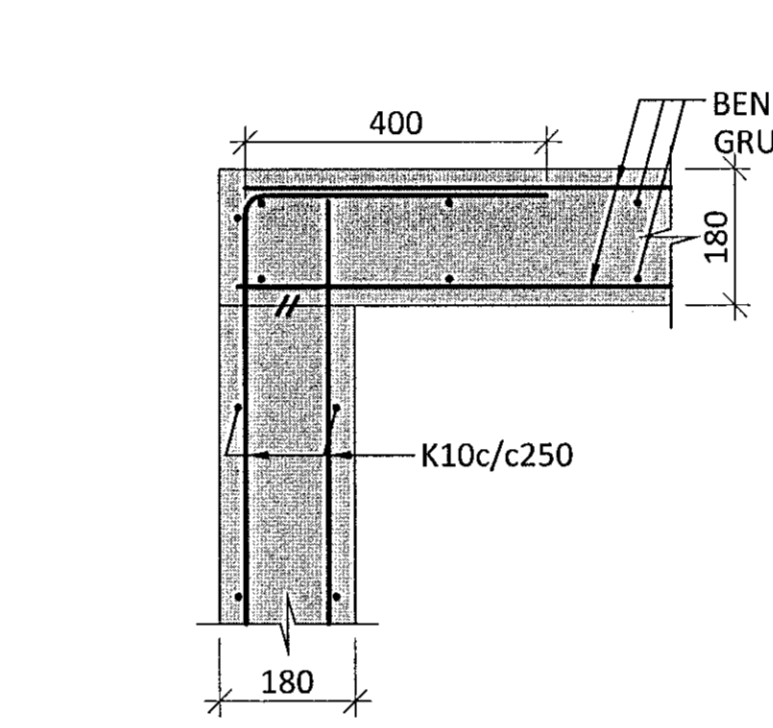

P10 M1:10

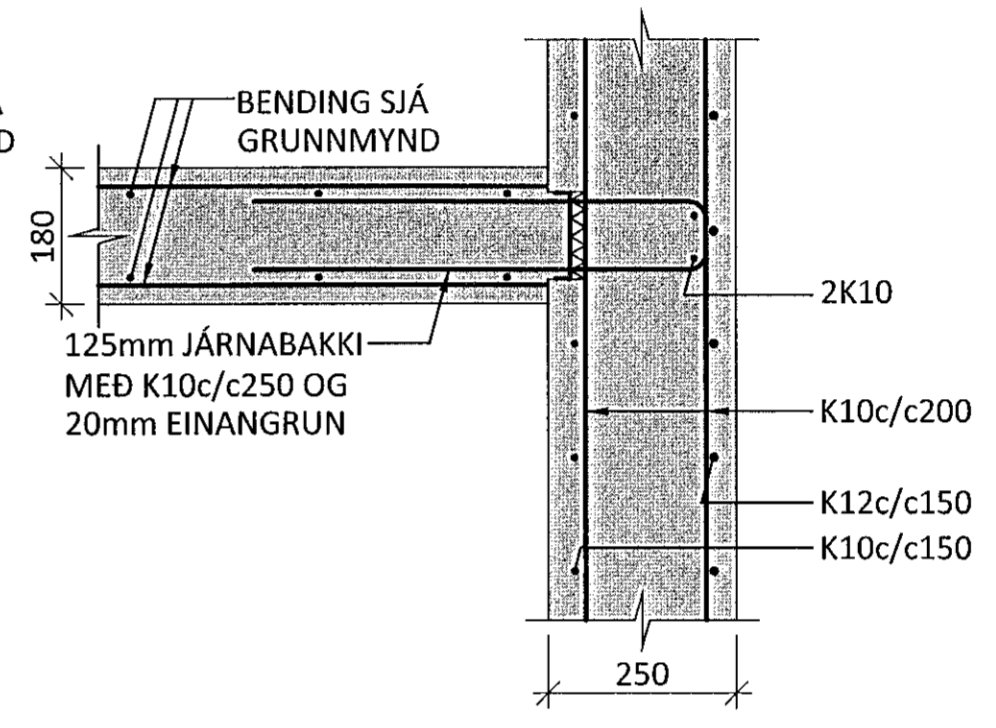

P7 M1:10

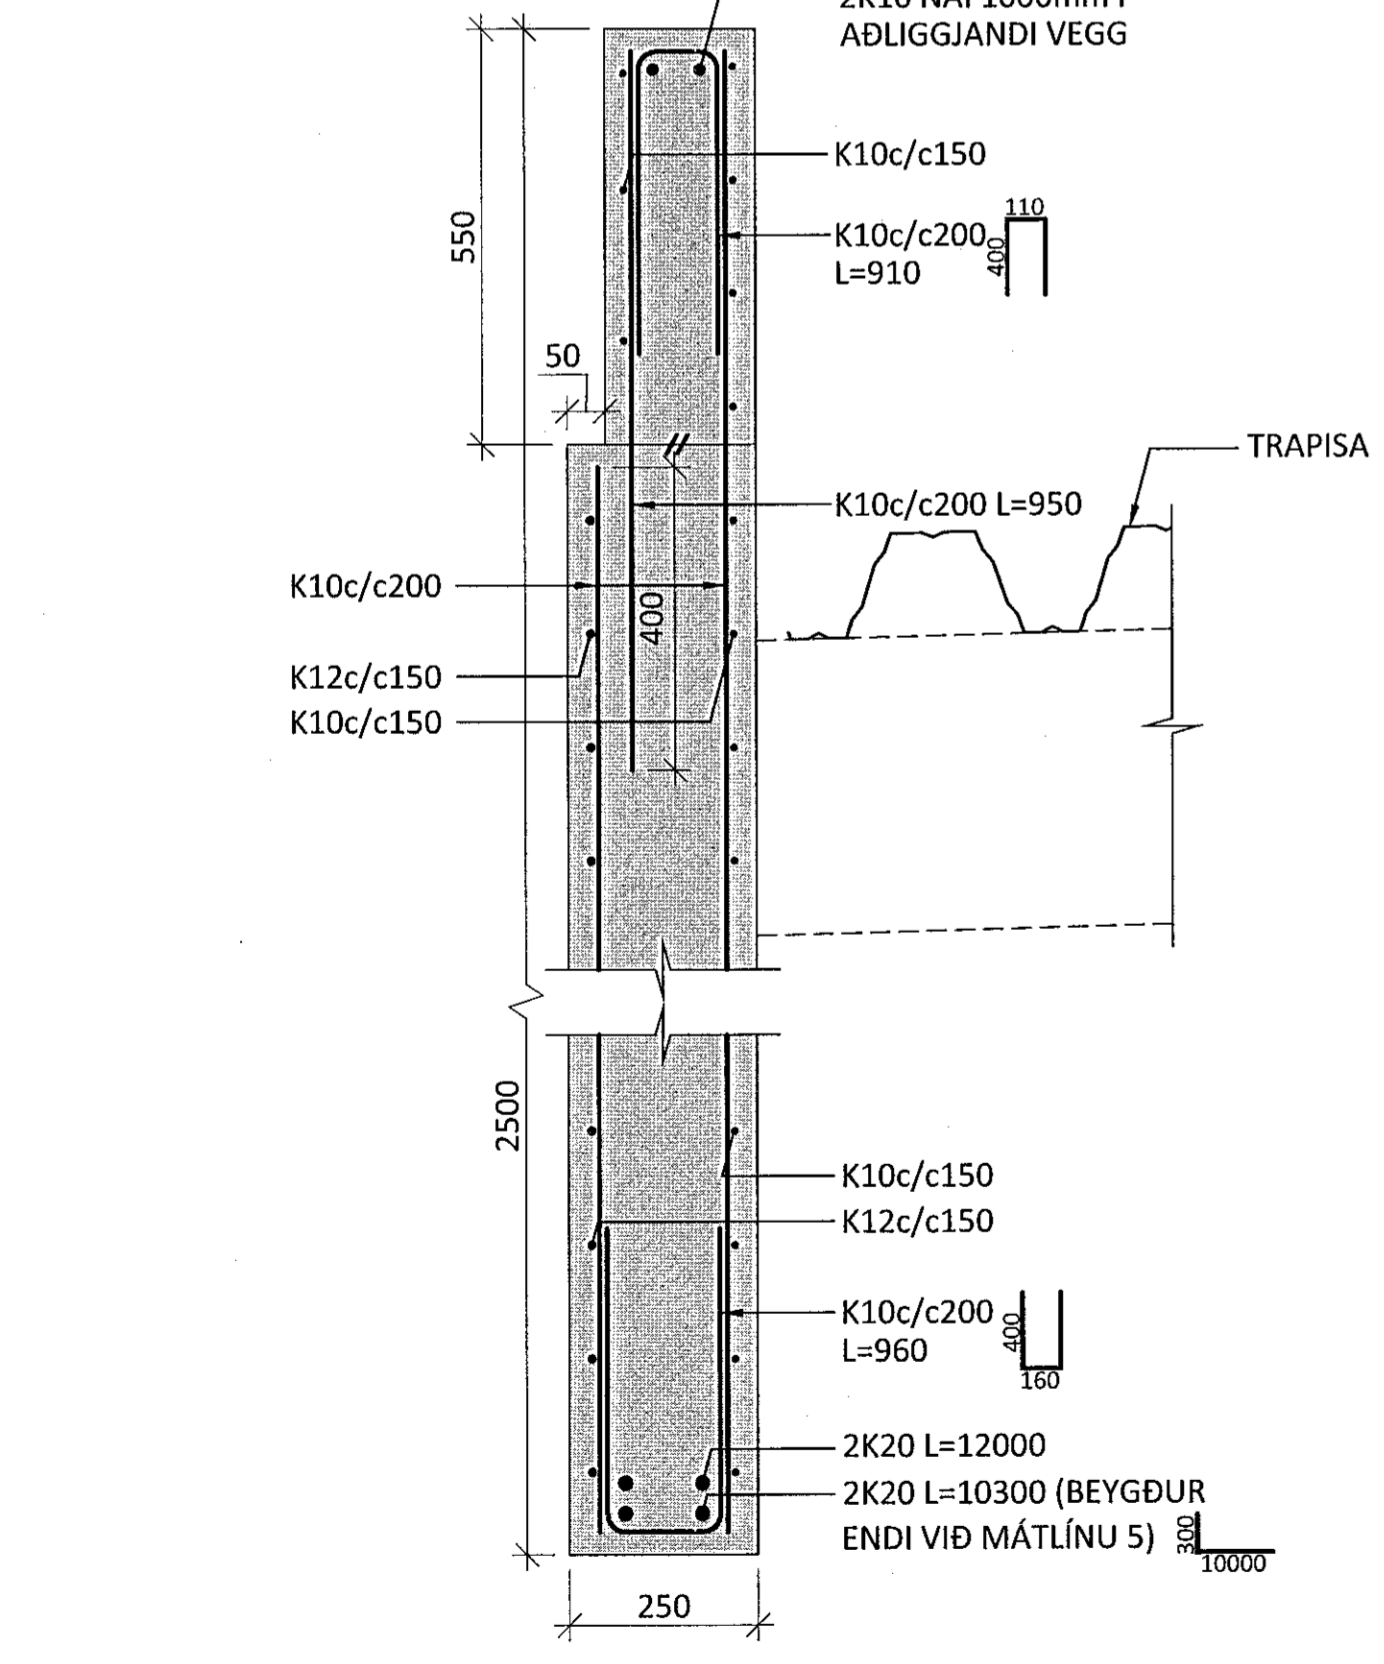

P8 M1:10

