

KT. 220564-4369

ÁRITUN HÖNNUNARSTJÓRA: KT.
SÉRUPPDRÁTTUR ER Í SAMRÆMI VÍÐ ADALUPPDRÆTTI.
VERKNR: 14-04-R DAGS.ÚTG: 23.07.19

SKÝRINGAR:

- SJÁ FLEIRI ALMENNAR SKÝRINGAR Á TEIKNINGU 1-0000
- ÖLL MÁL ERU Í MILLIMETRUM OG ALLIR KÓTAR OG HNIT ERU Í METRUM
- UNDIRSTÖÐUR ERU GRUNDADAR Á FYLINGU LEYFILEGUR PRÝSTINGUR Á FYLINGU ER 0,5 MPa Í BROTKARAASTANDI
- GÖT Í SÖKKLA ERU SÝND Á GATAPLANI FRÁ FERLI
- SÖKKULSKAUT ERU SÝND Á SÖKKULSKAUTS-TEIKNINGUM FRÁ VERKHÖNNUN
- SETJA SKAL 2K12 VÍÐ DYRAOP SEM NÁI SKEYTIENGÐ UPP FYRIR BOTNPLÖTU NEMA ANNAD SÉ SÝNT Á TEIKNINGUM

TÁKN:



- TÁKNAR NÝJA STEYPU
- TÁKNAR BOTNPLÖTU MEÐ TVÖFALDRI JÁRNAGRIND

GN GÖLFNIDURFALL - STAÐSETNING OG TEGUND SKAL VERA Í SAMRÆMI VÍÐ GRUNNLAGNATEIKNINGAR FRÁ FERLI BENDING BOTNPLÖTU Í KRINGUM NIDURFÖLL SKAL VERA:

4x3K10c/c100 L=1000 MEÐ 45° HALLA Á HORN - BENDING LÖGÐ UNDIR EFRI GRIND

TÁKNAR HLIÐ Á VEGG MEÐ SJÓNSTEYPUÁFERÐ - KRÖFUR UM GÆÐI FLEKAMÓTA O.F.L. SKV. VERKLYSINGU

LYKILMYND

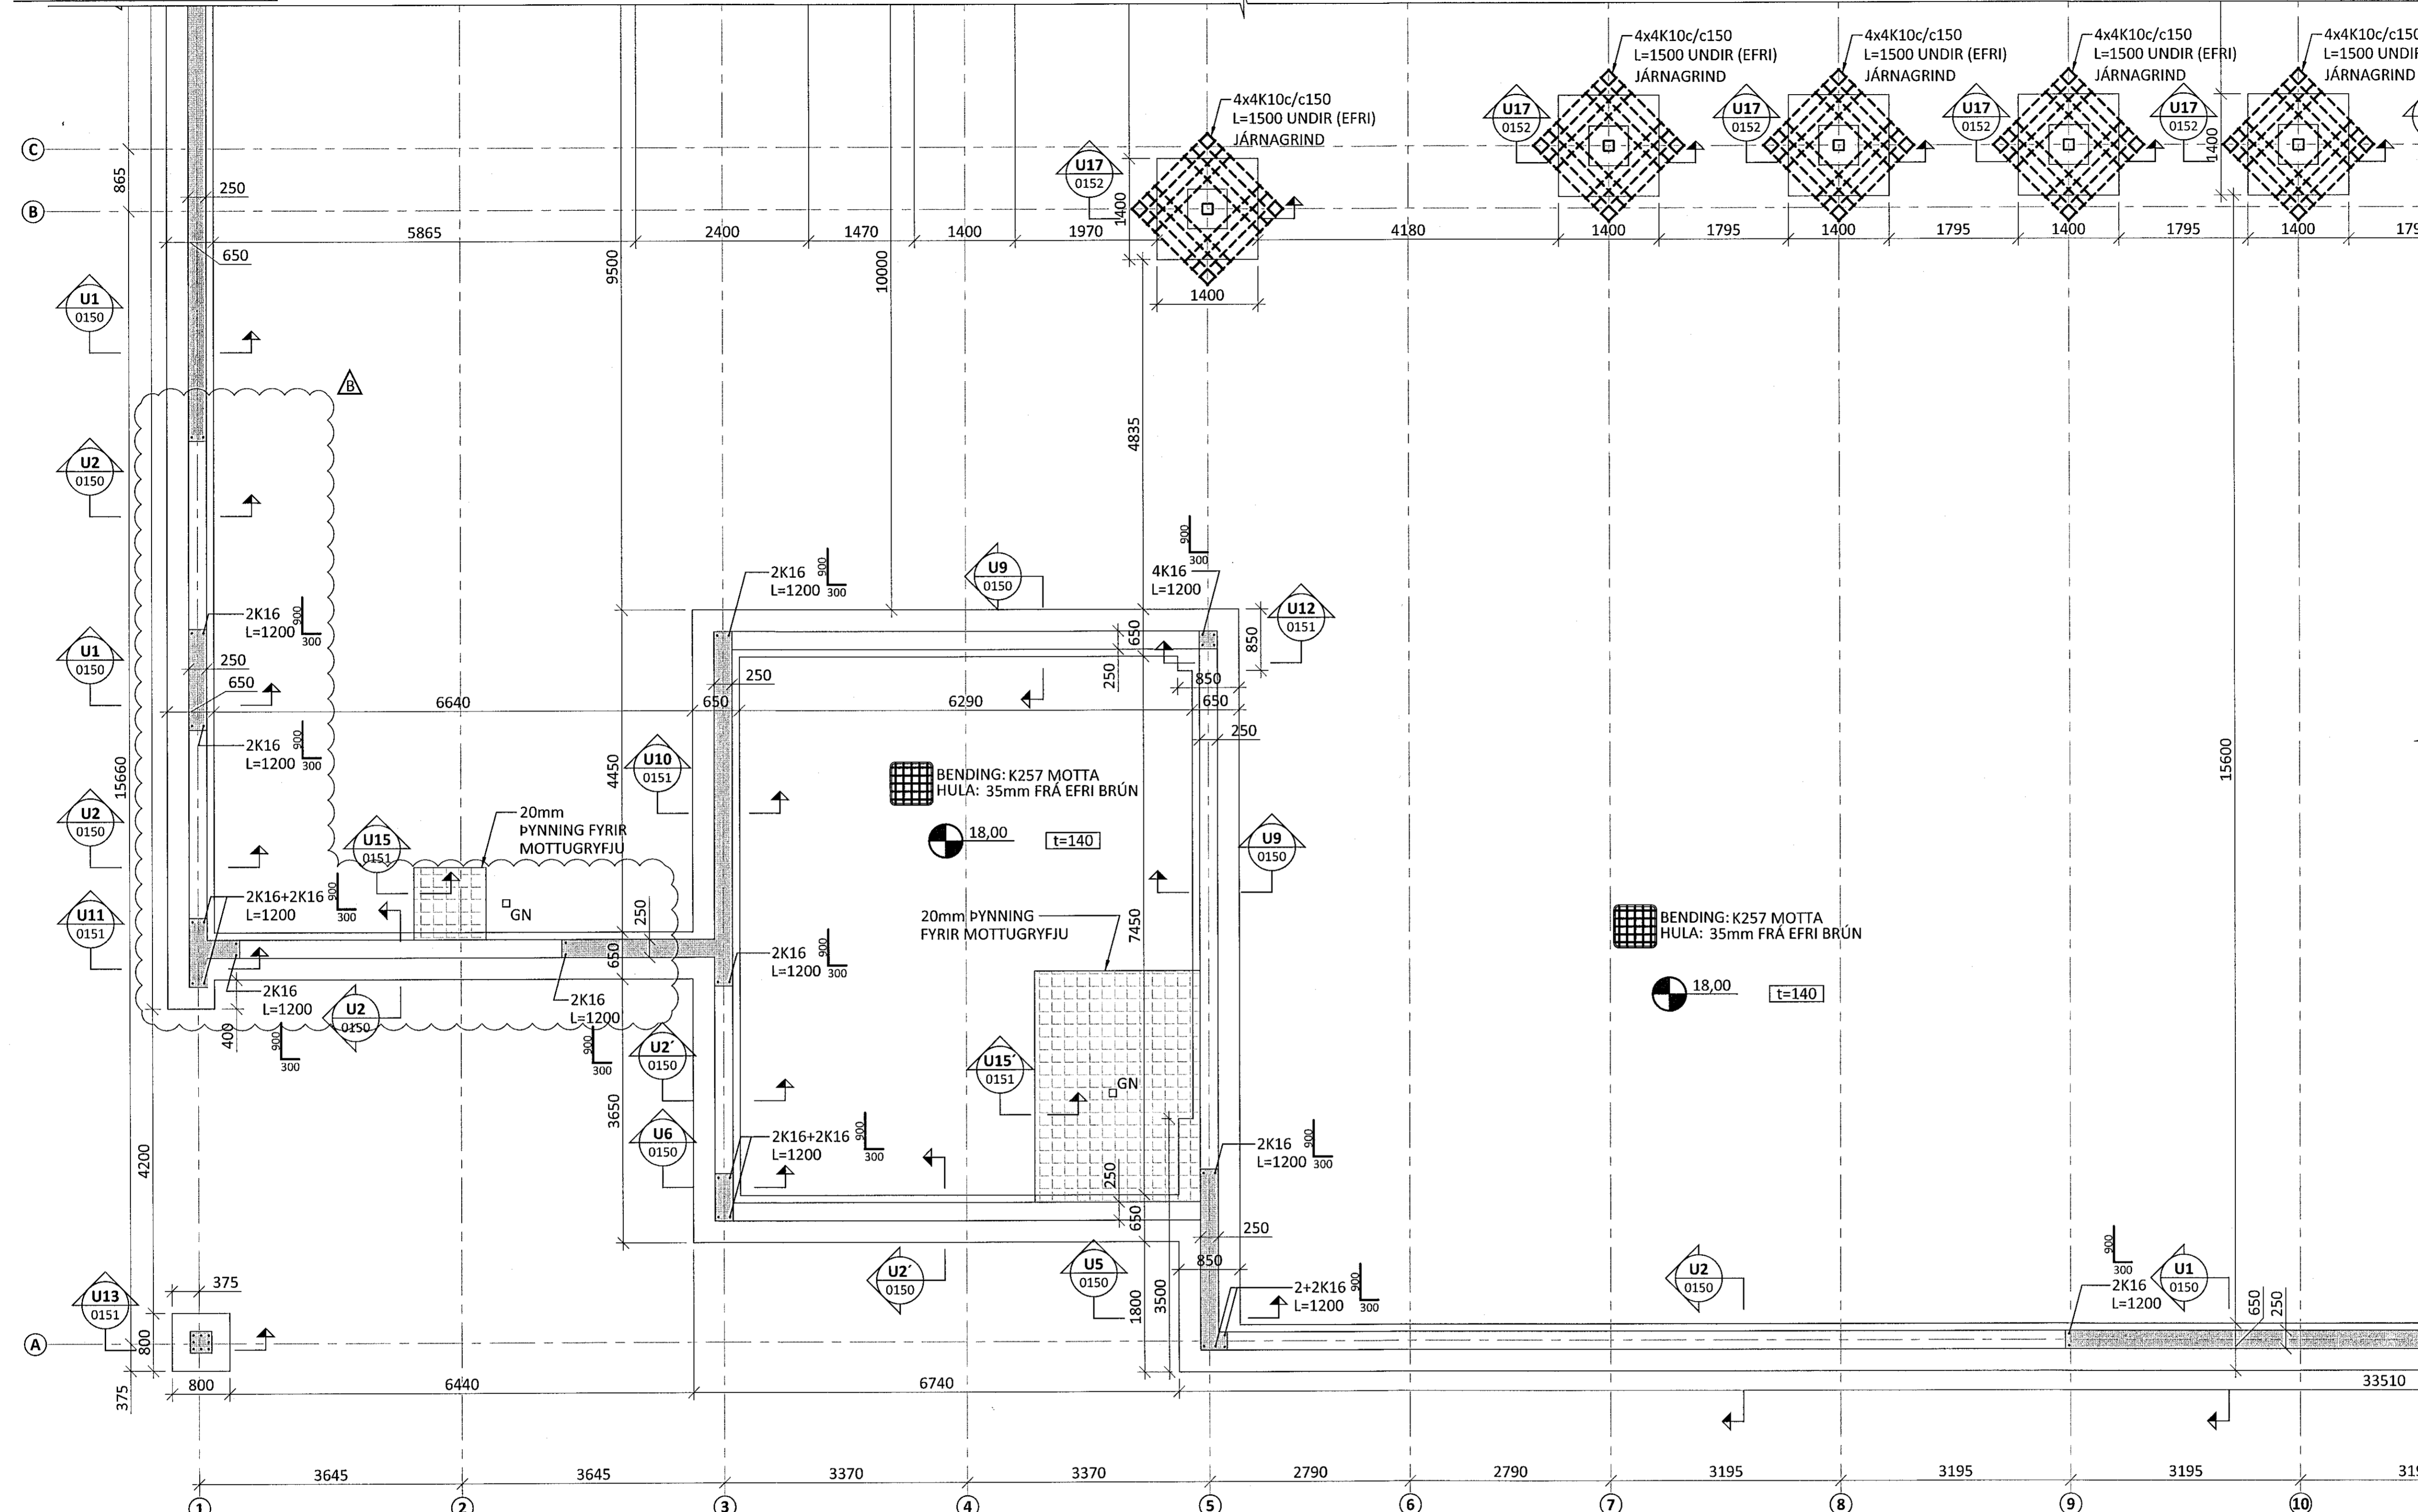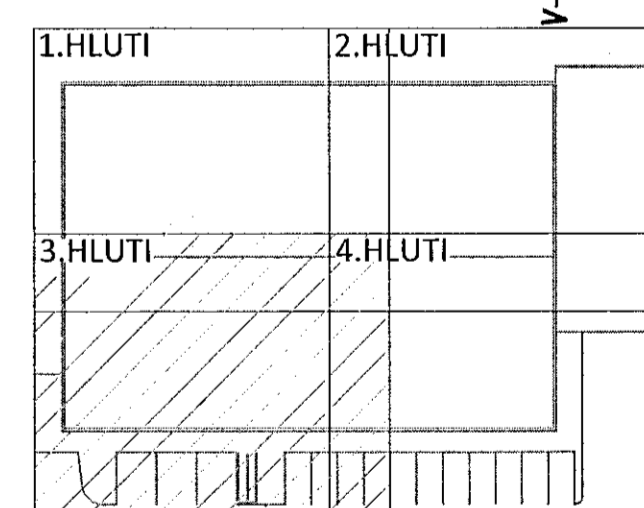

B 31.10.19 HURÐA- OG GLUGGAGÖT UPPFÆRD
A 10.10.19 UNDIRSTÖÐUM BREYTT
NR. DAGS. LYSING



NORDURHELLA 1
KRÓNAN - MATVÖRUVERSLUN HAFNARFJÖRDUR
BURÐARVIRKI UNDIRSTÖÐUR GRUNNMYND

SAMÞYKKT: KT. 260172-3879
HÖNNUDUR: YFIRFARID DAGS. ÚTG. DAGS. BREYTT.
AK ak@ferill.is PÓ 09.08.19 31.10.19
MKV. (A1) VERKNR. TEIKN. NR. BREYTT.
1:50 19040 1-0103 B
Ferill ehf Mörkin 1 108 Reykjavík Sími: 575 1600 www.ferill.is