U23 M1:10

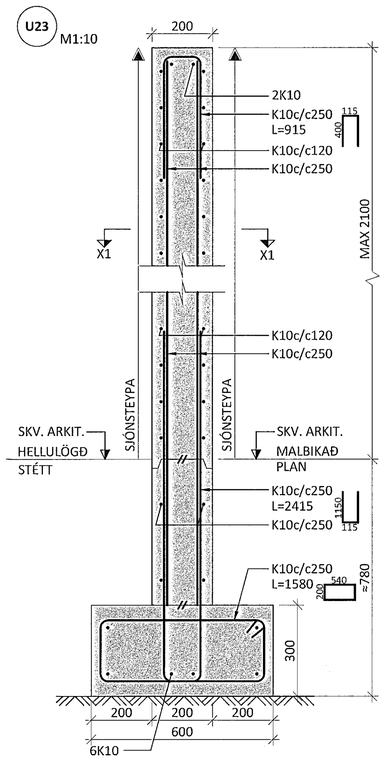

SNIÐ X1-X1 - M1:10

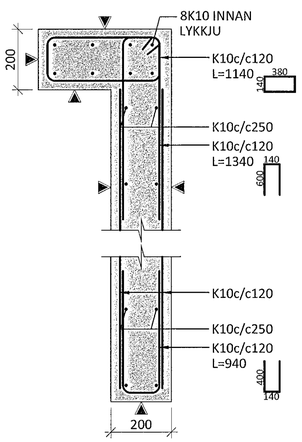

U24 M1:10

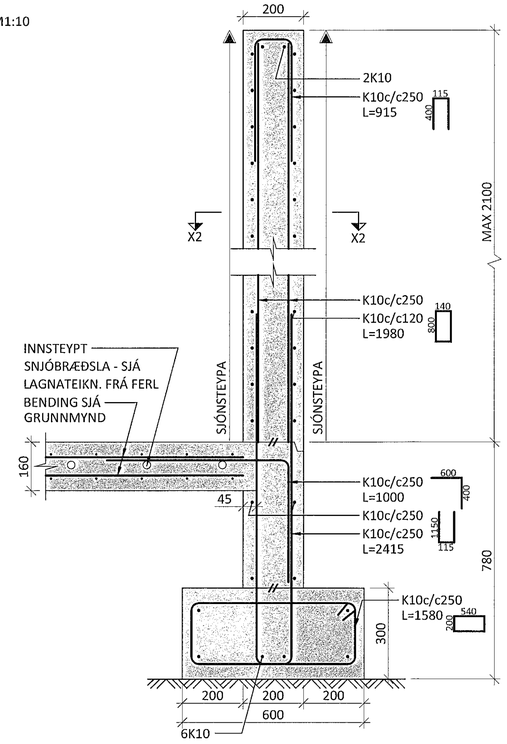

SNIÐ X2-X2 - M1:10

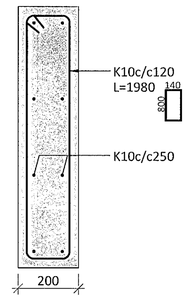

U25 M1:10

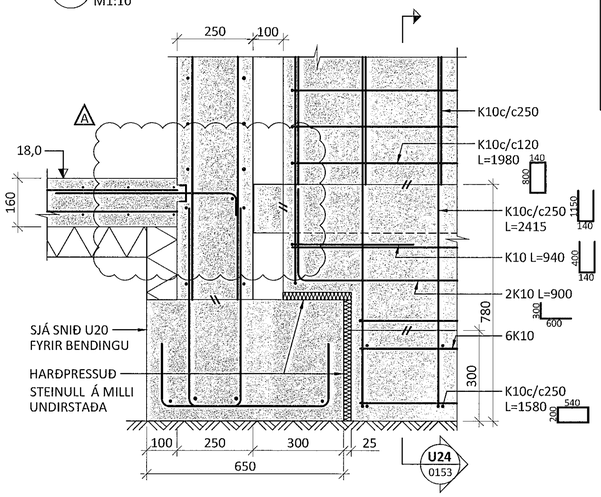

U26 M1:10

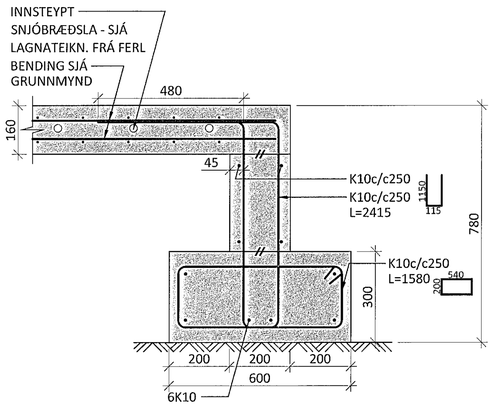

ÁRITUN BYGGINGARFULLTRÚA

Samþykkt þann
13 NOV 2019
Byggingarfulltrúinn í Hafnarfirði
F.h. Sigurður Steinar Jónsson

ÁRITUN HÖNNUNARSTJÓRA: KT.
Kt. 220564-4369

SÉRUPPDRÁTTUR ER Í SAMRÆMI VIÐ AÐALUPPDRÆTTI.
VERKNR: 14-04-R DAGS.ÚTG: 23.07.19

SKÝRINGAR:

- SJÁ TEIKNINGU 1-0000 OG 1-0101 FYRIR ALMENNAR SKÝRINGAR
- ÖLL MÁL ERU Í MILLIMETRUM OG ALLIR KÓTAR ERU Í METRUM

TÁKN:

- TÁKNAR NÝJA STEYPU
- TÁKNAR 100mm ÞYKKA EINANGRUN MEÐ RÚMÞYNGD ≥ 24kg/m³
- TÁKNAR FYLLINGU
- TÁKNAR HLIÐ Á VEGG MEÐ SJÓNSTEYPUÁFERÐ - KRÖFUR UM GÆÐI FLEKAMÓTA O.FL. SKV. VERKLÝSINGU

NR.	DAGS.	LÝSING
A	06.11.19	SNIÐ UPPFÆRT

ferill VERKFRÆÐISTOFA

NORÐURHELLA 1

KRÓNAN - MATVÖRUVERSLUN HAFNARFJÖRÐUR

BURÐARVIRKI
UNDIRSTÖÐUR
SNIÐ

SAMÞYKKT: KT. 260172-3879

HÖNNUÐUR		YFIRFARIÐ	DAGS. ÚTG.	DAGS. BREYT.
AK	ak@ferill.is	ÞÓ	10.10.19	06.11.19

MKV. (A1)	VERKNR.	TEIKN. NR.	BREYT.
1:10	19040	1 - 0153	A

Ferill ehf Mörkin 1 108 Reykjavík Sími: 575 1600 www.ferill.is

V:\Norðurhella\1\Teikningar\1-BURÐARÞOL\19040-1-0150.dwg