
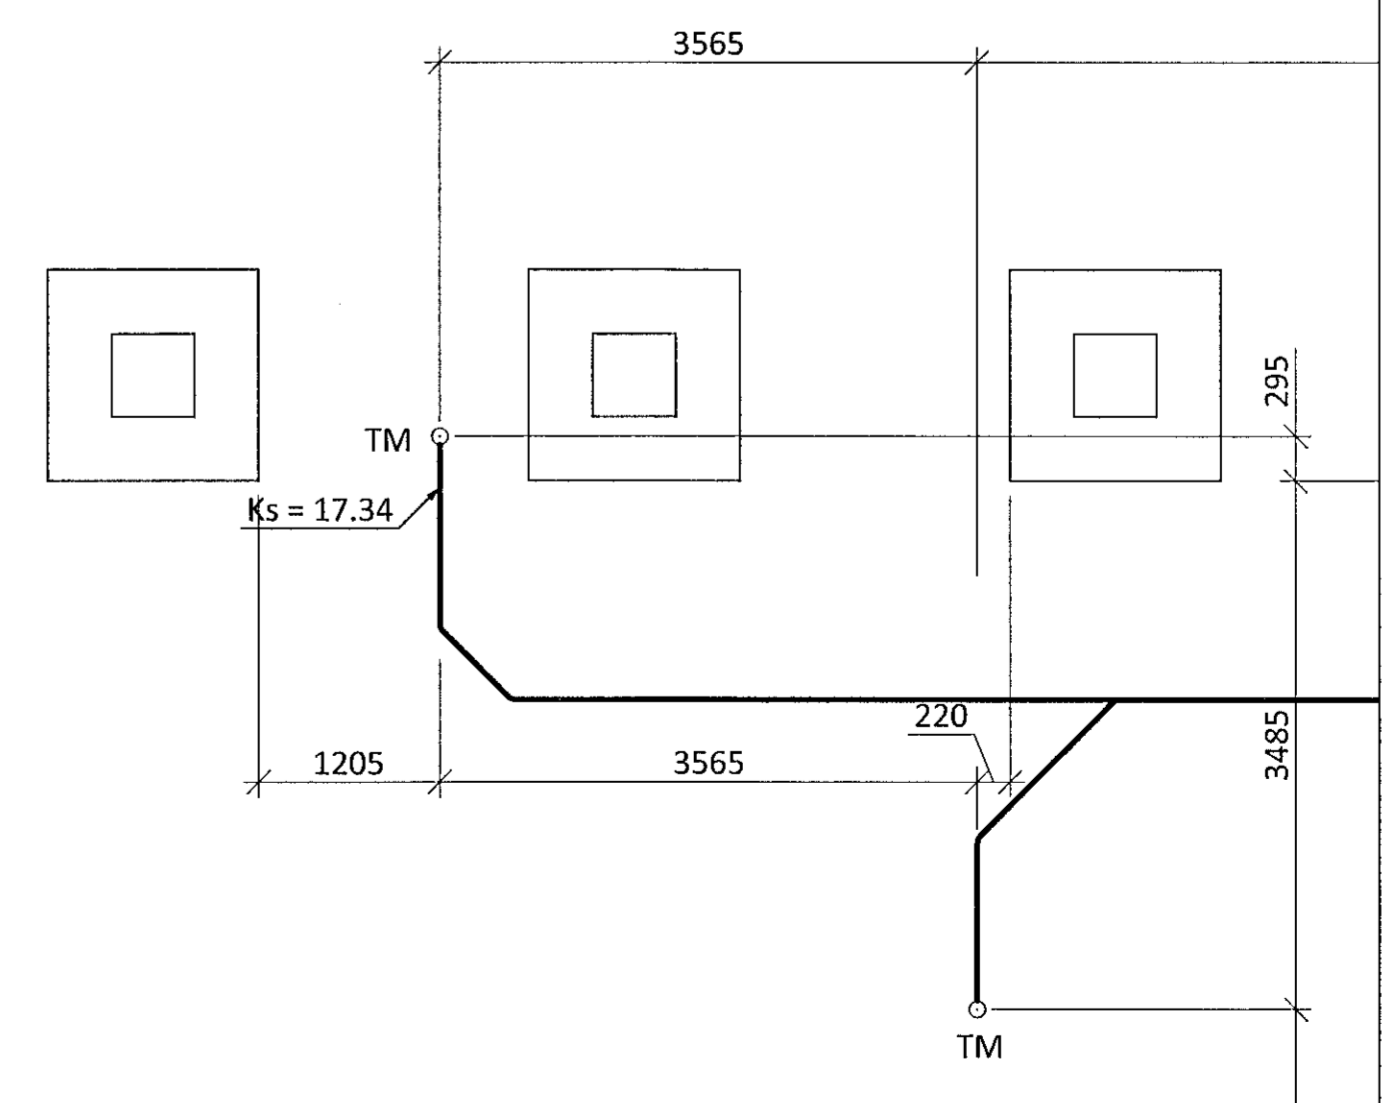
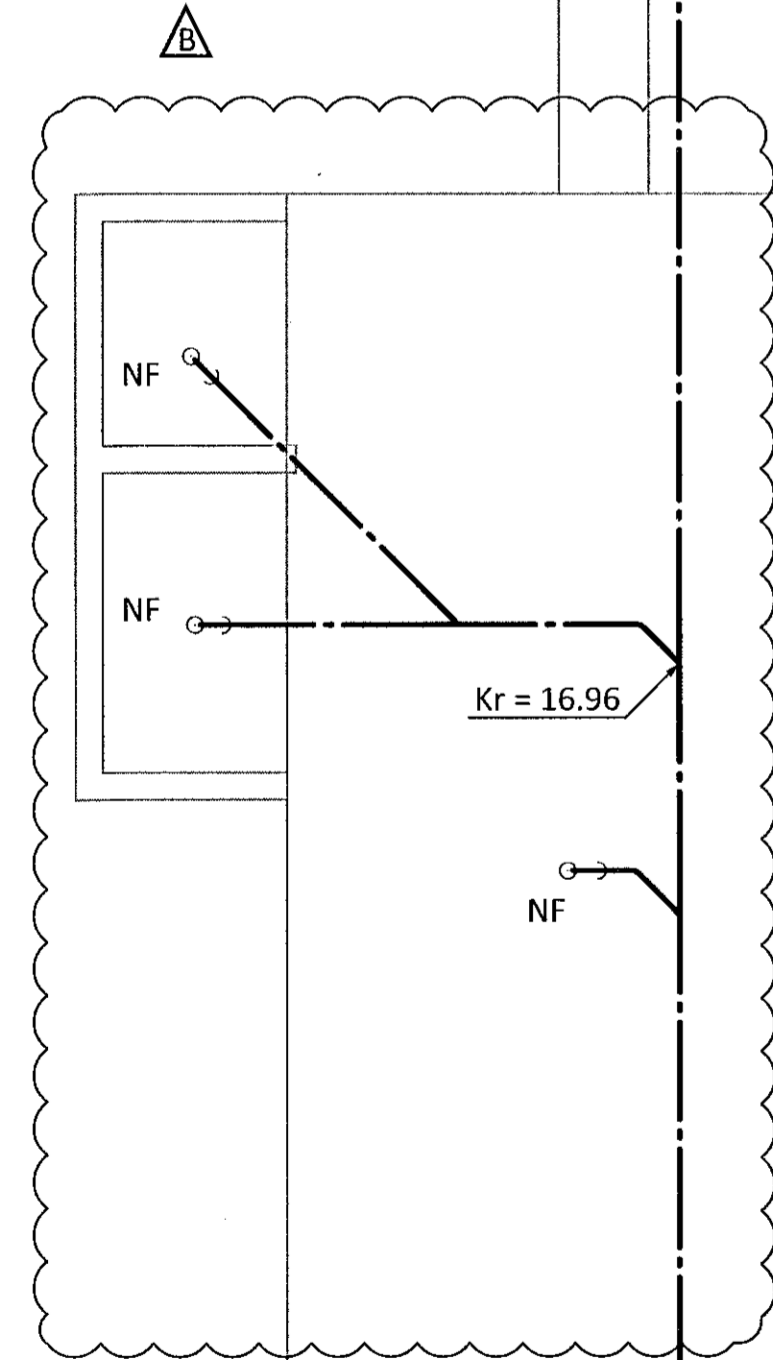



Samþykkt þann
13 NOV 2019
Byggingarfulltrúinn í Hafnarfjörð
F.h. Sigurður Steinar Jónsson

HÖNNUNARSTJÓRI	KT.	NETFANG	SÍMI
G. ODDUR VÍÐISSON	220564-4369	Oddur@dap.is	660 4200

ÁRITUN HÖNNUNARSTJÓRA:
SÉRUPPÁTTAKUR ER Í SAMRÆMI VÍÐ ADALUPPDRETTI
VERKNR: DAGS.ÚTG.

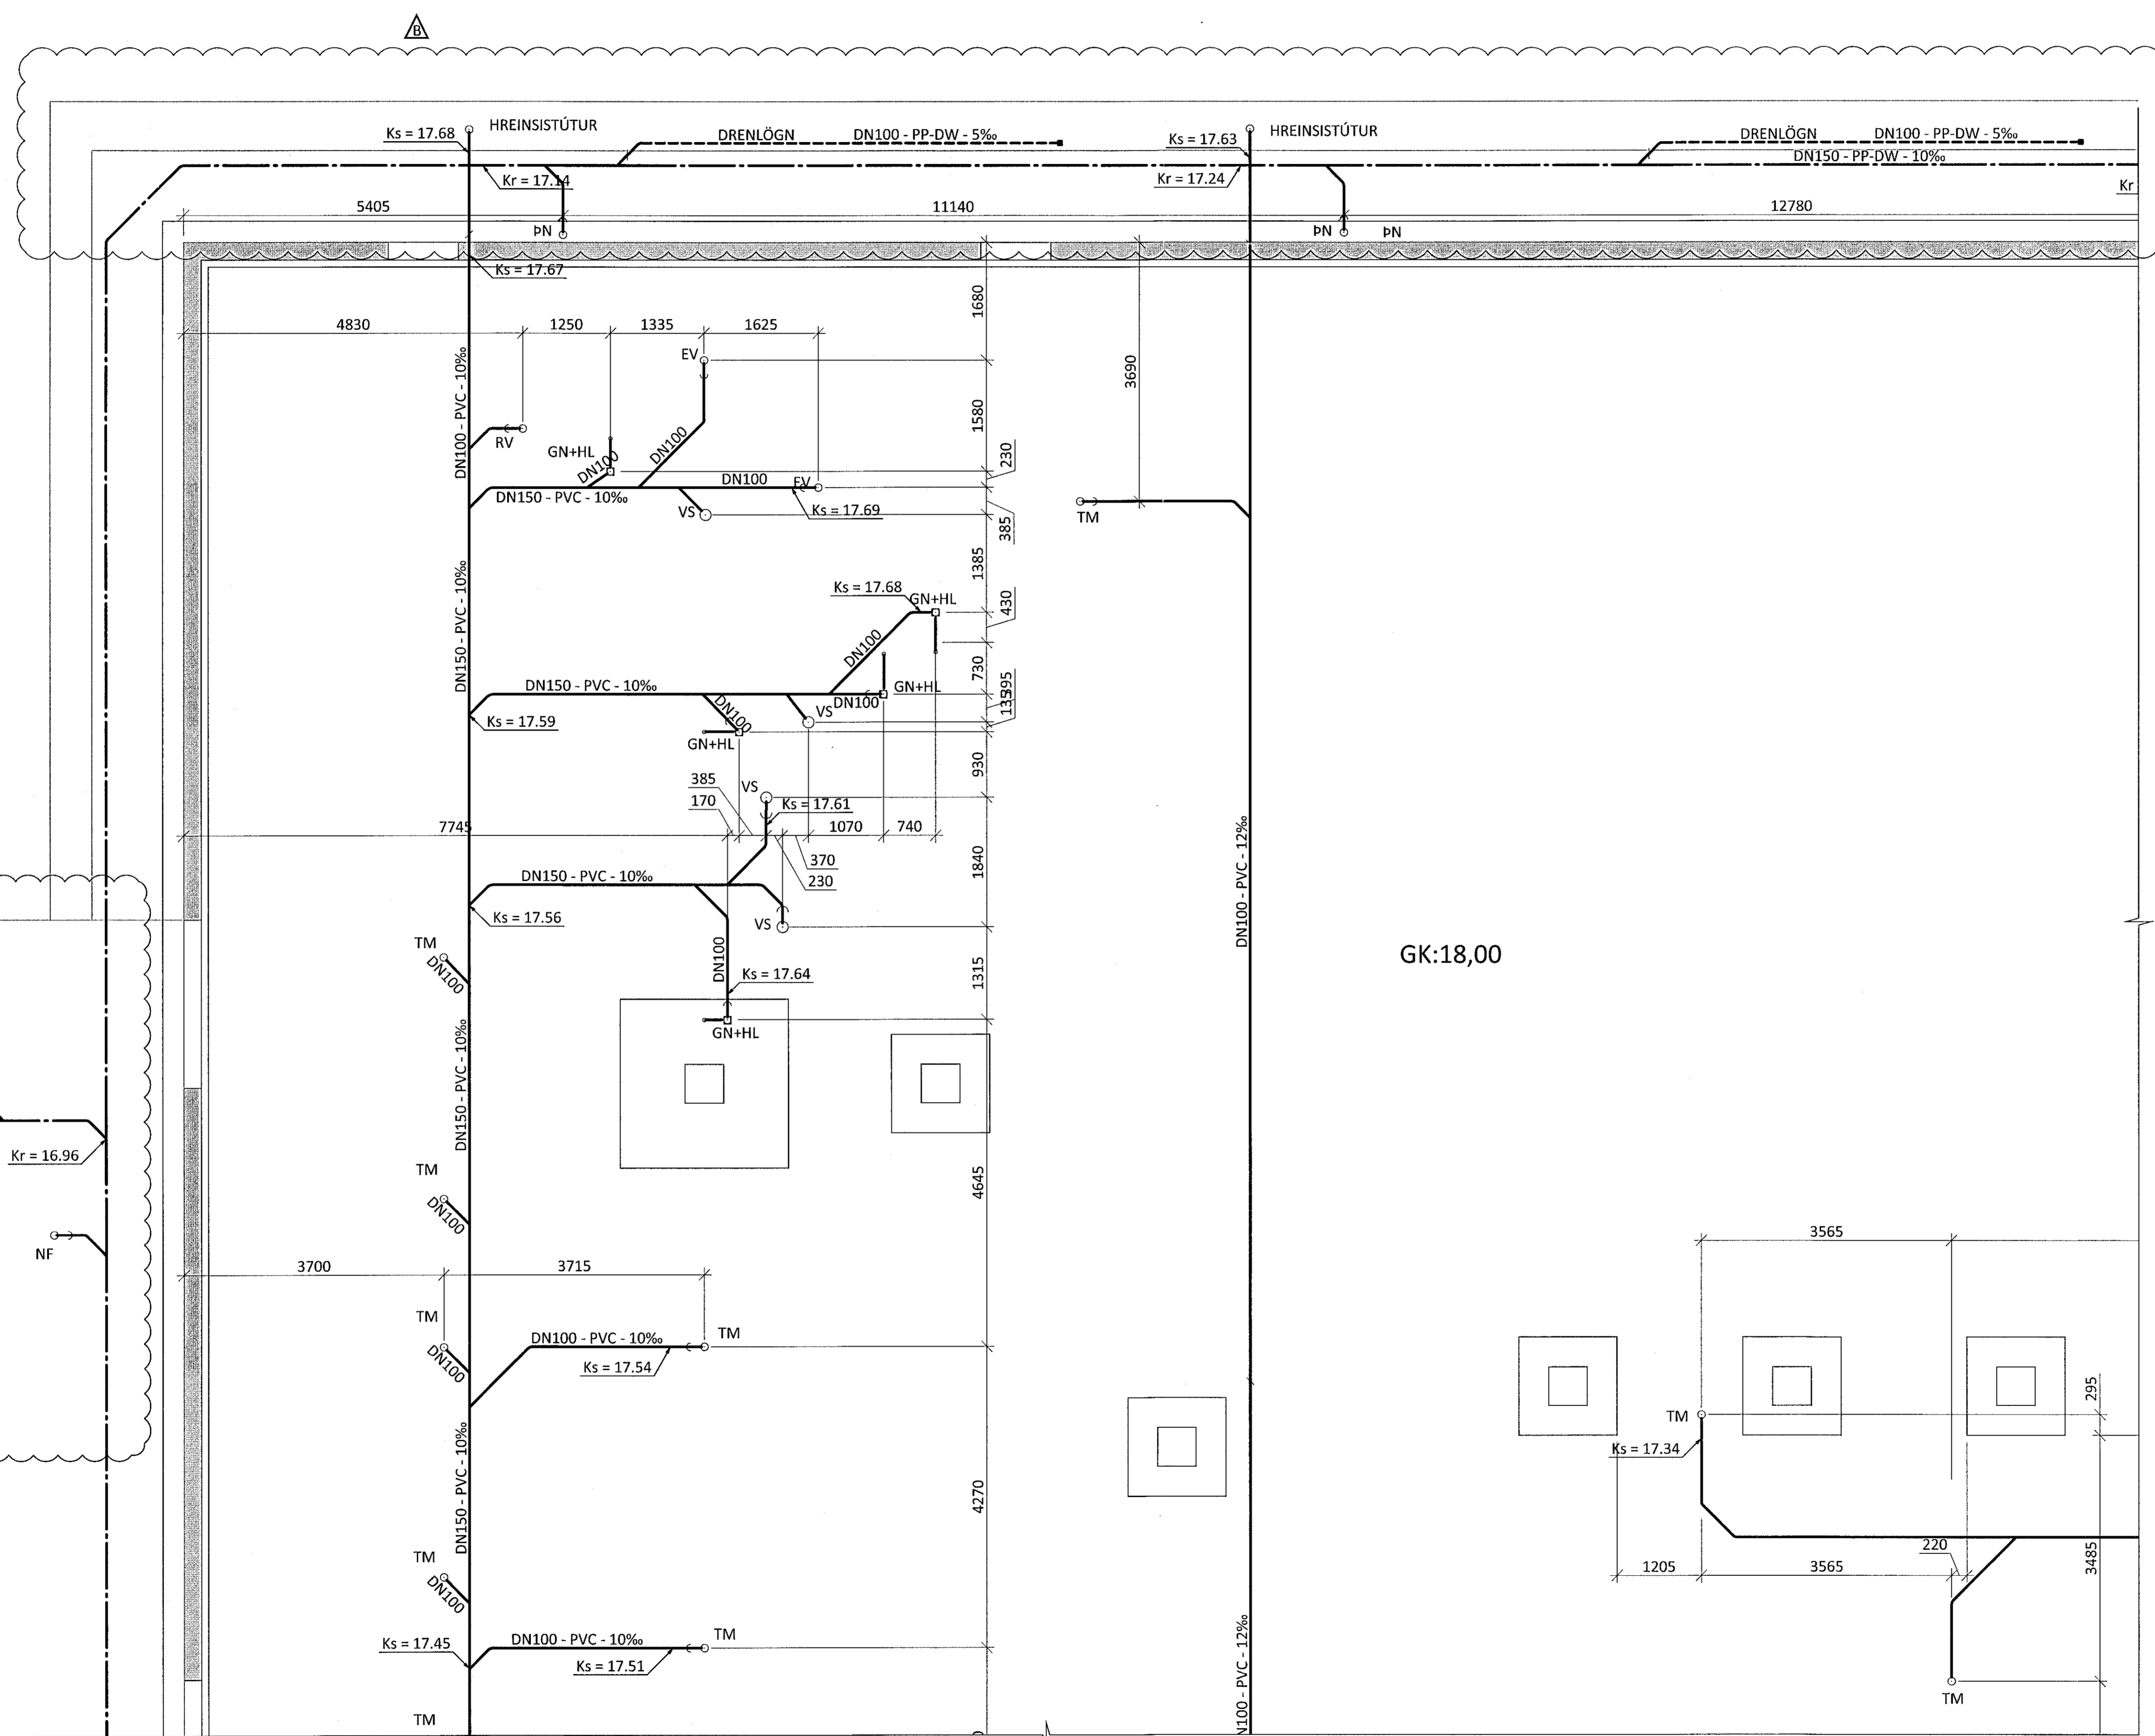

HEILBRIGDISEFTIRLIT
HAFNARFJÖRÐAR-
OG KÓPAVOGSSVÆÐIS
Gæðatorgi 5 - 101 Reykjavík
12/11/2019
Spá meðf. skýringu.

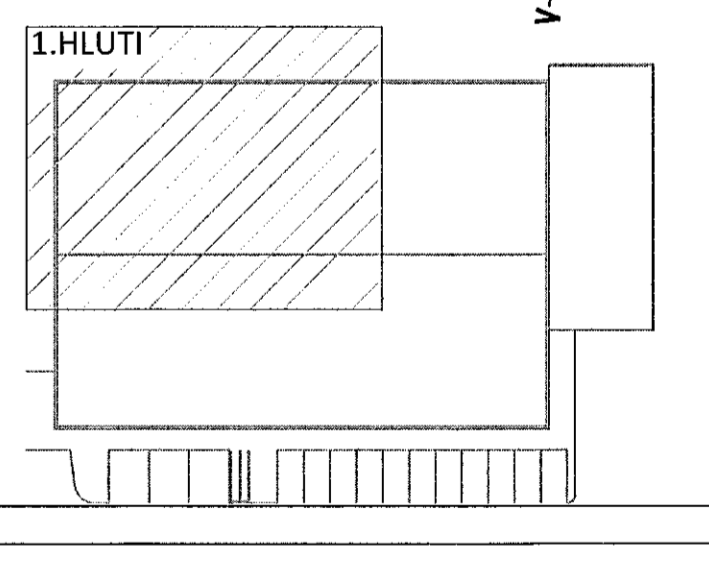

B 17.10.19 KOMIÐ FYRIR HREINSISTÚT, NF OG DRENLOGN
A 09.09.19 TEIKNING UPPEÐERÐ
NR. DAGS. LYSING

ferill
VERKFRÆÐISTOFA

NORÐURHELLA 1
KRÓNAN - MATVÖRUVERSLUN HAFNARFJÖRÐUR
FRÁVEITUKERFI
LAGNIR Í LÖÐ
GRUNNMÝND

SAMÞYKKT:	KT.	NETFANG	SÍMI
09.08.19	17.10.19	PAG	
HÖNNUNDIR:	KT.	NETFANG	SÍMI
GUÐMUNDUR PÉTURSSON	020672-5539	gummi@ferill.is	575 1600
MKV. (A1)	VERKNR:	TEIKN. NR.	BREYTT:
1:50	19040 2 - 0101	B	