



HÖNNUNARSTJÓRI KT. NETFANG SÍMI
G. ODDUR VÍÐISSON 220564-4369 Oddur@fap.is 660 4200
KT. 220564-4369

ÁRITUN HÖNNUNARSTJÓRA:
SÉRUPPRÁTTUR ER Í SAMRÆMI VID ADALUPPRÆTTI.
VERKNR. DAGS.ÚTG.

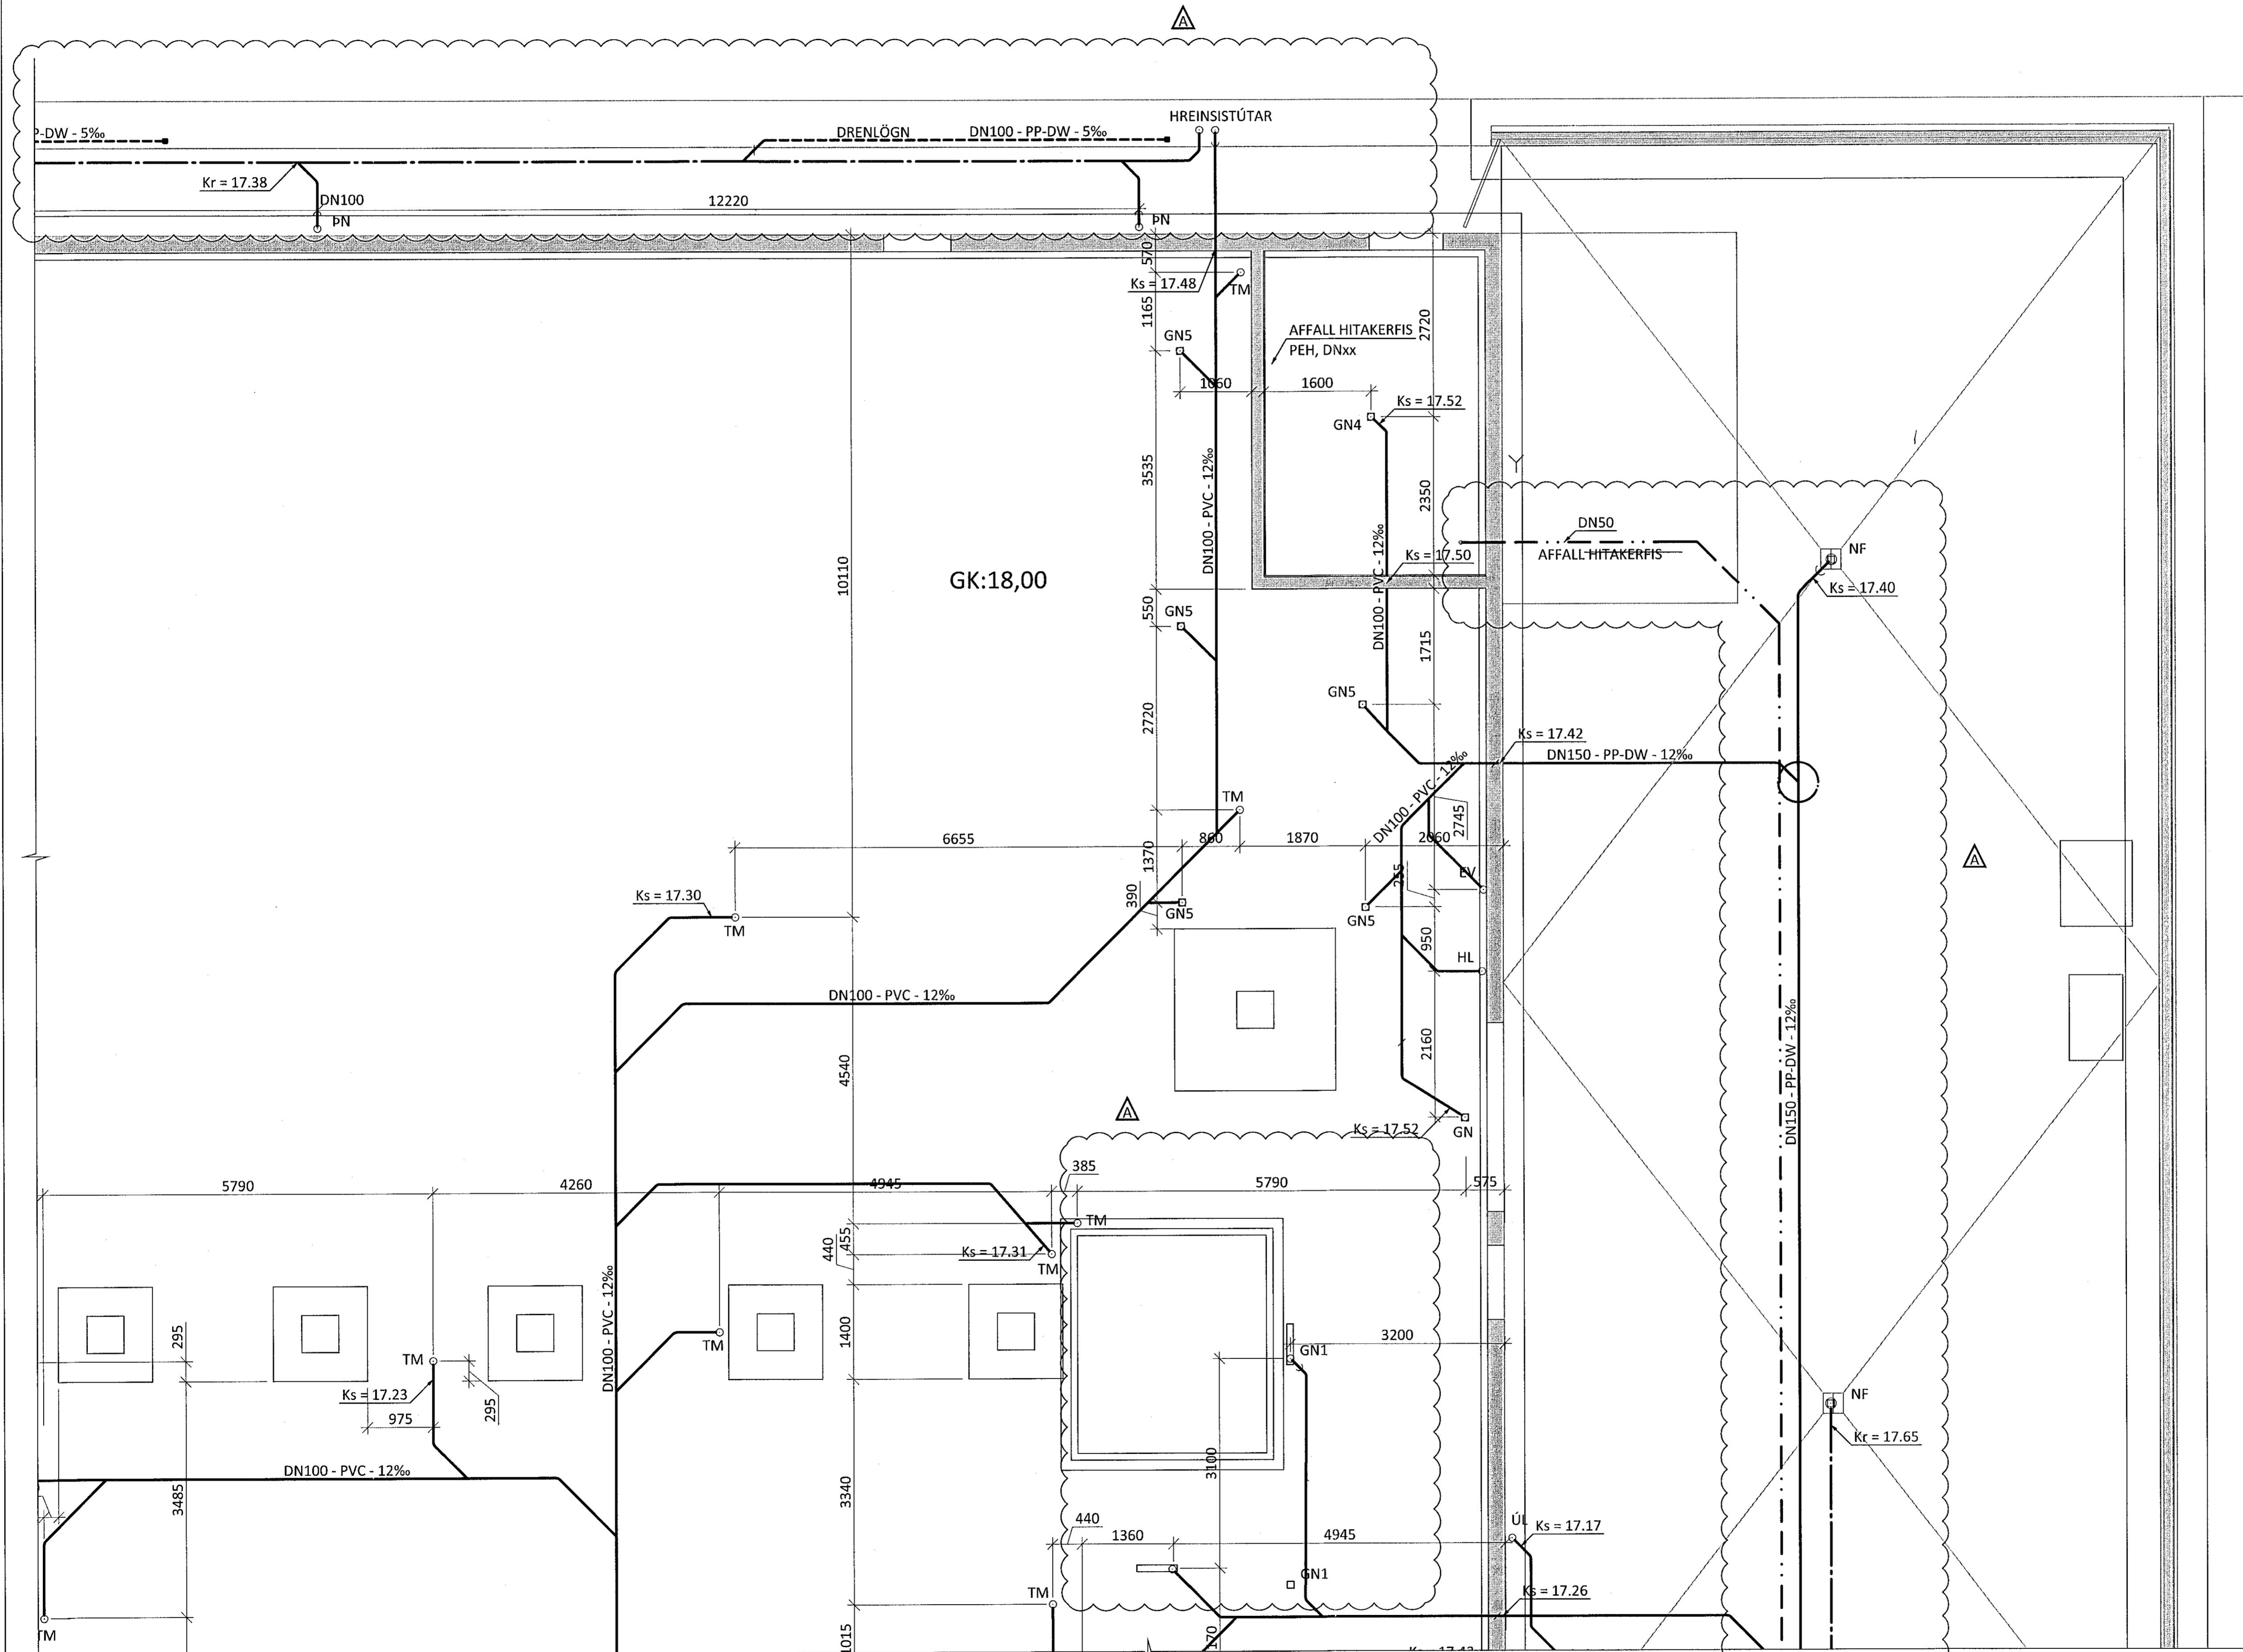

HEILBRIGDISEFTIRLIT
HAFNARFJARDAR-
OG KÓPAVOSSVÆÐIS
Garðatorgi 5 - 10 (Garðabær)
12.10.2019
Snr. meðf. útgáfu

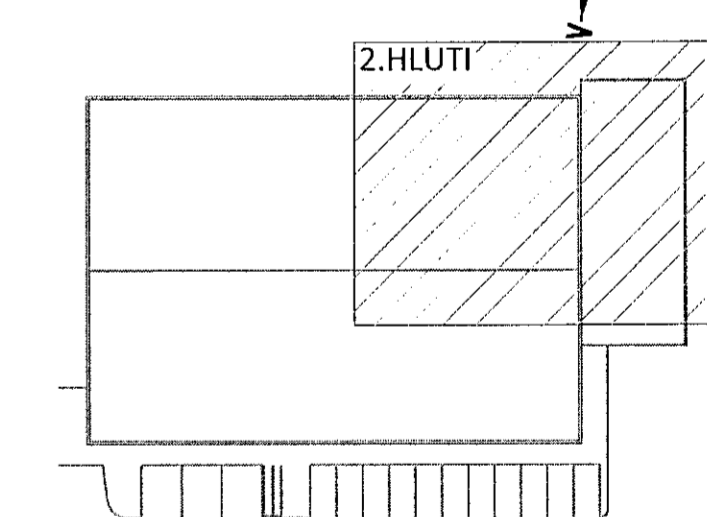

A 17.10.19 HREINSISTUTAR, DREN, AFFALL, FÆRA GN
NR. DAGS. ÚTSING



NORÐURHELLA 1
KRÓNAN - MATVÖRUVÆRSLUN HAFNARFJÓRÐUR

FRÁVEITUKERFI
LAGNIR Í LÖÐ
GRUNNMYND

SAMÞYKKT: KT. 270760-4229
DAGS. ÚTG. DAGS. BREYTT. YFIRFARID
09.09.19 17.10.19 DAG
HÖNNUNAR KT. NETFANG SÍMI
GUÐMUNDUR PÉTURSSON 020572-5539 gummi@ferill.is 575 1600
MKV. (A1) VERKNR. TEIKN. NR. BREYTT.
1:50 19040 2 - 0102 A