

KT. 220564-4369

ÁRITUN HÖNNUNARSTJÓRA: KT.
SÉRUPPRÁTTUR ER Í SAMRÆMI VÍÐ ABALUPPRÆTTI.
VERKNR: 14-04-R DAGS.ÚTG: 23.07.19



SKÝRINGAR:

- SJÁ FLEIRI ALMENNAR SKÝRINGAR Á TEIKNINGU 1-0000
- ÖLL MÁL ERU Í MILLIMETURM OG ALLIR KÓTAR OG HNIT ERU Í METURM
- UNDIRSTÖÐUR ERU GRUNDAÐAR Á FYLINGU LEYFILEGUR ÞRÝSTINGUR Á FYLINGU ER 0,5 MPa Í BROTMARKAÁSTANDI
- GÖT Í SÖKKLA ERU SÝND Á GATAPLANI FRÁ FERLI
- SÖKKULSKAUT ERU SÝND Á SÖKKULSKAUTS-TEIKNINGUM FRÁ VERKHÖNNUN
- SETJA SKAL 2K12 VIÐ DYRAOP SEM NÁI SKEYTILENGD UPP FYRIR BOTNPLÖTU NEMA ANNAD SÉ SÝNT Á TEIKNINGUM

TÁKN:

- TÁKNAR NÝJA STEYPU
- TÁKNAR BOTNPLÖTU MEÐ TVÖFALDRI JÄRNAGRIND
- GN GÖLFNIDURFALL - STADSETNING OG TEGUND SKAL VERA Í SAMRÆMI VÍÐ GRUNNLAGNATEIKNINGAR FRÁ FERLI BENDING BOTNPLÖTU Í KRINGUM NIDURFÖLL SKAL VERA:
 - 4x3K10c/c100 L=1000 MEÐ 45° HALLA Á HORN
 - BENDING LÖGD UNDIR EFRI GRIND
- TÁKNAR HLÍÐ Á VEGG MEÐ SJÓNSTEYPUÁFERÐ - KRÖFUR UM GÆÐI FLEKAMÖTA O.FL. SKV. VERKLÝSINGU

LYKILMYND

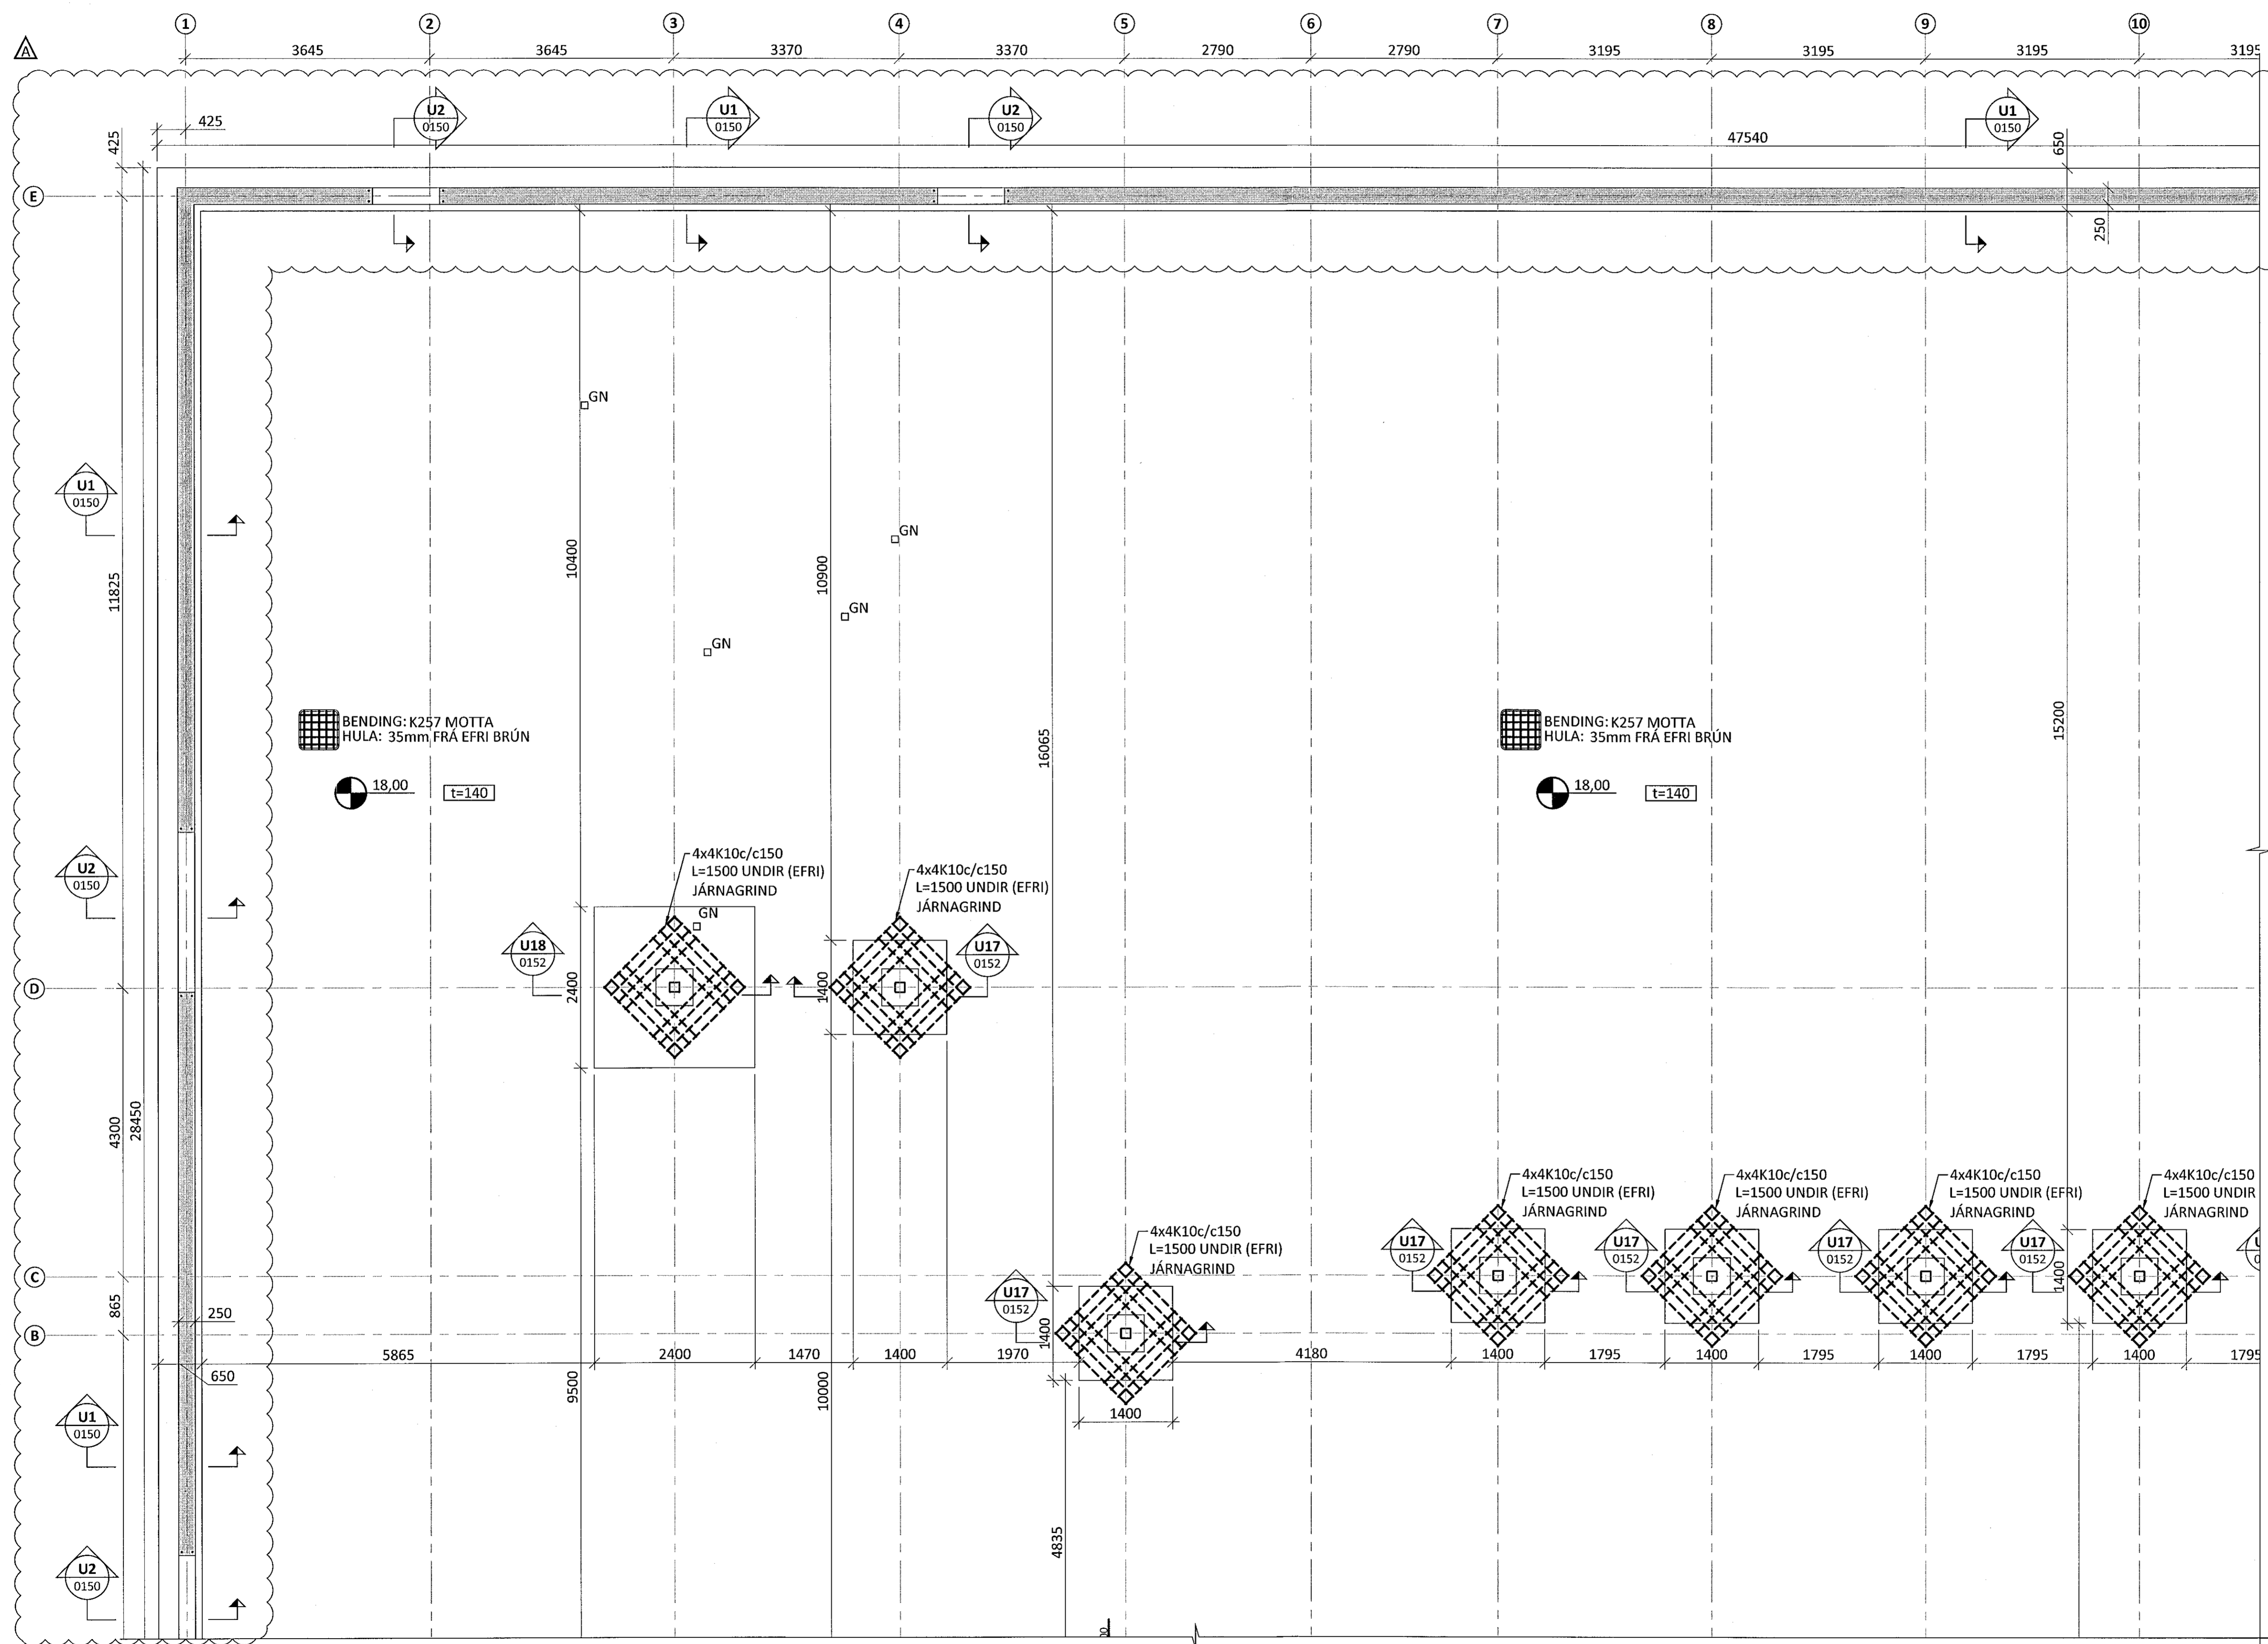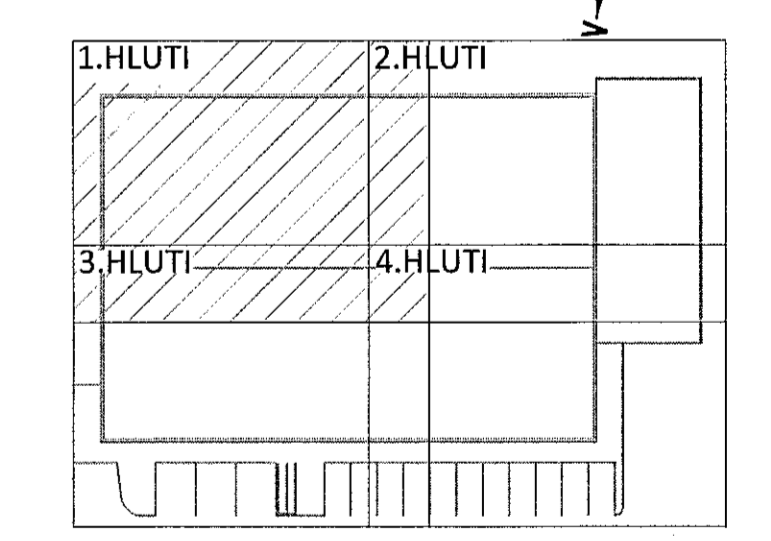

A 10.10.19 UNDIRSTÖÐUM BREYTT NR. DAGS. LYSING



NORÐURHELLA 1 KRÖNAN - MATVÖRUVERSLUN HAFNARFJÖRDUR

BURÐARVIRKI UNDIRSTÖÐUR GRUNNMYND

SAMÞYKKT: 260172-3879
HÖNNUÐUR YFIRFARIÐ DAGS.ÚTG. DAGS. BREYTT.
AK ak@ferill.is ÞÓ 09.08.19 10.10.19
MKV. (A1) VERKNR. TEIKN. NR. BREYTT.
1:50 19040 1-0101 A
Ferill ehf. Mörkin 1 108 Reykjavík Sími: 575 1600 www.ferill.is