

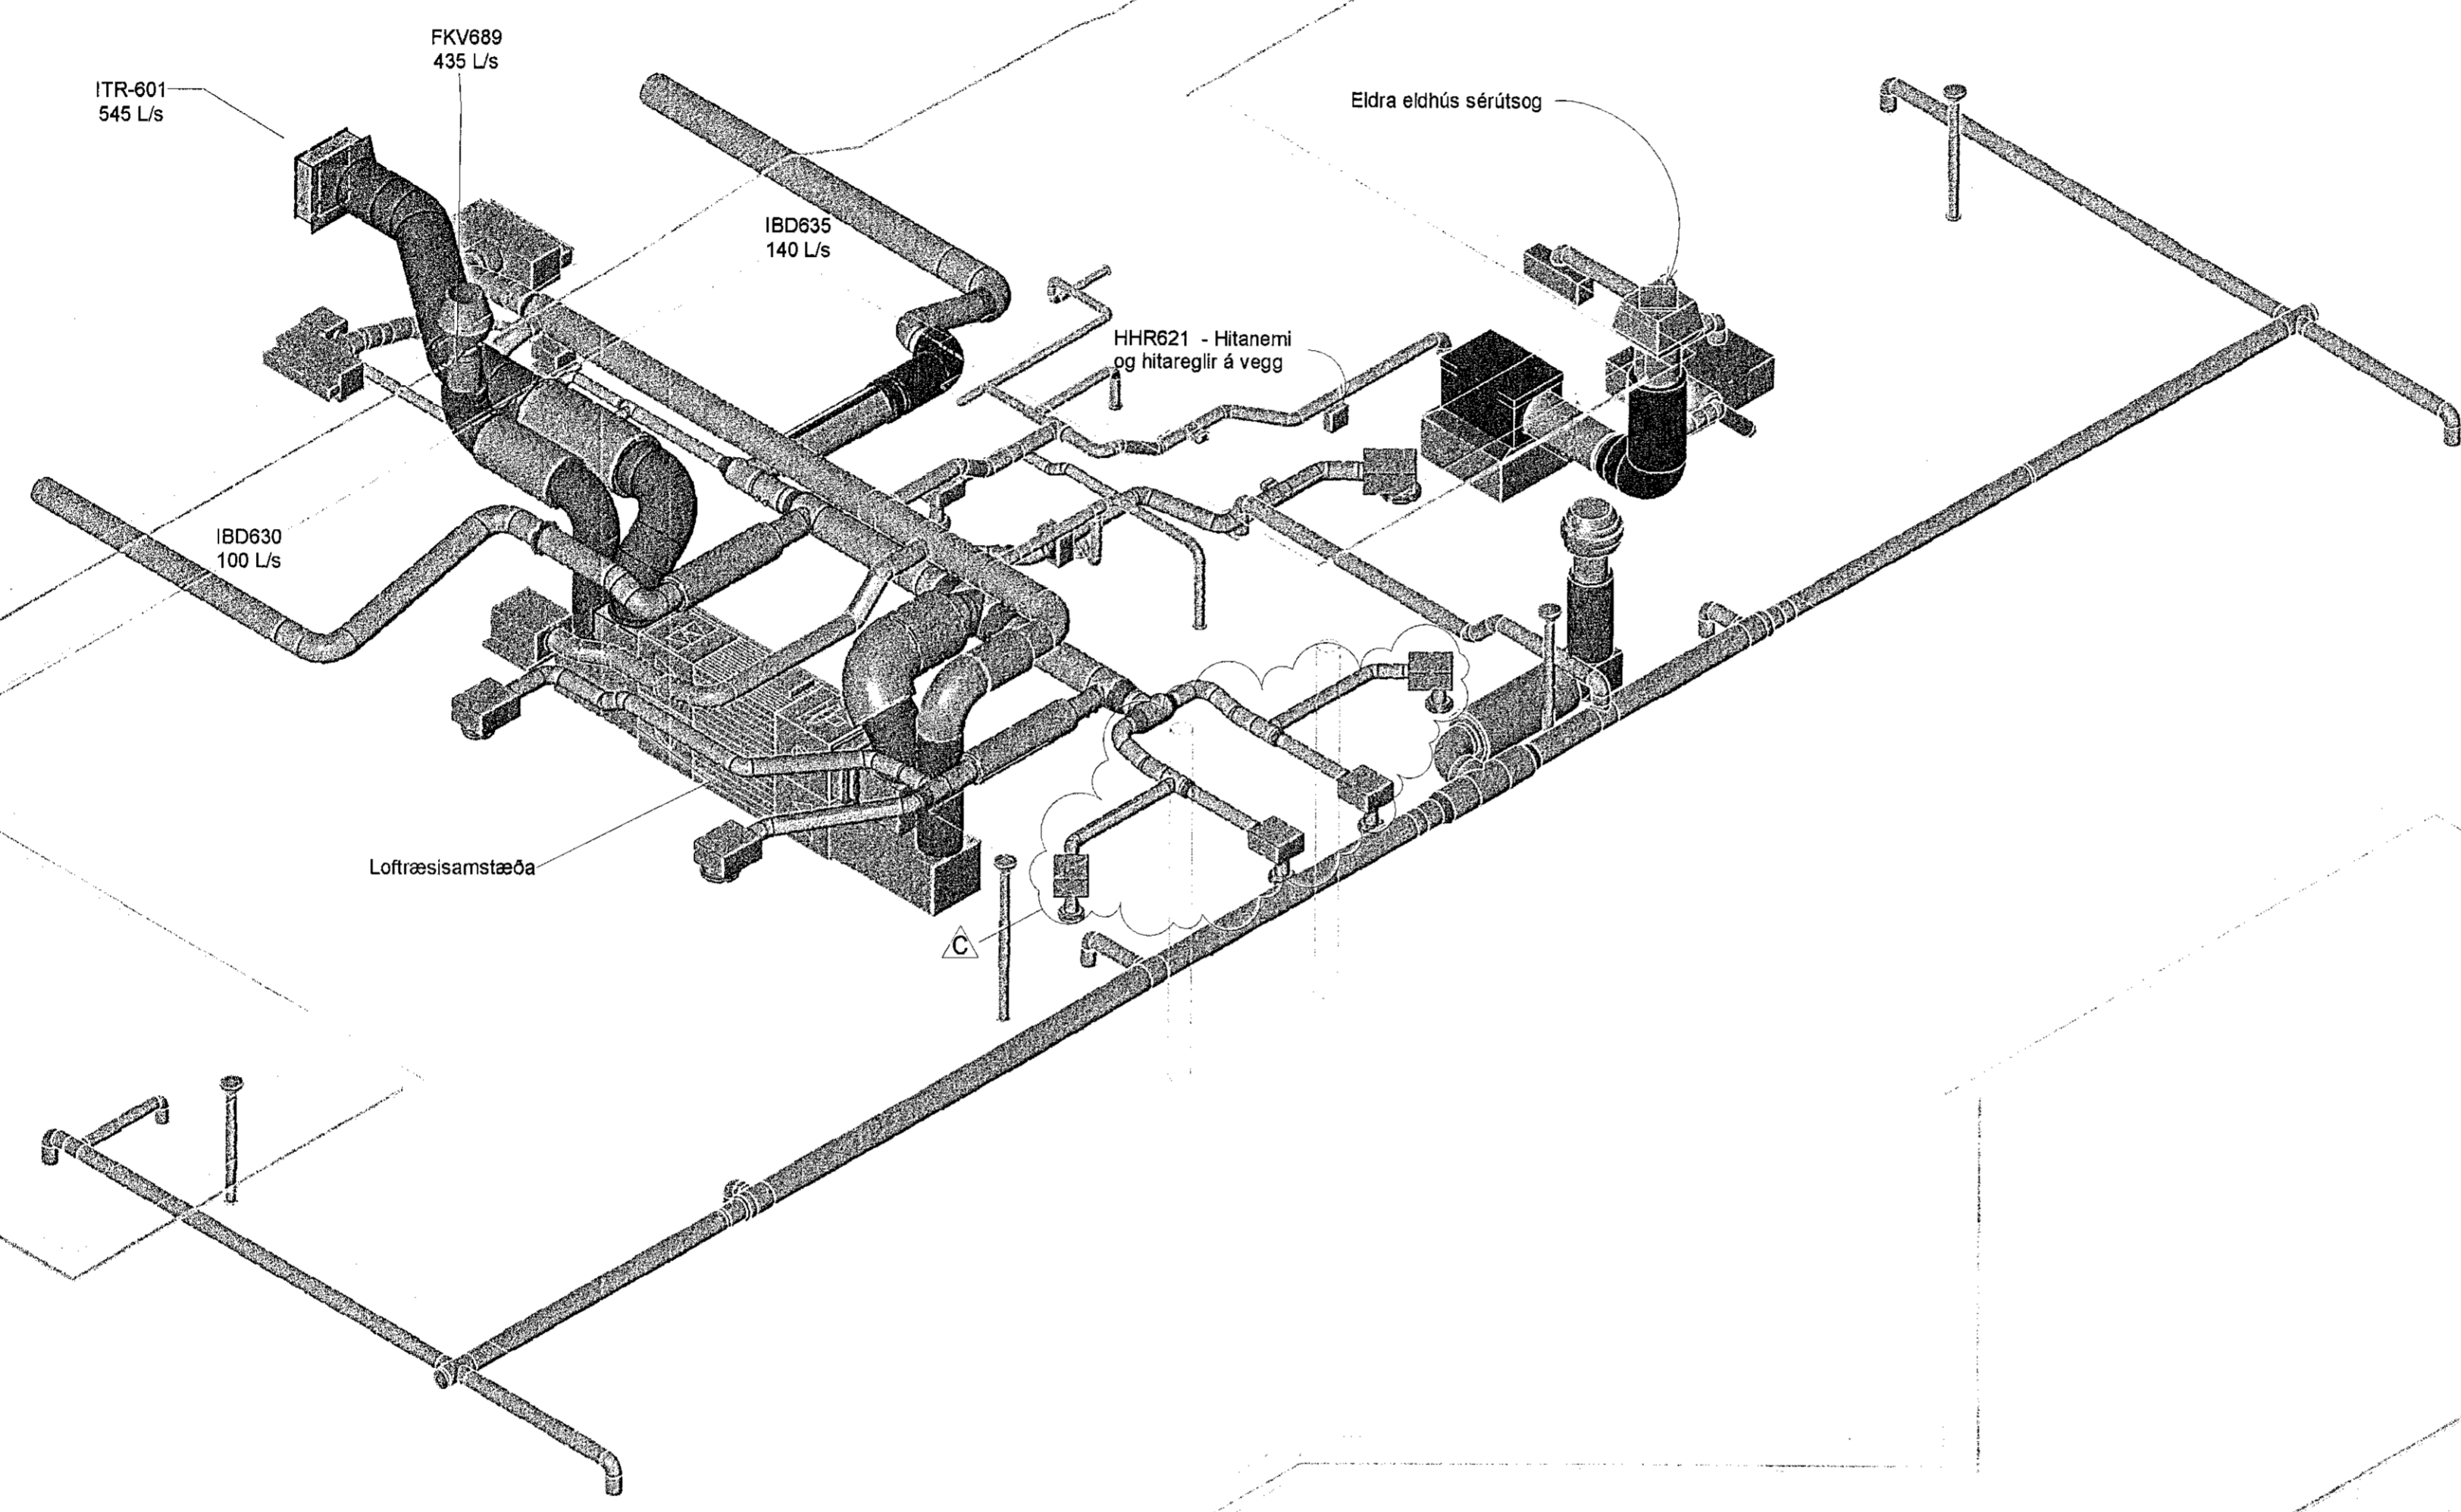
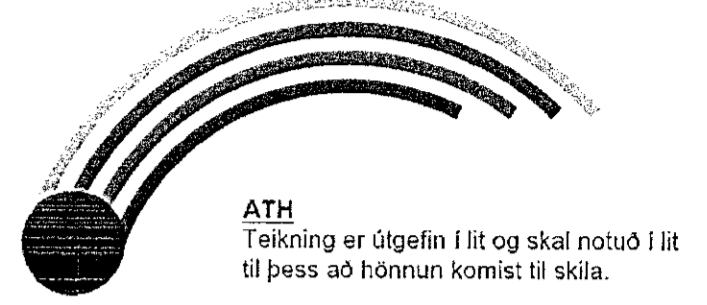


Samþykkt þann
29 NOV 2019
Byggingarfulltrúi í Hafnarfjörð
F.h. Sigurður Steinar Jónsson

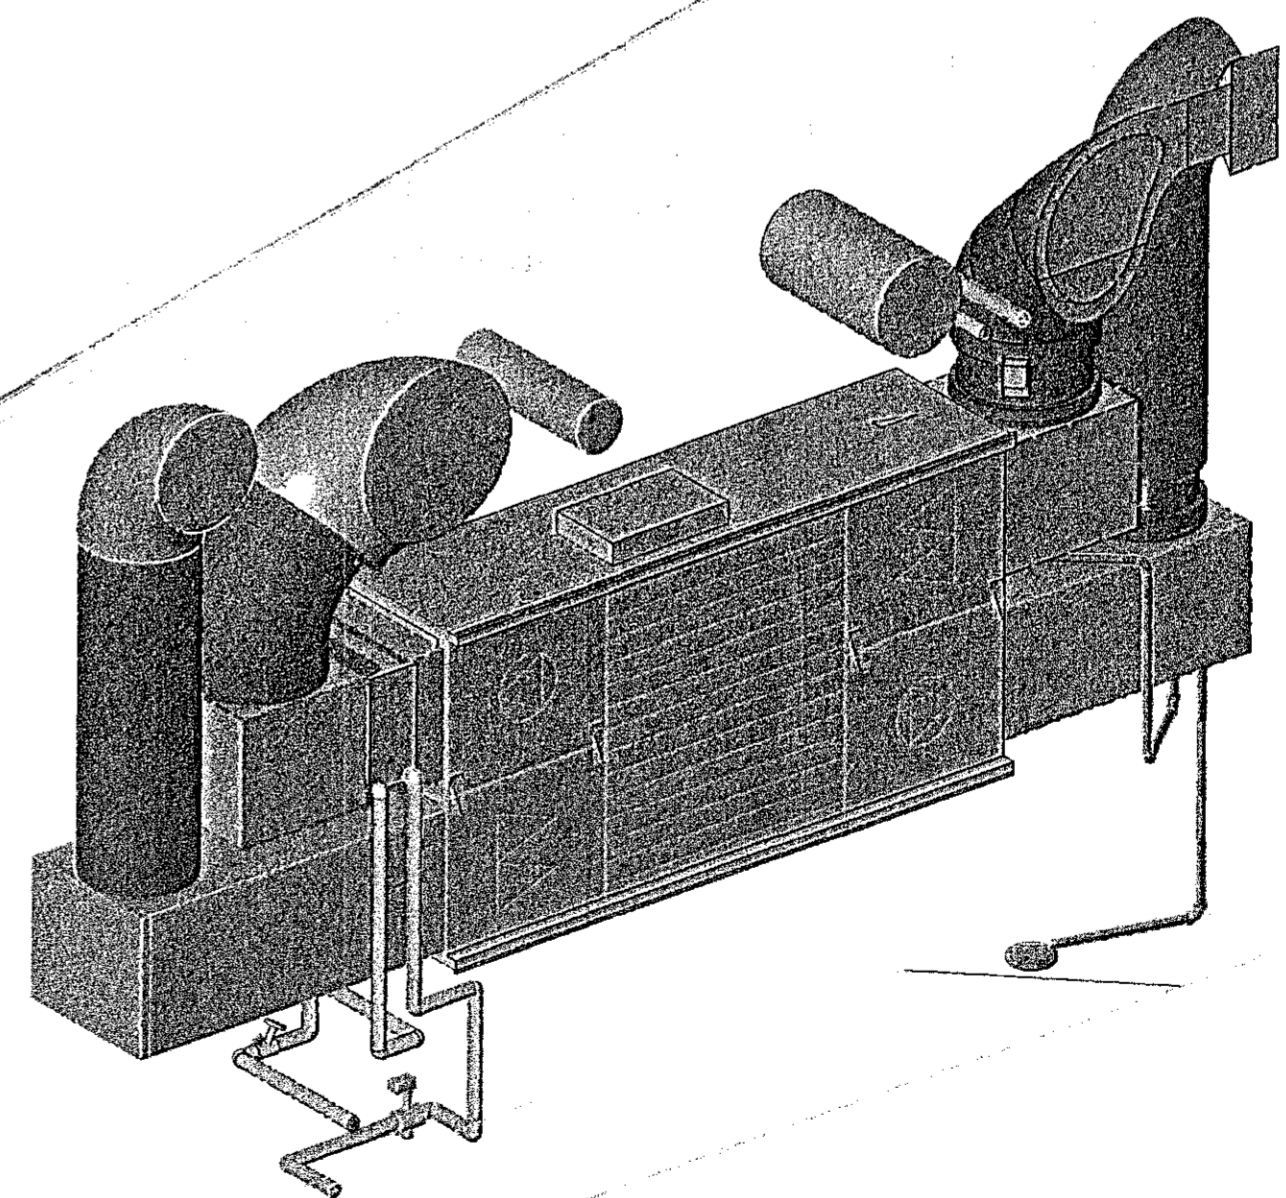

Almennar skýringar

- Almennar skýringar við loftfræskerfi, sjá teikningu 400.
- Kerfismynd vegna loftfræsingar kjallara (kerfi 700), sjá teikningu 452.
- Innkaststokkar fersklöfts og frástreymisstokkar frá samstæðu að útvegg varmaeinangraet innan teknirýmis.
- HR HurðarRist
- ITR InnTaksRist/barðaventill
- FKR FráKastRist
- TFB TilFærsluBlásari / Jet-blásir
- IBV InnBlástusVentill
- ÚSV ÚtsogsVentill
- DN Diameter/Nominal / nafn innanmál sívals stokks
- ÚSV ÚtsogVentil
- EVL EivarnarLoka
- ÚSB ÚtsogsBlásari
- SLM SpjaldLoka með Mótör
- HLD HLjóðDeyflir
- FKV FráKastVentill

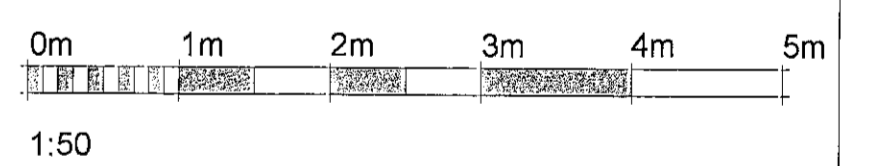

C	Breyting imblásturs á gang eldri húshúla	SHG	08.10.2019
B	Verkeikning	SHG	17.04.2019
A	Útbósteikning	SHG	15.02.2019
Útg.	Breyting	Hönnuður	Dags.

Verkeikning

Fjarðargata 13-15
220 Hafnarfjörður
Sími: 565-5640
www.strendingur.is
strendingur@strendingur.is

I samræmi við aðaluppdrátt frá: ASK arkitektar
Dagsetning og útgáfa aðaluppdráttar: 21.01.2019 Útgáfa -
Höfundur: Sigurður Guðjónsson 0167-5989 NARS JÖR
Hönnunarsjón/samræmingarmönnum: 16. Okt. 2019
ASK

Úthlið 1, Hafnarfjörður
Leikskólinn Hlíðarendi

Loftfræsing - Rúmmynd

Teiknað / Hannað:	Dags:
SHG/SHG	15. febrúar 2019
Kvaði:	Nr. teikningar: Stærð:
1:50/25	C 410 A1