



Áritun hönnunarstjóra:
Kristinn Ragnarsson kt:120944-2669

SKÝRINGAR - FRÁRENNSLI:
 ————— SKÖLPLOGN
 - - - - - REGNVATNSLOGN

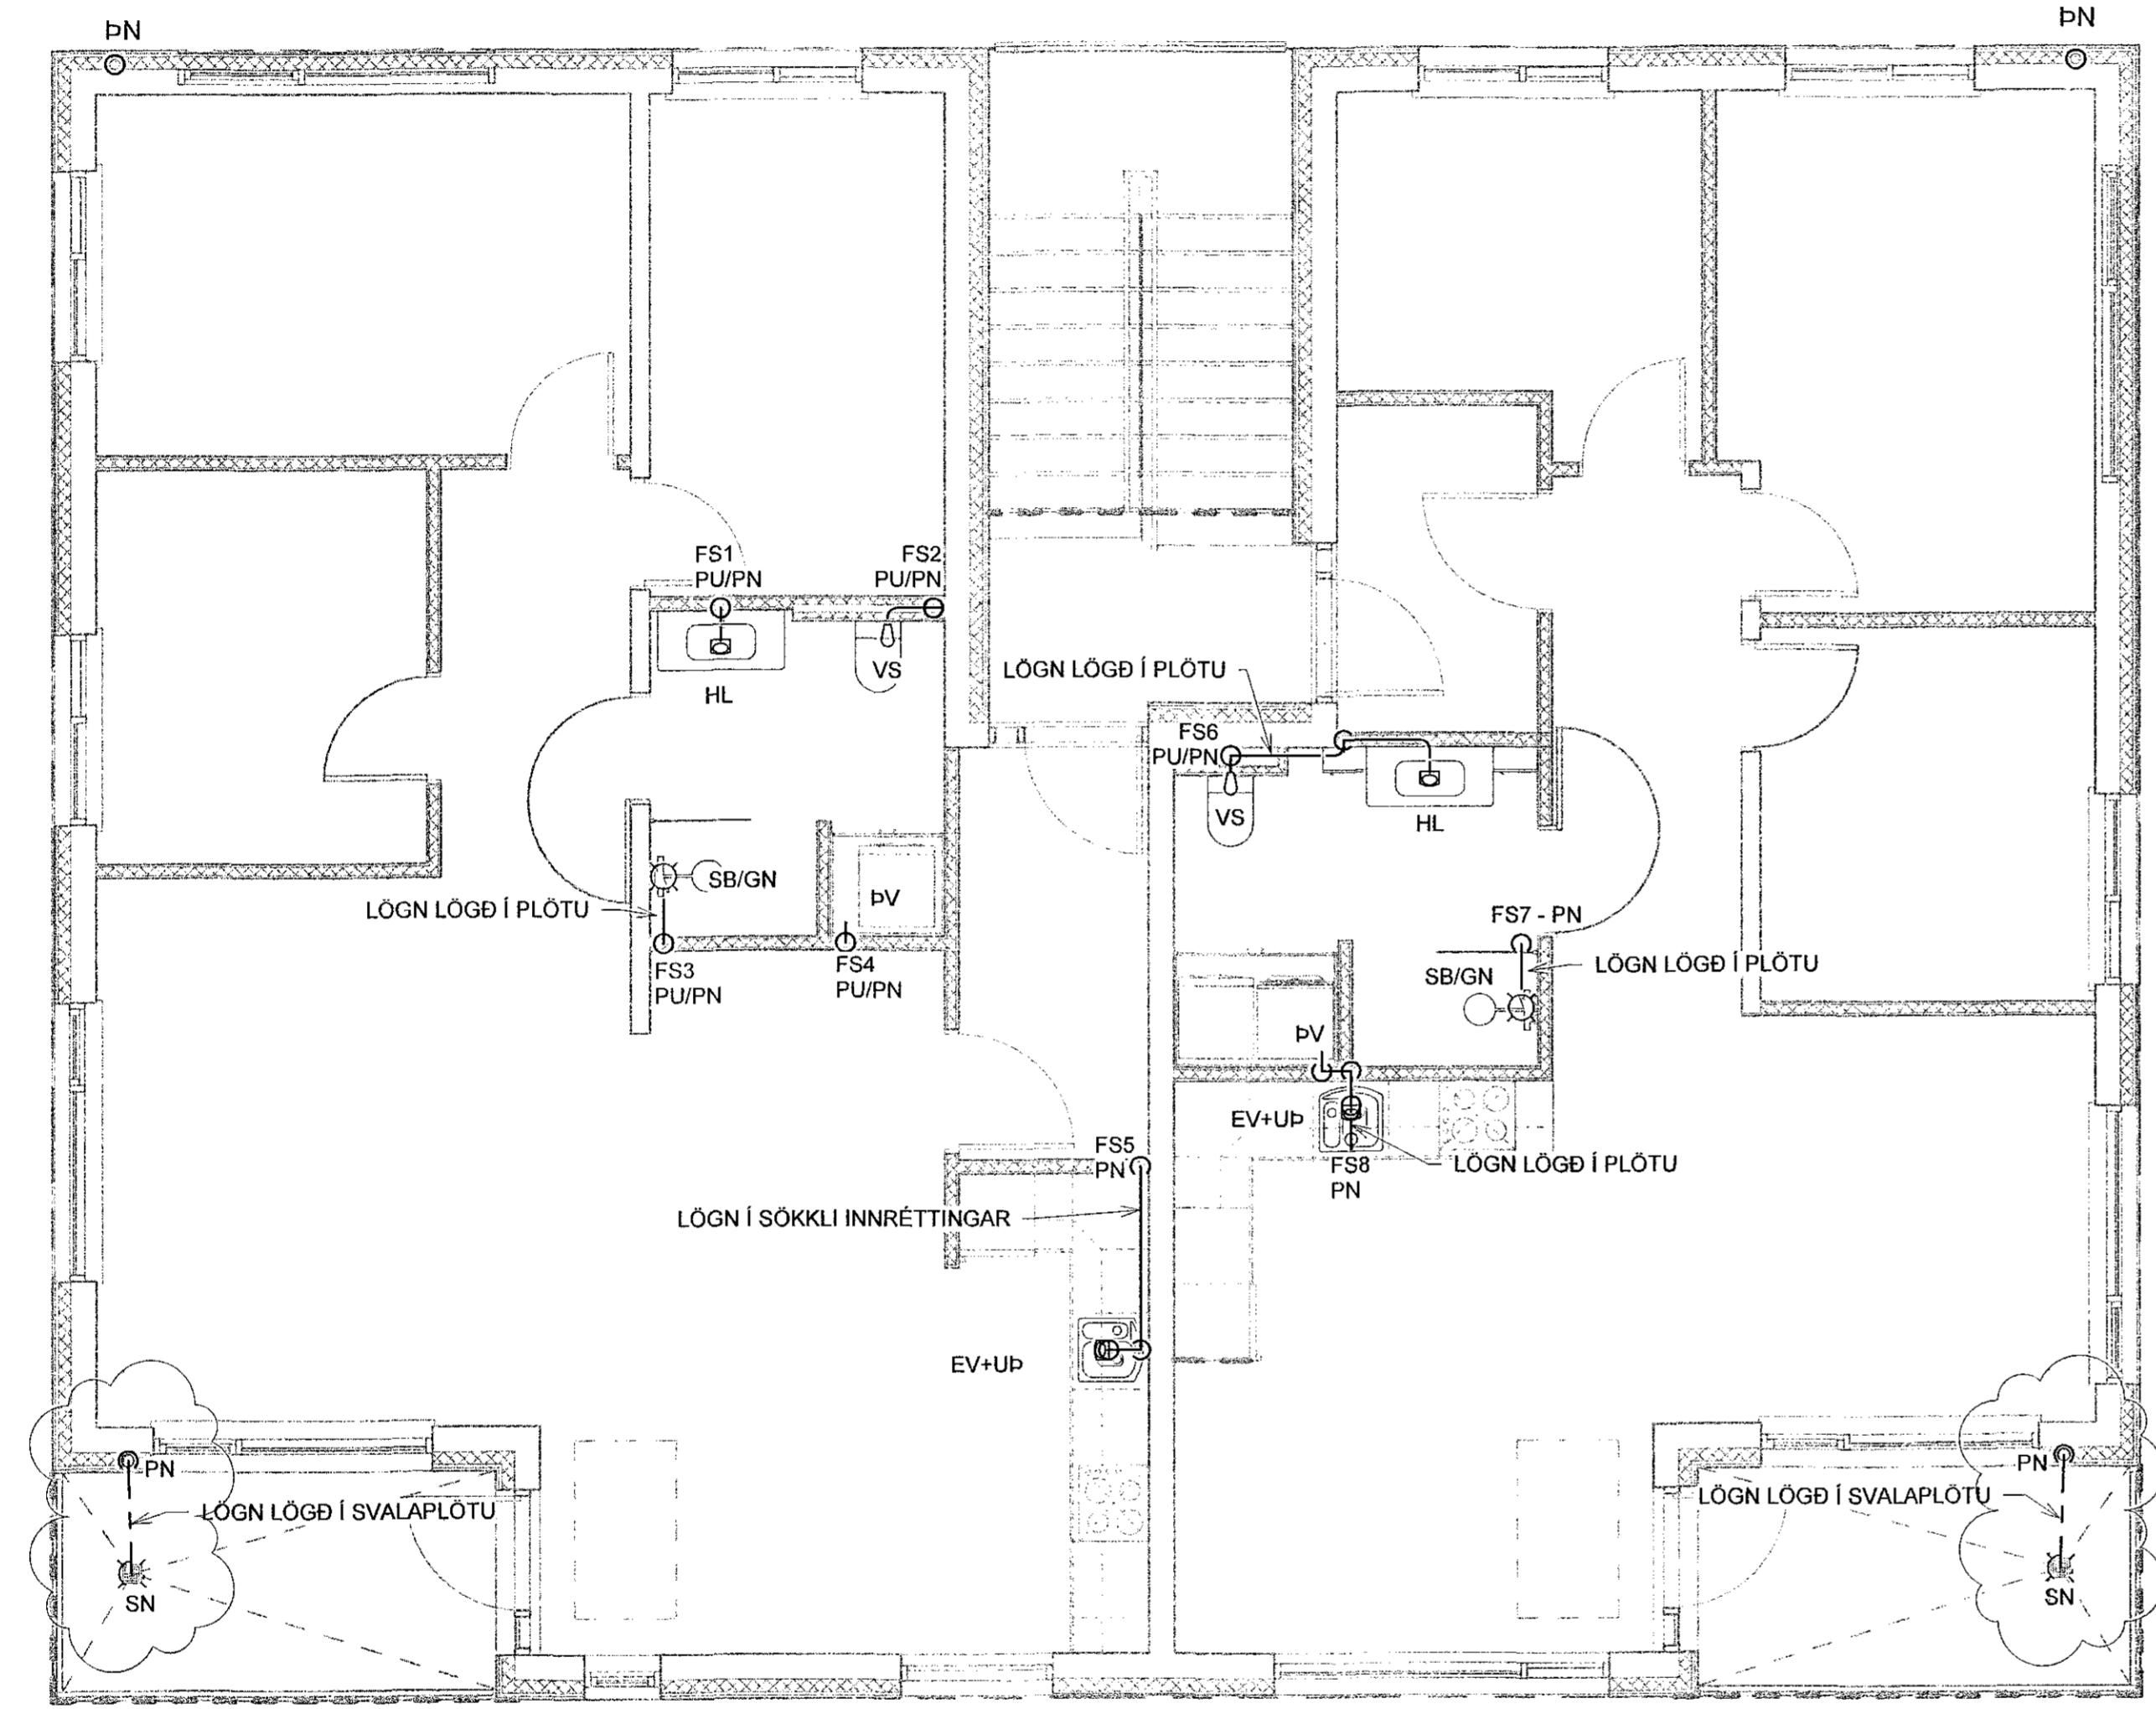

GRUNNMYND
MKV. 1:50

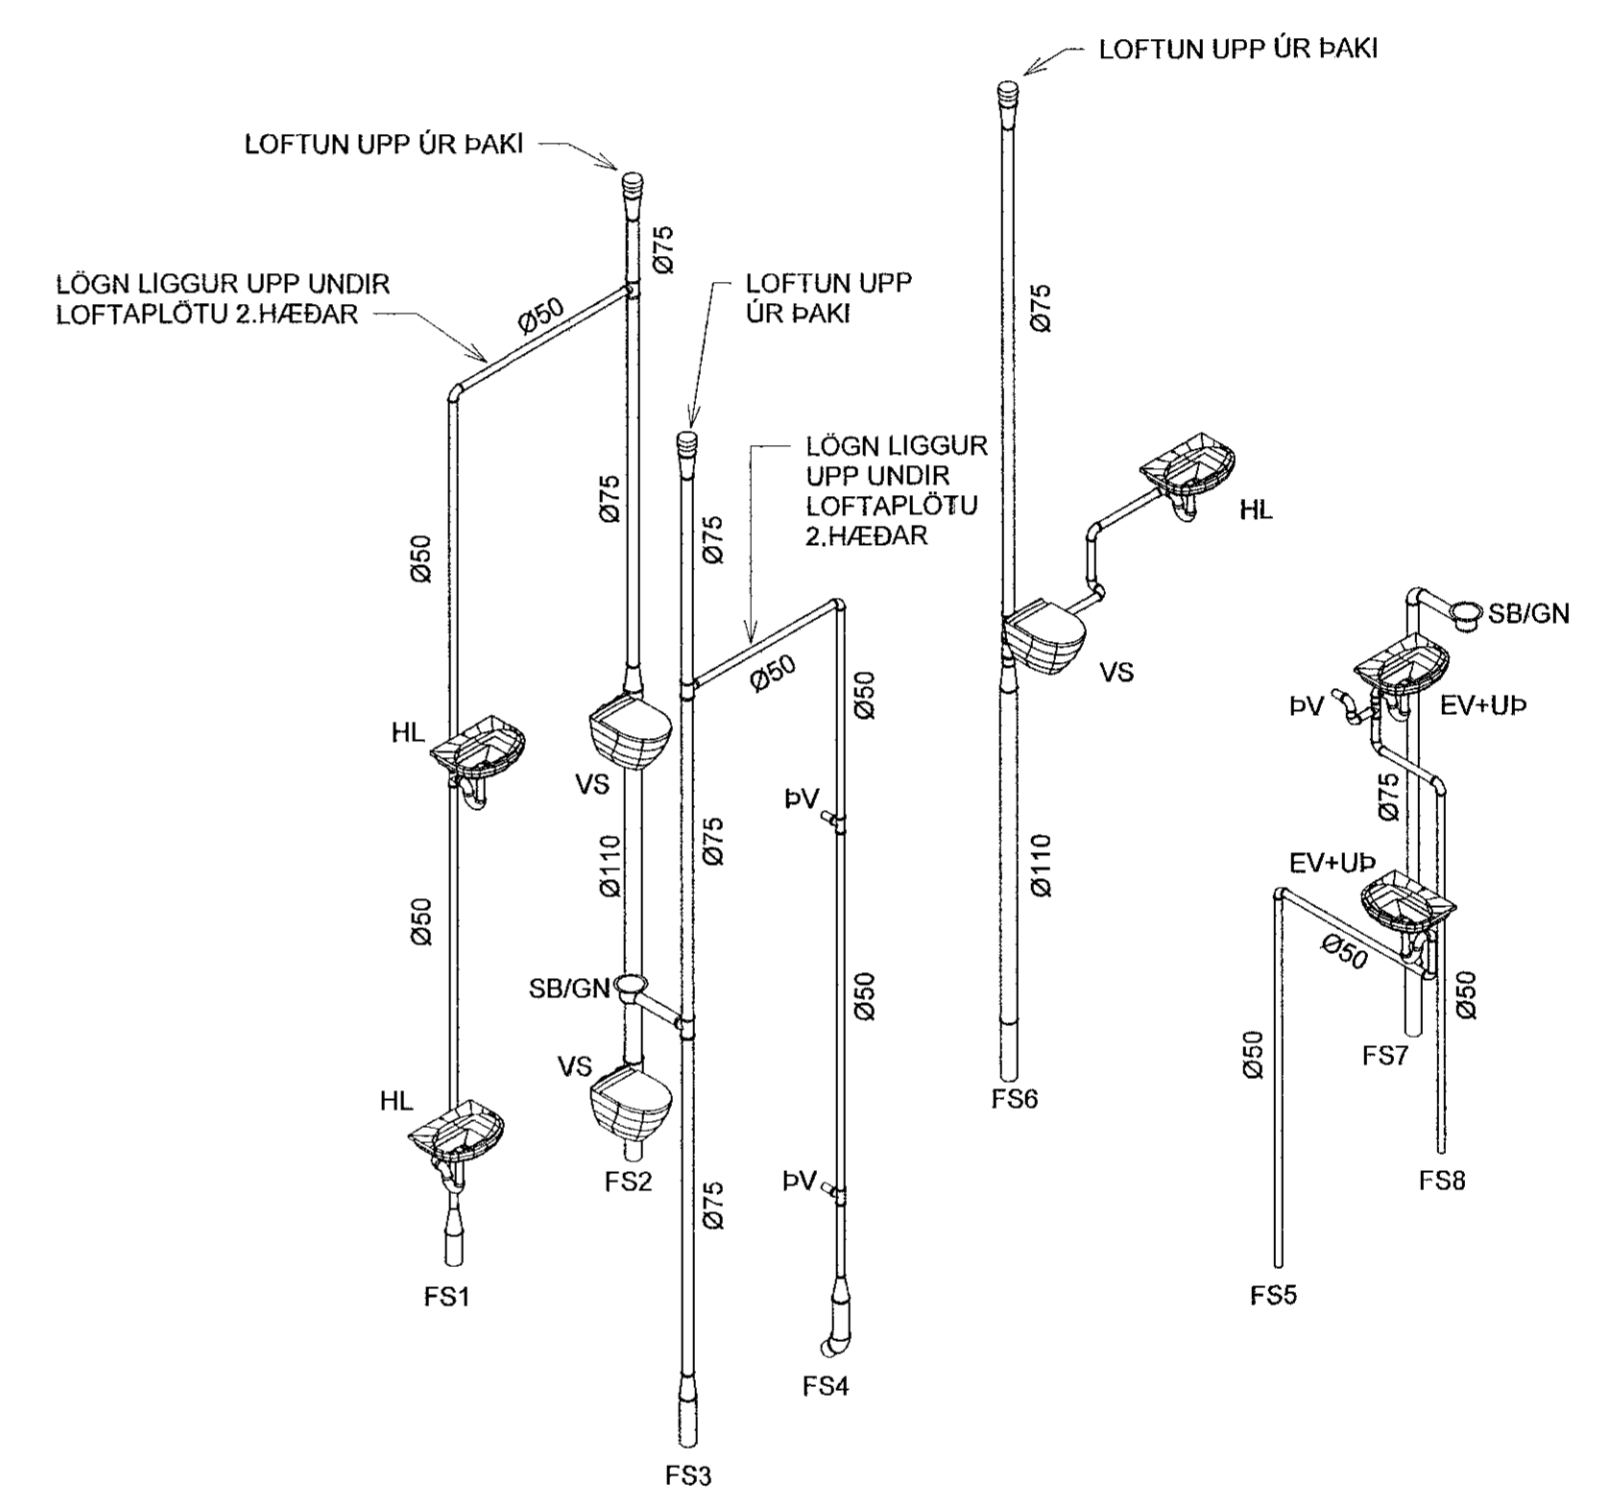

RÚMMYND
MKV. 1:50


2	05.11.2019	IBREYTING Á SVALANDURFÖLLUM	JJ
1	02.10.2019	FRUMÚTGÁFA	JJ
Útg.	Dags.	Lýsing	Nafn



NEW NORDIC ENGINEERING ehf
 Háðamári 6 - 201 Kópavogur Ísland
 s. 654-4080 / 899-3077 / 899-3577
 Kl. 520914-1450. nne@nne.is www.nne.is

STUÐLASKAÐ 11
 221 HAFNARJÓRDUR
 FRÁRENNSLI - GRUNNMYND 2.HÆÐ
 RÚMMYND

Hönnun:	JJ	Verkúmer:	19004
Verkefnaðgjafi:	JJ	Mælikvarði:	1:50
Teknað:	SJ	Dagsetning:	05.11.2019
Yfirfarir:	PBE	Bláð:	Útgáfa:
Samþykkt:	Jökull Jónsson	Kt. 270575-4209	P1-02
			2

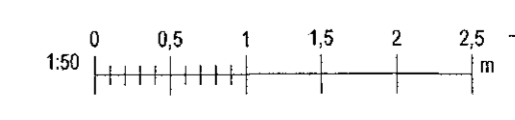

Phd: 0827719
 Sbr: 26.11.2019 15:36:05