


Samþykkt þann
06 DEC 2019
Byggingarfulltrúnaði H. Jónsdóttur
F.h. Sigurður Steinar Jónsson

Árftun hönnunarstjóra:
Kristinn Ragnarsson kt:120944-2669

SKÝRINGAR - FRÆRENSLI:
 ————— SKÓLPLÖGN
 - - - - - REGNVATNSLÖGN

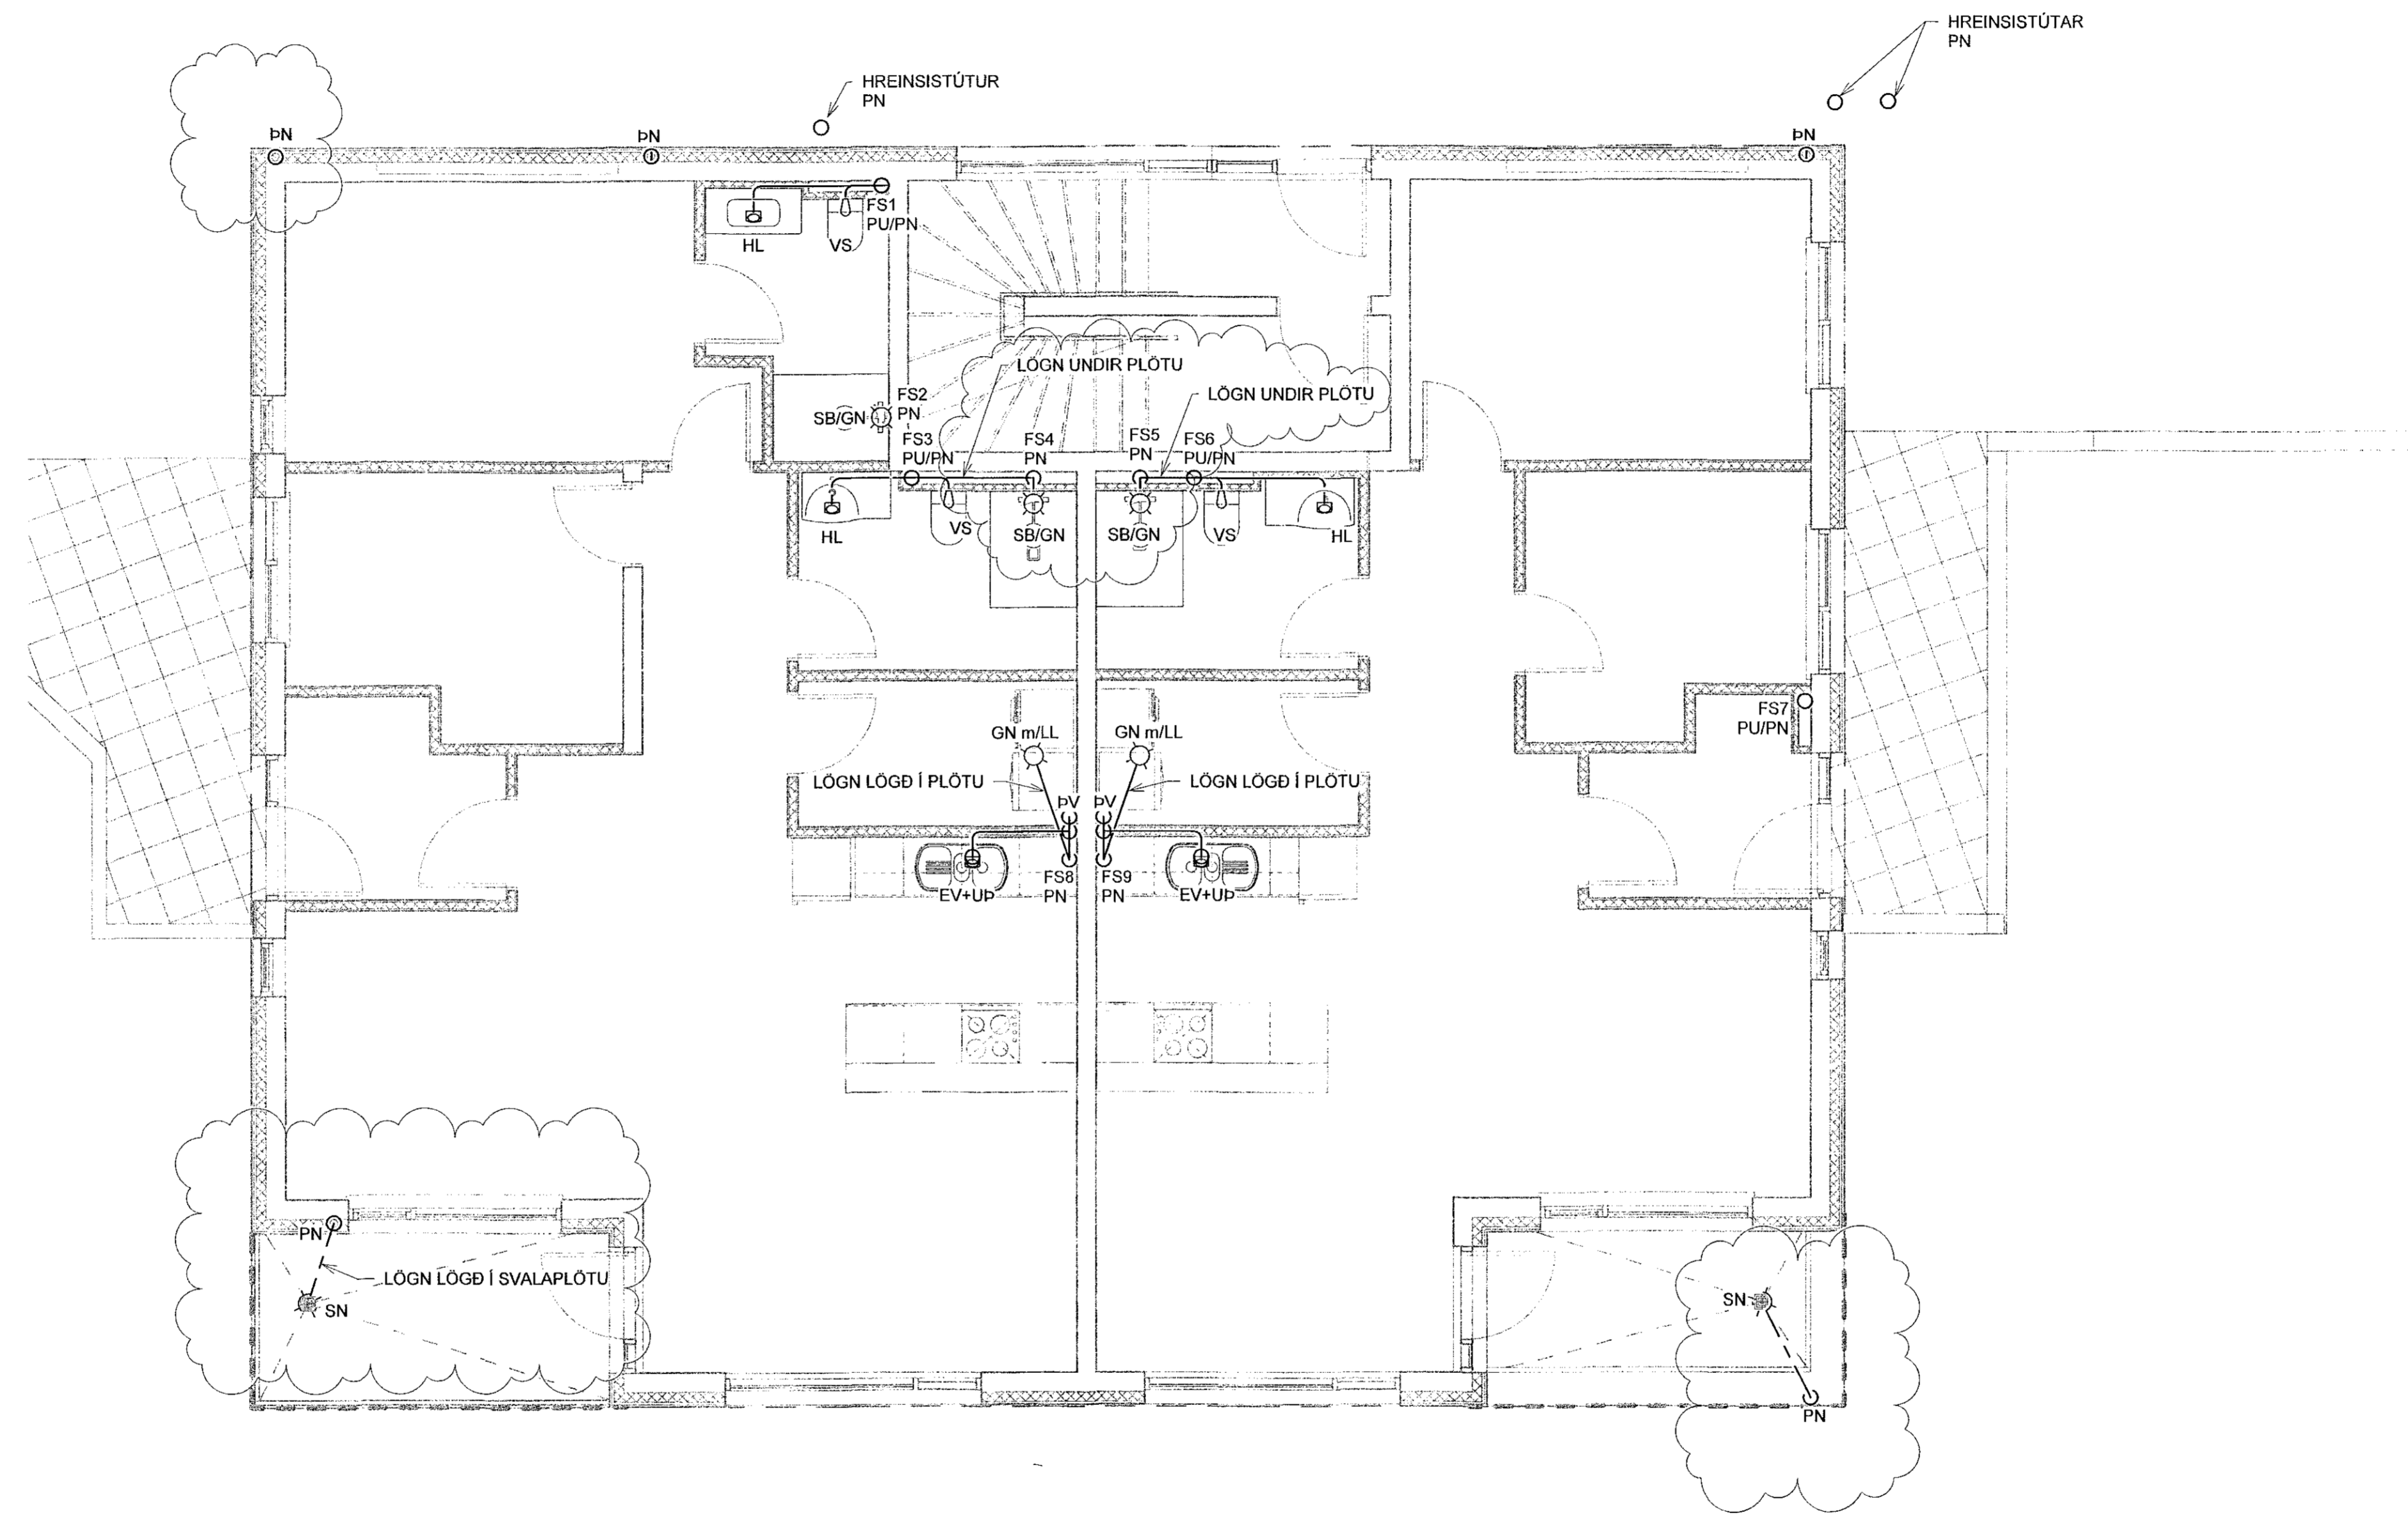

GRUNNMYND
MKV. 1:50


2	05.11.2019	Bætt við málfalli, breyting á íttalörnumum 4 & 5 og svatinnurflum	JJ
1	02.10.2019	FRUMUTGAFA	JJ
Útg.	Dags	Lýsing	Nafn



NEW NORDIC ENGINEERING ehf
 Hagamári 6 - 201 Kópavogur Ísland
 s. 854-4080 / 899-3077 / 899-3577
 Kl. 520914-1450. nne@nne.is www.nne.is

STUÐLASKAÐ 13
 221 HAFNARJÓRDUR
 FRÆRENSLI - GRUNNMYND 1.HÆÐ

Hönnun:	JJ	Verknúmer:	19004
Verkefnastjóri:	JJ	Mælikvarði:	1:50
Teiknaði:	SJ	Dagsetning:	05.11.2019
Yfirfarir:	ÞBE	Bláð:	Útgáfa:
Samþykkt:	Jökull Jónsson	P1-02	2
Kl. 270575-4209			

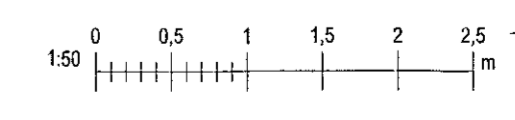

Plen: 10/02/19
 Sbr: 28.11.2019 16:32:02

Copyright © New-Nordic Engineering ehf. Hönnuð skýringar eru eigin afriðingum. Fritöðun er háð skýringu samþykki