



Áritun hönnunarstjóra:  
Kristinn Ragnarsson kt:120944-2669

SKÝRINGAR - FRÁRENSLI:  
 — SKÖLPLÖGN  
 - - - REGNVATNSLOGN

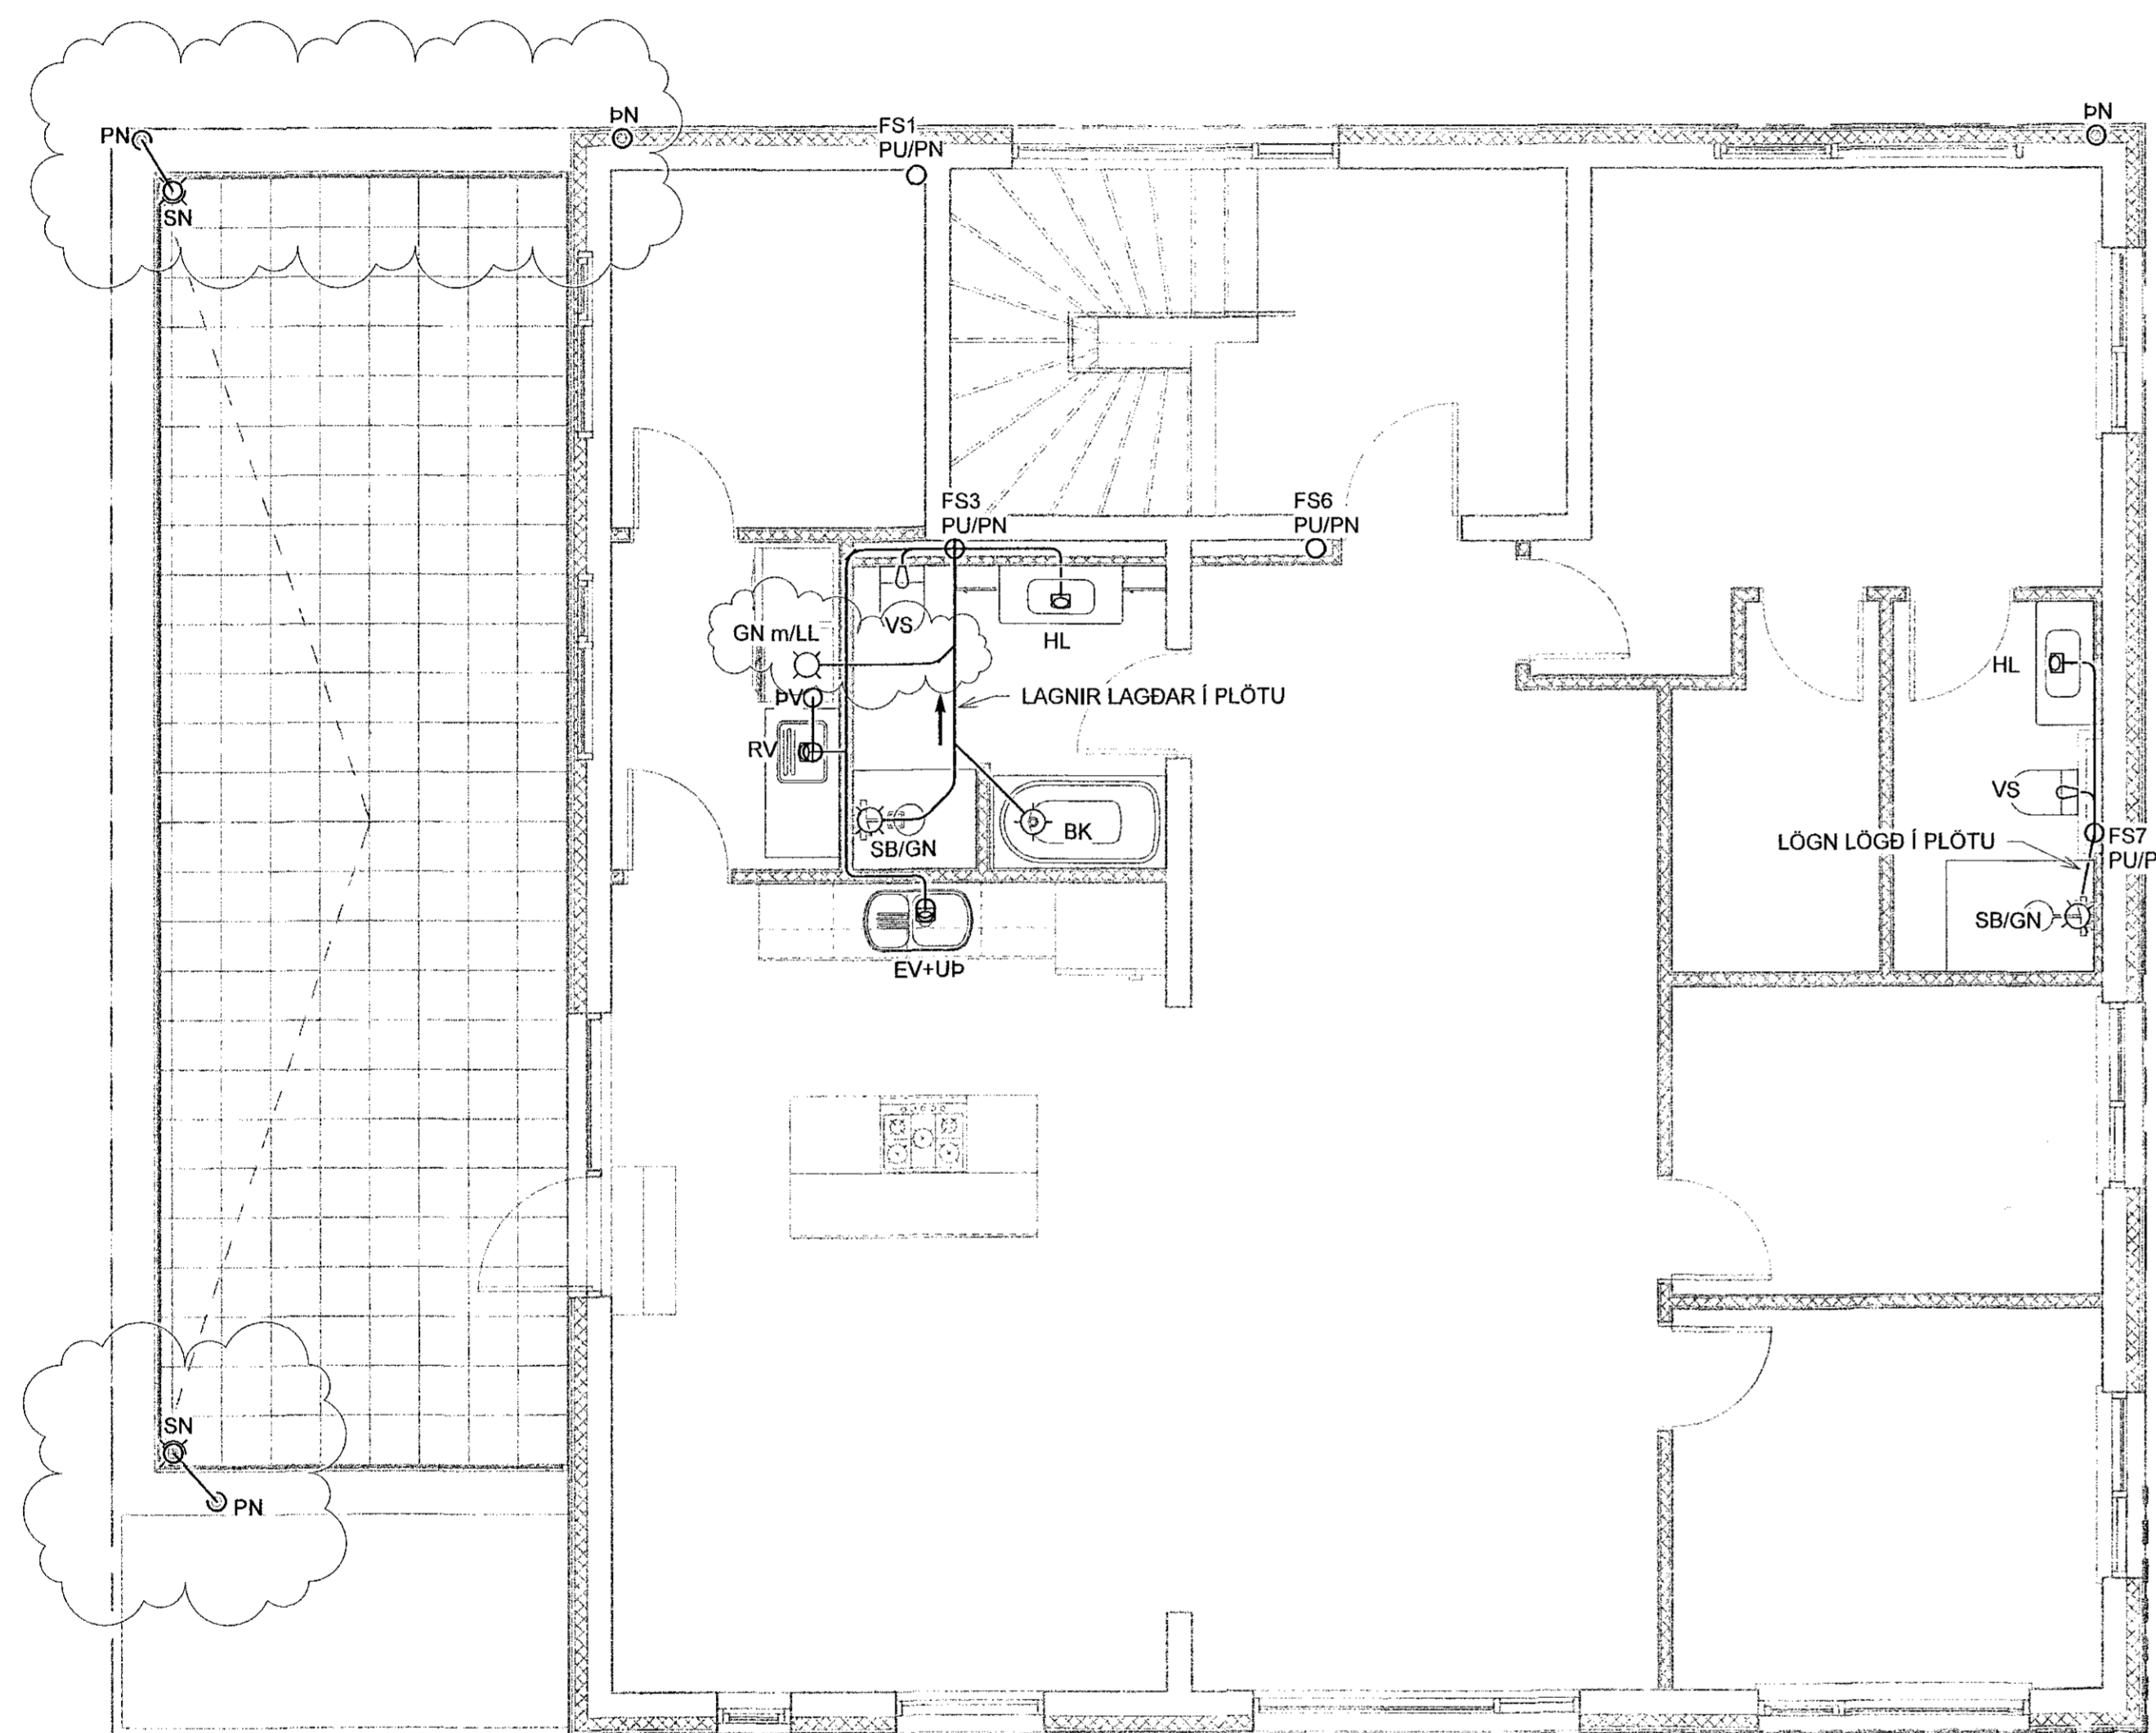

GRUNNMYND  
MKV. 1:50

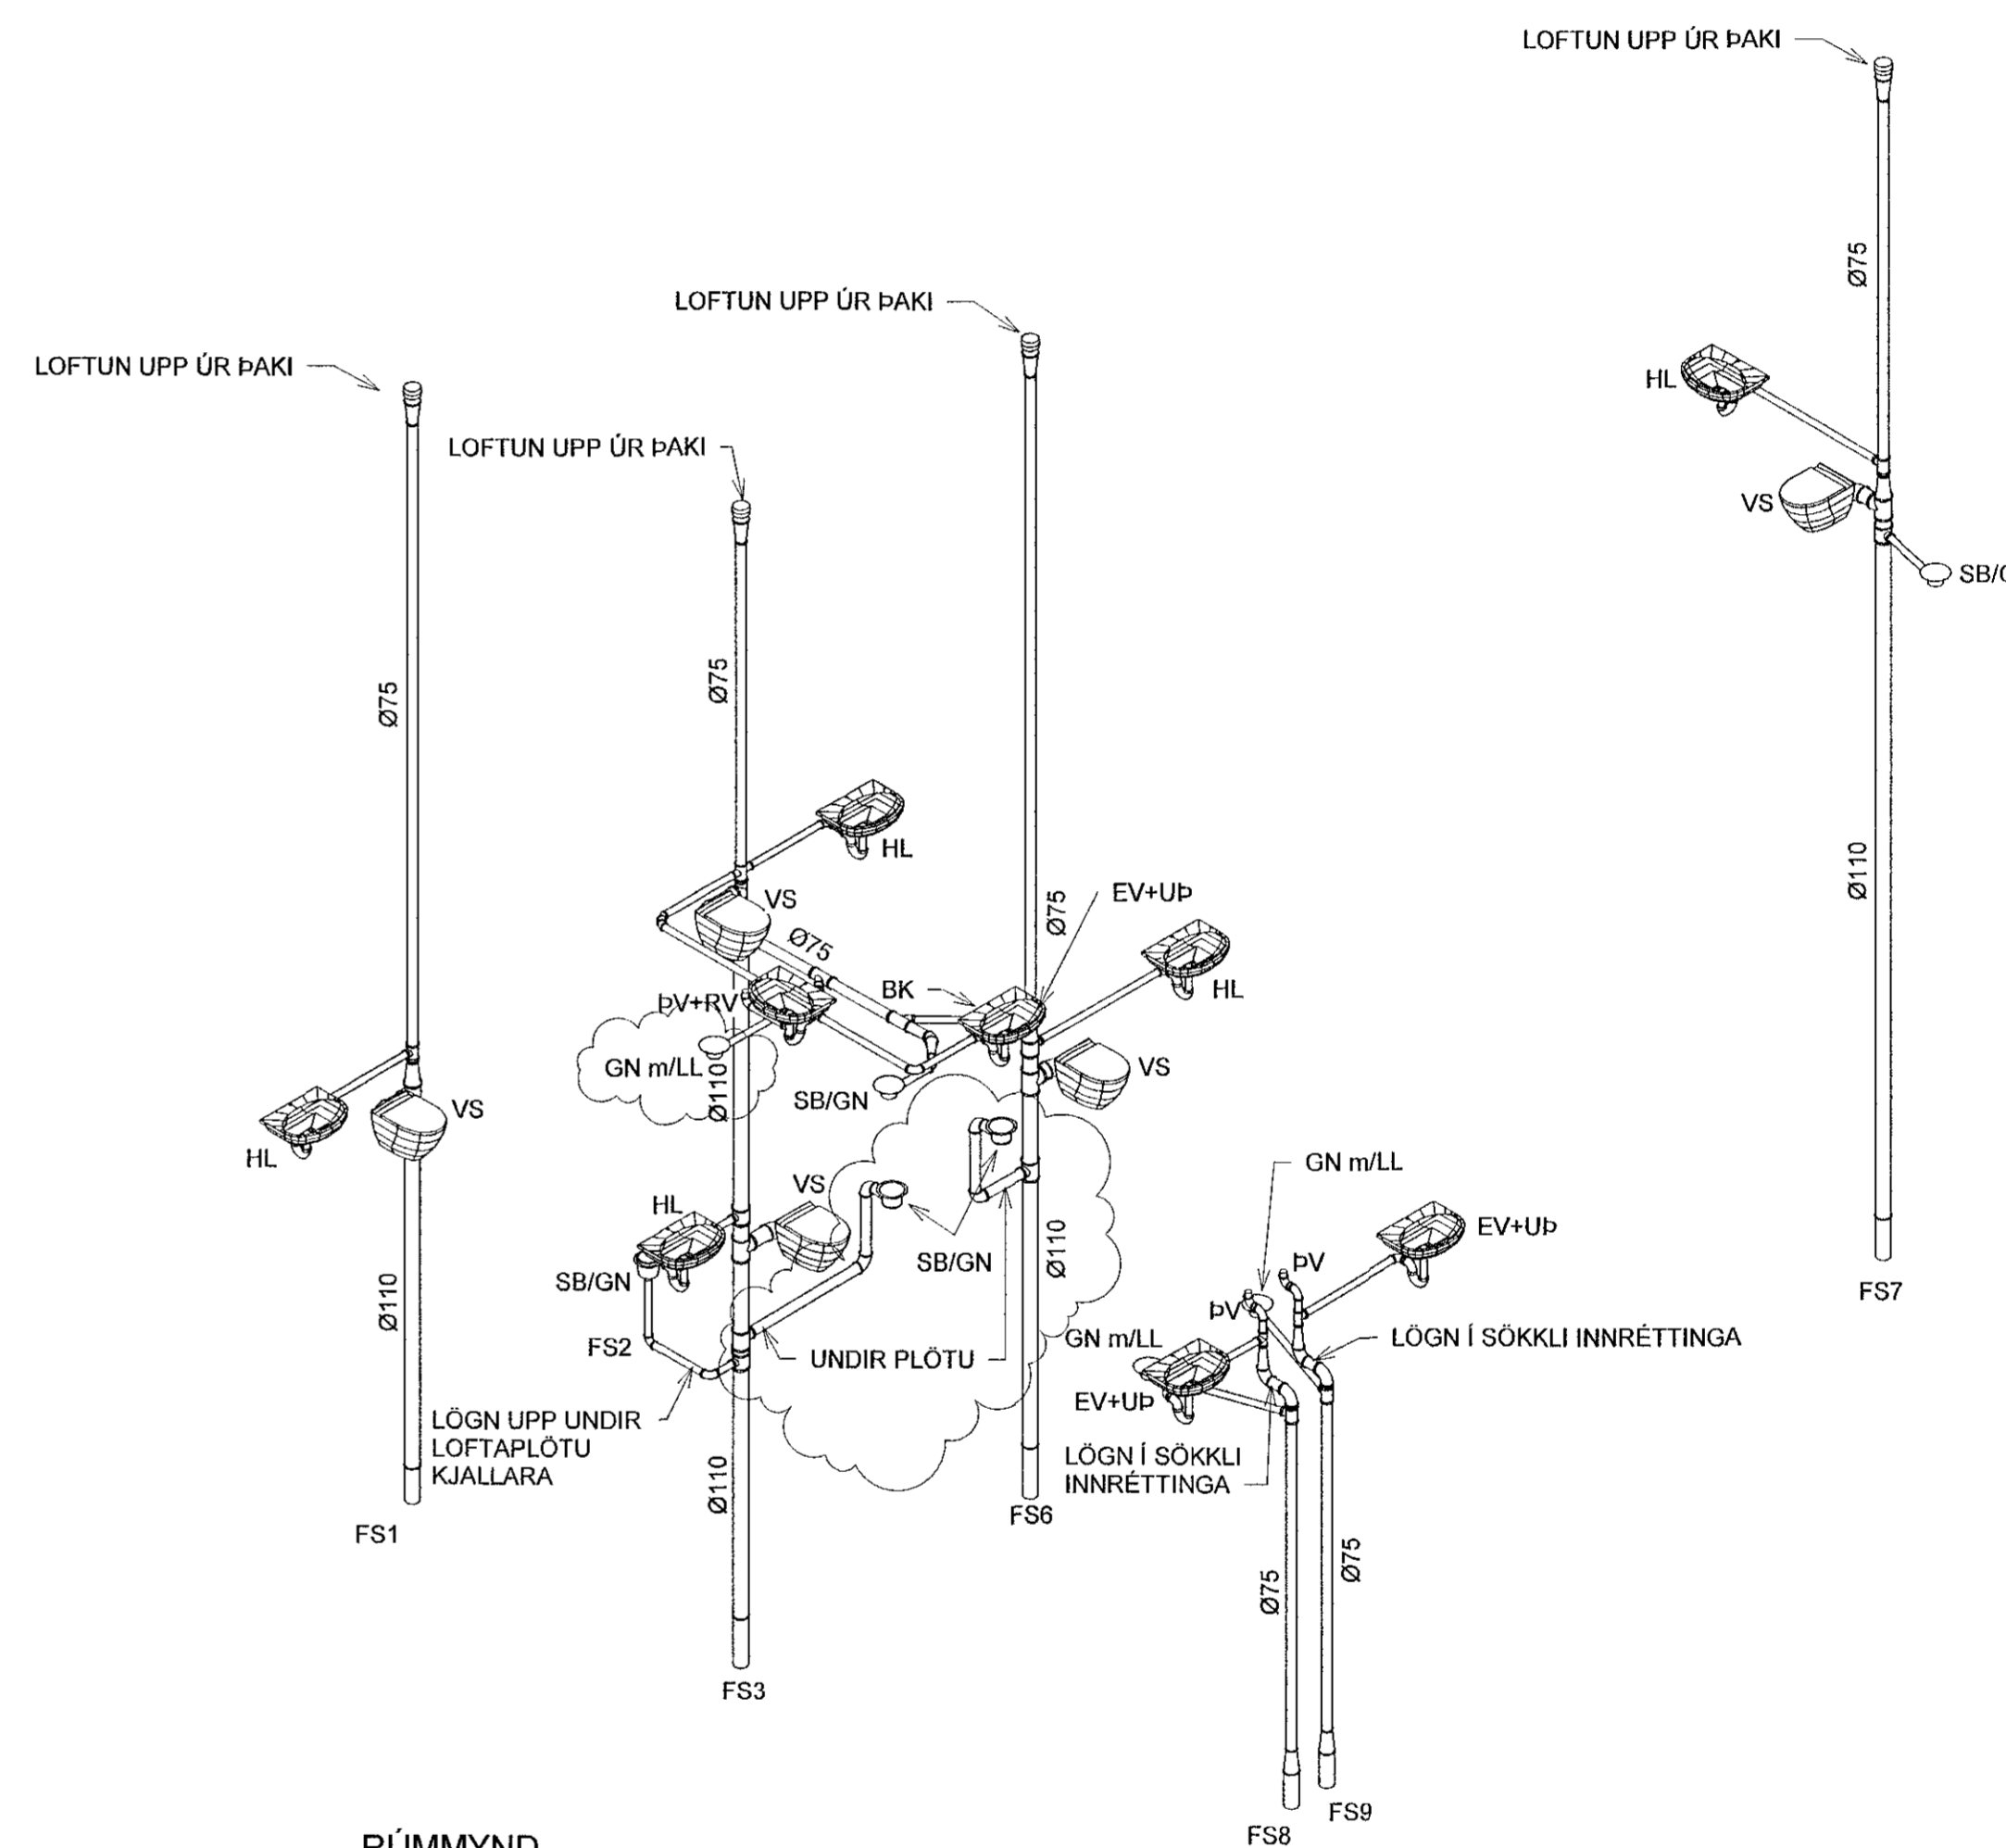

RÚMMYND  
MKV. 1:50

2	05.11.2019	Þætt við niðurfalið, breyting á fallstímunum 4 & 5 og svabanúrforum	JJ
1	02.10.2019	FRUMÚTGÁFA	JJ
Útg.	Dags.	Lýsing	Nafn

**VERKFRÆDISTOFA**

NEW NORDIC ENGINEERING ehf  
Hæðamári 6 - 201 Kópavogur Ísland  
s. 854-4080 / 899-3077 / 899-3577  
Kl. 520914-1450. [nne@nne.is](mailto:nne@nne.is) [www.nne.is](http://www.nne.is)

**STUÐLASKAÐ 13**

221 HAFNARFJÖRÐUR  
FRÁRENSLI - GRUNNMYND 2.HÆÐ  
RÚMMYND

Hönnun:	JJ	Verknúmer:	19004
Verkefnastjóri:	JJ	Mælikvarði:	1:50
Teiknaði:	SJ	Dagsetning:	05.11.2019
Yfirfariði:	ÞBE	Bláð:	Útgáfa:
Samþykkt:	Jóhann Jónsson Kl. 270575-4209	P1-03	2

