


Samþykkt þann
06 DEC 2019
Byggingarfulltrúinn í Hafnarfjörð
F. H. Sigurður Steinar Jónsson

Áritun hönnunartjóra:
Kristinn Ragnarsson kt:120944-2669

SKÝRINGAR - FRÆRENNSLI:
 ————— SKÓLPLÖGN
 - - - - - REGNVATNSLÖGN

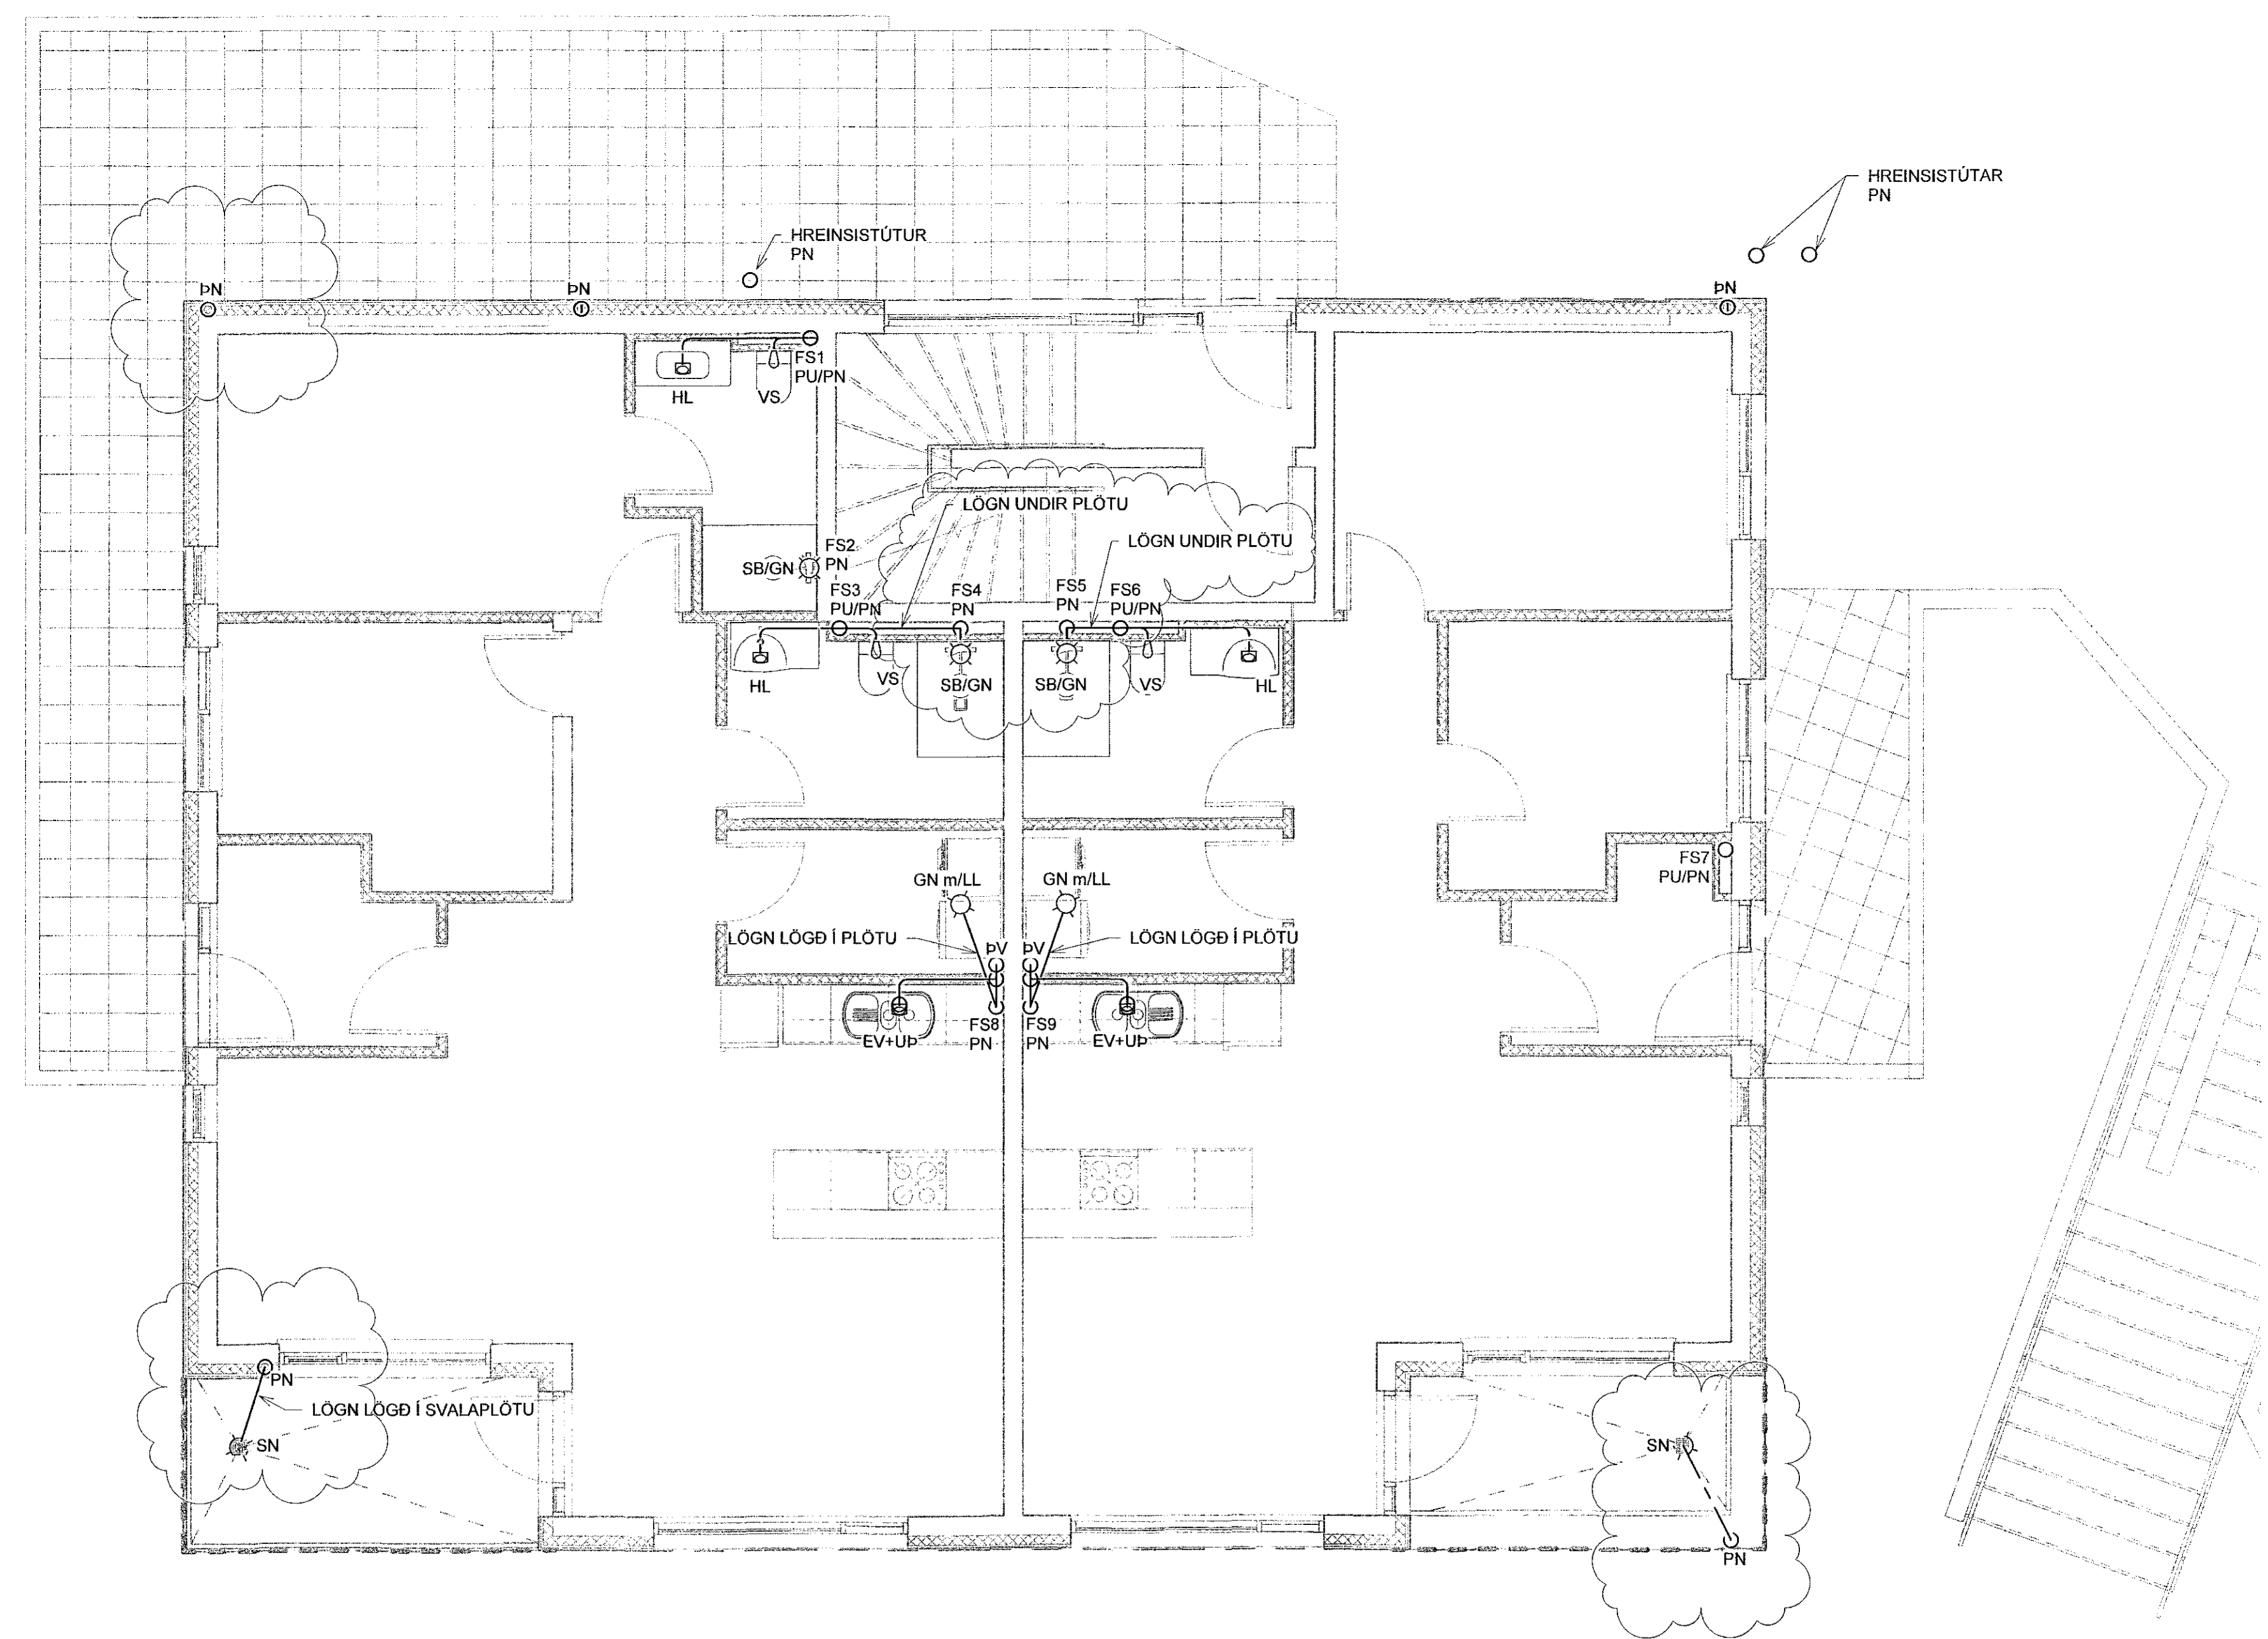

GRUNNMYND
MKV. 1:50


2	05.11.2019	Þessi vö mótufall, breyting á fallstörnum 4 & 5 og svafandiurörum	JJ
1	02.10.2019	FRUMÚTGÁFA	JJ
Útg.	Dags	Lýsing	Nafn



NEW NORDIC ENGINEERING ehf
 Háskólaí 6 - 201 Kópavogur Ísland
 s. 854-4080 / 899-3077 / 899-3577
 kt. 520914-1450, nne@nne.is www.nne.is

STUÐLASKARÐ 15
 221 HAFNARFJÖRÐUR
 FRÆRENNSLI - GRUNNMYND 1.HÆÐ

Hönnun:	JJ	Verknúmer:	19004
Verkefnastjóri:	JJ	Mælikvarði:	1:50
Teiknaði:	SJ	Dagsetning:	05.11.2019
Yfirfarir:	ÞBE	Bláð:	Útgáfa:
Samþykkt:	Jökull Jónsson Kt. 270575-4209	P1-02	2

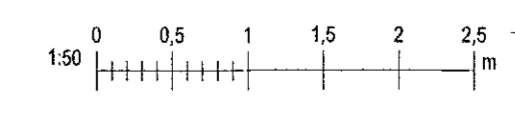

Pró: 10/02/19
Skr: 26.11.2019 16:24:54

Copyright © New-Nordic Engineering ehf. - Hönnuð skilur eiga eitt áskilningum - Fjölskipt er talið skilga samþykki