



Samþykkt þann
06 DEC 2019
Byggingerfulltrúinn í Húsnæðis-
F.H. Sigurður Steinar Jónsson

Áritun hönnunarstjóra:
Kristinn Ragnarsson kt:120944-2669

SKÝRINGAR - FRÁRENSLI:
 — SKÓLPLOGN
 - - - REGNVATNSLOGN

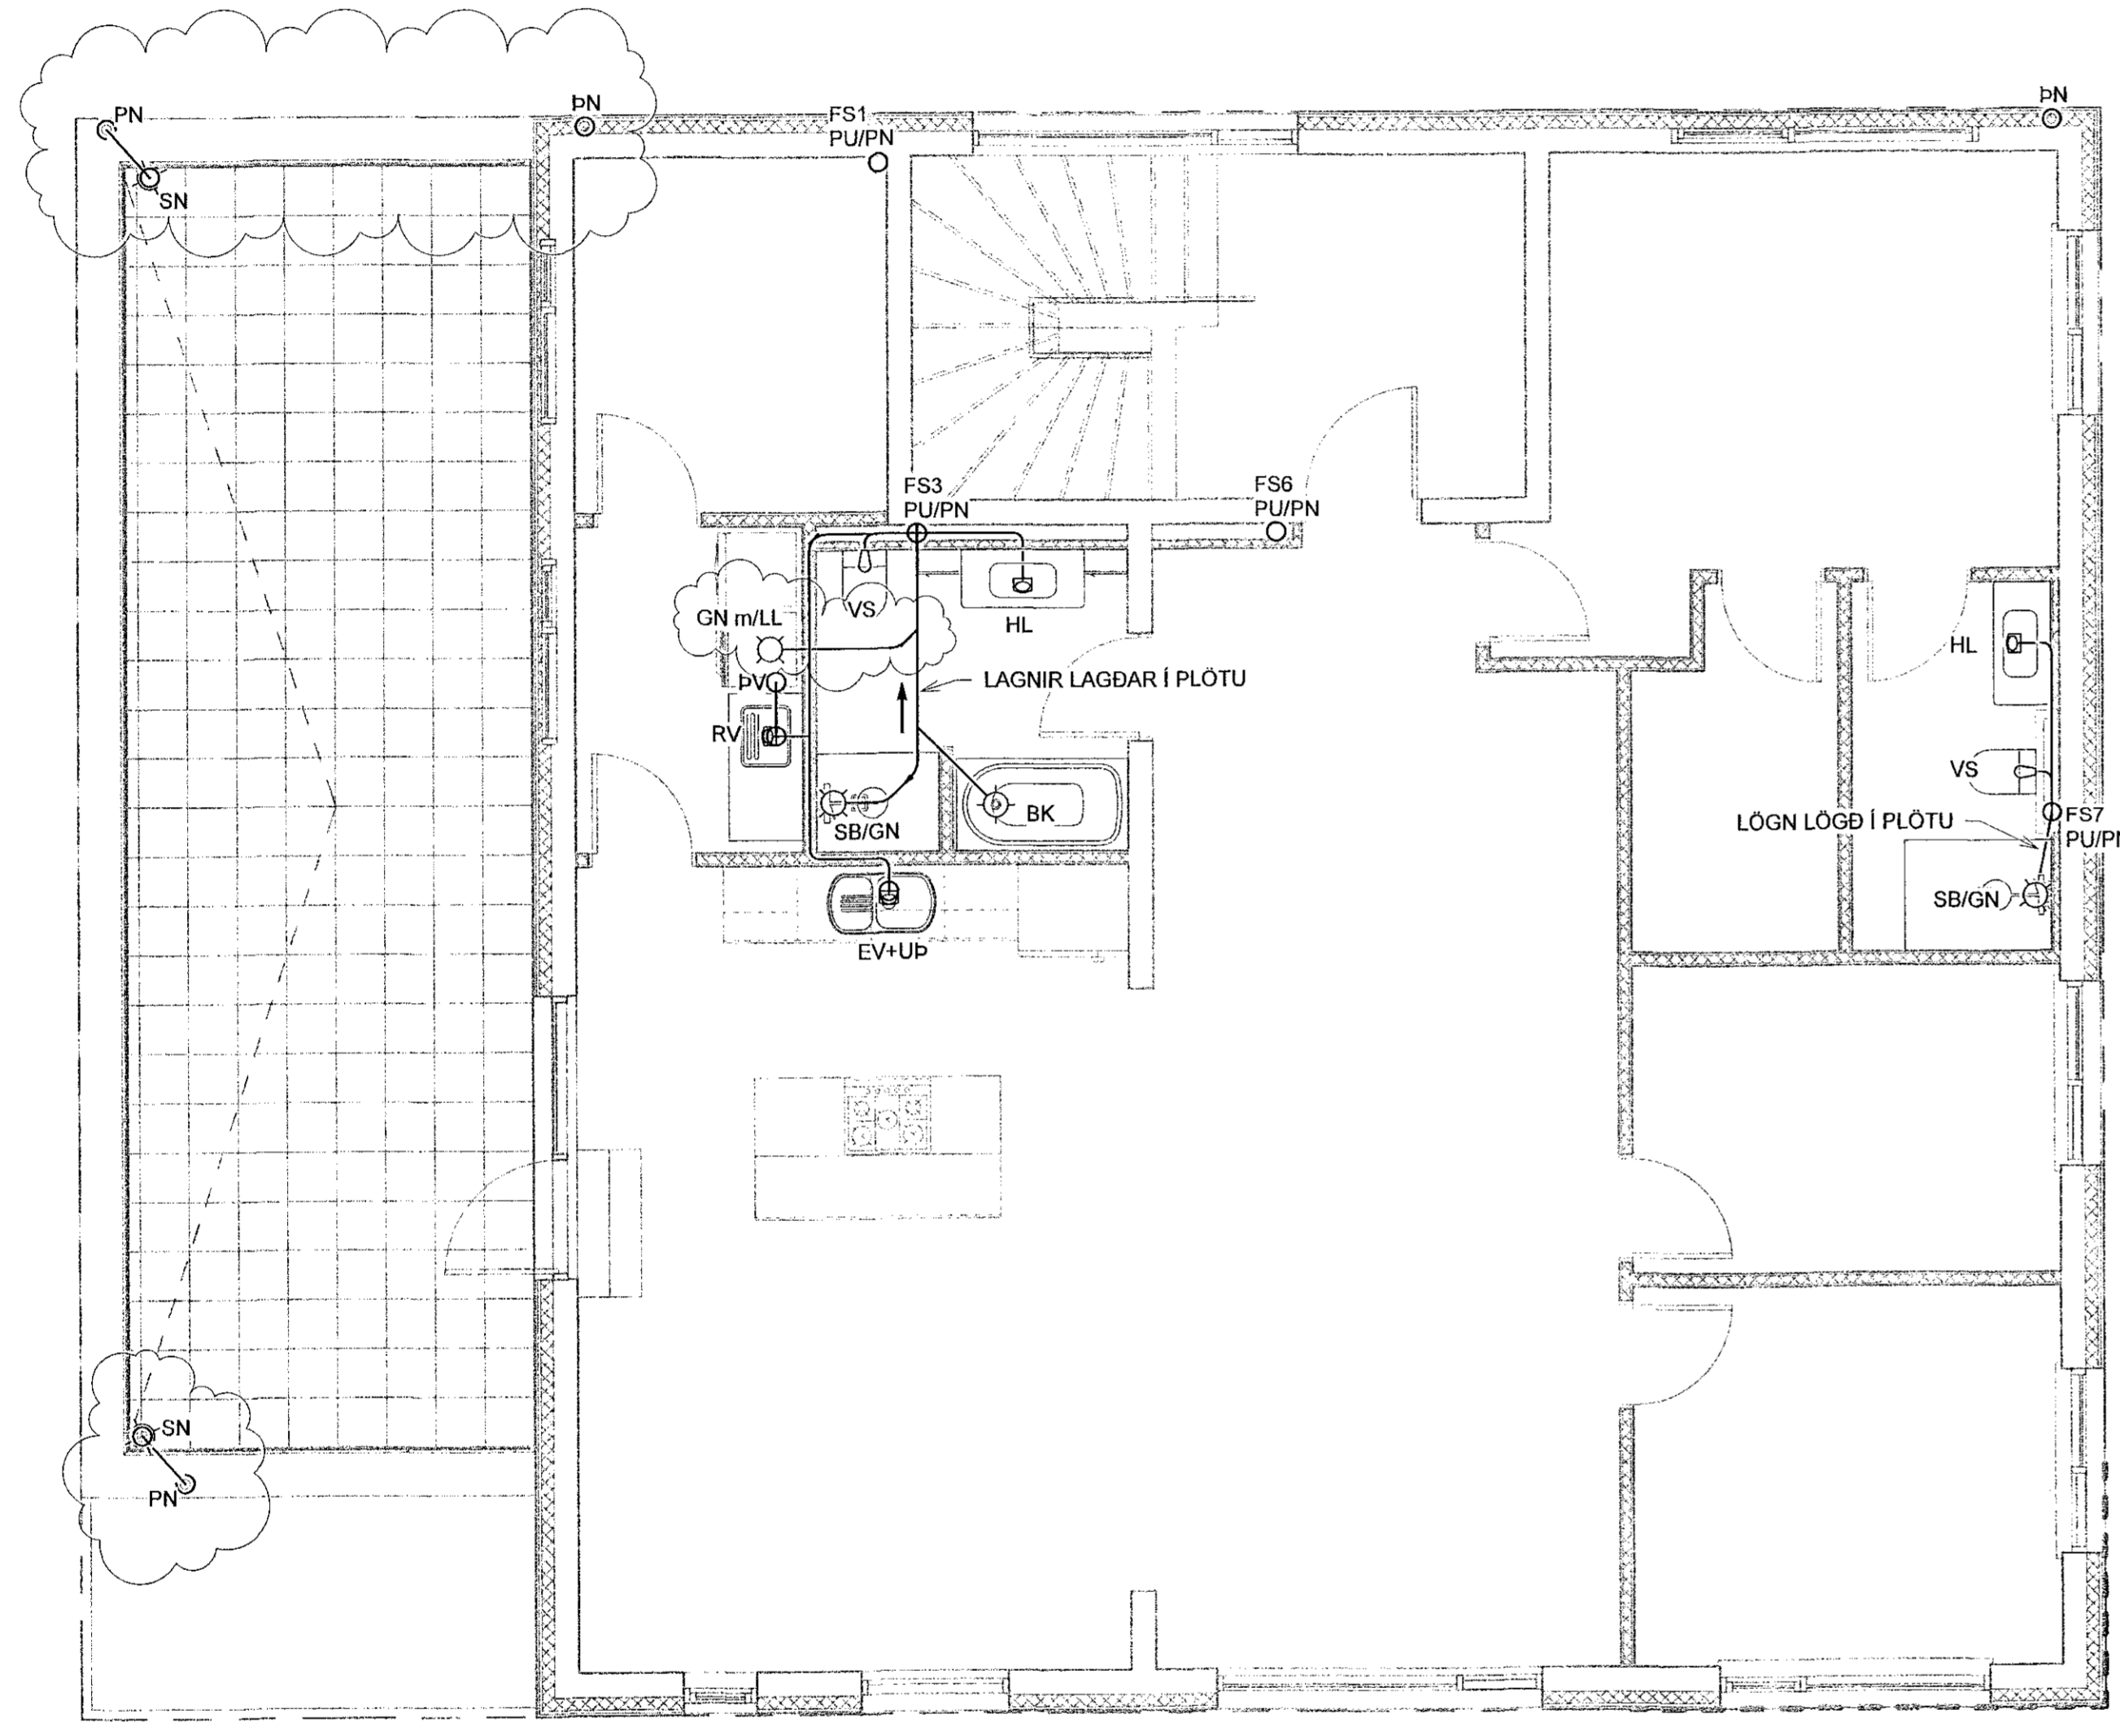

GRUNNMYND
MKV. 1:50

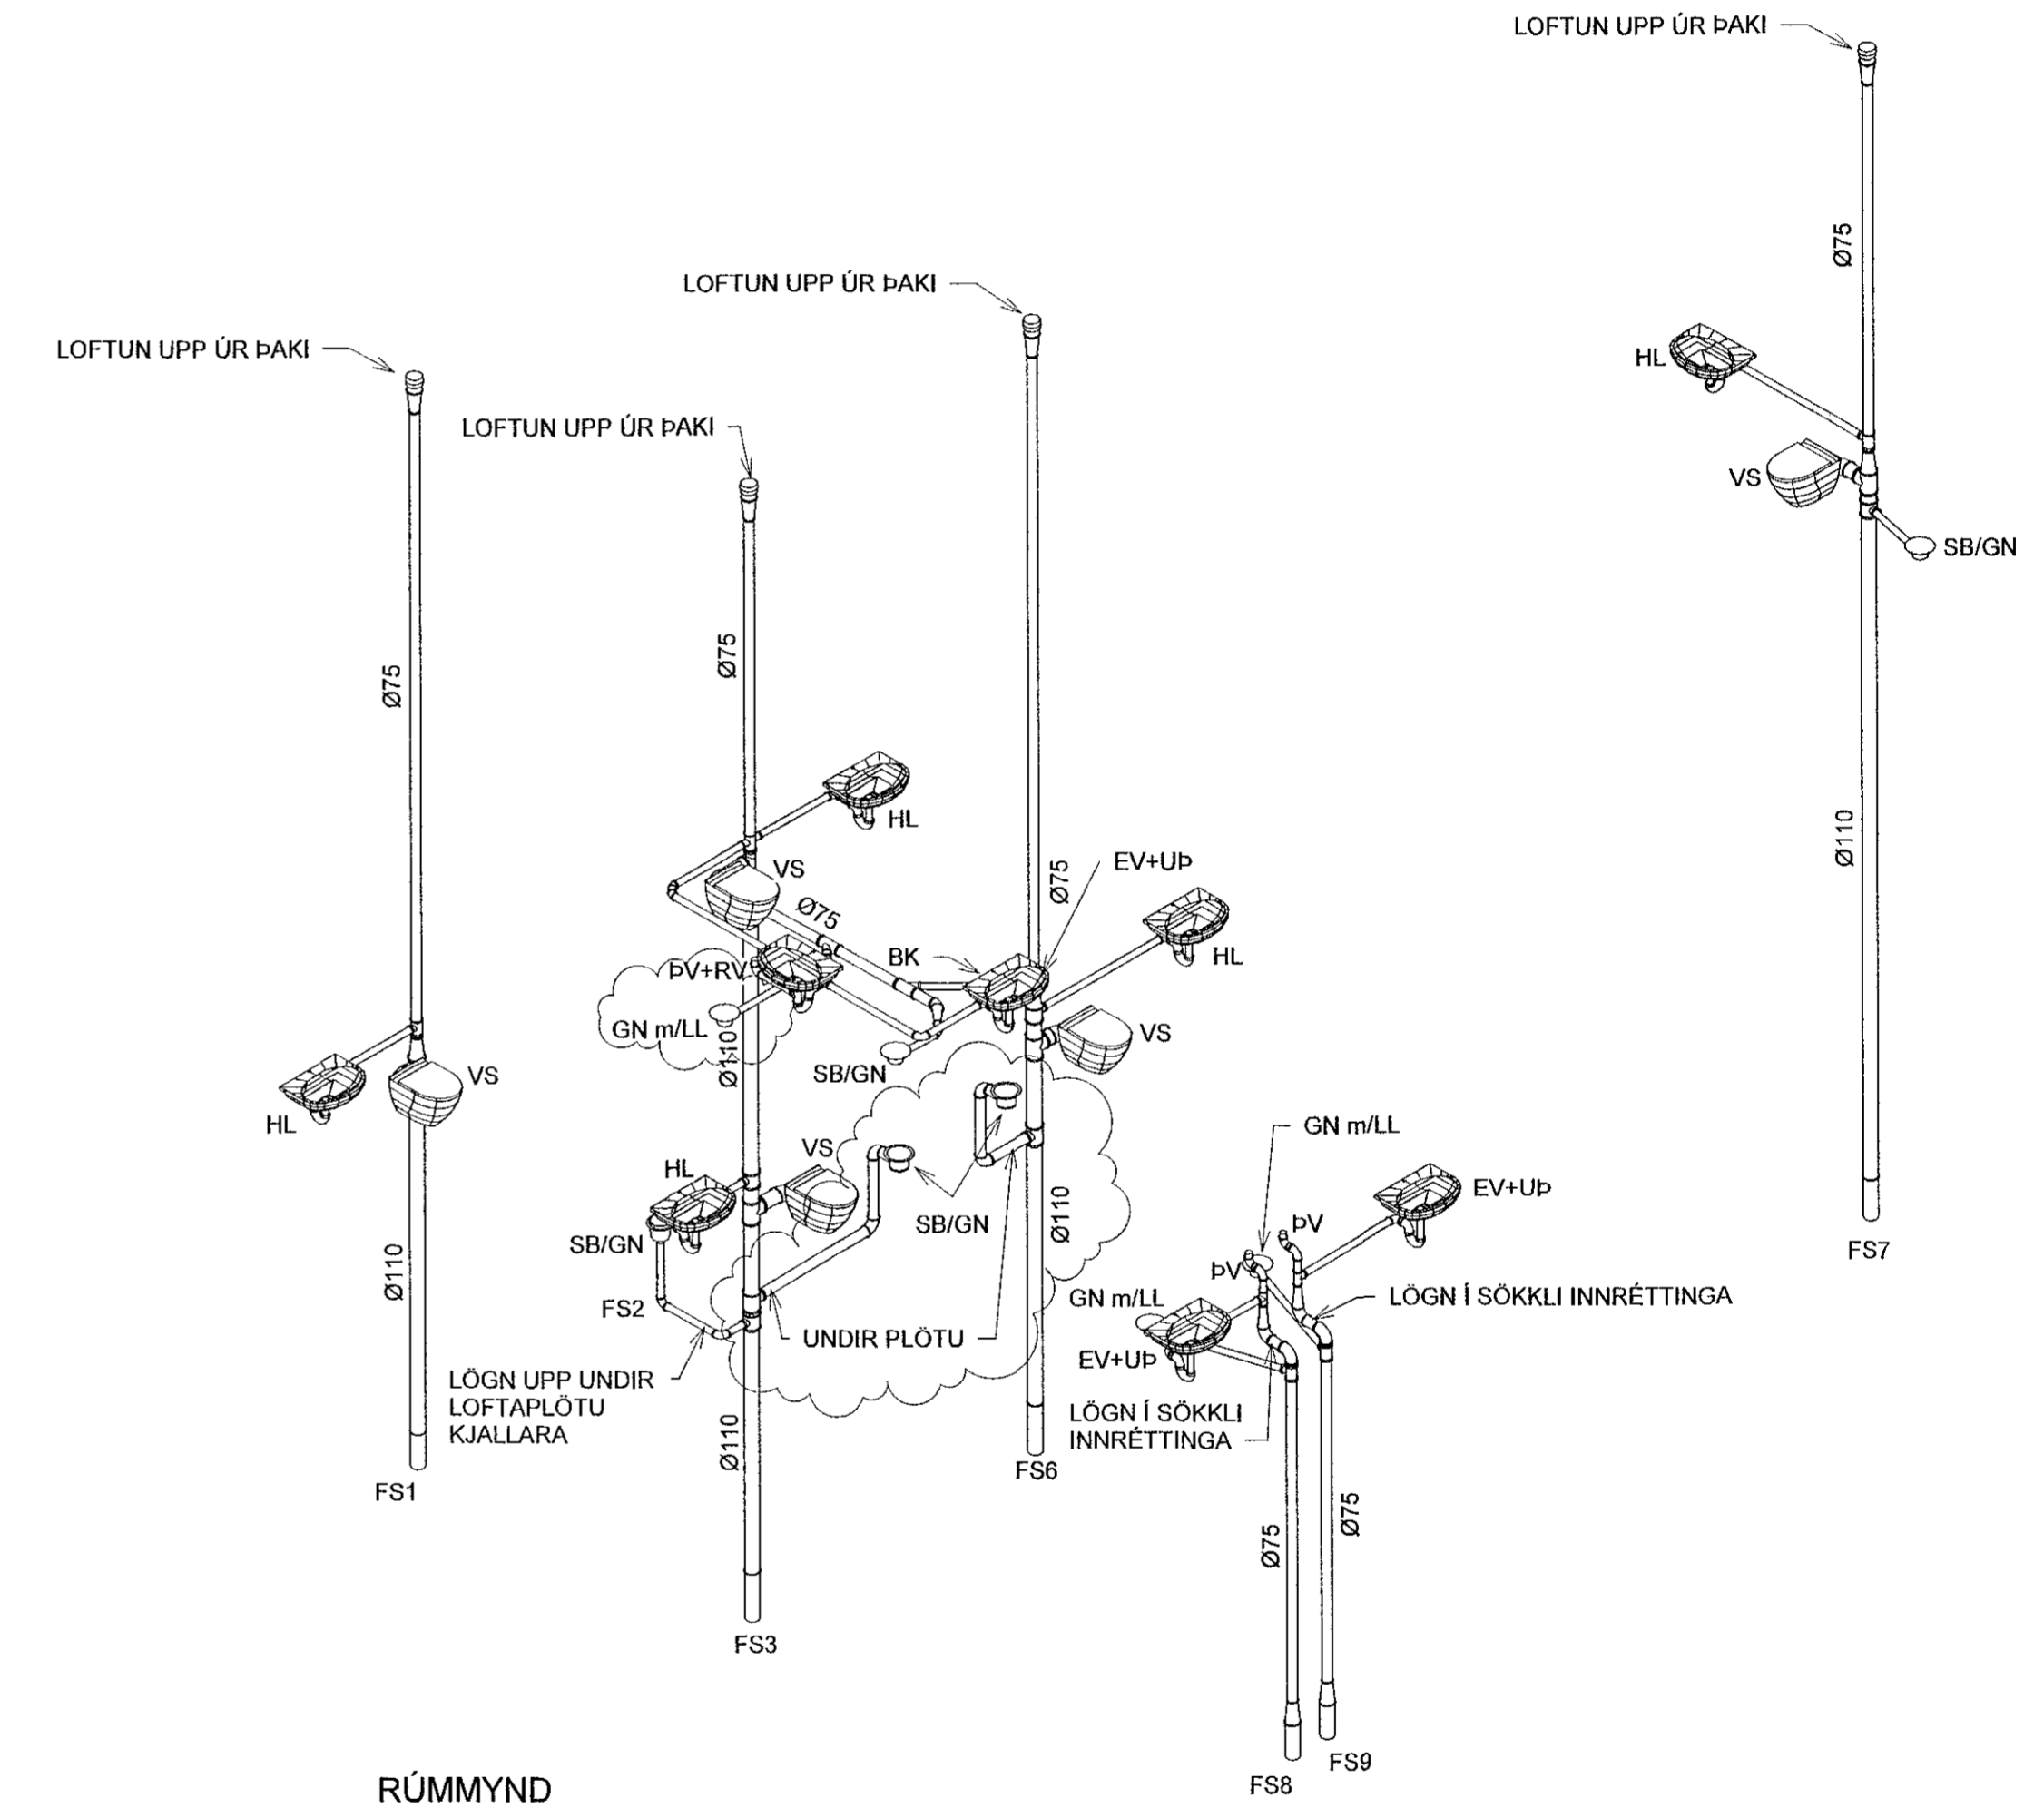

RÚMMYND
MKV. 1:50


2	05.11.2019	Bætt við niðurfali, breyting á fatlaðnummum 4 & 5 og svatanúrförum	JJ
1	02.10.2019	FRUMÚTGÁFA	JJ
Útg.	Dags	Lýsing	Nafn

VERKFRÆDISTOFA

NEW NORDIC ENGINEERING ehf
 Háðamári 6 - 201 Kópavogur Ísland
 Sí. 854-4080 / 899-3077 / 899-3577
 Kt. 520914-1450. nre@nne.is www.nne.is

STUÐLASKARÐ 15
 221 HAFNARFJÓRÐUR
 FRÁRENSLI - GRUNNMYND 2.HÆÐ
 RÚMMYND

Hönnun:	JJ	Verknúmer:	19004
Verkefnastjórn:	JJ	Mælikvarði:	1:50
Teiknað:	SJ	Dagsetning:	05.11.2019
Yfirfarir:	PBE	Bláð:	Útgáfa:
Samþykkt:	Jökull Jónsson Kt. 270575-4209	P1-03	2

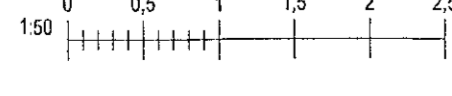

Skrá: 0812019 15:24:35

Copyright © New-Nordic-Engineering ehf - Hönnuð og skilgreind af hönnuðum - Frérenslun er hönnuð og skilgreind af hönnuðum