Samþykkt þann
20. MAR. 2019
Byggingarfulltrúinn í Hafnarfirði

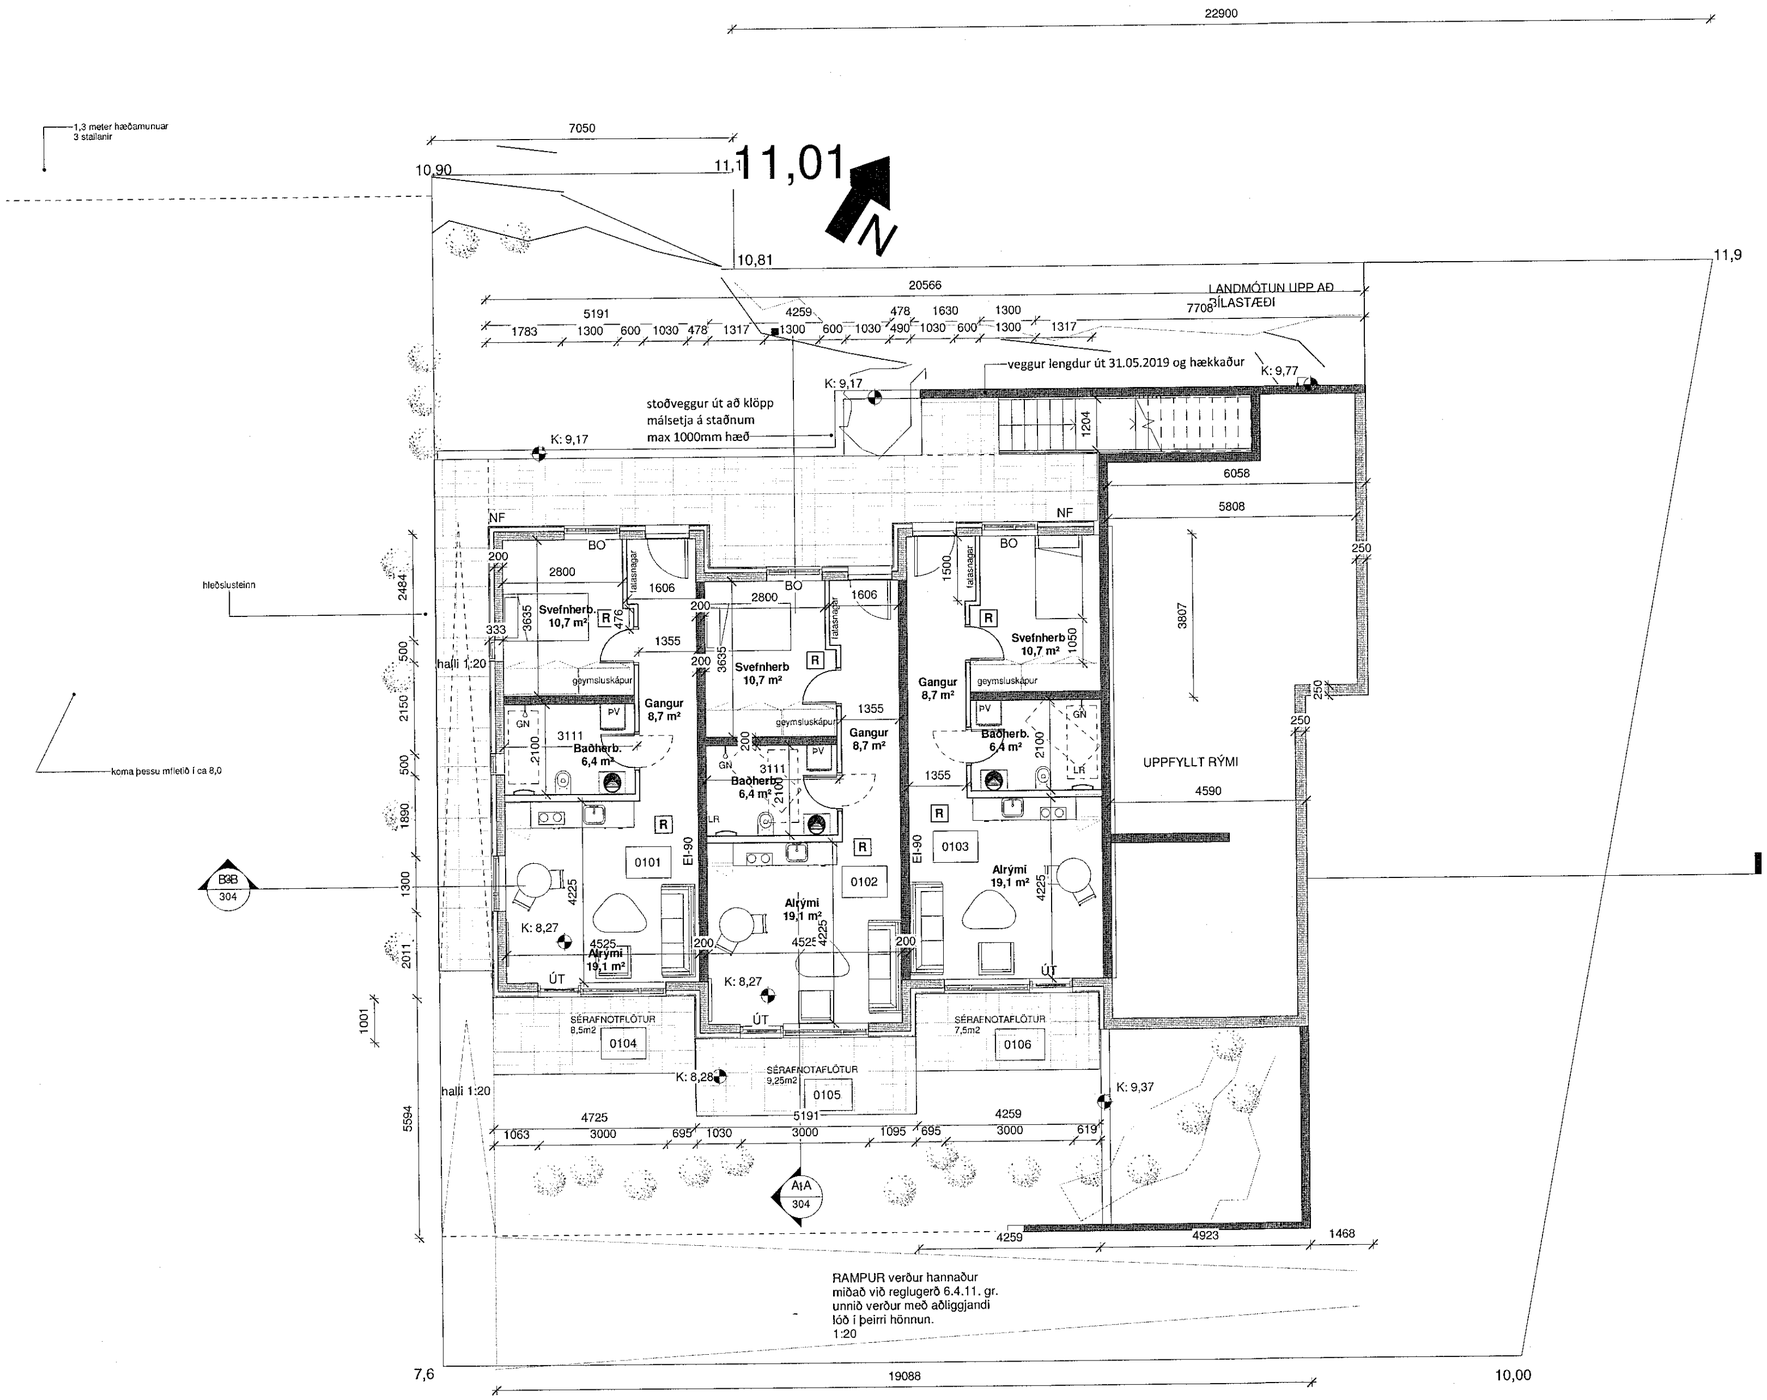

GRUNNMYND JARÐHÆÐAR
1 : 100

03 Stoðveggur fyrir framan aðalinngang bætt við/ steypt handrið í sti
ásamt stoðvegg í bakgarði út frá óuppfylltu rými
svalahndrið eru lokuð með cembrit 10.06.2019-SBJ
02 Eldhús í starfsmannarými fært og skrifstofa 12.04.2019-SBJ

Útg.	Skýring / Breyting.	Dags.	Teiknað	Yfirfarið

ARNARHRAUN 50
VERKKAUPI / EIGANDI
BÚSETURKJARNI
TEGUND VERKS

AÐALUPPDRÁTTUR
GRUNNMYND JARÐHÆÐ

LANDNÚMER:	L217342
STAÐGR.:	1400-1-02800500
MHL:	01
MKV.:	1:100
BLAÐSTÆRÐ:	A2
ÚTGÁFA DAGS:	10.01.2019
TEIKNAÐ:	SBJ

1825 VERKNR. | **303 - 03** RAÐNR. ÚTGÁFA

20.03.2019
SLÖKKVILIÐ HÖFUÐBORGARSVÆÐISINS

SVAVAJÓNS
ARKITEKTÚR & RÁÐGJÖF

Svava Björk Jónsdóttir
kt. 2812782239

S: 8999958 | svavajons@svavajons.com

ÖLL AFNOT OG AFRITUN TEIKNINGAR AÐ HLUTA EÐA Í HEILD ER HÁÐ SKRIFLEGU LEYFI HÖFUNDA

Öll mál eru í mm. Mælið ekki af teikningum. Öll mál athugist á staðnum. Ósamræmi í teikningum og vafaatriði skal tilkynna arkitektum strax.