
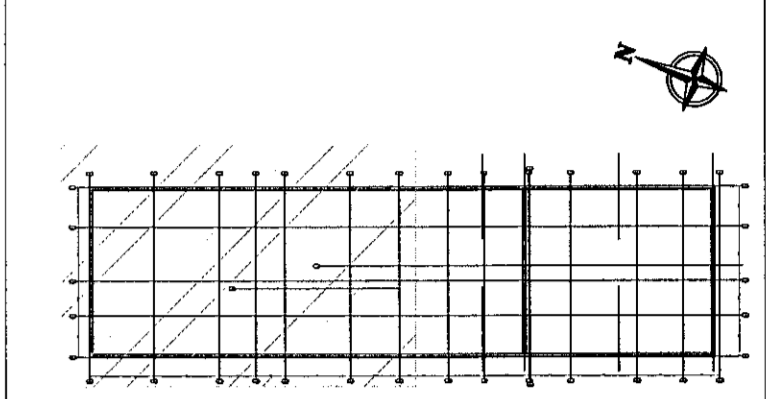


FRÁRENNSLI: GRUNNMYND GRUNNLAGNA 1:50

Samþykkt þann
03 DEC 2019
Þvingisarkulltrúinn í Hafnarfirði
S.Þ. Sigurður Steinar Jónsson

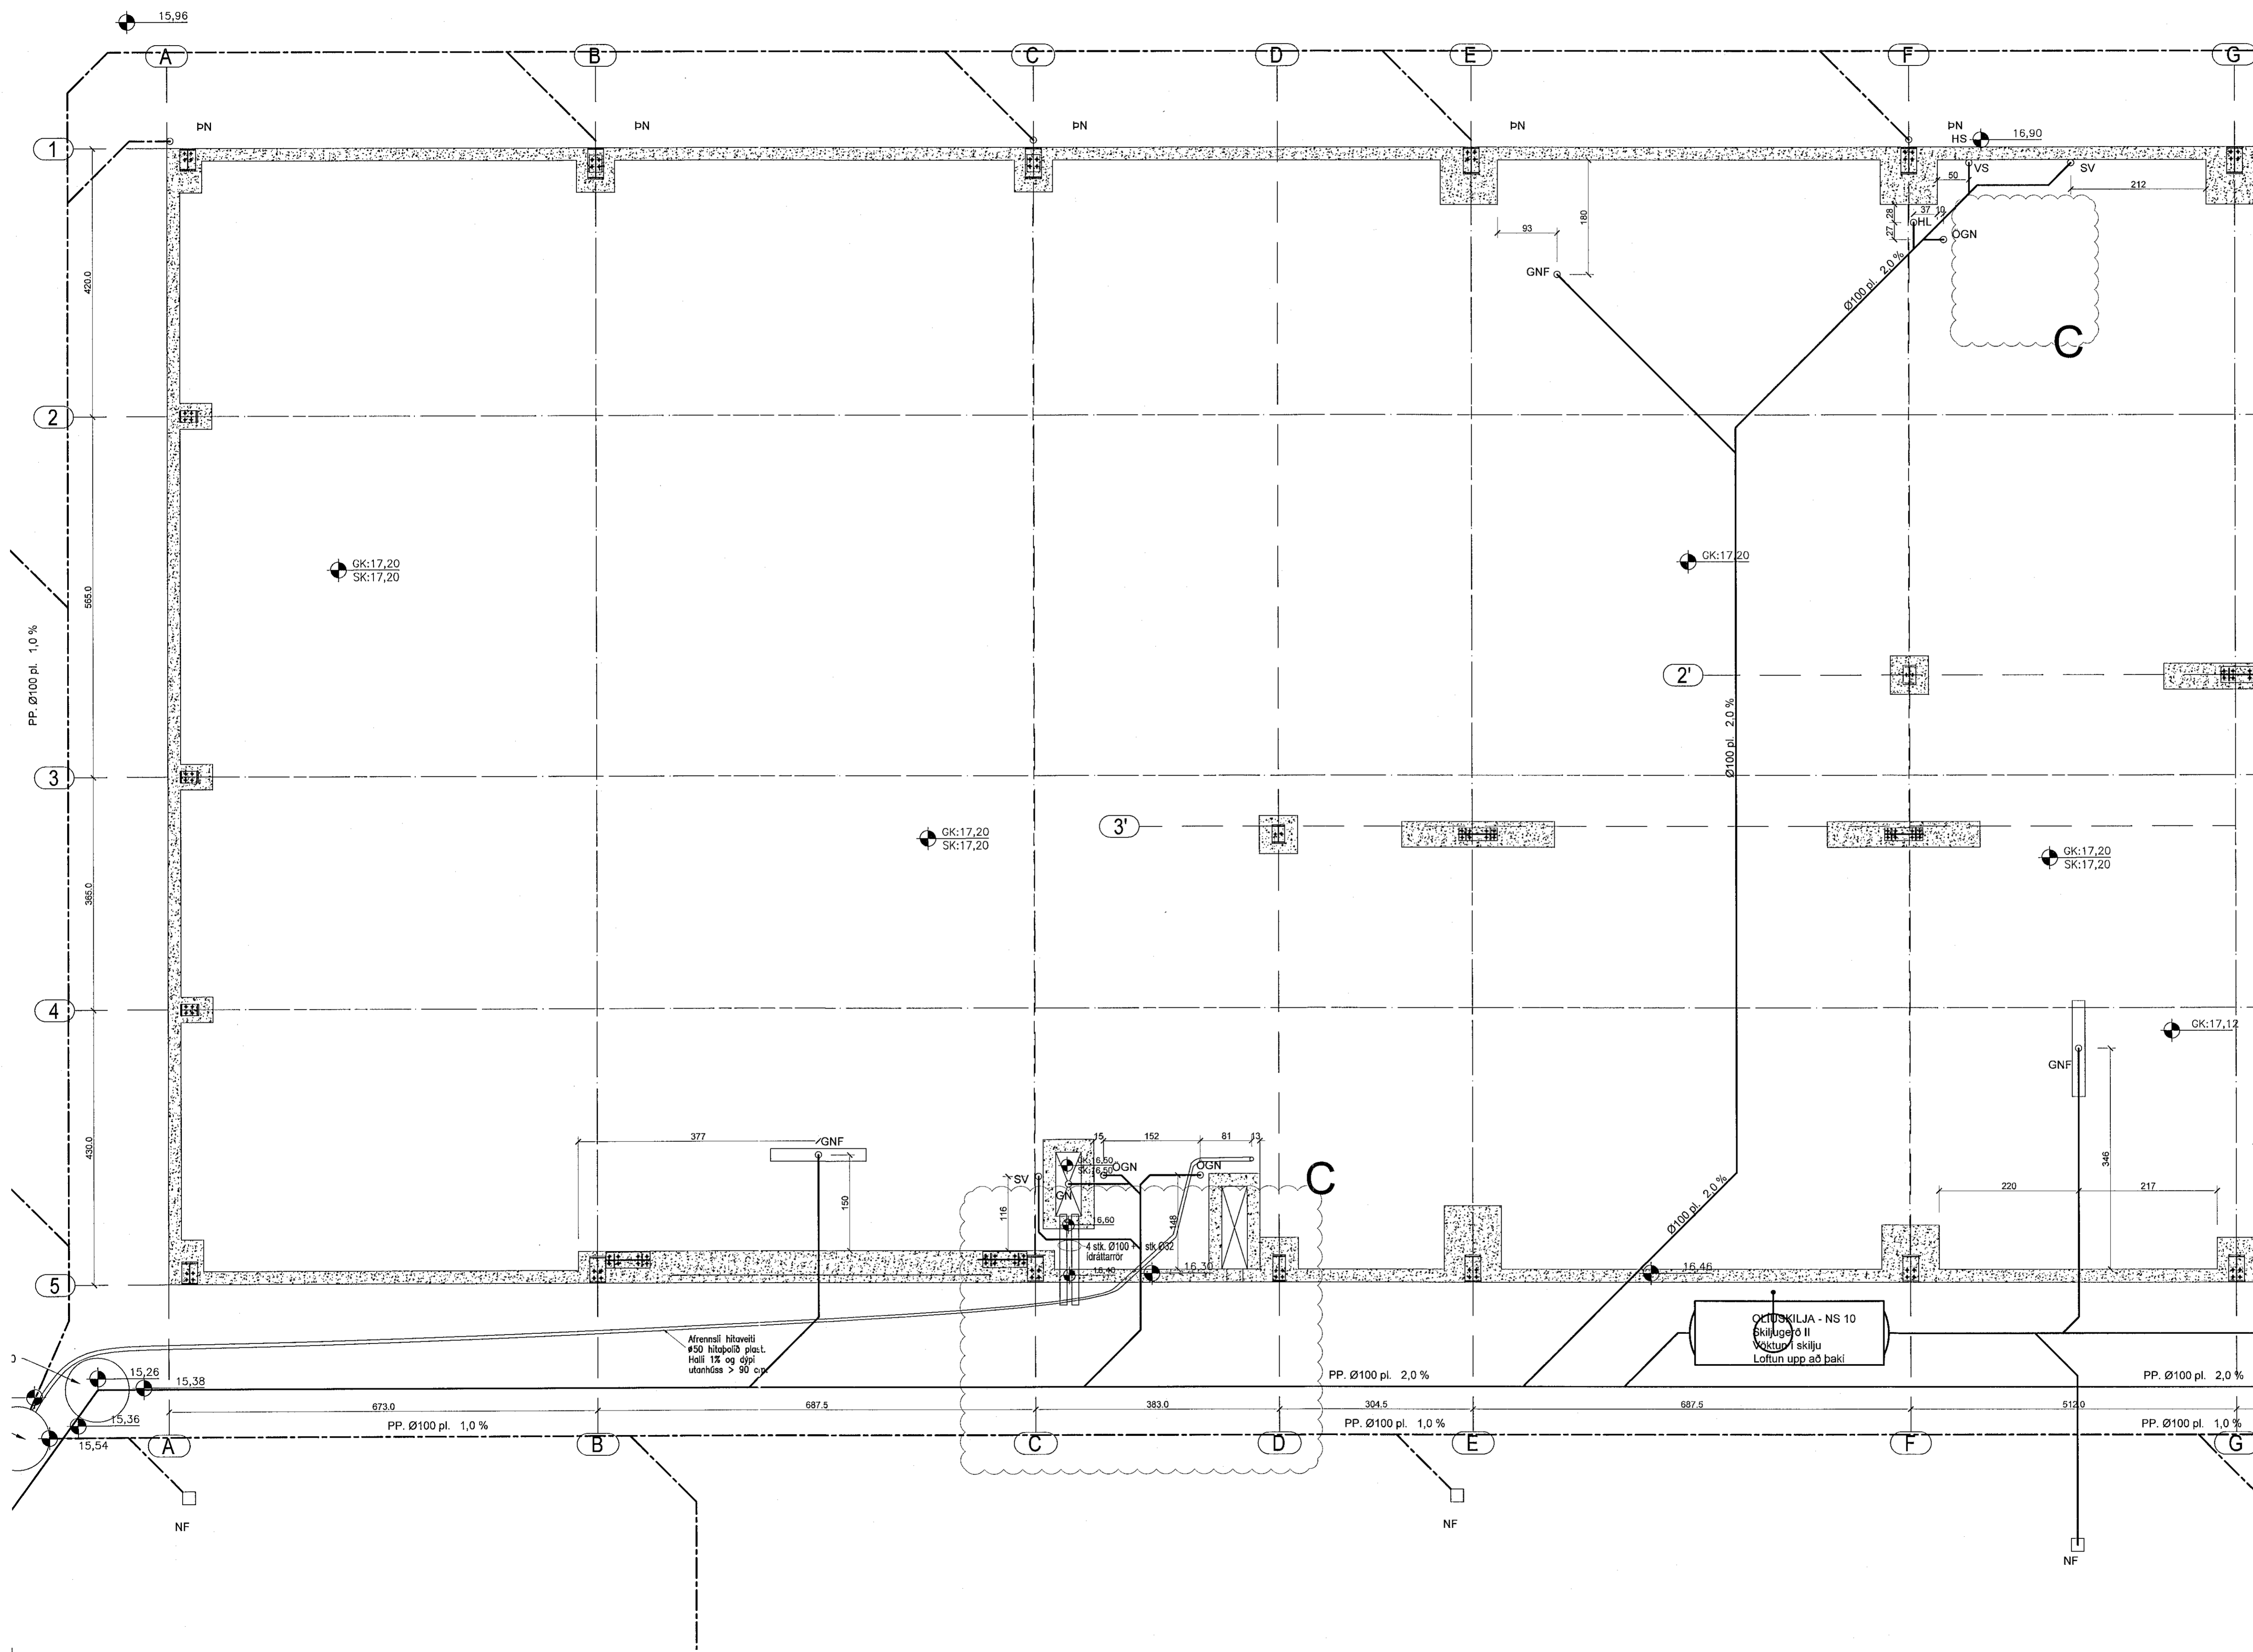

Lykilmynd

Skýringar:
GNF táknar niðurföll/rennur sem þurfa að þola umferðarálag, hjólaálag 11,5 tonn (class C).
ÖGN og GN þurfa ekki að þola umferðarálag.

HEILBRIGGISEFTIRLIT
HAFNARFIJARDAR-
OG KÓPAVOG/SVÆDIS
Gjafatorgi 5 - 101 Reykjavík
[Signature]

Breytingar:
A: 22.8.2019 GV (málsetning stúta)
B: 19.9.2019 GV
C: 26.9.2019 GV

TÓV
TEIKNISTOFAN ÖDINSTORGI,
VERKFRÆÐISTOFA ehf.
Öðinsgötu 7
101 Reykjavík
Netfang: gusti@to.is
Sími: 510 2210

Verkfærni: Selhella 8, Hafnarfirði
Neti: Frárennsli: Grunnmynd sökkla

FR. TÓV: VÍFILL ÖDDSSON kt. 101237-3629
GÖSTAF VILSSON kt. 231163-5069
KRISTJÁN S. GUÐMUNDSSON kt. 070254-5819

VERKFRÆÐINGUR FVFI - FRV
VERKFRÆÐINGUR FVFI
VERKFRÆÐINGUR FVFI

Áritun aðalhönnuðar: *[Signature]*
M. 1:50
R. G.V.
T. G.V.
Dags. Júlí 2019. Nr. 1738-2-2C